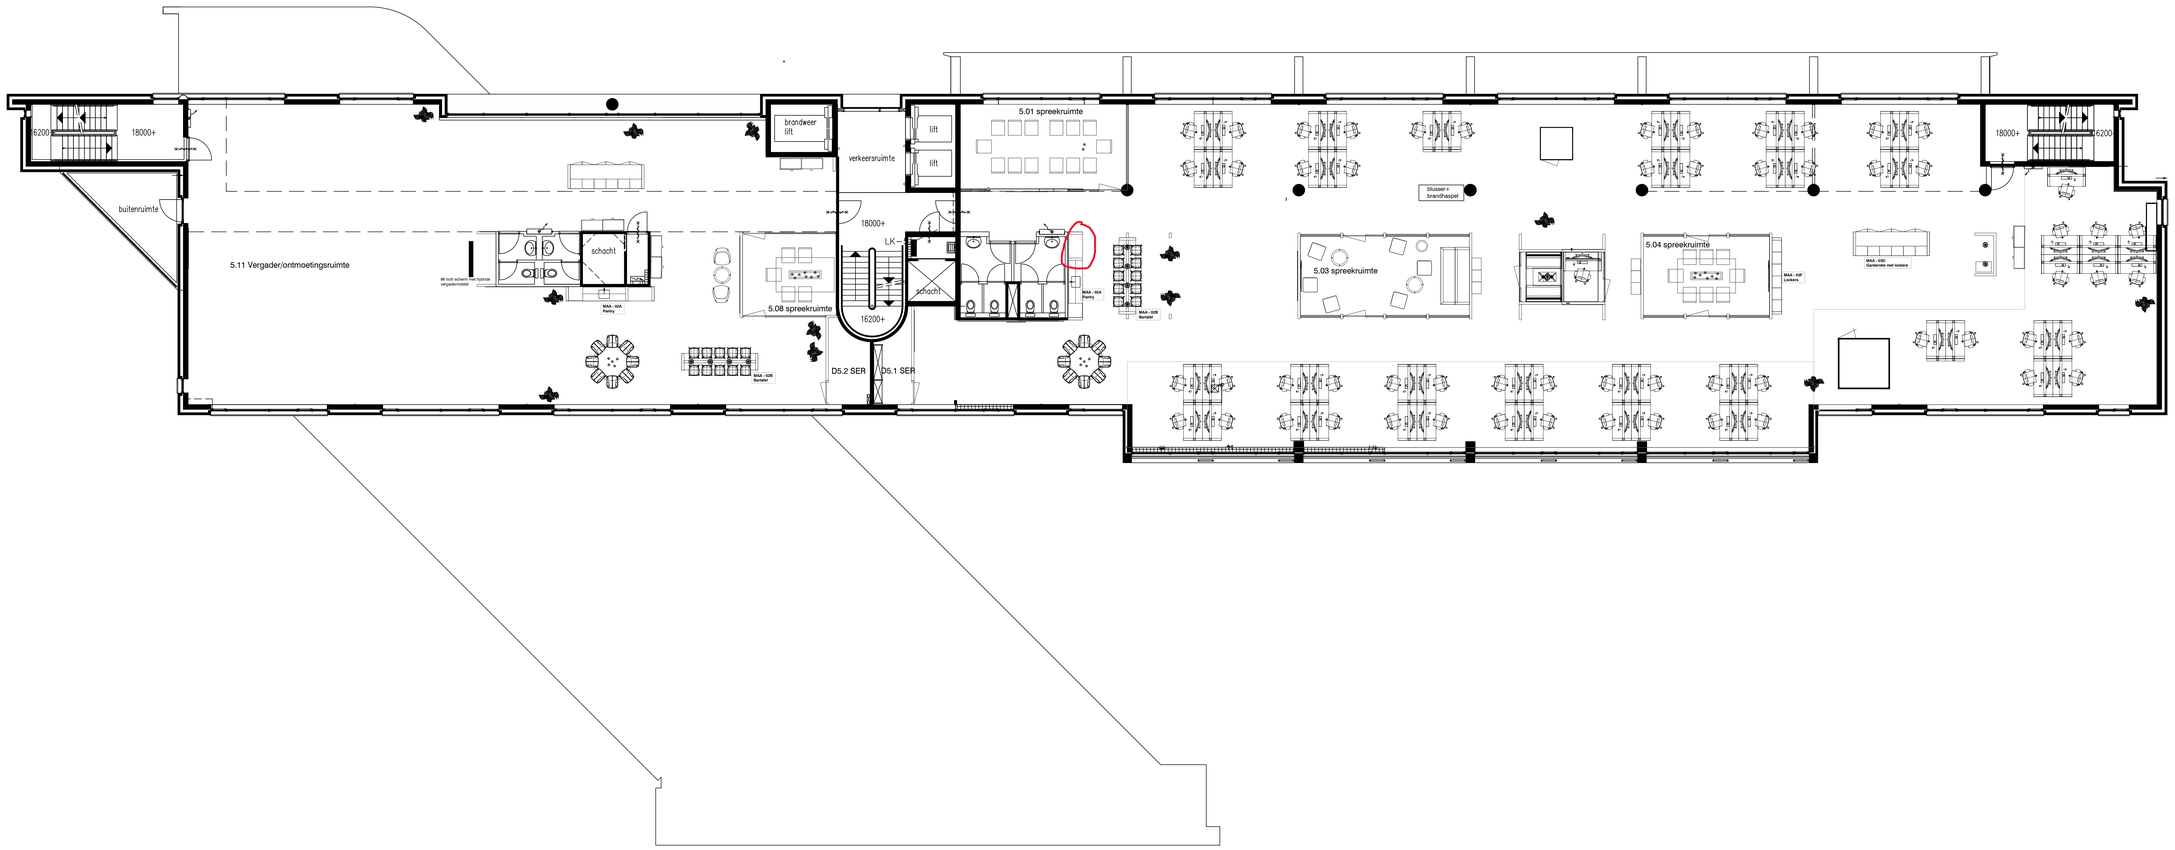

SOCIALE VERZEKERINGSBANK	Getekend : J.KRIJT	E	
GEBOUW D UTRECHT	Datum : 23-02-18	D	
	Formaat :	C	
Omschrijving: 5e Verdieping		B	06-04-2023
		A	12-11-2020
Onderwerp: Plattegrond		Gewijzigd	Datum
S V B — Papendorpseweg 93, Utrecht	Aantal bladen	Bladnummer	
	Schaal 1:200	Tek.code	

gekleurd met StabiCAD®

SCHAL.