
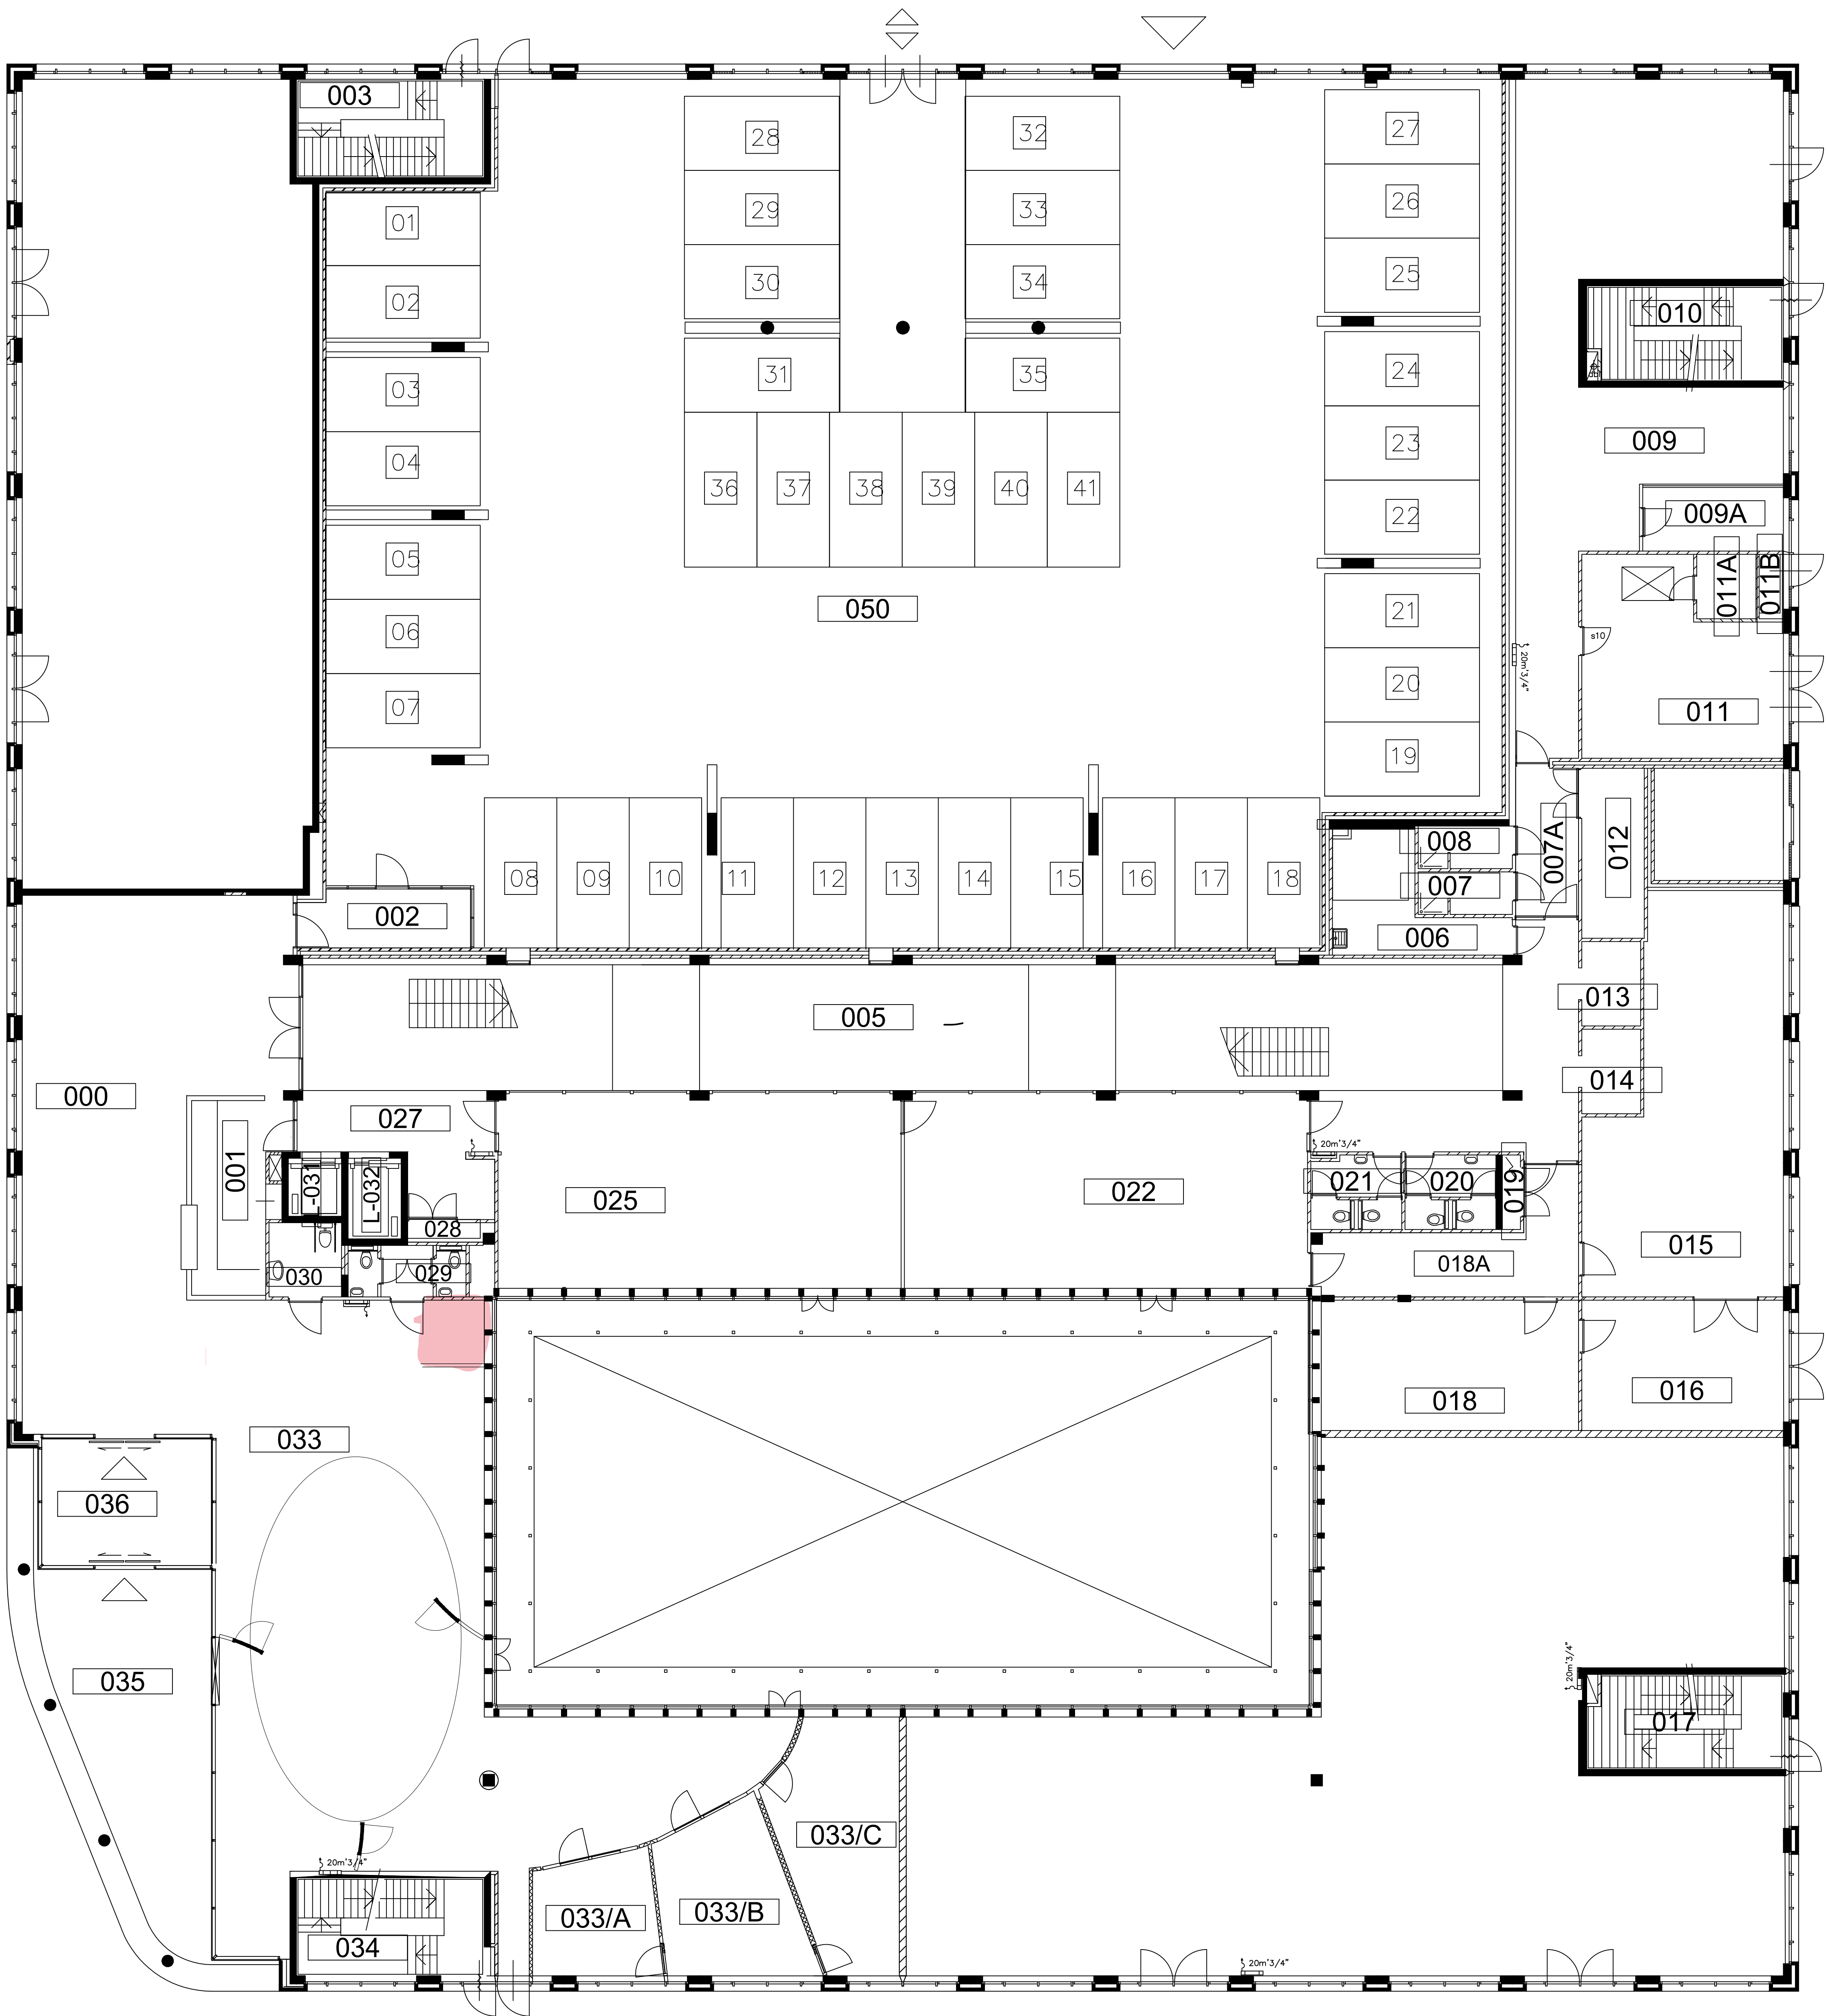


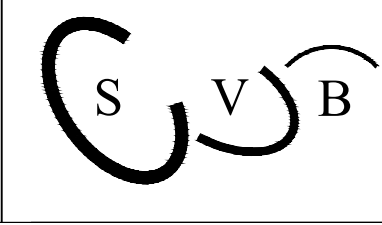

Begane grond

|   |  |                       |            |  |
|---|--|-----------------------|------------|--|
| SOCIALE VERZEKERINGSBANK                                                                                            |  | Groteind - J.K.R.U.T. |            |  |
| VESTIGING ZAAANSTAD                                                                                                 |  | Datum : 11-01-01      |            |  |
| Begane grond   |  | Formaat :             |            |  |
| OPPERVLAKTE   |  |                       |            |  |
|                                |  |                       |            |  |
|   |  | Aantal bladen         | Bladnummer |  |
|   |  | 6                     | 1          |  |
| SOCIALE VERZEKERINGSBANK<br>Hoofdkantoor<br>Van Heuven Goedhartlaan 1<br>1181 KJ Amstelveen<br>Telefoon 020-6565085 |  | Schaal                | Tekstcode  |  |
|   |  |                       | ZS-D1      |  |