


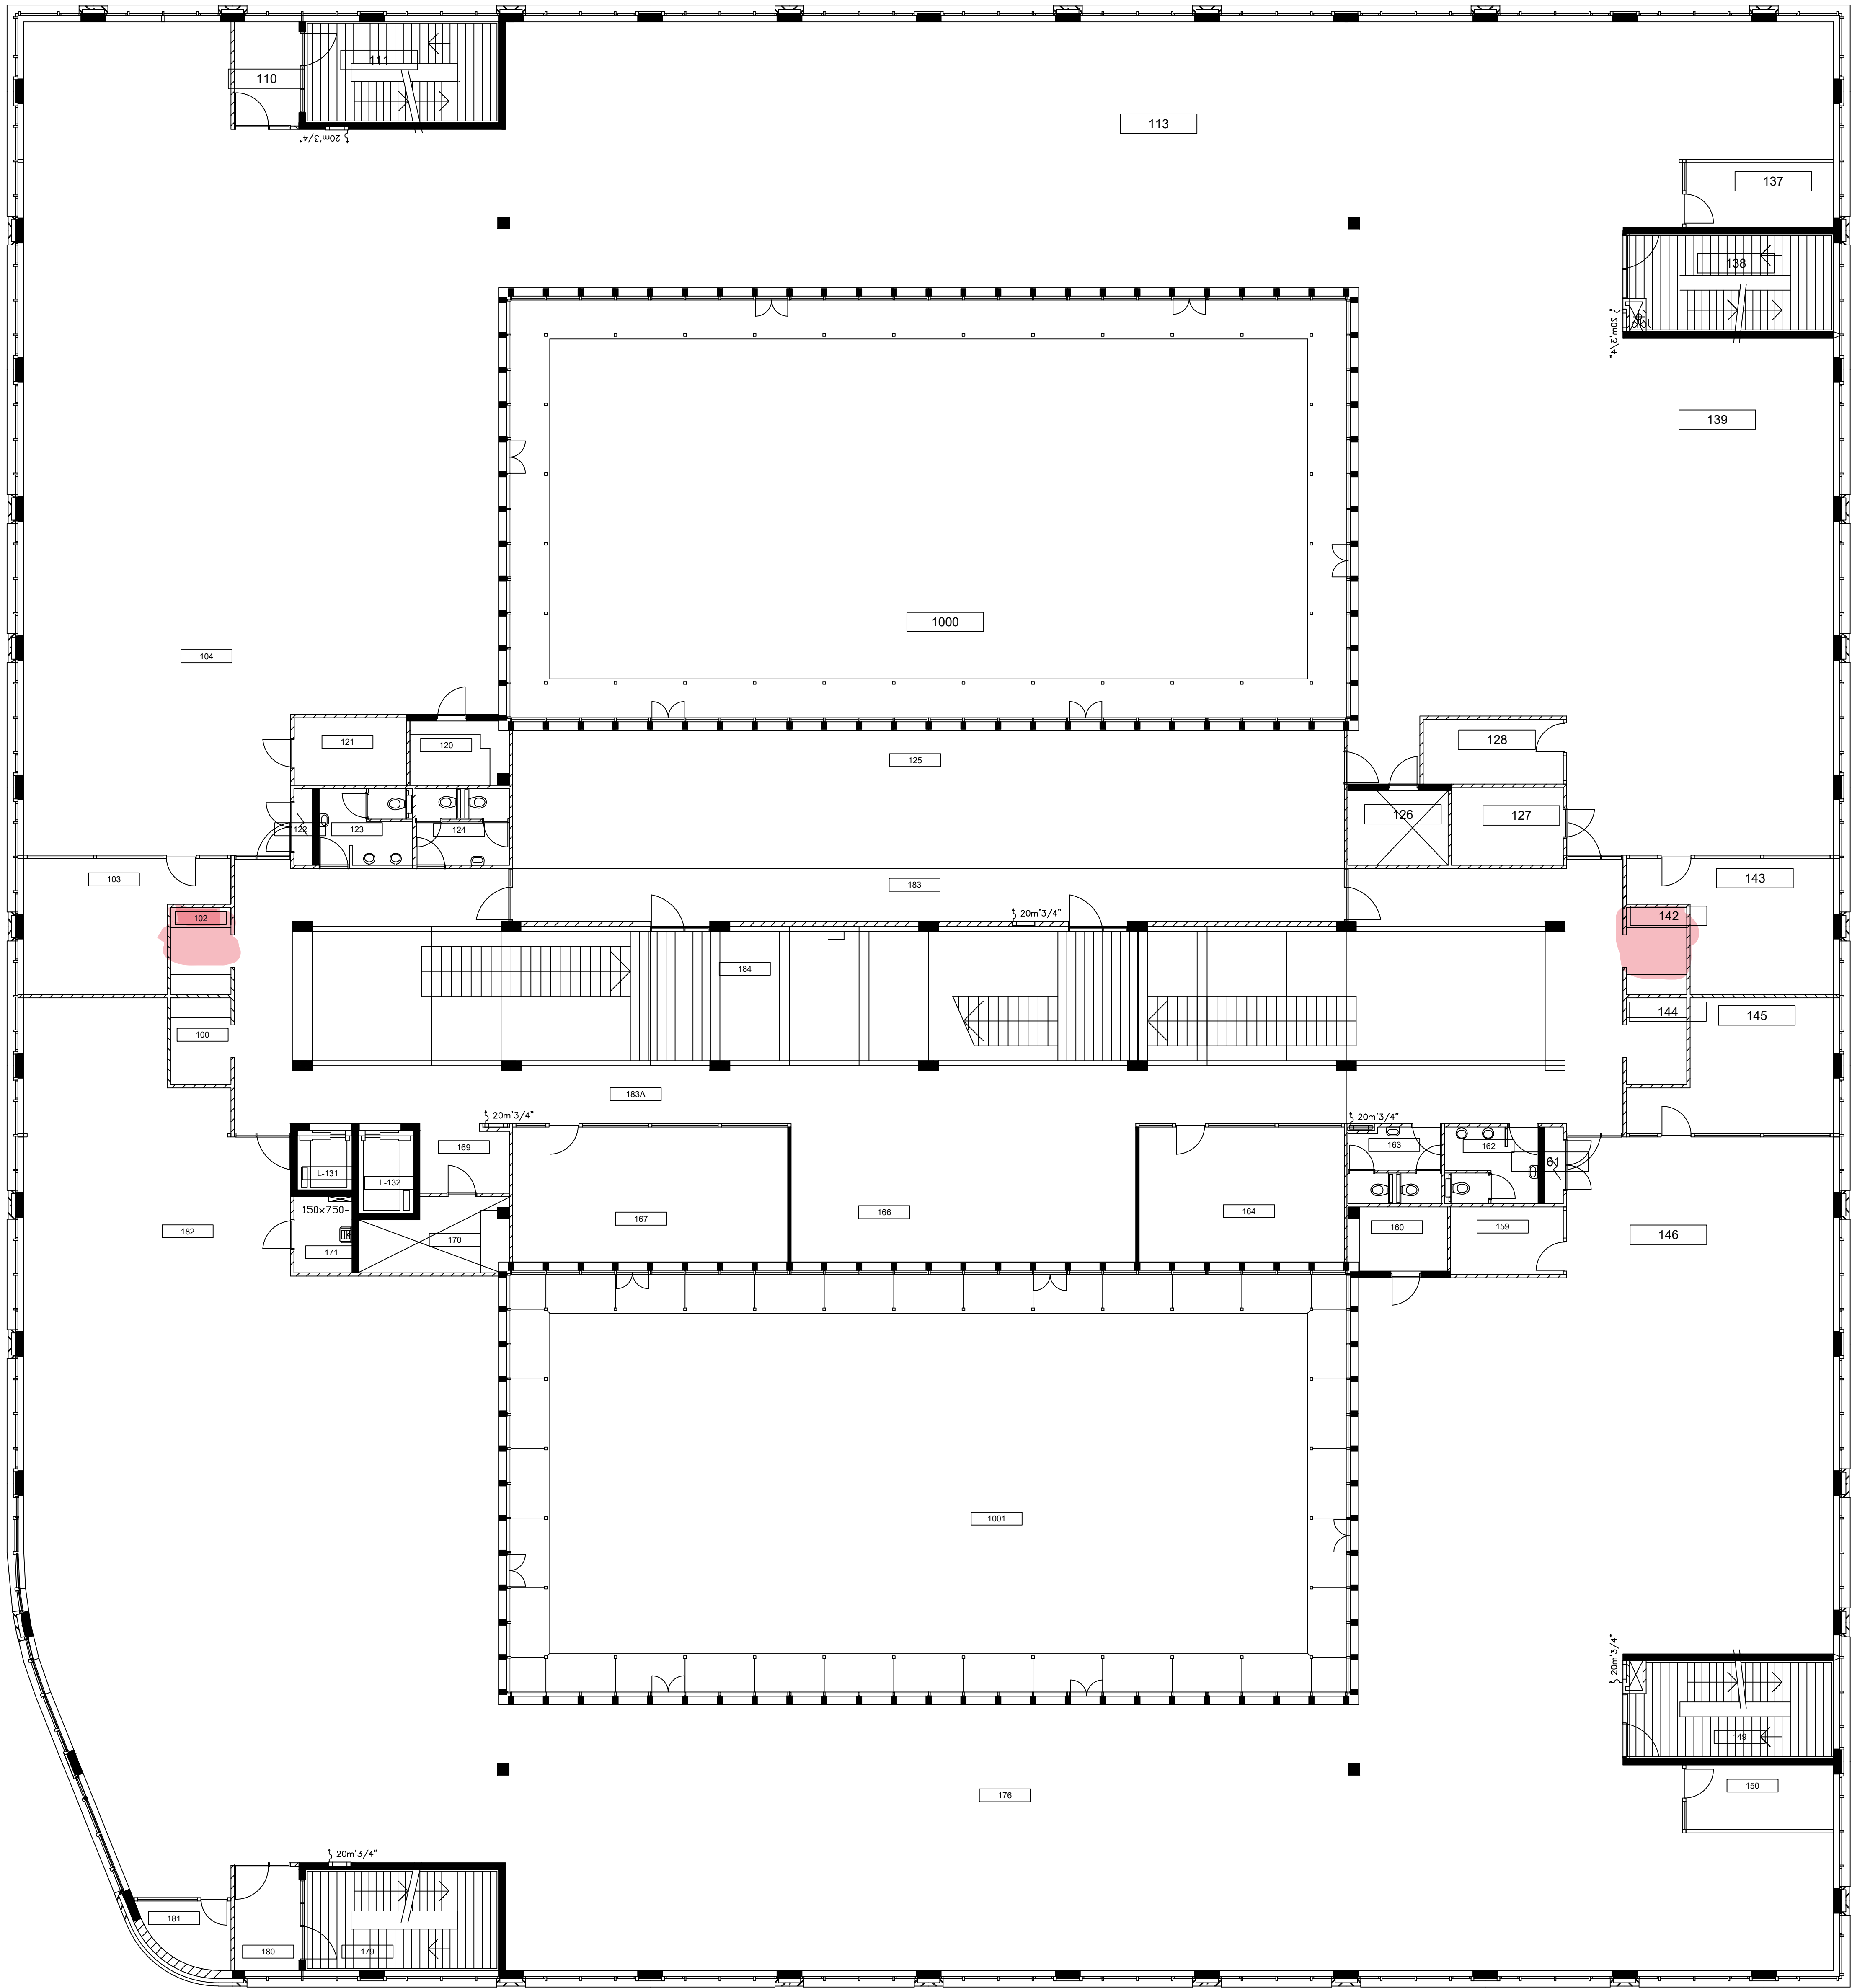

1e Verdieping

SOCIALE VERZEKERINGSBANK		Grotekend - J.KRBJT		
VESTIGING ZAA NSTAD		Datum : 11-01-01		
1e Verdieping		Formaat : A0	JK	04-01-2011
			JK	12-07-07
			JK	27-10-06
			Gewijzigd	Datum
SvB SOCIALE VERZEKERINGSBANK Hoofdkantoor Van Heuven Goedhartlaan 1 1181 KJ Amstelveen Telefoon 020-6565085		Aantal bladen	Bladnummer	
		6	2	
		Schaal	Tekstcode	
		1:100	ZS-D2	