
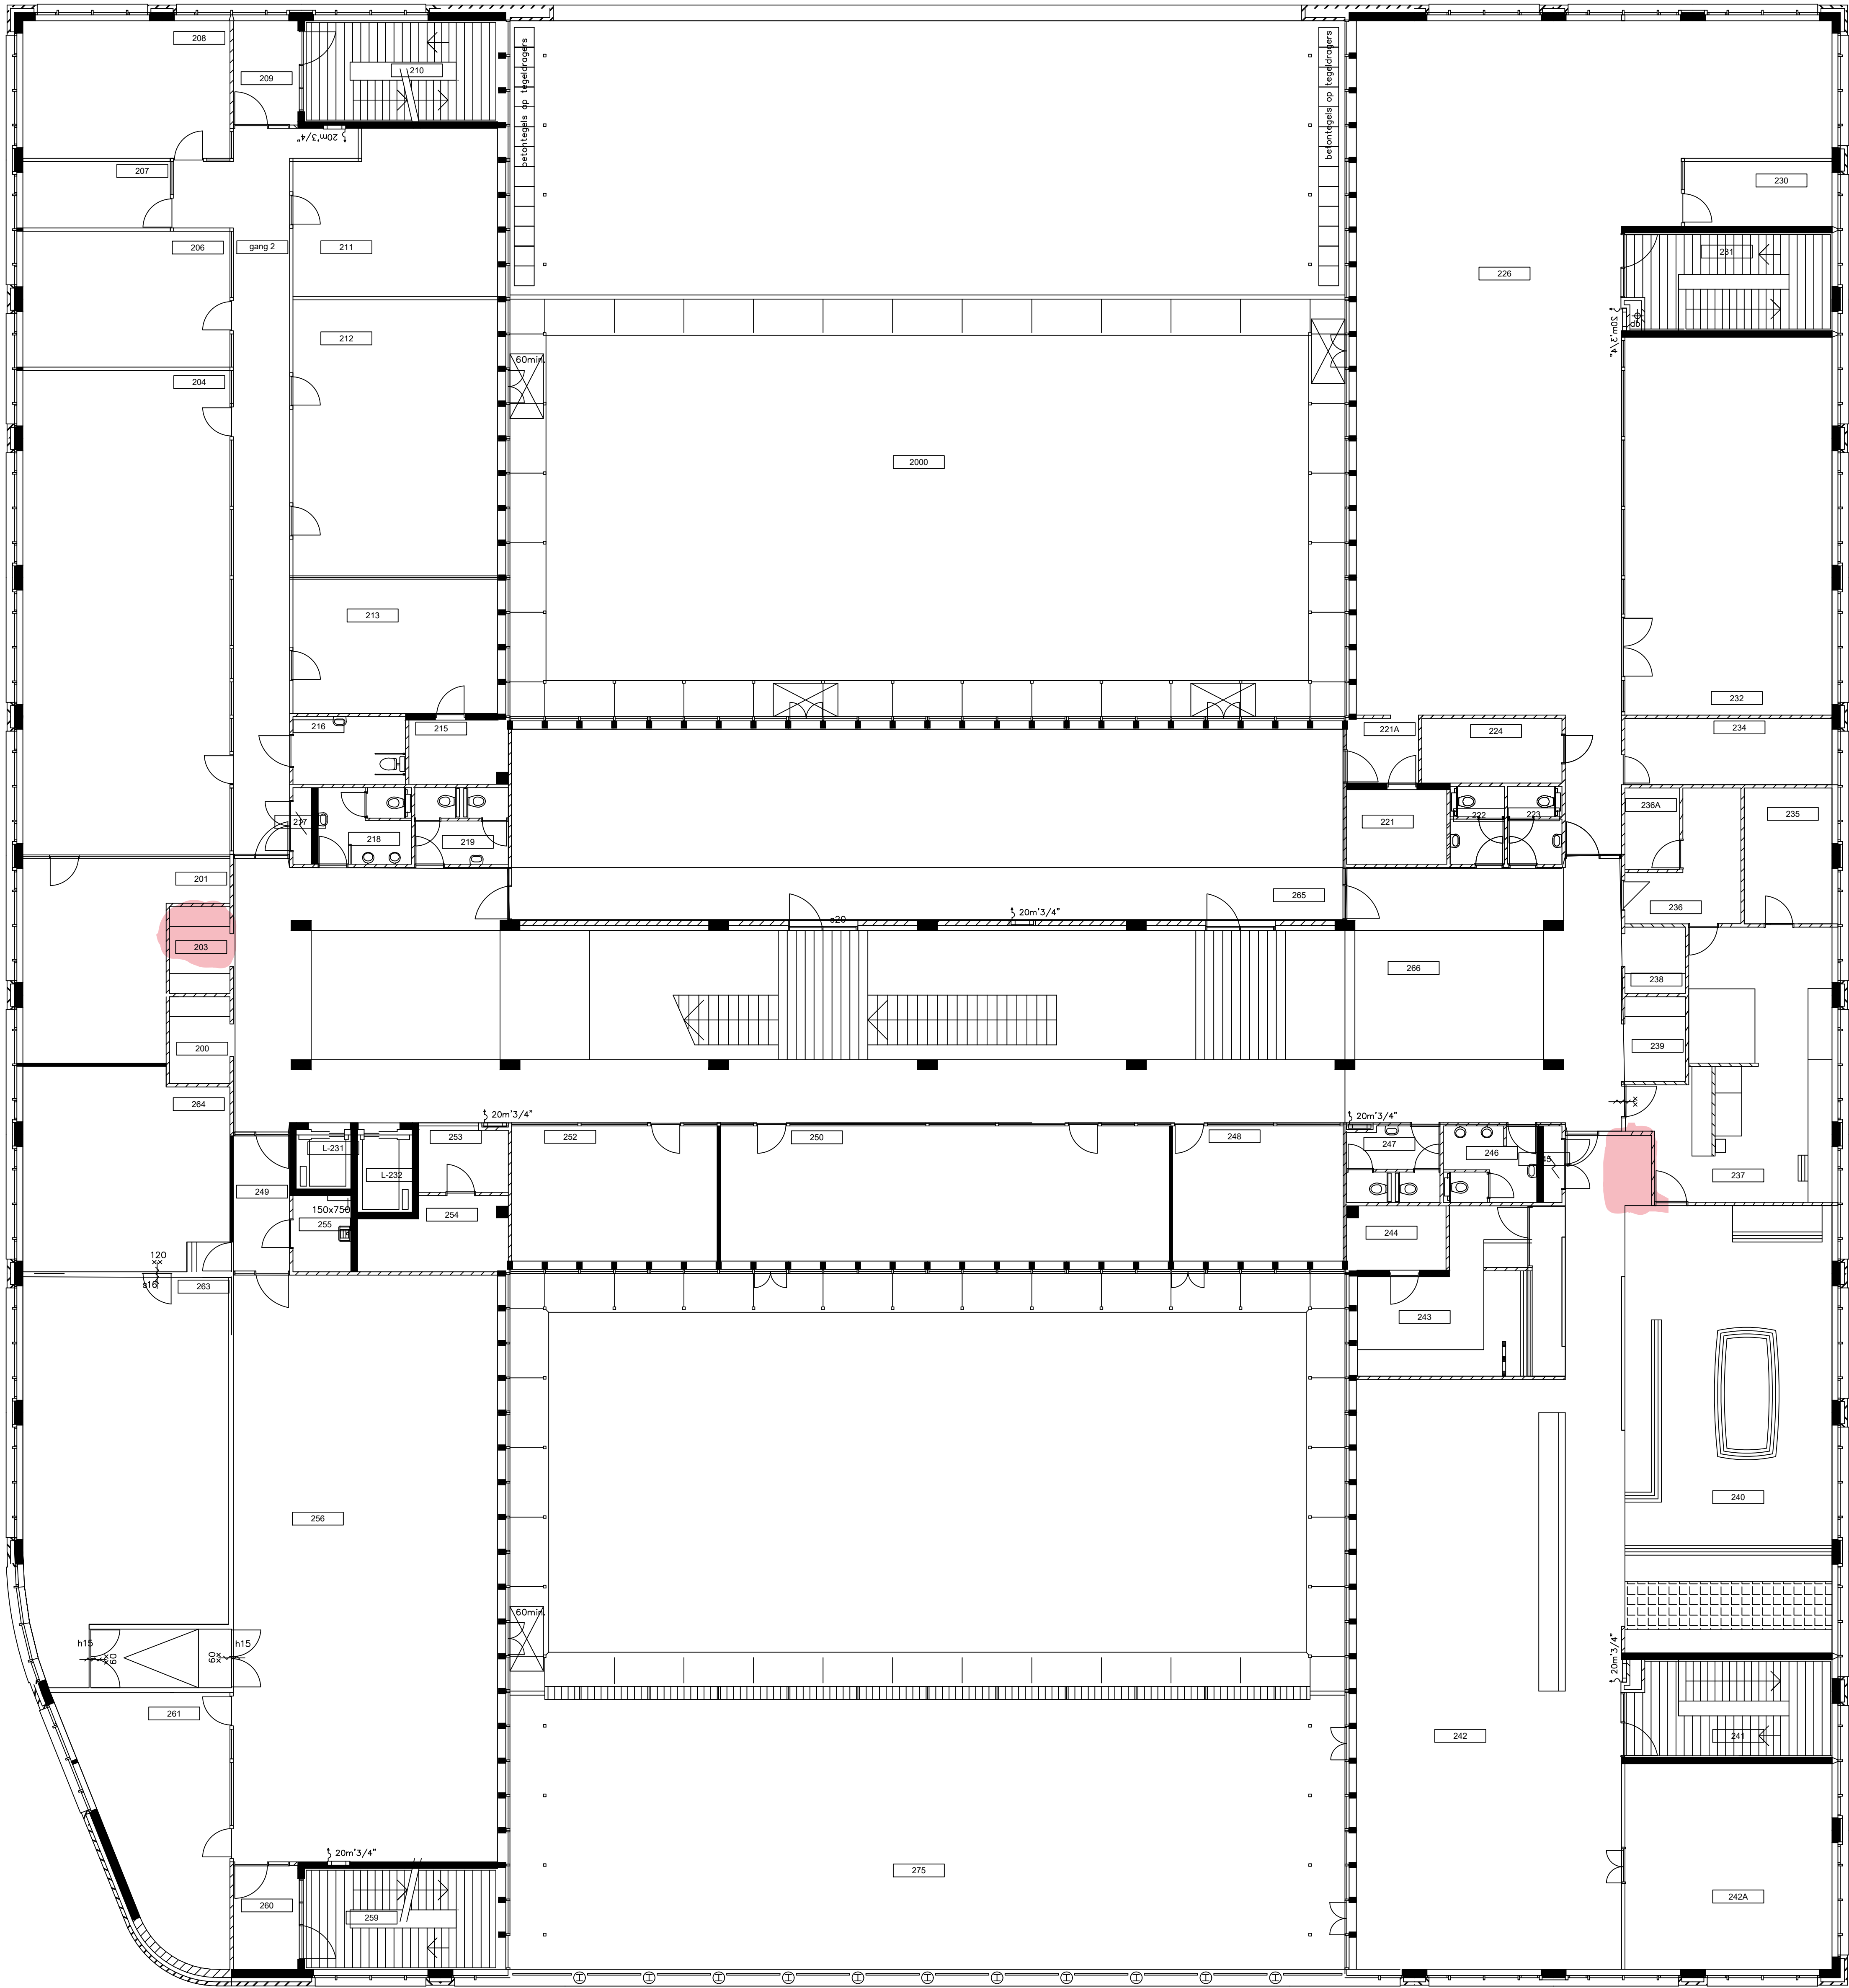


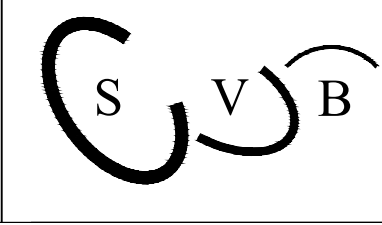

2e Verdieping

SOCIALE VERZEKERINGSBANK		Goedgekond.	J.K.R.B.J.T.		
VESTIGING ZAAANSTAD		Datum	11-01-01		
2e Verdieping		Formaat	A0		
OPPERVLAKTE				JK	12-07-07
				JK	27-10-06
				Gewijzigd	Datum
 SOCIALE VERZEKERINGSBANK Hoofdkantoor Van Heuven Goedhartlaan 1 1181 KJ Amstelveen Telefoon 020-6565085		Aantal bladen	6	Bladnummer	3
		Schaal	1:100	Tekstcode	ZS-D3