



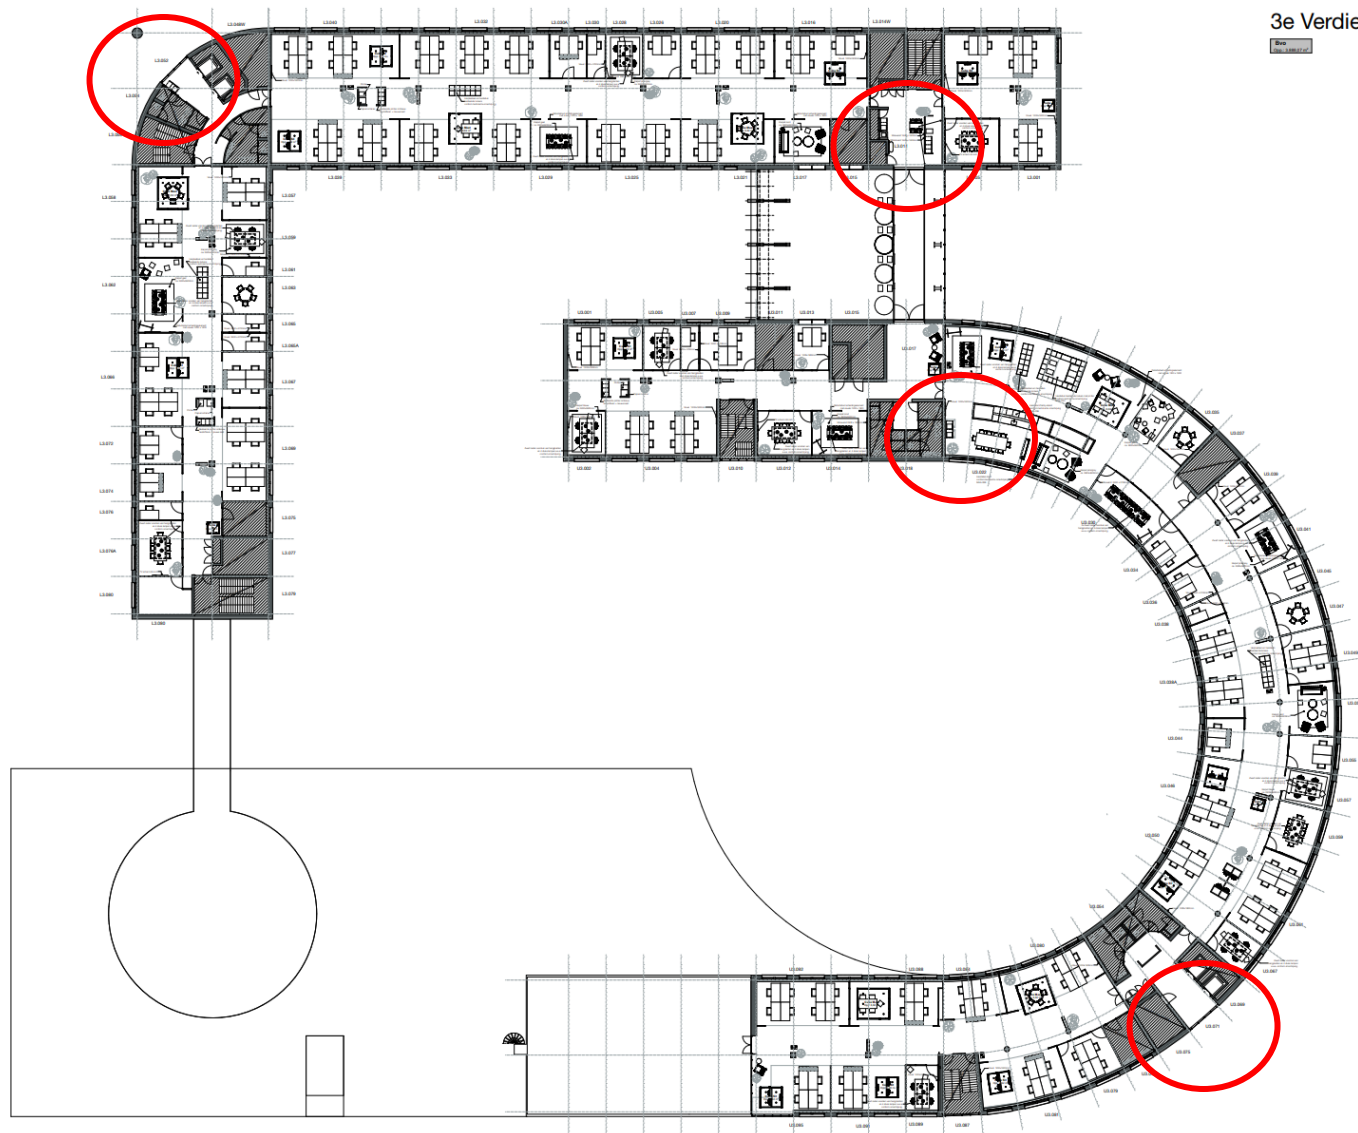

3e Verdieping




Amstelveen

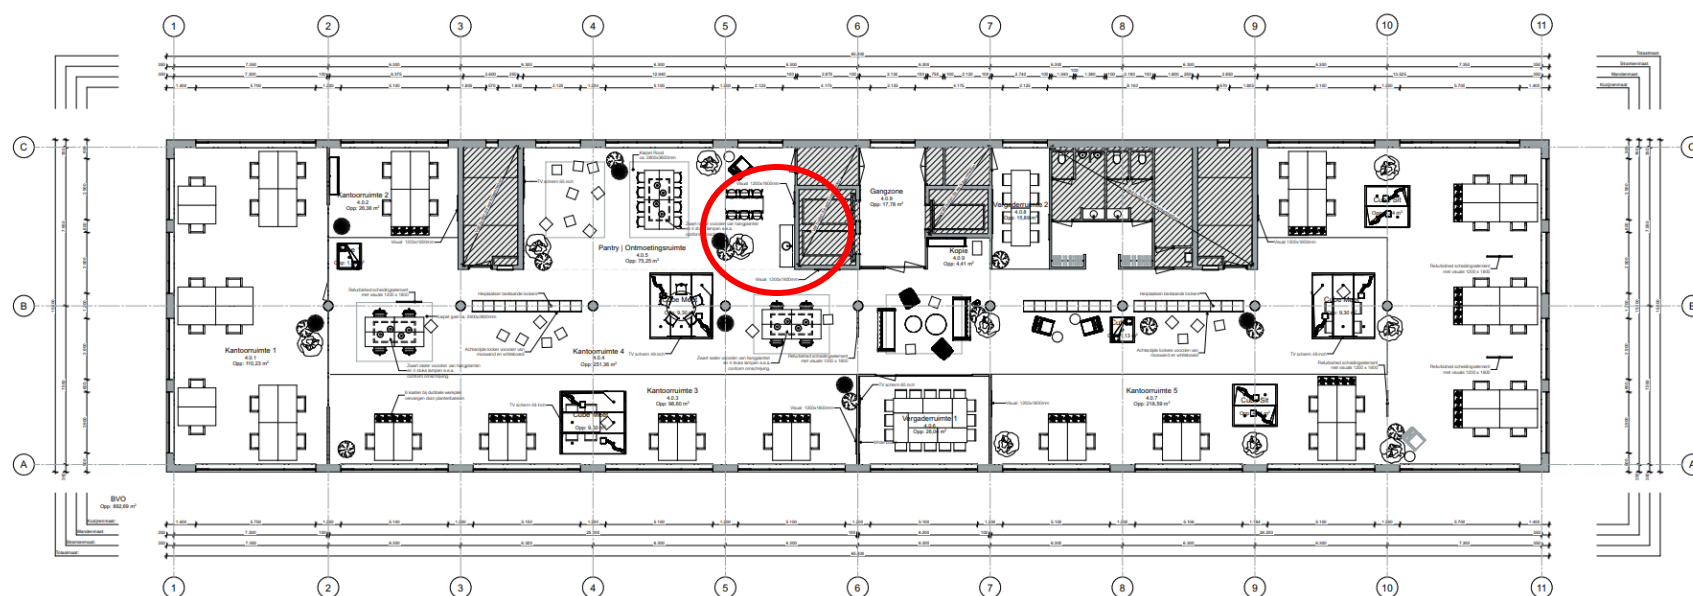


4e verdieping nieuw


Deventer

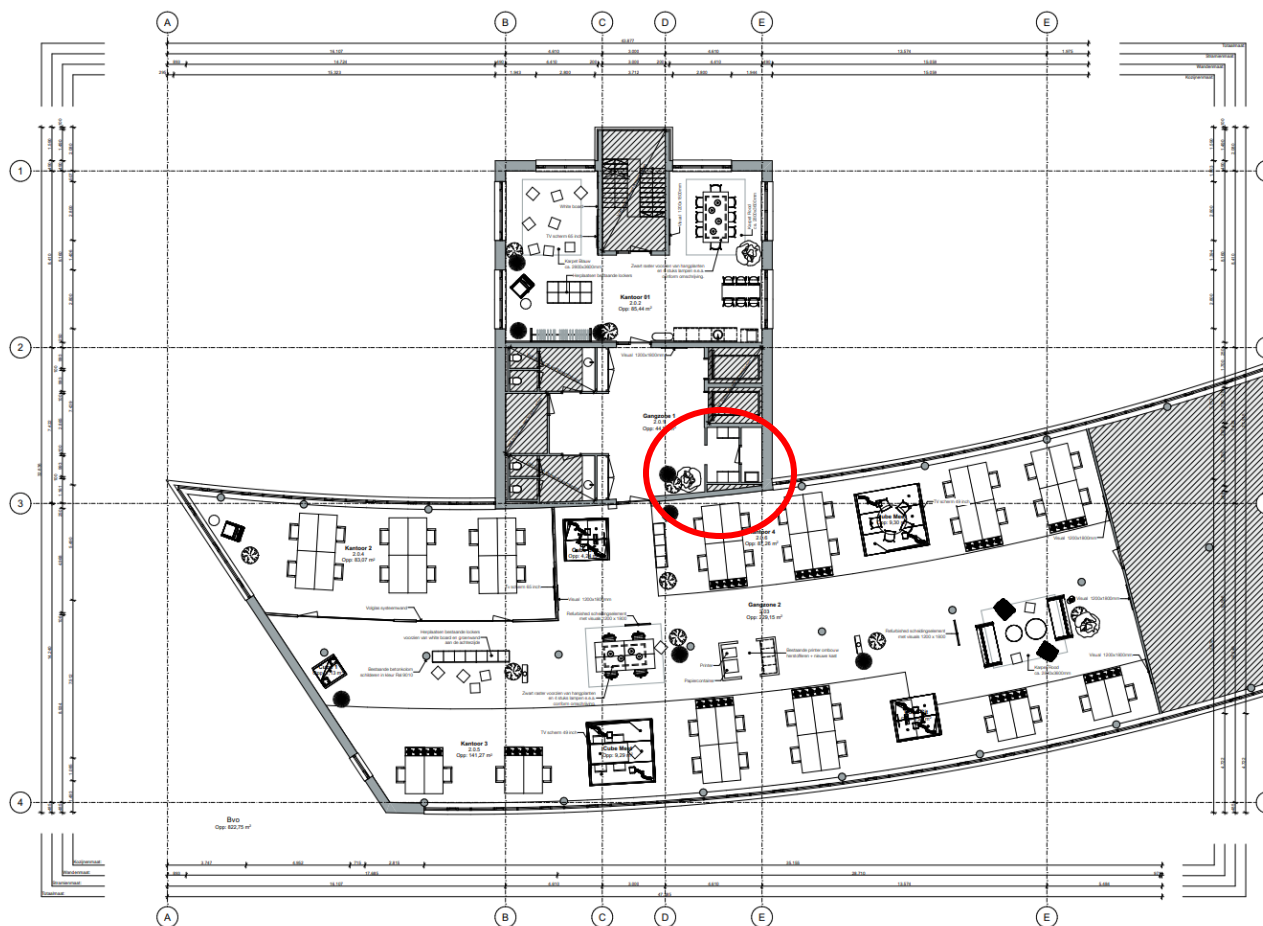

2e verdieping nieuw

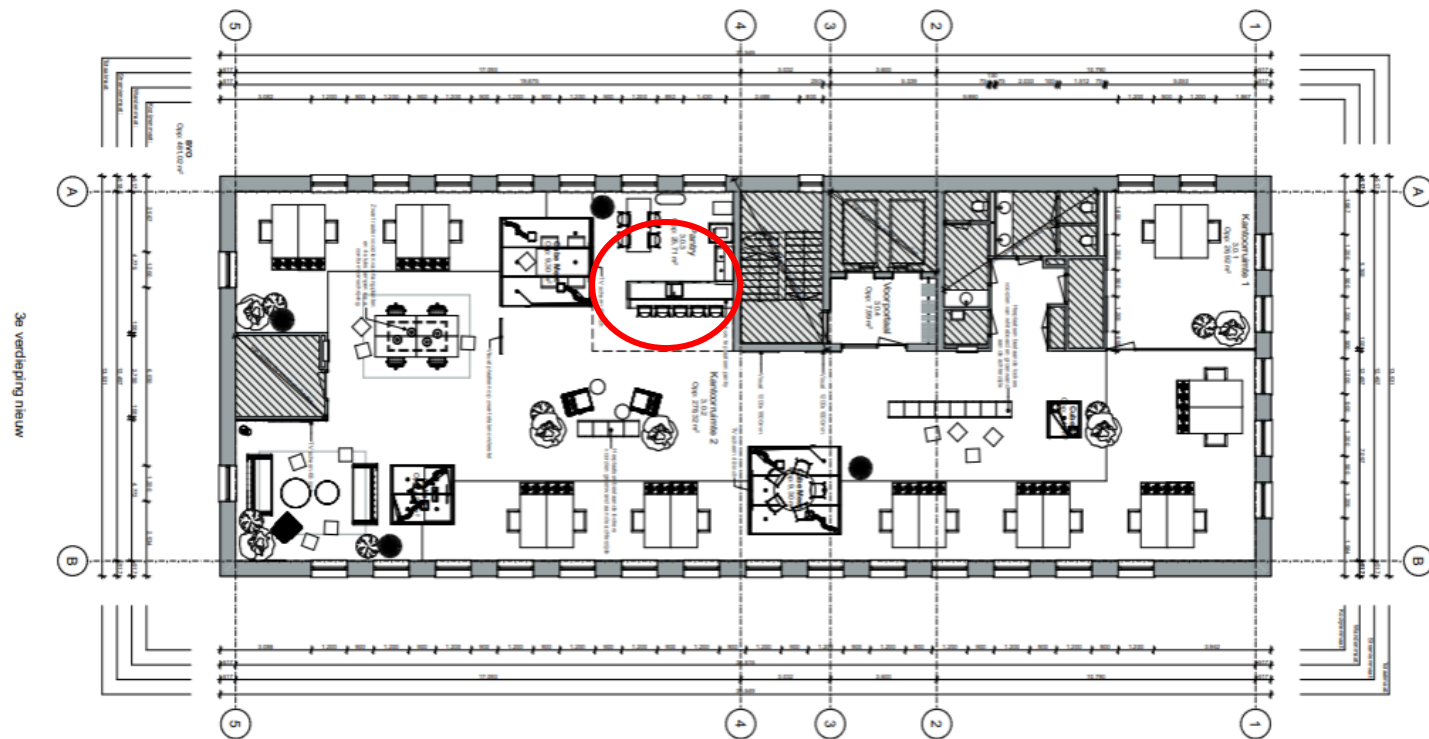

Leiden

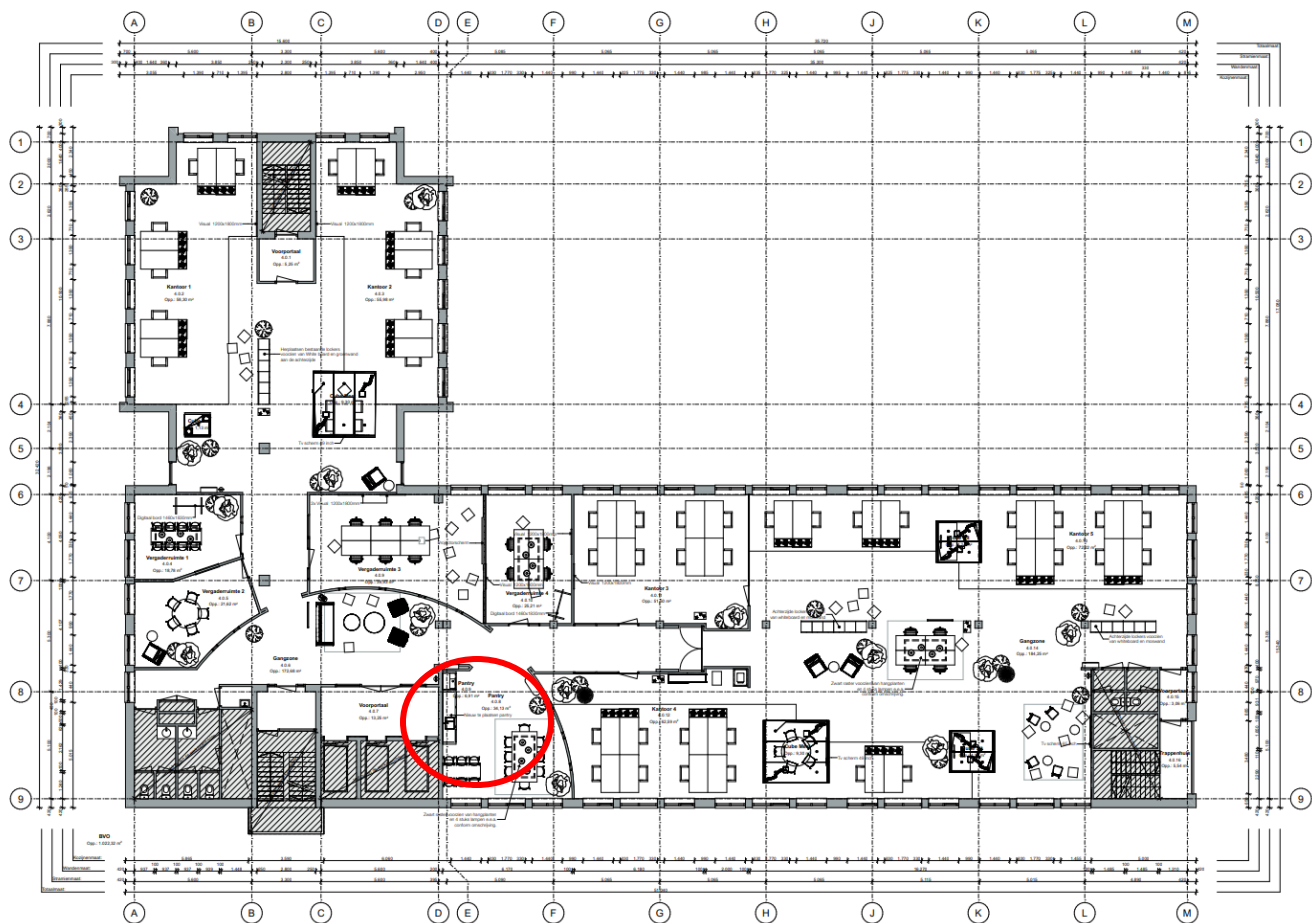


4e verdieping nieuw



0100 Leiden
Projectnummer : 208.01
Contactpersoon :
Indicatie 4e verdieping
Schaal : 1:100
Datum : 02-04-2022
Wijziging :
Versie : 1
by Heidi
Streek: Categorie: 17
2134 CN Houdbroep
+31 6 12 20 32 13
info@heidi.nl
www.heidi.nl

Nijmegen

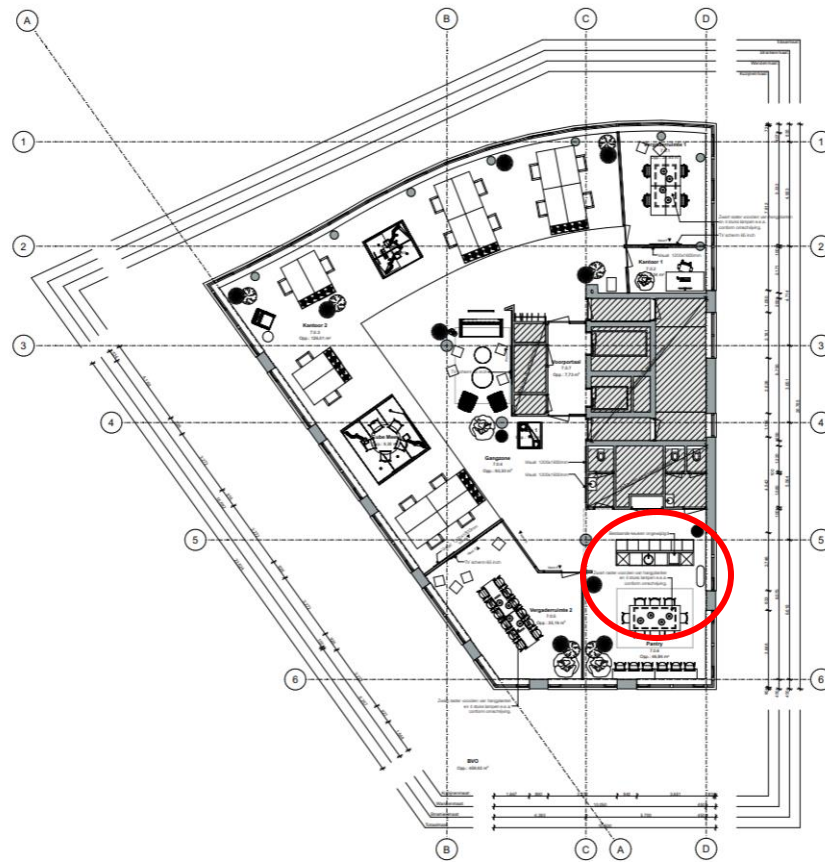


7e verdieping nieuw

0105 Nijmegen
Projectnummer : 286.01
Compassaat
Indeling 7e verdieping
Tekeningnummer : IND - 076
gepland door : Heidi Kruis
by Heidi
Stuvia Opdracht 37
2134 CH Houtbuis
+31 6 12 20 32 13
info@heidi.nl
www.heidi.nl

Formaat : A1
Schaal : 1:100
Datum : 22-04-2022
Wijziging :
Versie : 1

by
Heidi

Rotterdam

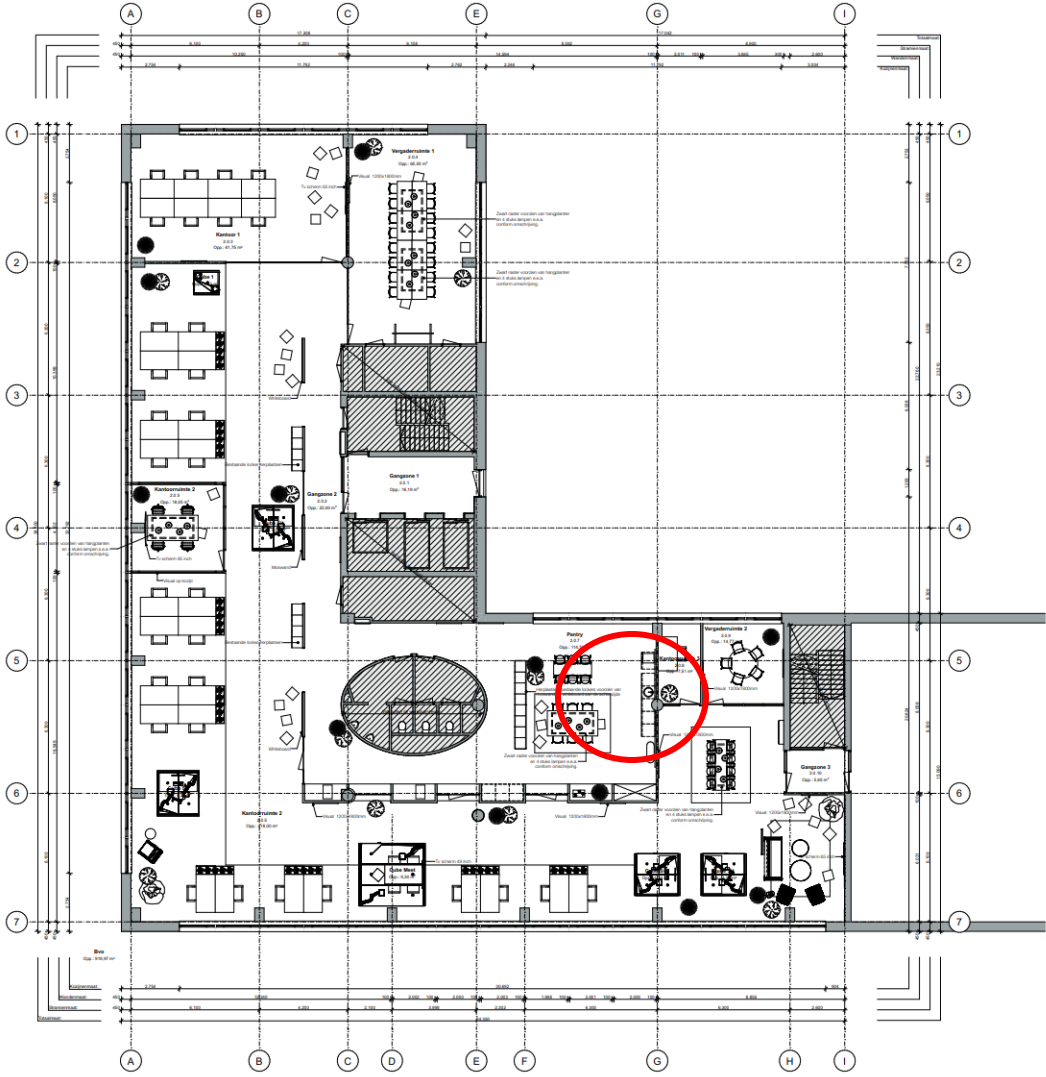

SVB Rotterdam

Projectnummer : 288.01

Contactpersoon : ..

Indeling 2e verdieping

Takeningsnummer : IND 03A

getekend door : Heidi Rees


by Heidi
Sjouke Dijkstraal 37
2134 CH Hoofddorp

+31 6 12 20 32 13

info@byheidi.nl
www.byheidi.nl

Project Status

Roermond

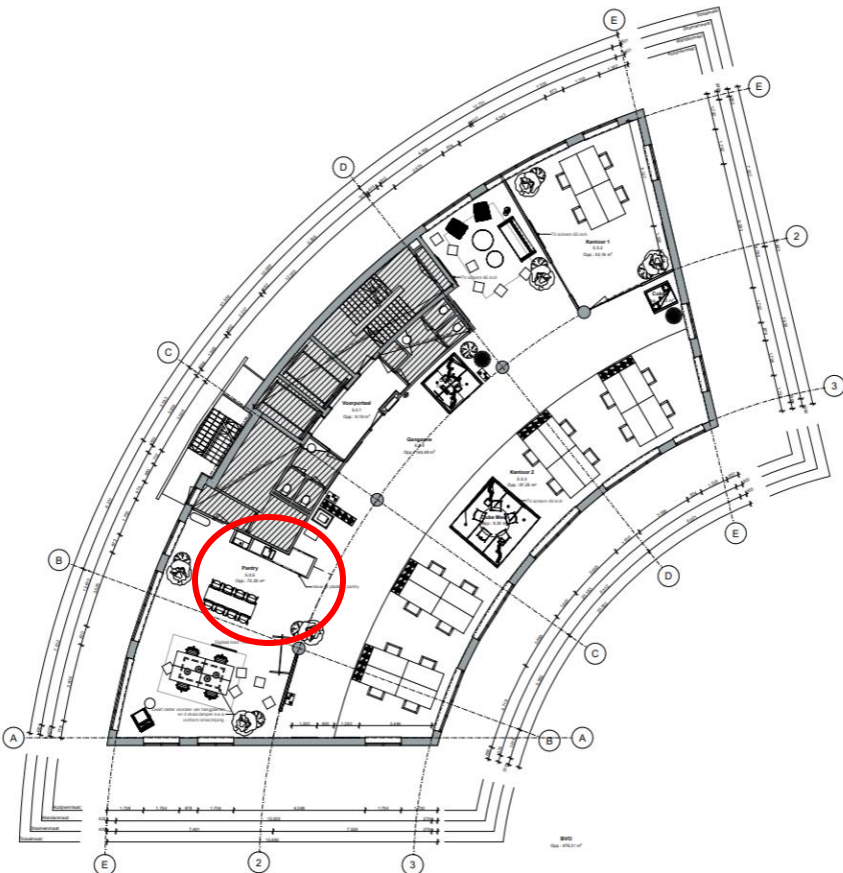

5e verdieping nieuw

by Heidi
Spuike Dijkstra
2134 CN Heideveld
+31 6 12 20 32 13
info@byheidi.nl
www.byheidi.nl

Utrecht



