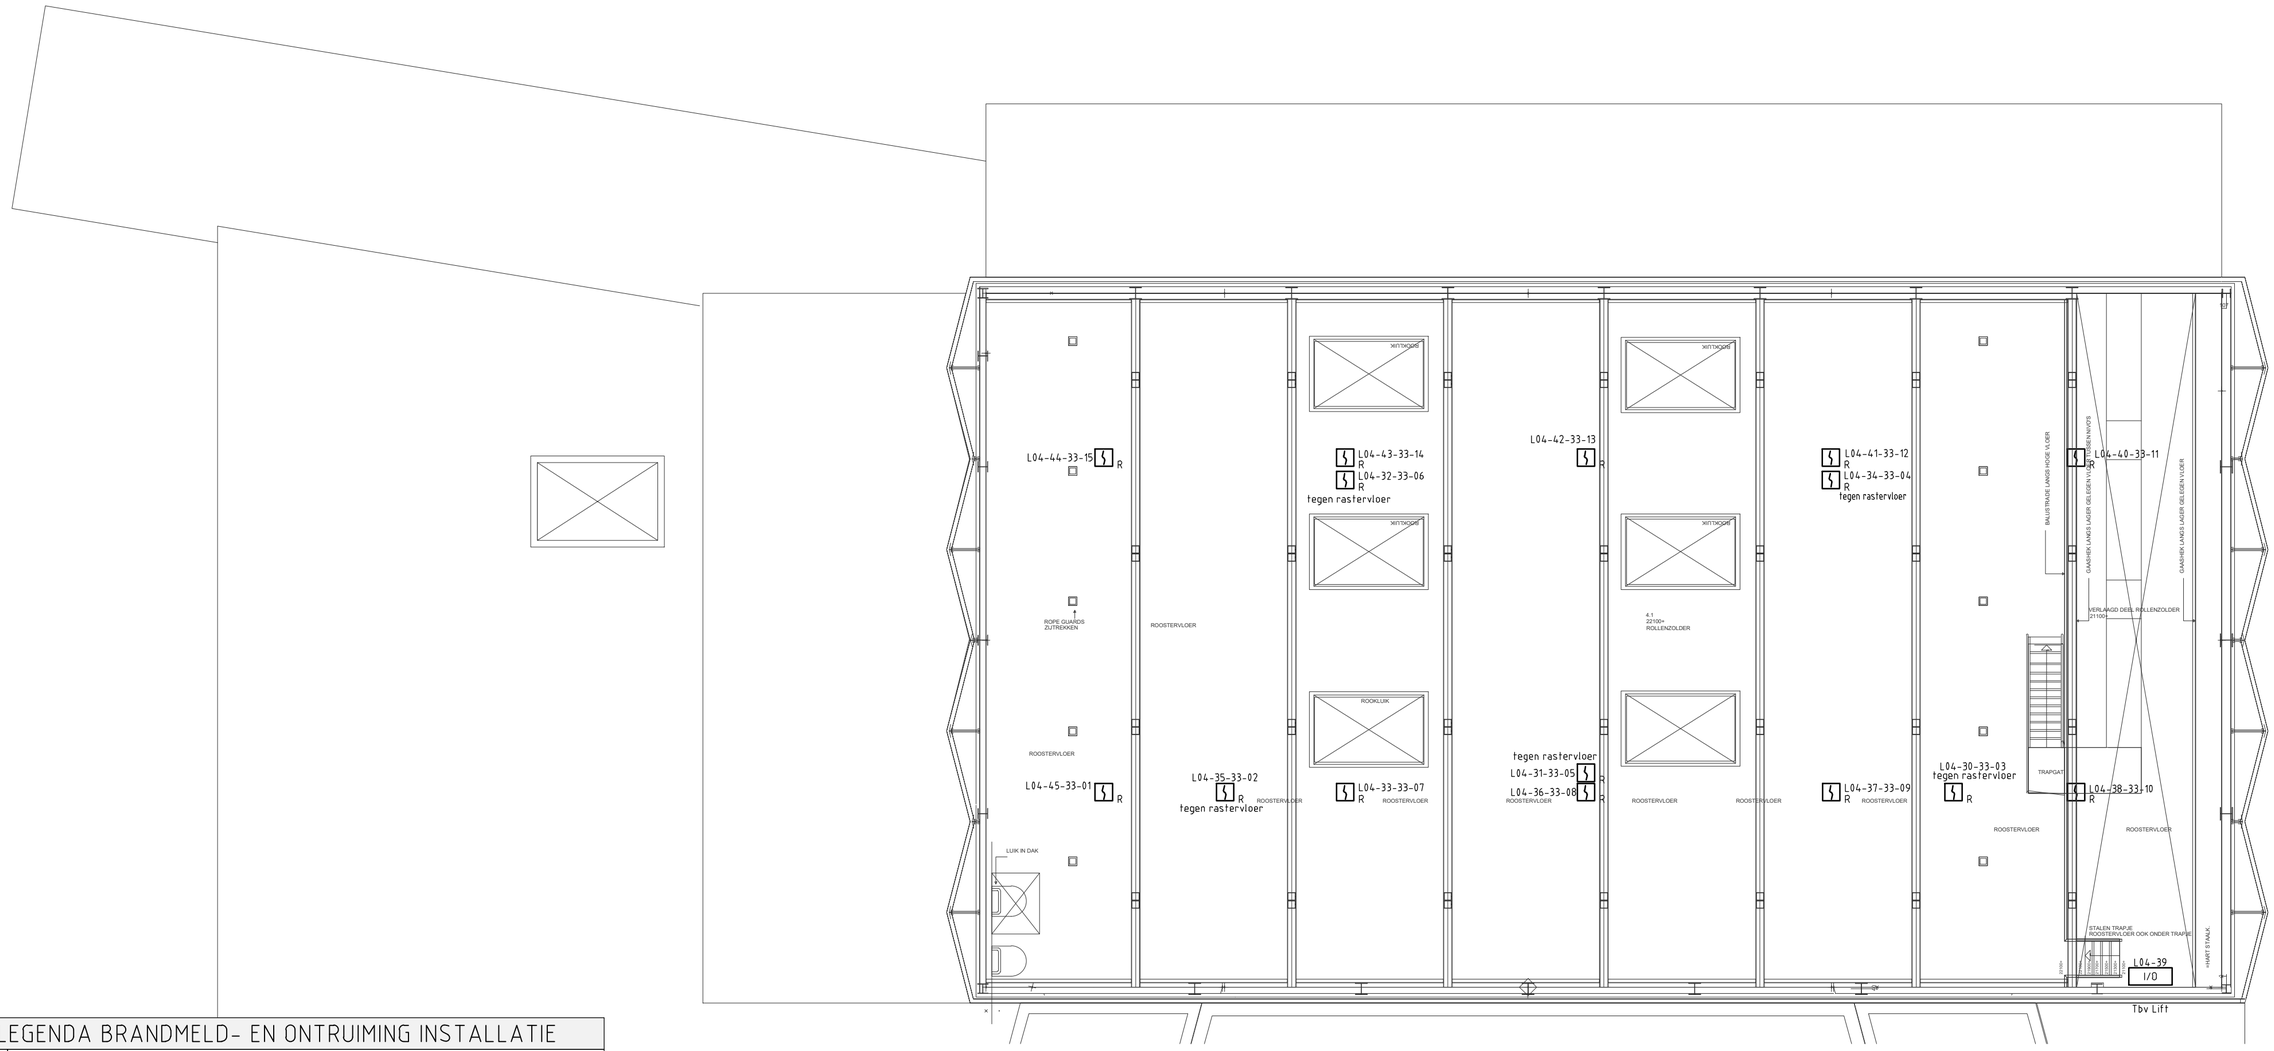

LEGENDA BRANDMELD- EN ONTRUIMING INSTALLATIE

SYMBOOL	OMSCHRIJVING
BMC	Brandmeldcentrale
NP	Nevenpaneel
I/O	In/Output Module
R	Optische Rookmelder
R	Themische Rookmelder
HM	Handbrandmelder
	Nevenindicator
	Flitslicht
	Luidspreker ontruiming, Inbouw
	Luidspreker ontruiming, Opbouw

COMPONENT VERKLARING

Volgnummer — Groep
Lus — Volgnummer
XX - XX - XX - XX
R

Lus
Centrale — Volgnummer
XX - XX - XX
Sirene

REVISIETEKENING

Wijz.	Omschrijving van de wijziging	Getekend	Gecontr.	Gezien	Datum

Bestemming : De Tamboer
Hoogeveen

Onderwerp : Brandmeld- en Ontruimingsinstallatie
5e Verdieping

Adviesbureau :
Architect :
Opdrachtgever :

Tekeningtype :
Schaal : 1:100
Documentnaam : 69.xxx.dwg

Fase datum : 22-12-2021 Tekenaar : BRW Gec. : Gez. :

Projectnummer : 8002602361

ENGIE Services Noord BV
VESTIGING RODEN
Exportweg 1 · 9301 ZV Roden
tel. +31 88 464 64 56
info-noord@engie.com

Aantal bladen : Blad :

Tekeningnummer : 69.104

Auteursrecht voorbehouden volgens de wet A2-HOR