
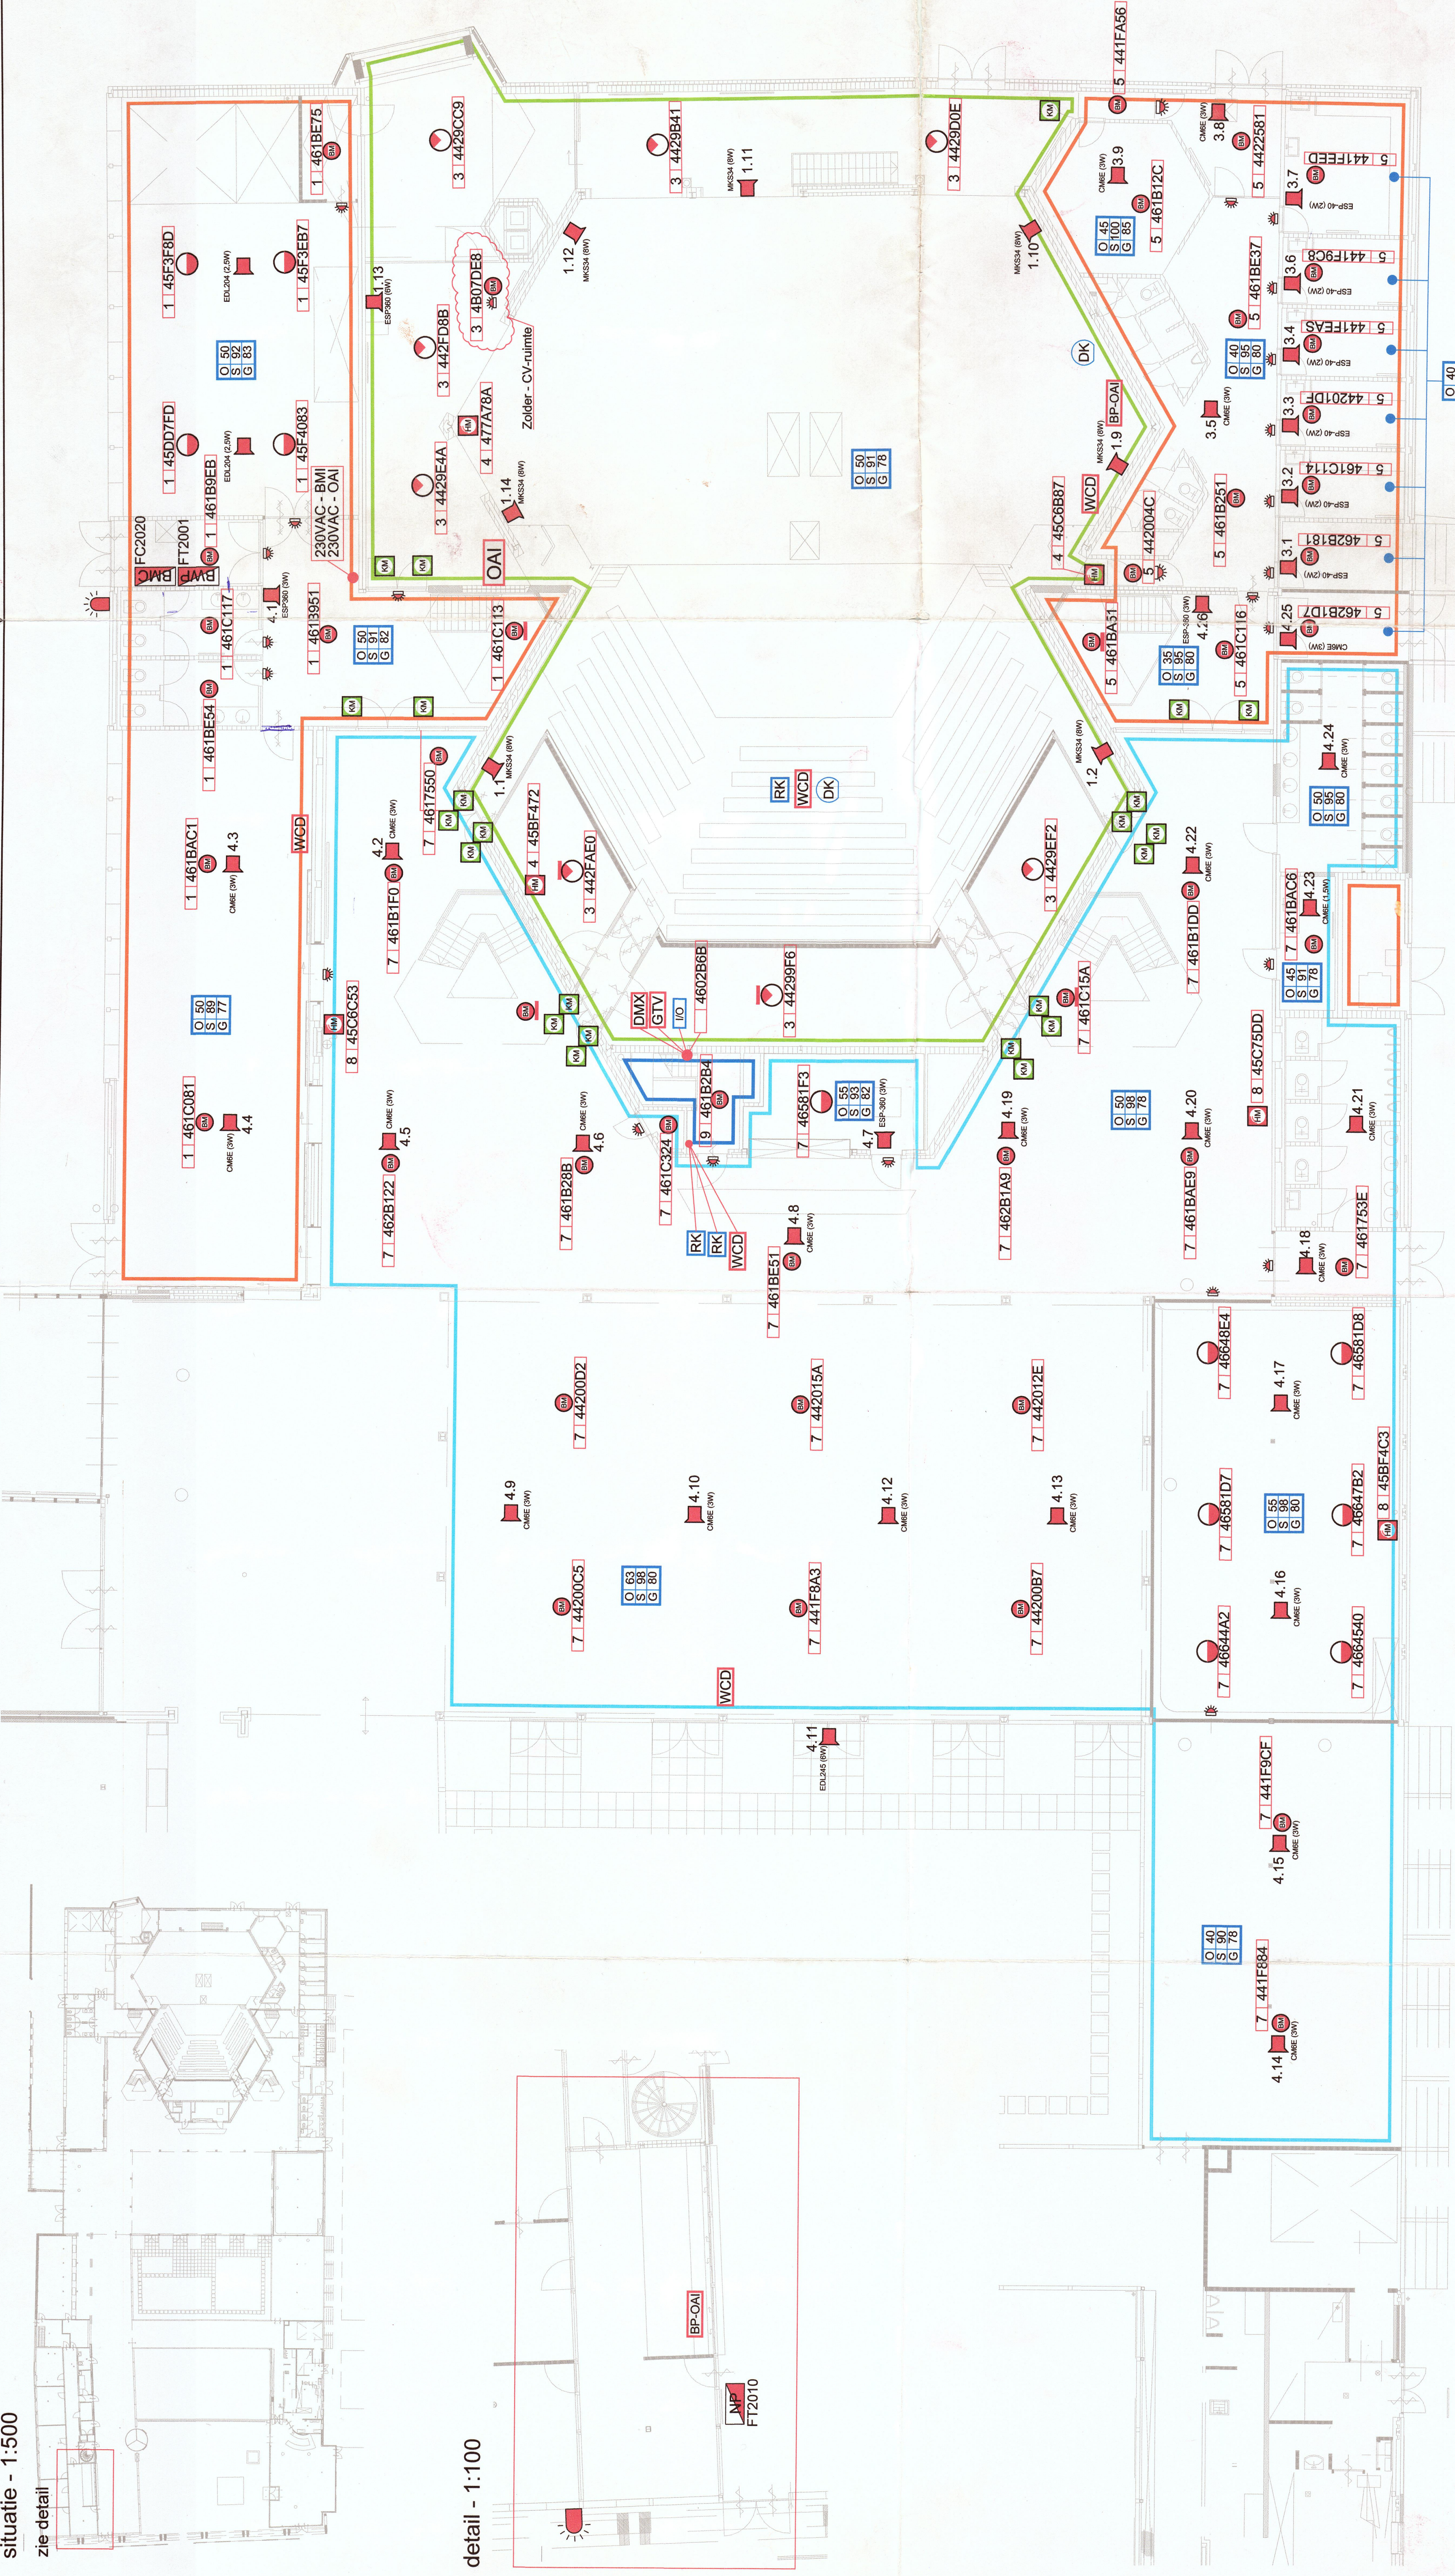
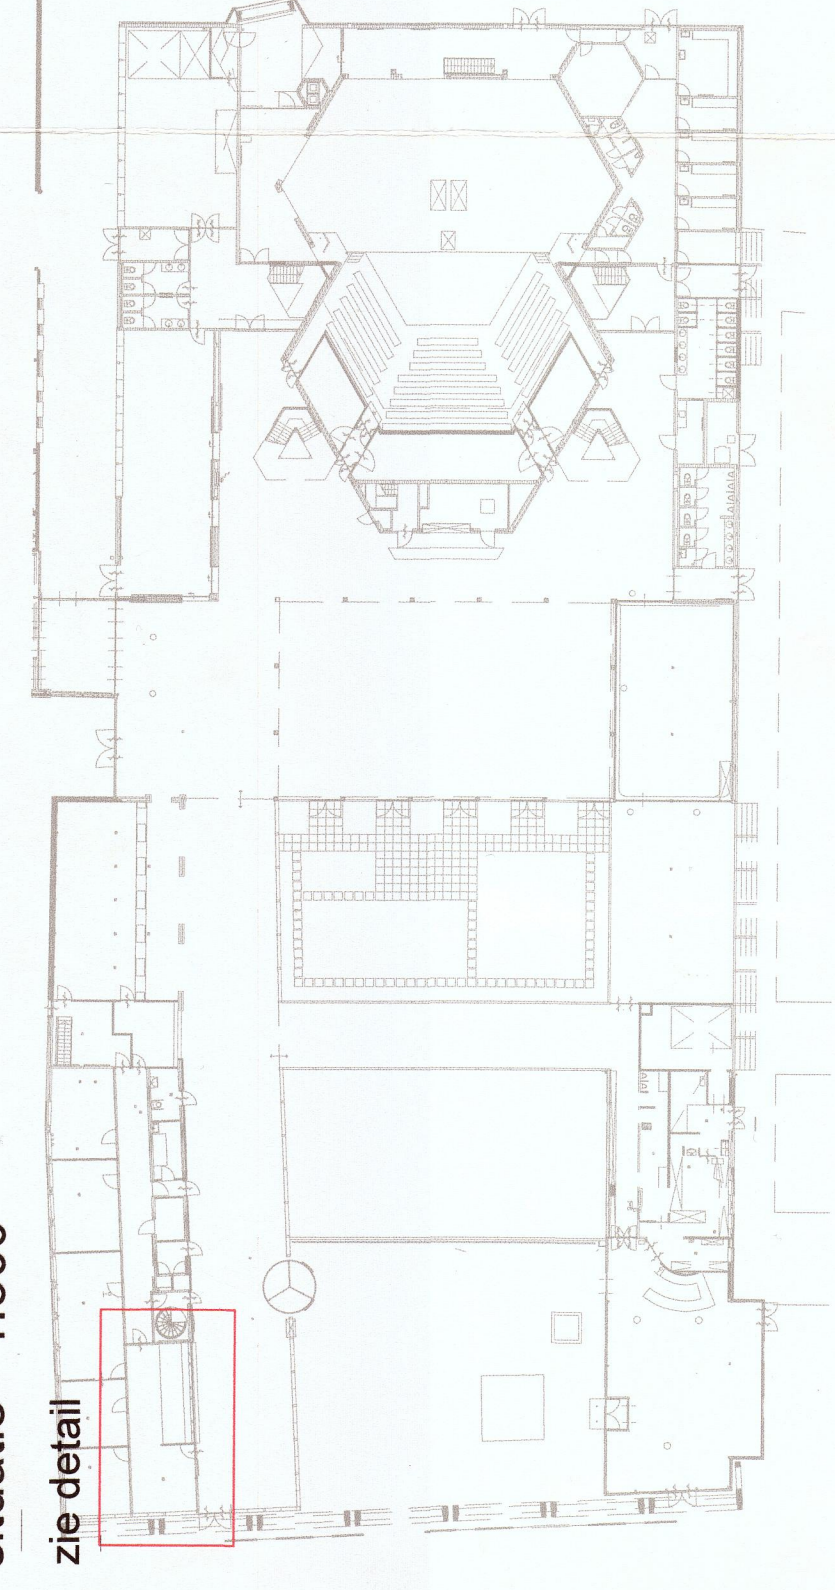


zie detail

zie detail

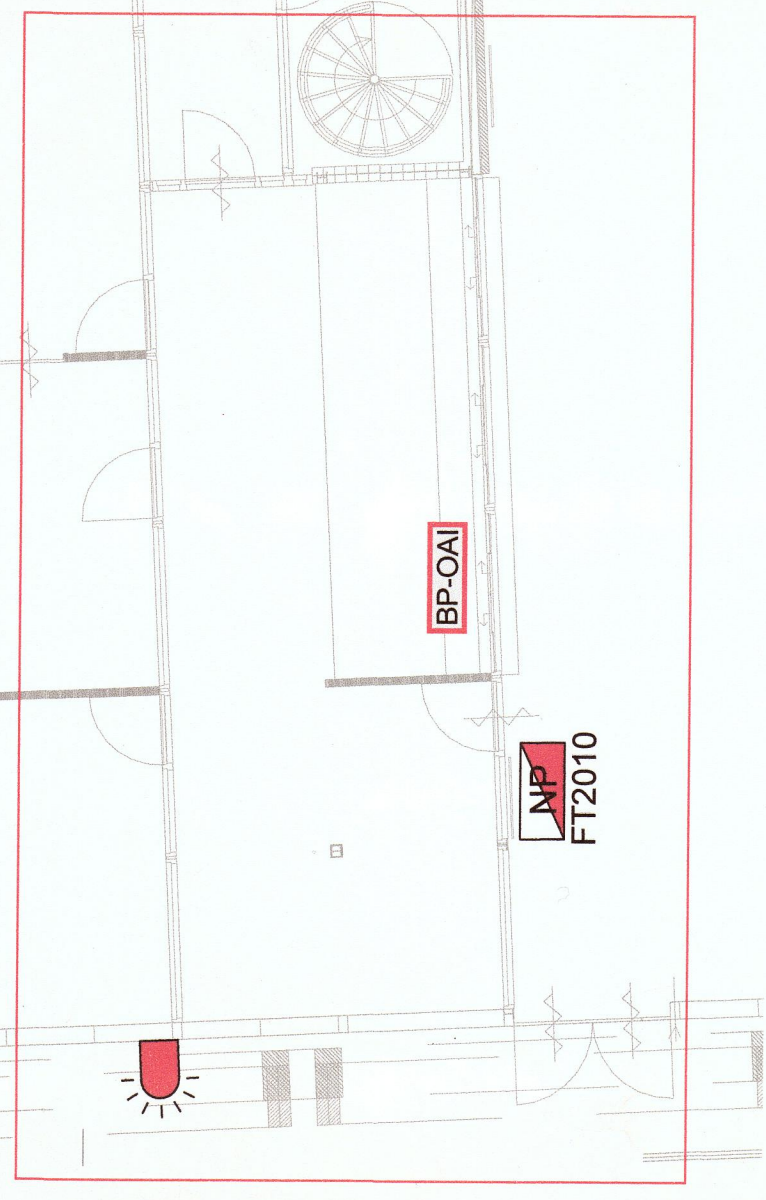

LEGENDA

- | | | | | | |
|---|-------------------------------|---|-------------------------------------|---|------------------------------|
|  | brandmeldcentrale |  | optische rookmelder - FDO221 |  | inF-outpumpmodule - FDO220Z |
|  | brandweerpaneel |  | thermodifferentiaal-melder - FDT221 |  | sturing verlichting |
|  | nevenpaneel |  | multicriteriamelder - FDO0T241+9 |  | sturing audio |
|  | ontvringing alarm installatie |  | handbrandmelder - FDM225-RG |  | relaiskast afschakelen audio |
|  | bedieningspaneel OAI |  | neven-indicator |  | drukkноп sluiten zaaldeuren |
|  | luidspreker |  | kleefmagnetenvoeding | | adresgegevens |
|  | filter |  | kleefmagneet | | geluidrukmeting |

4	08-12-12	TTB	melder t.b.v. CV-ruimte zolder + kleefmagneet BG bijgeplaat	-																					
3	24-11-11	TTB	3x revalidator verwijderd, 1x bijgeplaat	-																					
2	07-03-11	TTB	flitsr bijgeplaat	-																					
1	23-02-11	TTB	aanvulling / nummering componenten	-																					
Wijz.	Datum:	Get. door:	Omschrijving	Acc. door:																					
<table border="1"> <tr> <td rowspan="5"> Project: De Tamboer - Hoogeveen Projknr.: 0905021 Betreft: brandmeld-en ontruimingsinstallatie Slaust: as built </td> <td>Get. door:</td> <td>TTB</td> <td>Datum:</td> <td>10-07-09</td> </tr> <tr> <td>Acc. door:</td> <td></td> <td>Datum:</td> <td>-</td> </tr> <tr> <td>Schaal:</td> <td>1:100</td> <td>Formaat:</td> <td>A1</td> </tr> <tr> <td>Bladnummer:</td> <td>1 van 4</td> <td></td> <td></td> </tr> <tr> <td>Tekeningnr.:</td> <td colspan="3">AC90710-01-01</td> </tr>
 BEVEILIGINGSSYSTEMEN Staphensonstraat 3 7903 AS HOOGEVEEN Telefoon: 0528-277010 Fax: 0528-240745 info@eurohill.nl www.eurohill.nl																									