situatie - 1:500

zie detail

detail - 1:100

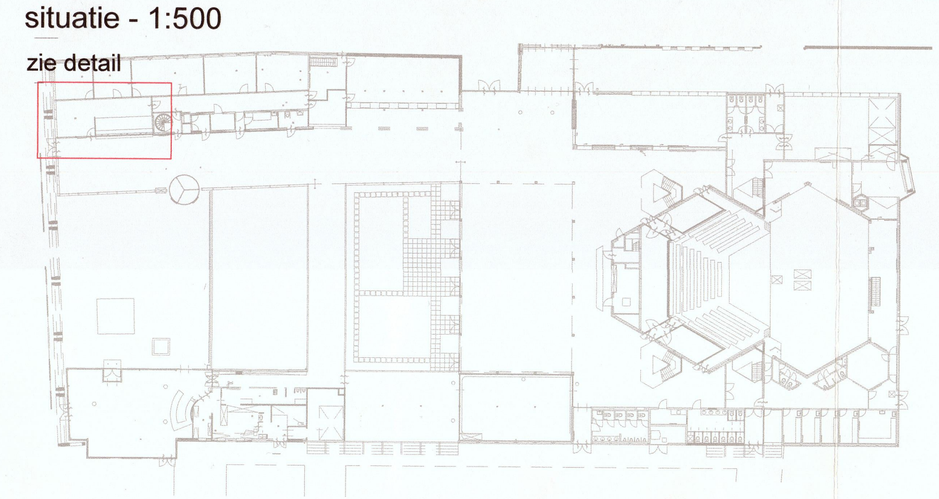

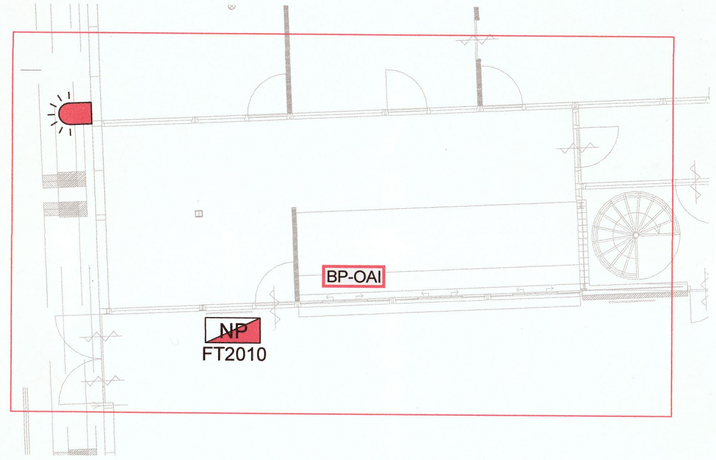

Trekontlasting niet correct en kabel zichtbaar.

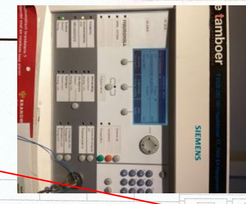

Geen FB kabel toegepast voor lussen

Bij aankomst 117 elementen uitgeschakeld. Systeembeschikbaarheid

Projectie keuken D-maat overschreiding

Koelcel is 26,44m3 Nazien in NEN2535 Vriescel <20m3.

Bekabeling OAI niet gescheiden aangelegd. Is samen met geluid zaal in zelfde goot gelegd.

Opslag keuken

Geen toilet

Laskast OAI

GTV rommelig aangesloten, storingsgevoelig

Bevestiging kleefmagneet storingsgevoelig

NI ketelhuis niet juist gemonteerd.

Trekontlasting niet correct en kabel zichtbaar.

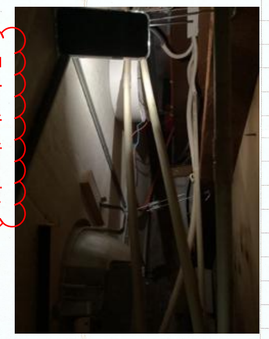

FB brandlus

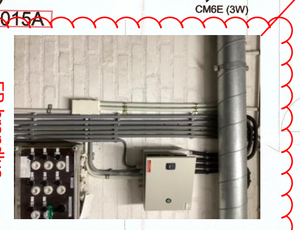

Boilerkast geen detectie

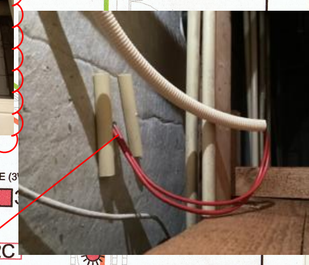

Oppervlakte 109m2 D-maat overschreiding projectie Ruimte is opdeelbaar met schuifwanden

Geen tekening

Trekontlasting niet correct en kabel zichtbaar.

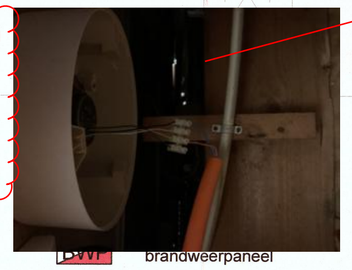

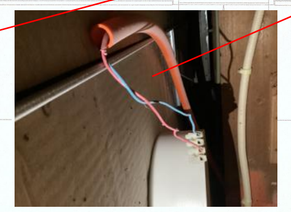

Trekontlasting niet correct en kabel zichtbaar.

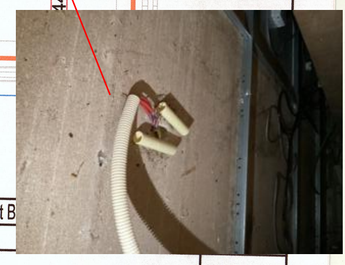

Trekontlasting niet correct en kabel zichtbaar.

Geen vrije ruimte om de melder in ketelhuis kelder.

Bouwjaar installatie Eurohill 2013.

Geen getekend Rapport van Oplevering d.d. 11-04-2013

- optische rookmelder - FDO221
- thermodifferentiaal-melder - FDT221
- multicriteriamelder - FD00T241-9
- handbrandmelder - FDM225-RG
- neven-indicator
- kleefmagnetenvoeding
- kleefmagneet
- DWM brandweerpaneel
- NP nevenpaneel
- OAI ontruiming alarm installatie
- BP-OAI bedieningspaneel OAI
- luidspreker
- flitser
- DMX stu
- WCD sturing audio
- RK relaiskast afschakelen audio
- DK drukknop sluiten zaaldeuren
- 3 442F8D9 adresgegevens
- O= gem. omgevingsgeluid / S= slowwhoopsignaal / G= gesproken woord — O 40 / S 91 / G 80 geluiddrukmeting

Wijz.	Datum:	Get. door:	Omschrijving:	Acc. door:
4	06-12-12	TTB	melder t.b.v. CV-ruimte zolder + kleefmagneet B	
3	24-11-11	TTB	3x nevenindicator verwijderd, 1x bijgeplaatst	
2	07-03-11	TTB	flitser bijgeplaatst	-
1	23-02-11	TTB	aanvulling / nummering componenten	-

Projekt: De Tamboer - Hoogeveen
Begane grond

Projektnr.: 0905021

Betreft: brandmeld-en ontruimingsinstallatie

Status: as built

Get. door: TTB Datum: 10-07-09
Acc. door: - Datum: -
Schaal: 1:100 Formaat: A1
Bladnummer: 1 van: 4
Tekeningnr.: AC90710-01-01

EUROHILL BEVEILIGINGSSYSTEMEN
Stephensonstraat 3
7903 AS HOOGEVEEN
Telefoon: 0528-277010
Fax: 0528-240745
info@eurohill.nl
www.eurohill.nl