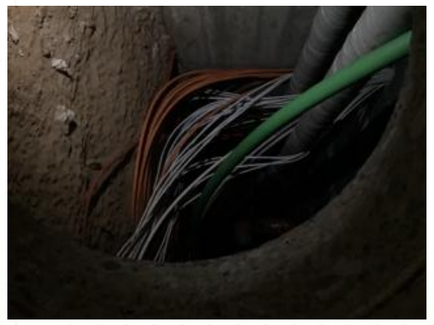

Bekabeling onder vloer
niet in buis

Kelder niet
toegankelijk

Buisleidingen netjes
aangelegdd

2.6
ESP360 (3w)
BM
9 461BD8F
O 45
S 98
G 96
9 461C209
BM

BM
11 441F7D9
O 55
S 93
G 80
BM
11 4420166
ESP360 (3w)
2.1
12 45C6BB5
HM
2.2
ESP360 (3w)
2.3
ESP360 (3w)
O 50
S 94
G 80
BM
11 441F5EA
BM
11 441FAFD
BM
11 44200CC
2.4
ESP360 (3w)
O 50
S 93
G 82
BM
11 4420047
11 441F79D
BM
2.5
ESP360 (3w)
O 50
S 96
G 85
BM
11 441FDBE

LEGENDA

BM optische rookmelder - FDO221

HM handbrandmelder - FDM225-RG

neven-indicator

luidspreker

3 442F8D9 adresgegevens

O= gem. omgevingsgeluid	O	40
S= slowwhoopsignaal	S	91
G= gesproken woord	G	80

geluiddrukmeting

Wijz.	Datum:	Get. door:	Omschrijving:	Acc. door:
1	23-02-11	TTB	aanvulling / nummering componenten	-

Projekt: De Tamboer - Hoogeveen
kelder

Projektnr.: 0905021

Betreft: brandmeld-en ontruimingsinstallatie

Status: as built

Get. door: TTB Datum: 10-07-09

Acc. door: - Datum: -

Schaal: 1:100

Bladnummer: 4 van: 4 Formaat: A2

Tekeningnr.: AC90710-01-01

EUROHILL
BEVEILIGINGSSYSTEMEN

Stephensonstraat 3
7903 AS HOOGEVEEN
Telefoon: 0528-277010
Fax: 0528-240745
info@eurohill.nl
www.eurohill.nl