


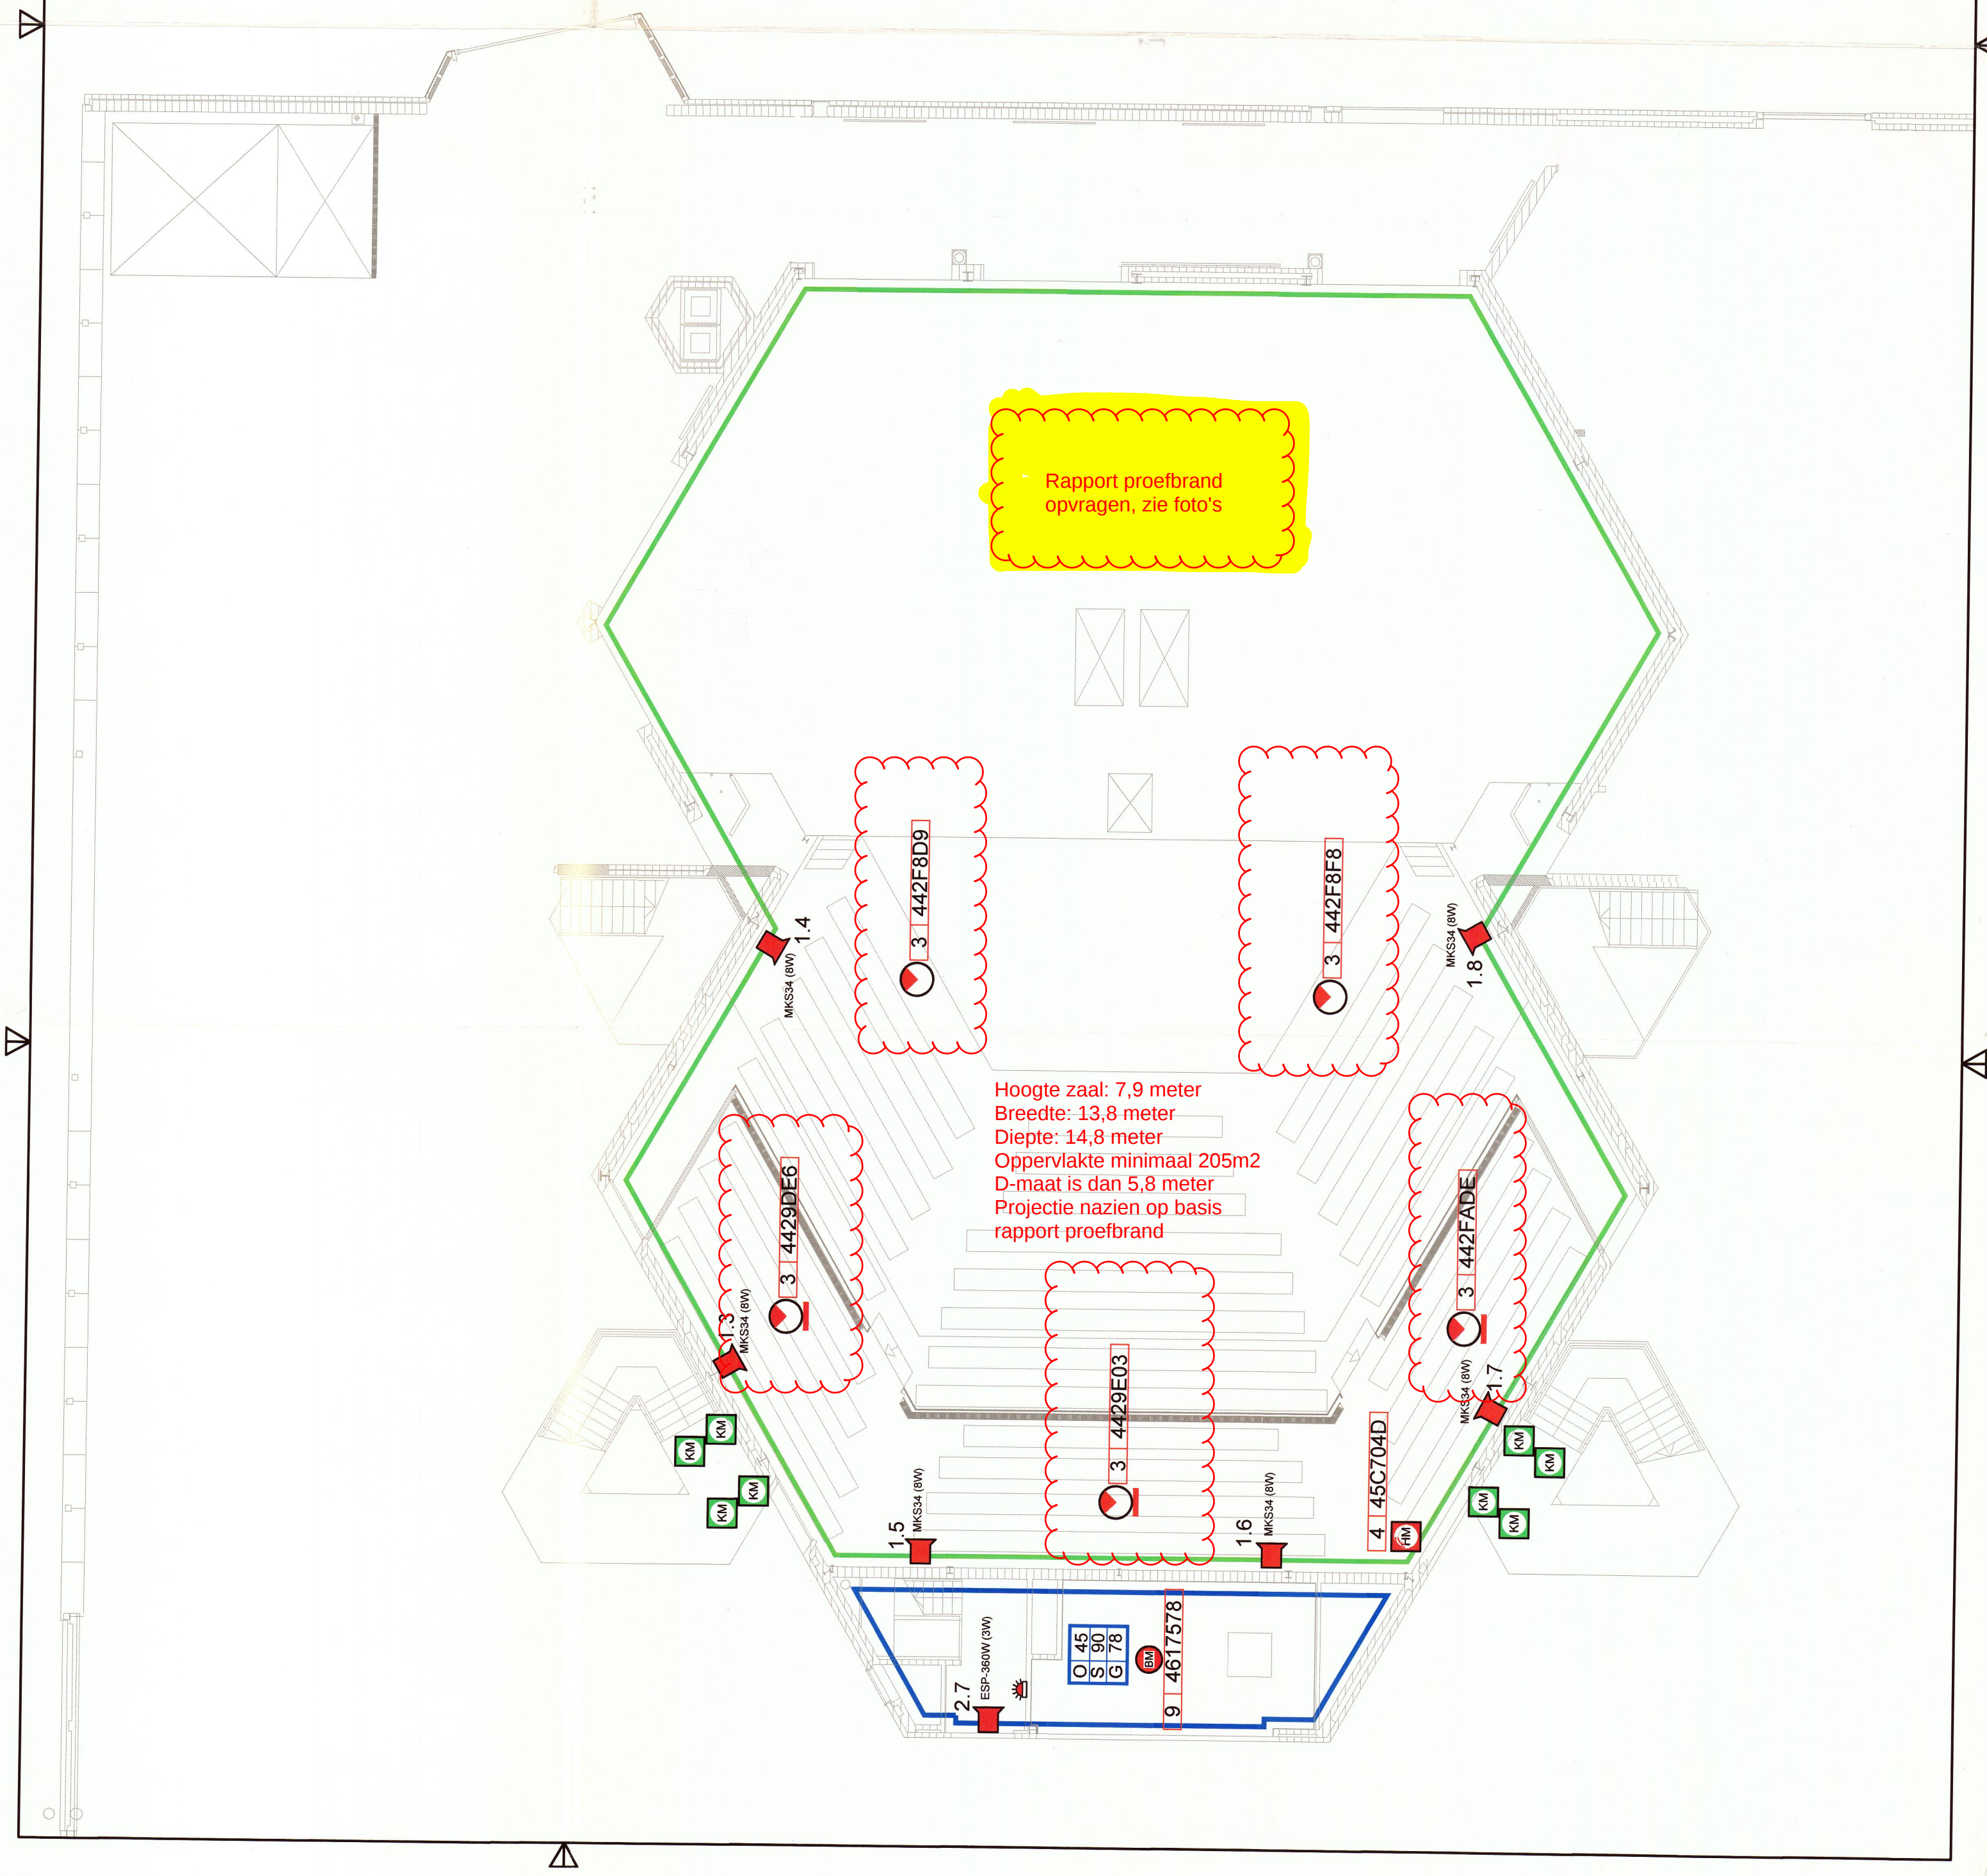

LEGENDA

- optische rookmelder - FDO221
- multicriteriamelder - FD007241-9
- handbrandmelder - FDM225-RG
- neven-indicator
- luidspreker
- kleefmagneet
- adresgegevens
- O= gem. omgevingsgeluid
- S= slowhoopsignaal
- G= gespreken woord
- geluiddrukmeting

1	23-02-11	TTB	aanvulling / nummering componenten	-	Acc. door:
Wijz.	Datum:	Get. door:	Onschrijving:		
Project:	De Tamboer - Hoogeveen	Get. door:	TTB	Datum:	10-07-09
Projektr.:	1e verdieping	Acc. door:	-	Datum:	-
Betreft:	0905021	Schaal:	1:100	Formaat:	A2
Status:	brandmeld-en ontruimingsinstallatie	Bladnummer:	2	van:	4
	as built	Tekeningnr.:	AC90710-01-01		

Stephensonstraat 3
7903 AS HOOGEVEEN
Telefoon: 0528-277010
Fax: 0528-240745
info@eurohill.nl
www.eurohill.nl

