


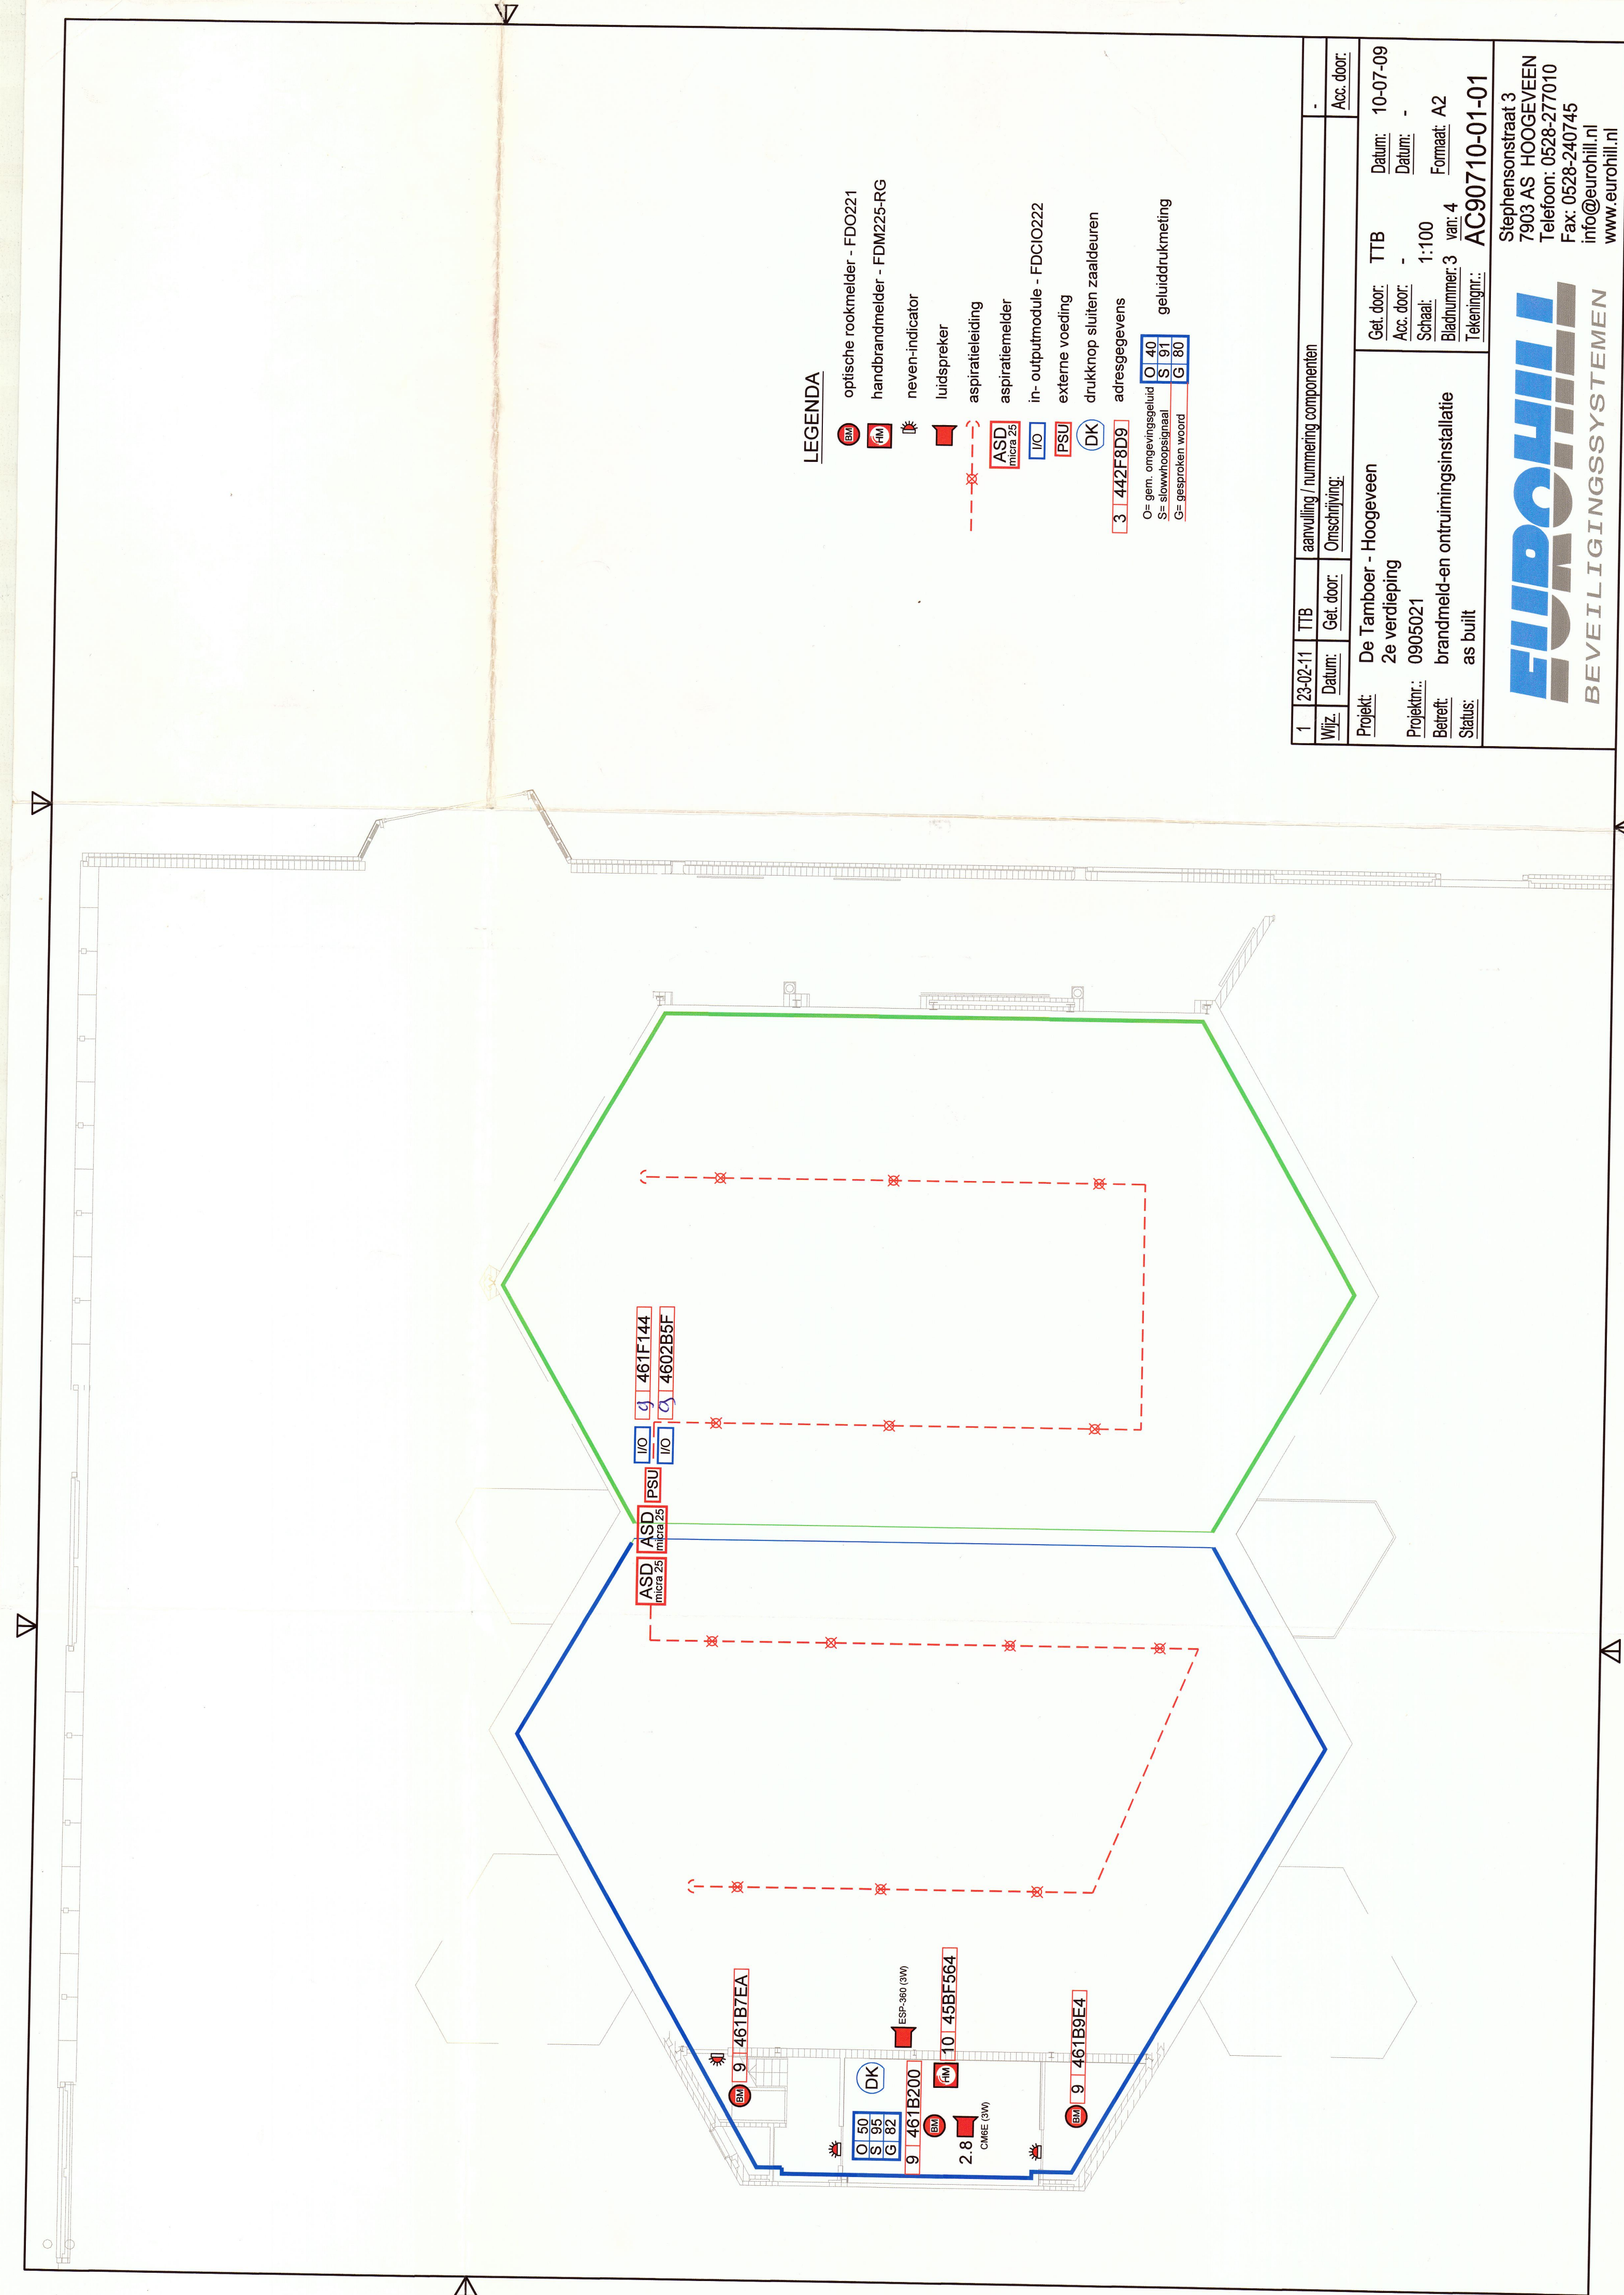

LEGENDA

- optische rookmelder - FDO221
 - handbrandmelder - FDM225-RG
 - neven-indicator
 - luidspreker
 - aspiratieleiding
 - aspiratiemelder
 - in- outputmodule - FDCI0222
 - externe voeding
 - drukknop sluiten zaaldeuren
 - adresgegevens
 - geluiddrukmeting
- O= gem. omgevingsgeluid
S= slowhoopsignaal
G= gesproken woord
- 3 442F8D8 O 40
S 91
G 80

1	23-02-11	TTB	aanvulling / nummering componenten	-
Wijz.	Datum:	Get. door:	Onschrijving:	Acc. door:
Project: De Tamboer - Hooegeveen				
2e verdieping				
Projector: 0905021				
Betreft: brandmeld-en ontruimingsinstallatie				
Status: as built				
Tekeningsnr.: AC90710-01-01				
Steohensstraat 3				
7903 AS HOOEGEEVEN				
Telefoon: 0528-277010				
Fax: 0528-240745				
info@eurohill.nl				
www.eurohill.nl				