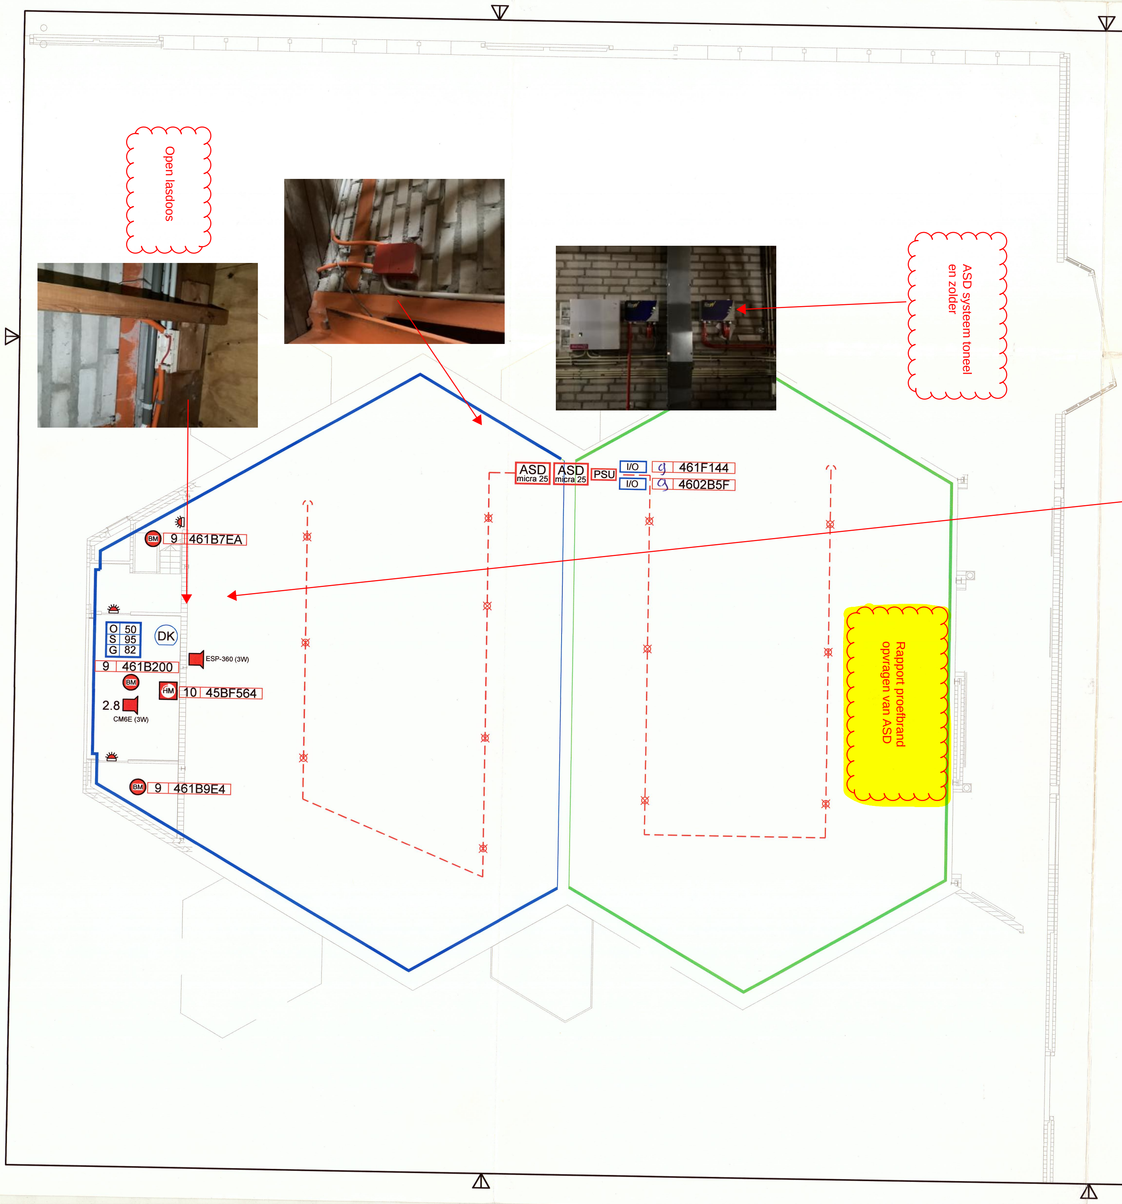

LEGENDA

- OHM — optische rookmelder - FDO221
- HM — handbrandmelder - FDM225-RG
- neven-indicator
- luidspreker
- aspiratieleiding
- ASD micra 25 — aspiratiemelder
- I/O — in- outputmodule - FDCIO222
- PSU — externe voeding
- DK — drukknop sluiten zaaldeuren
- 3 442F8D9 — adresgegevens
- O= gem. omgevingsgeluid / S= slowwhoopsignaal / G= gesproken woord — O 40, S 91, G 80 — geluiddrukmeting

Wijz.	Datum:	Get. door:	Omschrijving:	Acc. door:
1	23-02-11	TTB	aanvulling / nummering componenten	-

Projekt:	De Tamboer - Hoogeveen 2e verdieping	Get. door: TTB	Datum: 10-07-09
Projektnr.:	0905021	Acc. door: -	Datum: -
Betreft:	brandmeld-en ontruimingsinstallatie	Schaal: 1:100	Formaat: A2
Status:	as built	Bladnummer: 3 van: 4	
		Tekeningnr.: AC90710-01-01	

EUROHILL BEVEILIGINGSSYSTEMEN
Stephensonstraat 3
7903 AS HOOGEVEEN
Telefoon: 0528-277010
Fax: 0528-240745
info@eurohill.nl
www.eurohill.nl