


[illegible]

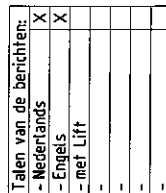

Auteursrechten voorbehouden

A	A.S.B.U.I.T.	Datum	Ondern.
Gec.	WTO	Norm	
21-03-2013			
		Offerte nr.	
HOUDEVEEN		Ordernr.	
LUSSEN			
Beveiligingsinstallatie			
Regnr. 72/07856_002			
[A3] G88034-Y1269-K002-B-002			
		Blad 1.1	

os.	Aant.	SAP BOM	Type-nr.	Artikel/omschrijving	Fabri	SAP OND.	Aant.	Opmerking
1		--	Kast 36HE tot 2kW					
2			TS8886.500	Straande kast 36HE met dichte deur TS8886	Rittal	TS8886.500	1	
3			TS8610.880	Deur met zichtvenster 36HE tbv TS8886	Rittal	TS8610.880	1	
4			TS8186.235	Zijwanden voor 1800x600 mm kast (2x)	Rittal	TS8186.235	2	
5			SR2337.235	Zwenkraam asymmetrisch 36HE	Rittal	SR2337.235	1	
6			SR1995.235	Inbouwset tbv zwenkraam 130°scharnier	Rittal	SR1995.235	1	
7			TS7825.801	Sokkel 800 x 100mm geventileerd in RAL 7035	Rittal	TS7825.801	1	
8			TS8601.065	Sokkel 600 x 100mm zijplaten in RAL 7035	Rittal	TS8601.065	1	
9			DK7581.500	Filtermat 800x100mm met montageframe	Rittal	DK7581.500	2	
10			TS8611.020	Comfortgreep tbv deur	Rittal	TS8611.020	1	
11			TS8611.180	Binnenwerk tbv comfortgreep	Rittal	TS8611.180	1	
12			TS8611.080	Adapter tbv comfort greep montage in zichtdeur	Rittal	TS8611.080	1	
13			DK7826.486	Dakplaat met uitsprongen	Rittal	DK7826.486	1	
14			DK7885.200	Dakplaat geventileerd	Rittal	DK7885.200	1	
15			DK7885.000	Dakplaat ventilatoreenheid	Rittal	DK7885.000	1	
16			DK7980.000	Ventilator	Rittal	DK7980.000		
17			SK3120.200	Toerentalregelaar	Rittal	SK3120.200	1	
18			DK7526.964	Bevestiging voor Toerentalregelaar	Rittal	DK7526.964	1	
19			TS8614.850	Deelmontageplaat 700 x 400mm	Rittal	TS8614.850	1	
20			TS8612.160	Montage rail	Rittal	TS8612.160	2	
21			DK7240.210	WCD 7-voudig	Rittal	DK7240.210	1	
22			SR1963.200	Glijrail	Rittal	--	4	
23								
24			Indien ONDER INVOER					
25			DK7825.380	Bodemplaat met ventilatie en kabelinvoer	Rittal	DK7825.380		
26								
27								
28			VC1931.200	Blindplaat 1HE blank aluminium	Rittal	VC1931.200		
29			VC1932.200	Blindplaat 2HE blank aluminium	Rittal	VC1932.200		
30			VC1933.200	Blindplaat 3HE blank aluminium	Rittal	VC1933.200		
31			VC1934.200	Blindplaat 4HE blank aluminium	Rittal	VC1934.200		
32			VC1936.200	Blindplaat 6HE blank aluminium	Rittal	VC1936.200		
33								
34								
35								
36								
37								
38								
39								
40								
41								
42								

Auteursrechten voorbehouden

CULTUREEL CENTRUM DE TAMBOER				MATERIAALLIJST		[A3] G88034-Y1269-L003-a-002		=A02	
HOOGGEVEEN				KAST		Beveiligingsinstallatie		+1	
Offertent.				Ordernr.		Regnr. 72/07856_002			
24-09-2012				Datum		Blad 1			
WTO				Get.					
21-03-2013				WTO					
Datum				Naam					
Wijziging				Norm					
A AS BUILT									
Utg.									

os.	Aant.	SAP BOM	Type-nr.	Artikel/omschrijving	F: ikant	SAP OND.	Aant.	Opmerking
1		--		Bedienpaneel 16 zones				
2			SAGOT-116	Behuizing R-16 232x280x105mm	Astrea	NL2.SAGOT-116	1	
3			SAGOT-216	Front R-16 200x250x3mm	Astrea	NL2.SAGOT-216	1	
4			AGOT-316	Print R-16 92x200x35mm	Astrea	NL2.SAGOT-316	1	
5								
6		--		Bedienpaneel 32 zones				
7			SAGOT-132	Behuizing R-32 230x420x68mm	Astrea	NL2.SAGOT-132	1	
8			SAGOT-232	Front R-32 199x389x4mm	Astrea	NL2.SAGOT-232	1	
9			AGOT-323	Print R-32 92x400x35mm	Astrea	NL2.SAGOT-323	1	
10								
11			SAGO @Z	@ ZONE SINTESO EVAC UNIT	Astrea	NL2.SAGO-@Z		(bij @ even aantal verstekers invullen)
12			SAGO @Z	@ ZONE SINTESO EVAC UNIT	Astrea	NL2.SAGO-@Z		(bij @ even aantal verstekers invullen)
13								
14			SANS-1K	Powerpack 1KW 403x487x265mm	Astrea	NL2.SANS-1K		
15			SANS-2K	Powerpack 2KW 403x487x530mm	Astrea	NL2.SANS-2K		
16			SANS-3K	Powerpack 3KW 403x487x795mm	Astrea	NL2.SANS-3K		
17			SANS-4K	Powerpack 4KW 403x487x1060mm	Astrea	NL2.SANS-4K		
18								
19			ANS-3502	Power Connector met 3HE ertussen tot 2 KW powerpack	Astrea	NL2.ANS-3502		
20			ANS-6502	Power Connector met 6HE ertussen tot 2 KW powerpack	Astrea	NL2.ANS-6502		
21			ANS-9502	Power Connector met 9HE ertussen tot 2 KW powerpack	Astrea	NL2.ANS-9502		
22			ANS-12502	Power Connector met 12HE ertussen tot 2 KW powerpack	Astrea	NL2.ANS-12502		
23			ANS-15502	Power Connector met 15HE ertussen tot 2 KW powerpack	Astrea	NL2.ANS-15502		
24			ANS-20502	Power Connector met 20HE ertussen tot 2 KW powerpack	Astrea	NL2.ANS-20502		
25			ANS-25502	Power Connector met 25HE ertussen tot 2 KW powerpack	Astrea	NL2.ANS-25502		
26			ANS-30502	Power Connector met 30HE ertussen tot 2 KW powerpack	Astrea	NL2.ANS-30502		
27			ANS-35502	Power Connector met 35HE ertussen tot 2 KW powerpack	Astrea	NL2.ANS-35502		
28								
29			ANS-3504	Power Connector met 3HE ertussen tot 4 KW powerpack	Astrea	NL2.ANS-3504		
30			ANS-9504	Power Connector met 9HE ertussen tot 4 KW powerpack	Astrea	NL2.ANS-9504		
31			ANS-6504	Power Connector met 6HE ertussen tot 4 KW powerpack	Astrea	NL2.ANS-6504		
32			ANS-12504	Power Connector met 12HE ertussen tot 4 KW powerpack	Astrea	NL2.ANS-12504		
33			ANS-15504	Power Connector met 15HE ertussen tot 4 KW powerpack	Astrea	NL2.ANS-15504		
34			ANS-20504	Power Connector met 20HE ertussen tot 4 KW powerpack	Astrea	NL2.ANS-20504		
35			ANS-25504	Power Connector met 25HE ertussen tot 4 KW powerpack	Astrea	NL2.ANS-25504		
36			ANS-30504	Power Connector met 30HE ertussen tot 4 KW powerpack	Astrea	NL2.ANS-30504		
37			ANS-35504	Power Connector met 35HE ertussen tot 4 KW powerpack	Astrea	NL2.ANS-35504		
38								
39								
40								
41								
42								

Auteursrechten voorbehouden

CULTUREEL CENTRUM DE TAMBOER				MATERIAALLIJST		-A02	
HOOGVEEN				STANDAARD		+1	
Uitg. Wijziging				Beveiligingsinformatie		[A3] G88034-Y1269-L003-A-002	
Datum				Regnr. 72/07856.002		Blad 2	

os.	Aant.	SAP BOM	Type-nr.	Artikel/omschrijving	F: ikant	SAP OND.	Aant.	Opmerking
1			SAGO-100	Systeem behuizing leeg 403x487x132mm	Astrea	NL2.SAGO-100		
2			SANS-100	Powerpack behuizing leeg 403x487x132mm	Astrea	NL2.SANS-100		
3			ASB-100	Behuizing isolator 155x199x50mm	Astrea	NL2.ASB-100		
4								
5			AGO-150	Systeem print 379x382x50mm	Astrea	NL2.AGO-150		
6			ANS-150	Voedings print 400x125x60mm	Astrea	NL2.ANS-150		
7			AGO-450	Led-print 90x120x32mm	Astrea	NL2.AGO-450		
8			AGO-475	Connector print 385x100x290mm	Astrea	NL2.AGO-475		
9								
10			AP-TTL232R	Programmeer kabel Sinteso Evac	Astrea	NL2.AP-TTL232R		
11								
12			AGO-190	Ventilator 120x120x38mm	Astrea	NL2.AGO-190		
13								
14			AGO-600	Versterker module 1 zone 75x85x107mm	Astrea	NL2.AGO-600		
15			ANS-250	Kabel assembly systeem powerpack 1KW 320x30mm	Astrea	NL2.ANS-250		
16								
17			AGOT-501	Sound (dingdong) module tby DRP 71x32x13mm	Astrea	NL2.AGOT-501		
18								
19			ABS-200	Isolator print 1 speaker 80x100x32mm	Astrea	NL2.ABS-200		
20			ABS-220	Isolator print 2 speakers 80x100x32mm	Astrea	NL2.ABS-220		
21			ABS-230	Isolator print 1 speaker en volume regeling 80x100x32mm	Astrea	NL2.ABS-230		
22			ABS-250	Isolator t.b.v. Flitslicht 100x100x40mm	Astrea	NL2.ABS-250		
23			ABS-2302	Isolator print 1 speaker DC meting met volume regeling	Astrea	NL2.ABS-2302		
24								
25			SWE-100	Eindelijin weerstand t.b.v. steekleiding	Astrea	NL2.SEW-100		
26			SEKB-10K	10k weerstand t.b.v. bewaakte ingang	Astrea	NL2.SEBK-10K		
27								
28			SEKB-2P	2 polige connector t.b.v. backplate	Astrea	NL2.SEBK-2P		X16 12V uit
29			SEKB-3P	3 polige connector t.b.v. backplate	Astrea	NL2.SEBK-3P		X20 Audio in
30			SEKB-8P	8 polige connector t.b.v. backplate	Astrea	NL2.SEBK-8P		X11,X12,X15 Bewaakt in, Digitaal in/uit
31			SEKB-8PS	8 polige connector met schroef t.b.v. backplate	Astrea	NL2.SEBK-8PS		X21,X31 Lussen
32			SEKB-12P	12 polige connector t.b.v. backplate	Astrea	NL2.SEBK-12P		X14 Contact uit
33								
34			GLVZ-PCB	Glasvezel controller print t.b.v. modems	Astrea	NL2.GLVZ-PCB		1x per kast
35			GLVZ-ICP	Glasvezel controller print t.b.v. CAN-RS232	Astrea	NL2.GLVZ-PCB		2x per kast
36			GLVZ-M-SM	Glasvezel modem voor singlemode	Astrea	NL2.GLVZ-M-SM		2x per kast
37			GLVZ-M-MM	Glasvezel modem voor multimode	Astrea	NL2.GLVZ-M-MM		2x per kast
38			GLVZ-UTP-SET	Glasvezel UTP bekabelings set	Astrea	NL2.GLVZ-UTP-SET		2x per kast
39								
40			OVSP-CANBUS	Overspanningsbeveiliging t.b.v. CANBUS	Astrea	NL2.OVSP-CANBUS		
41			OVSP-LUS	Overspanningsbeveiliging t.b.v. luidsprekertus	Astrea	NL2.OVSP-LUS		
42								

Auteursrechten voorbehouden

CULTUREEL CENTRUM DE TAMBOER				MATERIAALLIJST		-A02	
HOOGVEEN				COMPONENTEN		+1	
A	AS BUILT	21-03-2013	WTO	Beveiligingsinstallatie		[A3] G88034-Y1269-L003-A-002	
Uitg.	Wijziging	Datum	Naam	Regnr. 72/07856_002		Blad 3	
				Offerte-nr.		Ordernr.	

os.	Aant.	SAP BOM	Type-nr.	Artikel/omschrijving	Fabri'k	SAP OND.	Aant.	Opmerking
1			D-UKK3/5	D-UKK-3/5 eindplaat tbv UKK-3	Phoenix *	NL2D-UKK3/5		
2			Clipfix35	Eindklem tbv UKK-3	Phoenix *	NL23022218		
3			SB55:1-259/242-500	SB55:1-500 nr.strook vert. UKK-3	Phoenix *	NL2:SB55		
4			UKK-3	UKK-3 2-etage klem	Phoenix *	NL2KLEMUUK-3		
5								
6	3		8WA1-011-IPG00	Aardklem	Siemens *			breedte 7mm
7	7		8WA1-011-IDF11	Aansluitklem enkel	Siemens *		12010001	breedte 6mm
8	2		8WA1-808	Eindsteun t.b.v. 8WA1 klemmen	Siemens *			breedte 10mm
9	2		NUMMERSTROOK	Verticaal t.b.v. 8WA1-klem	Siemens *			
10	1		8WA1-011-1SF12	Zekeringklem t.b.v. ventilatie	Siemens *		12080005	breedte 10mm
11	1		Glaszekering 4A	Glaszekering 4A 20x5mm t.b.v. ventilatie	Siemens *			
12								
13			10kΩ	Weerstand 10kΩ (10st)	Werkplaats*			
14								
15			VS-PP-R-1XRJ45-SCC	Patchpaneel 1x steek CAT5e - LSA	Phoenix *			
16			VS-PP-R-1XRJ45/RJ45	Patchpaneel 2x steek CAT5e	Phoenix *			
17								
18			FDCI0221	In- / outpmodule voor 1 ingang + 1 uitgang	Siemens	SS4312-F2-A1		
19			FDCI0222	In-/output module 4 ingangen + 4 uitgangen	Siemens	A5000002369		
20								
21			UKK 5-HESI (5x20)	Etage Zekeringklem	Phoenix *		art.nr. 3007204	
22			Zekering	Glaszekering 4A 20x5	Werkplaats*			
23								
24			5SK9 011-4KK26	Zekeringautomaat klem 4A	Siemens *	NL255K9011-4KK26		
25			DEK-REL-G24/21	DEK-REL-G24/21 enkelpolig 24Vdc max. 5A wc	Phoenix *	NL2:2964500DEK	breedte 6mm	
26			Z3B17	Z3B17 relaisenh. 2 cont. 5A/250VAC	Finder *	NL2:Z3B17	48.52.7.024.0050	
27			FP2003-A1	Voeding set 70W	Siemens	A500006005		
28			FP2004-A1	Voeding set 150W	Siemens	A5000020825		
29			PBQ 12-12	PBQ 12-12 accu 12V-12Ah	PBQ	NL2PBQ12-12		
30								
31	1		LOGBOEK	Logboek ontruiming	Siemens	NL2:LOGBOEK-OAS		
32								
33			SITOP	Voeding 24V/2A	Siemens		6EP1331-2BA00	
34			SITOP	Voeding 24V/5A	Siemens		6EP1333-2BA00	
35			SITOP	Voeding 24V/10A	Siemens		6EP1334-2BA00	
36			SITOP	DC USV-module 15A	Siemens		6EP1931-2EC01 (minimaal 5A voeding)	
37								
38								
39								
40								
41								
42								

Auteursrechten voorbehouden

* = LEVERING WERKPLAATS

CULTUREEL CENTRUM DE TAMBOER				MATERIAALLIJST				-A02	
HOOGVEEVEN				DIVERSEN				+1	
Uitg.	Wijziging	Datum	Naam	Get.	WTO	Get.	Norm	Beveiligingsinstallatie	
A	AS BUILT	21-03-2013						[A3] 688034-Y1269-L003-A-002	
Offerte-nr.								Regnr. 72/07856_002	
Order-nr.								Blad 4	

kabeibevestigingrail					
X1	X2	X3	X4	X5	X6
6HE					
Systeemkast					
3HE					
1kW Voedings- en laadeenheid (+)					
3HE					
1kW Voedings- en laadeenheid (-)					
3HE					
3HE					


X1 = lussen in , uit
X2 = Shunting vanuit OAS naar --
X3 = Aansturing OAS vanuit BMC
X4 = CAN-BUS verbindingen
X5 = 230VAC aansluiting +WCD
X6 = Source 1,2,3 en Aansturing Source

VOORAANZICHT

DOORSNEDE

Uitg. A		AS BUILT	21-03-2013	Datum	Naam	Norm	Offerte nr.	CULTUREEL CENTRUM DE TAMBOER HOOGVEEVEN		SIEMENS		KASTINDELING CENTRALE		Beveiligingsinstallatie Regnr. 72/07856_002		=A02 +1		[A3] G88034-Y1269-M001-A-002		Blad 1	
---------	--	----------	------------	-------	------	------	-------------	--	--	---------	--	--------------------------	--	--	--	------------	--	------------------------------	--	--------	--

STERNR. : 72\00111-011 OBJIED : G88034 EFCODE : YY			PROJEKT : EVAC PLAATS : BLANCO			DATUM UITDRAAI : 12-09-2012 (11:37:37) BLADZIJDE : 1 (van 1) AUTORISATIE :					
4A	BLZ	SCHEMATYPE	OMSCHRIJVING	FORM.	DATUM ORIGINEEL	GET.	WIJZ. LETT.	DATUM WIJZIGING	WIJZ. GET.	STATUS	UITV.
1	1	BLOKSCHEMA	SINTESO EVAC	A3	29-08-2012	XX					E
1.1	1	FUNCTIEMATRIX	LUSSEN	A3	29-08-2012	XX					E
1	1	MATERIAALLIJST	KAST	A3	29-08-2012	XX					E
2	2	MATERIAALLIJST	STANDAARD	A3	29-08-2012	XX					E
3	3	MATERIAALLIJST	COMPONENTEN	A3	29-08-2012	XX					E
4	4	MATERIAALLIJST	DIVERSEN	A3	29-08-2012	XX					E
1	1	KASTINDELING	CENTRALE	A3	29-08-2012	XX					E
2	2	KASTINDELING	BEDIENPANEEL	A3	29-08-2012	XX					E
1	1	AANSLUITSCHEMA	VOEDING	A3	29-08-2012	XX					E
2	2	AANSLUITSCHEMA	SYSTEEM	A3	29-08-2012	XX					E
3	3	AANSLUITSCHEMA	KLEMMEN X21 / X31	A3	29-08-2012	XX					E
4	4	AANSLUITSCHEMA	KLEMMEN X11	A3	29-08-2012	XX					E
24-09-2012 G. Kuiper 14903 06-53548855 / 704248			72/07856_002 Voor het complete schema pakket.								

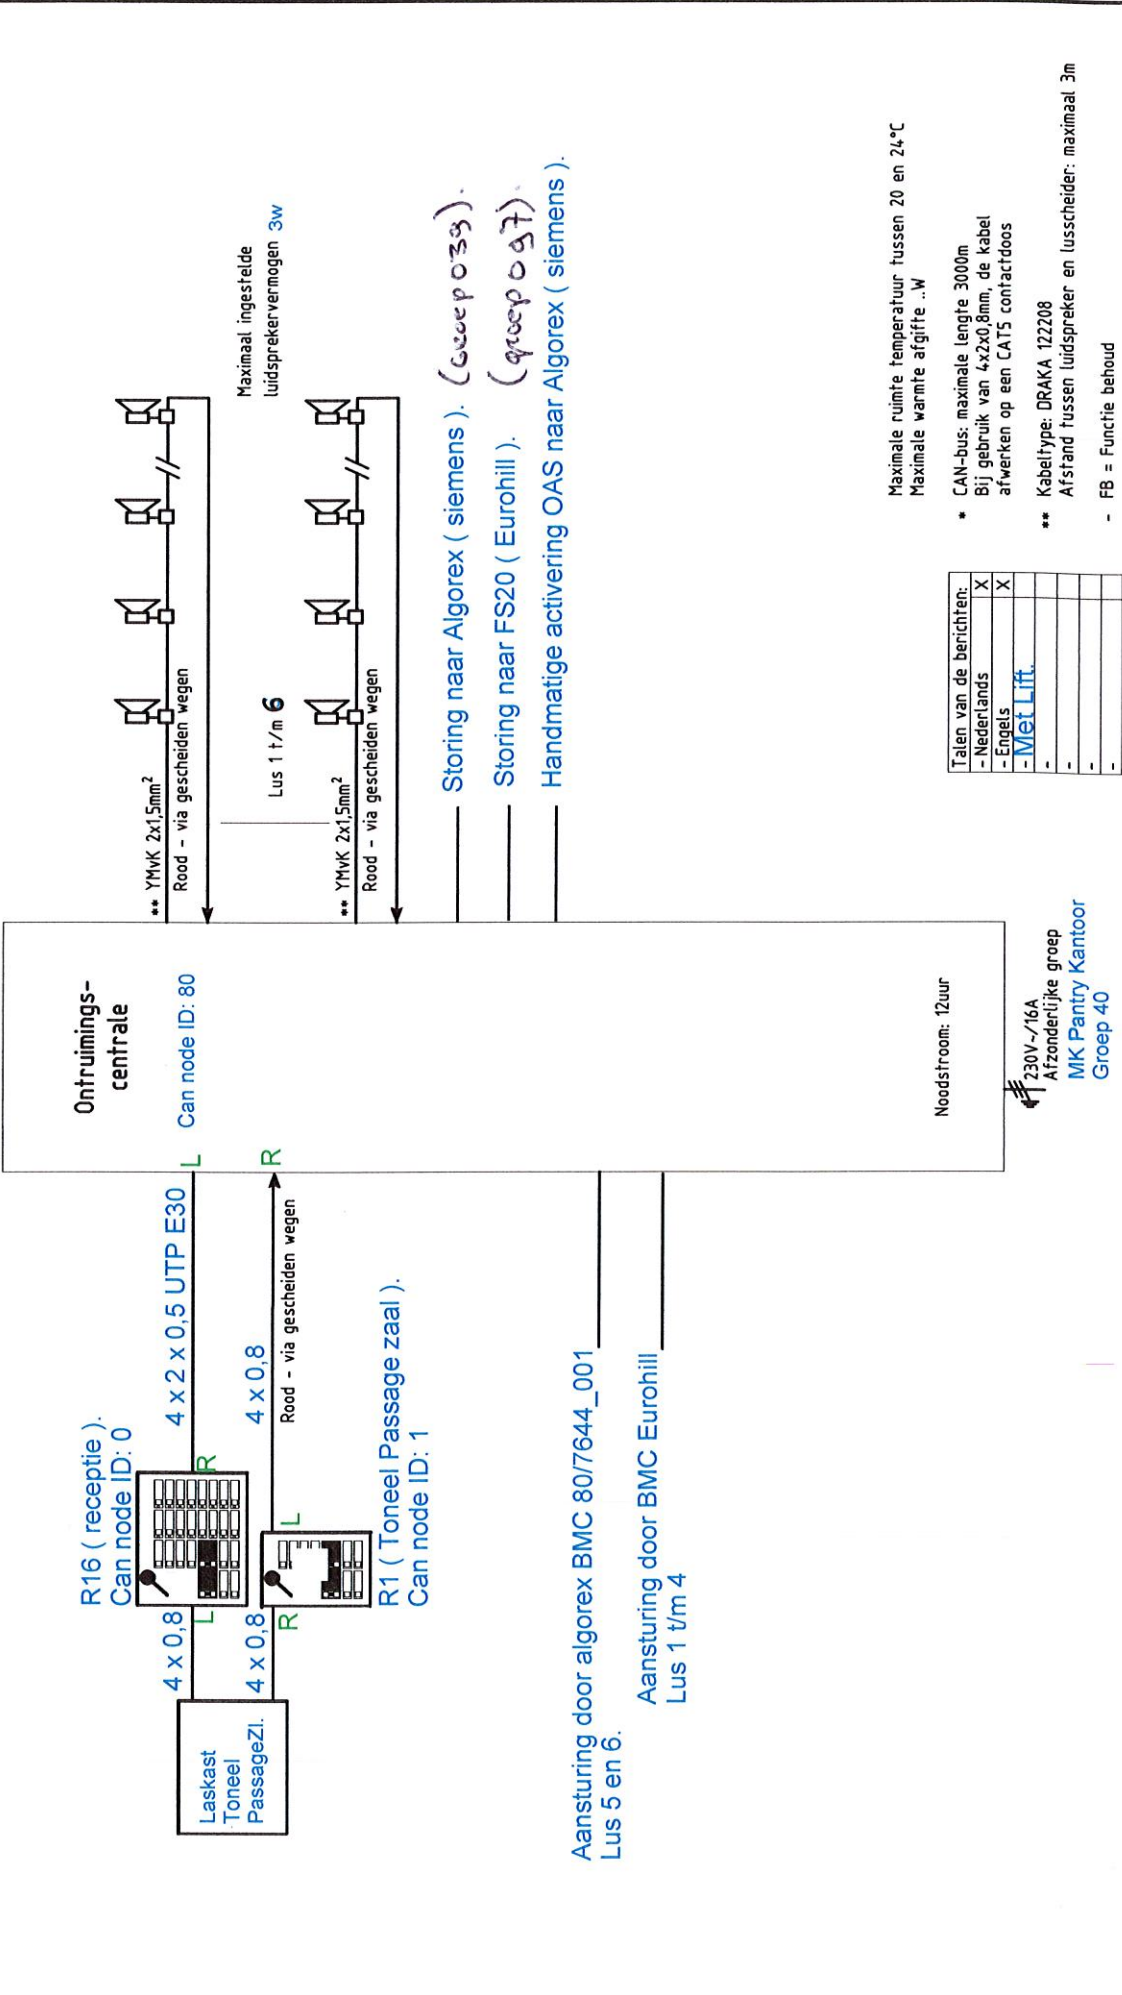

Functiematrix																				
Nr.	Lus/ Streek	Omschrijving	Aantal	Systeem unit	Omschrijving															
					Zone 1	Zone 2	Zone 3	Zone 4	Zone 5	Zone 6	Zone 7	Zone 8	Zone 9	Zone 10	Zone 11	Zone 12	Zone 13	Zone 14	Zone 15	Zone 16
1	L	Passagezaal	1-1		X															
2	L	P.Z. Kelder + Lichtcabine	1-2			X														
3	L	P.Z. Kleedkamers	1-3				X													
4	L	Forumfoyer + cafe + N1+N2+tuin.	1-4					X												
5	L	Forumfoyer + entree + kantoren	1-5						X											
6	L	U.Z. Kleedk+parkfoyer+salon+loge.	1-6							X										
7	L	THEATERSAAL	1-7																	
8			1-8																	
9			2-1																	
10			2-2																	
11			2-3																	
12			2-4																	
13			2-5																	
14			2-6																	
15			2-7																	
16			2-8																	
17			3-1																	
18			3-2																	
19			3-3																	
20			3-4																	
21			3-5																	
22			3-6																	
23			3-7																	
24			3-8																	
25			4-1																	
26			4-2																	
27			4-3																	
28			4-4																	
29			4-5																	
30			4-6																	
31			4-7																	
32			4-8																	

SIEMENS

FUNCTIEMATRIX

=A02
+1

EVAC

Datum
Get. XX

1 = X31/X21
2 = Stu vanuit OAS naar ...
3 = Aanst OAS vanuit BMC
4 = Canbus verbinding
5 = 230 aansl en wcd
6 = Source 1, 2 en 3 / Aansl


F = Scheduling CD/Tuner/Tape or source I

KABELFESTIGINGSPUNT			
Klemmenstrook:			
1	2	3	4 5 6
Systeemkast		3HE	
1kW Voedings- en laadeenheid (-+)		3HE	
1kW Voedings- en laadeenheid (-+)		3HE	
		3HE	

VOORAANZICHT

--	--	

ONTRUIMINGSALARMS/omroepsysteem

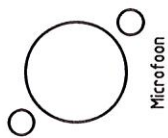

Microfoon



Bezet



Vrij




In bedrijf



Storing
Ontruimingsysteem

☐ P1	Groep 1 Mededeling 1	☐ 1	Passagezaal	☐ 9	
☐ P2	Groep 2 Mededeling 2	☐ 2	P.Z. Kelder + Lichtcabine	☐ 10	
☐ P3	Groep 3 Mededeling 3	☐ 3	P.Z. Kleedkamers	☐ 11	Muziek Lus 4
☐ P4	Groep 4 Mededeling 4	☐ 4	Forumfoyer/cafe N1/ N2 / Tuin	☐ 12	Muziek Lus 5
☐ HERSTEL ontruiming	☐ HERSTEL zoemer	☐ 5	Forumfoyer/entree kantoren	☐ 13	Muziek Lus 6
☐ Bedien beide Toetsen	☐ START Ontruiming	☐ 6	U.Z. Kldk / Parkfoyer Salon / loge	☐ 14	Tape
☐ Herstel voorkeuze	☐ Ledtest	☐ 7		☐ 15	Tune
☐ Omroepen	☐ Alle zone's	☐ 8		☐ 16	CD


SIEMENS

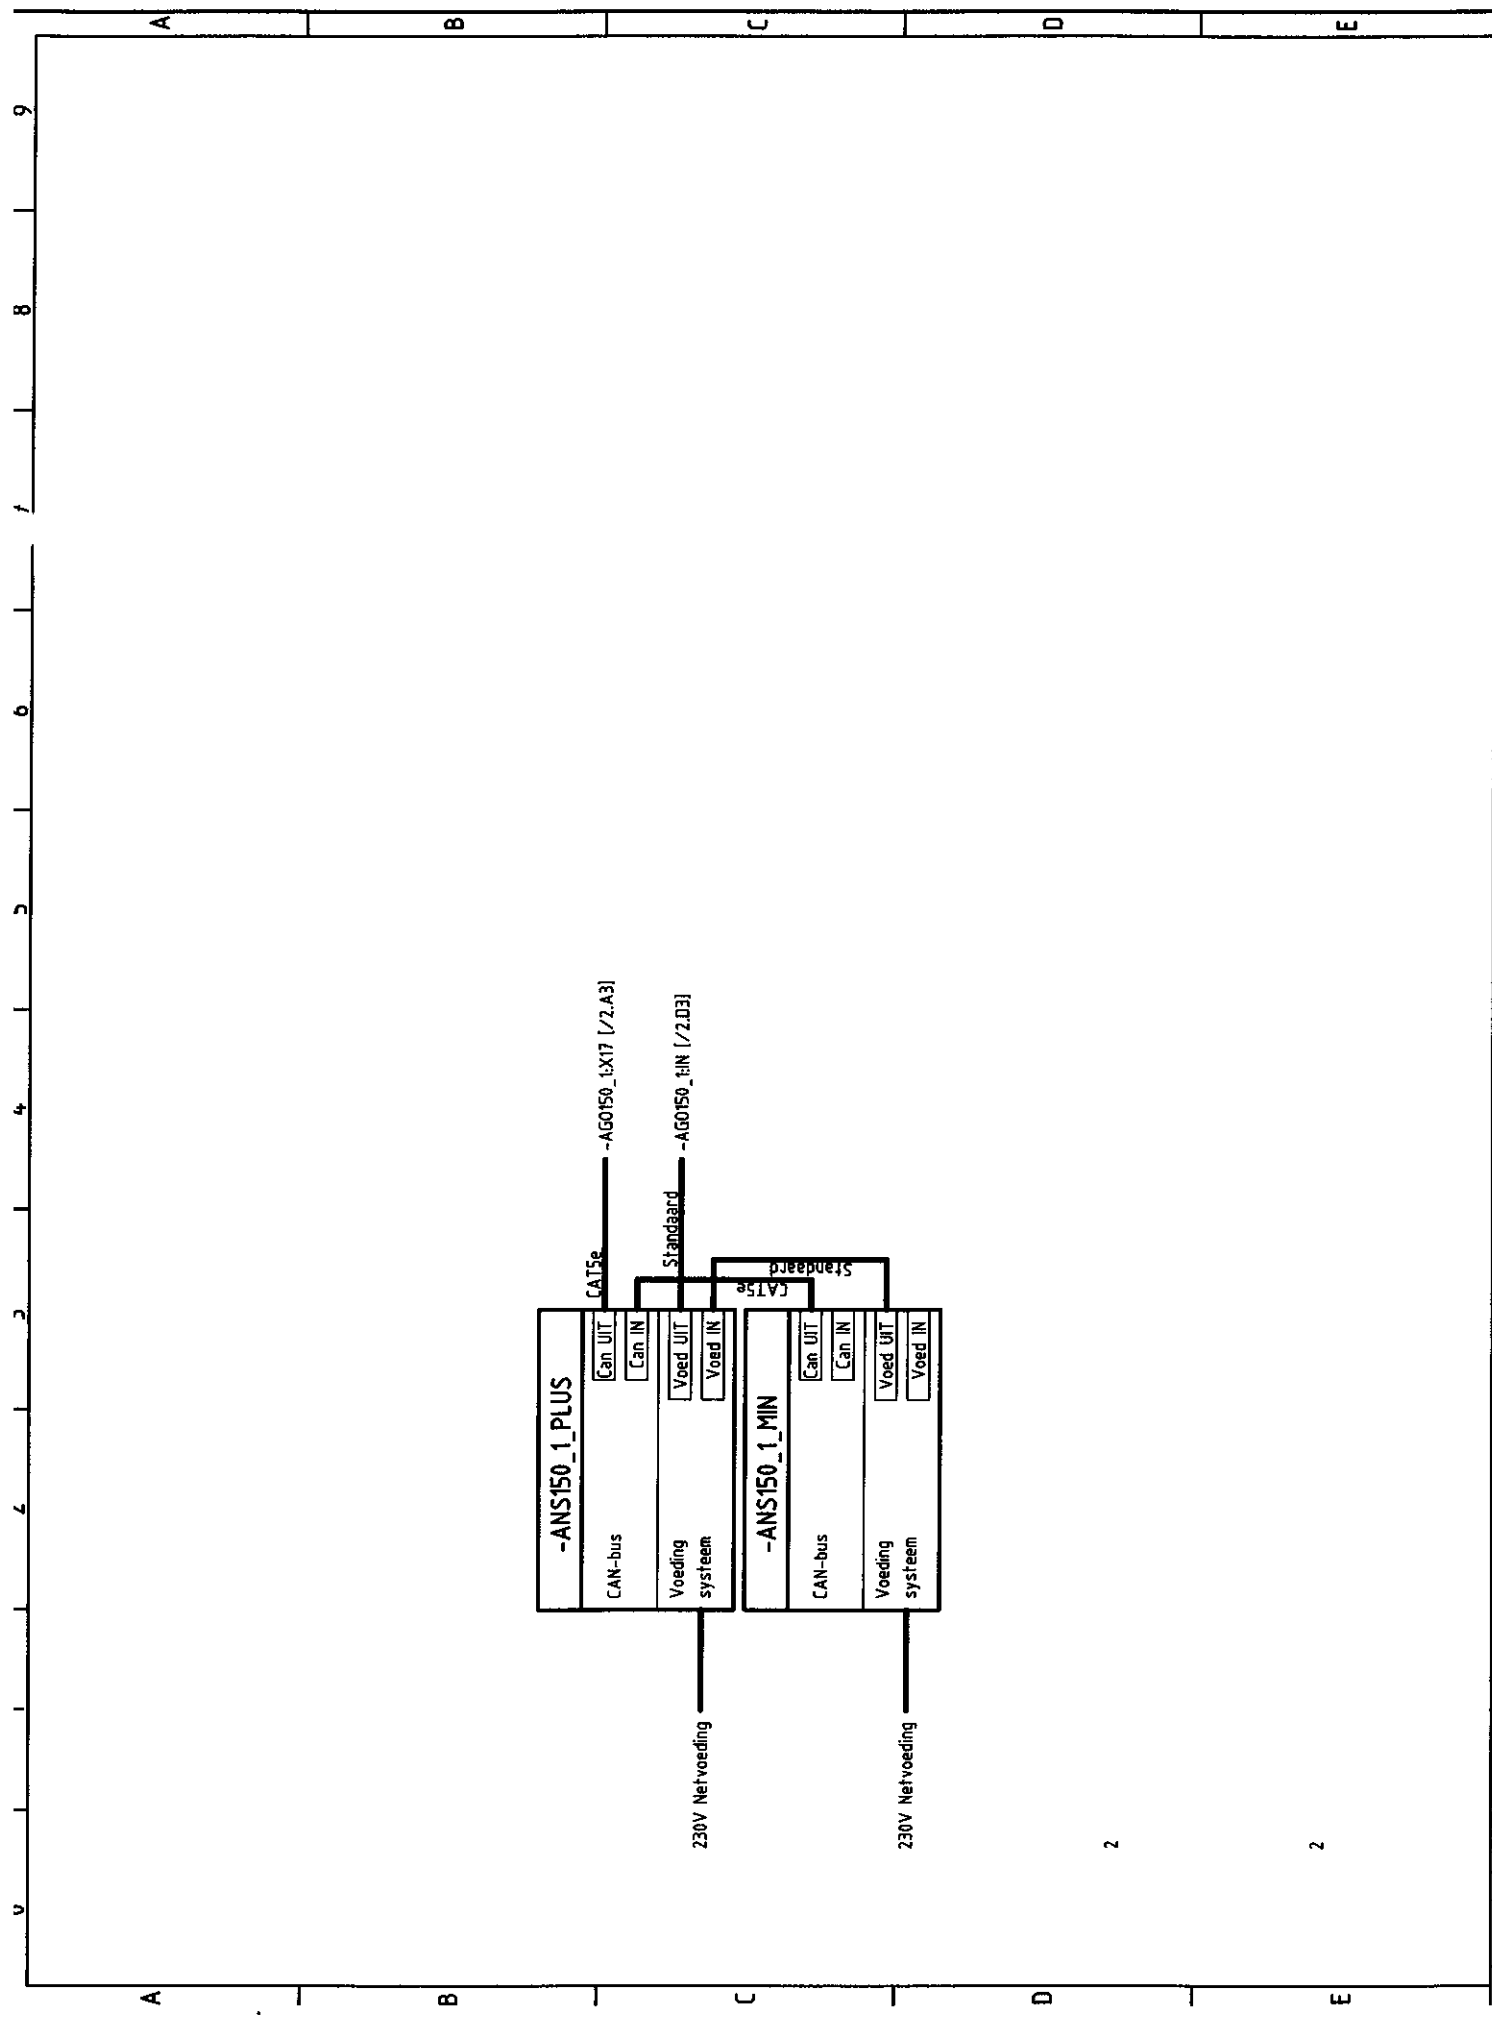





-AG0150_1		CAT5e		-ANS150_1_PLUS:Can UIT [/1,C4]	
CAN-bus	Voeding	X17			
	Uit	X18		-X18 [/3,A1]	
	In	X19		-X19 [/3,A1]	
Lussen Uit	1 t/m 4	X21.1		-X21:1 [/3,B1]	
	5 t/m 8	X21.2		-X21:9 [/3,B1]	
Lussen In	1 t/m 4	X31.1		-X31:1 [/3,B6]	
	5 t/m 8	X31.2		-X31:9 [/3,B6]	
Bewaakte ingangen	1 t/m 4	X11-1		-X11:1 [/4,B1]	
	5 t/m 8	X11-2		-X11:9 [/4,C1]	
Digitale ingangen	1 t/m 4	X12.1		-X12:1 [/4,B5]	
	5 t/m 8	X12.2		-X12:9 [/4,C5]	
Potentiaal vrije contacten	1 t/m 4	X14.1			
	5 t/m 8	X14.2			
				zie tabel + detail	
Digitale Uitgangen	1 t/m 4	X15			
Audio ingangen	1	X20.1		1x2x0.8mm as	
	2	X20.2		1x2x0.8mm as	
	3	X20.3		1x2x0.8mm as	
	4	X20.4		1x2x0.8mm as	
	5	X20.5		1x2x0.8mm as	
	6	X20.6		1x2x0.8mm as	
	7	X20.7		1x2x0.8mm as	
	8	X20.8		1x2x0.8mm as	
12V DC	5-8	X16		2x0.8mm	
Voeding systeem		IN		-ANS150_1_PLUS:Voed UIT [/1,C4]	
		UIT		-AG0150_2_IN [D8]	

X14	C	In	No
1	1,2,3	X	X
2	4,5,6	X	X
3	7,8,9	X	X
4	10,11,12		
5	13,14,15		
6	16,17,18		
7	19,20,21		
8	22,23,24		



t.b.v. Storing Algorex
t.b.v. Storing FS20
Handm evac naar algorex

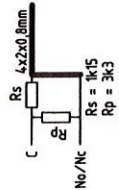


-AG0150_1: X18 1/2.A31 -X18 -EXT-Bedienpaneel_in
-AG0150_1: X19 1/2.A31 -X19 -EXT-Centrale_3.Uit

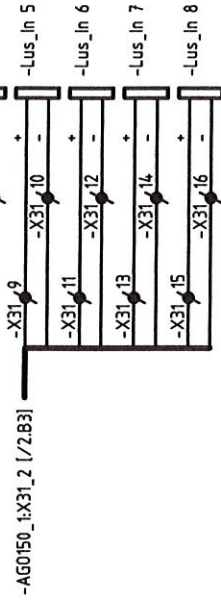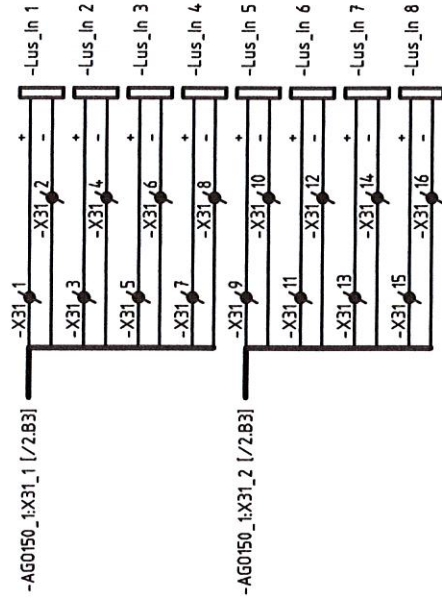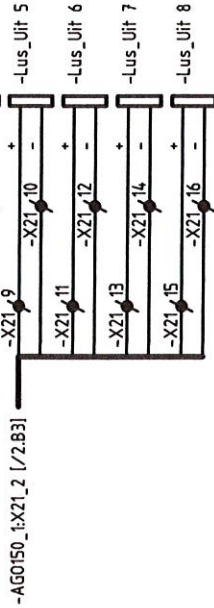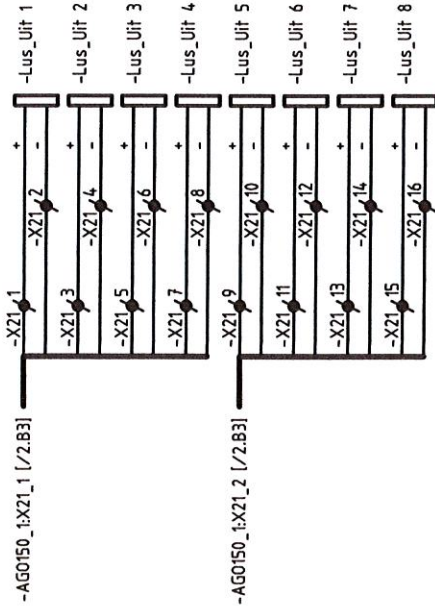

! Klemmen kloppen niet zie ingescande versie in revisie map.

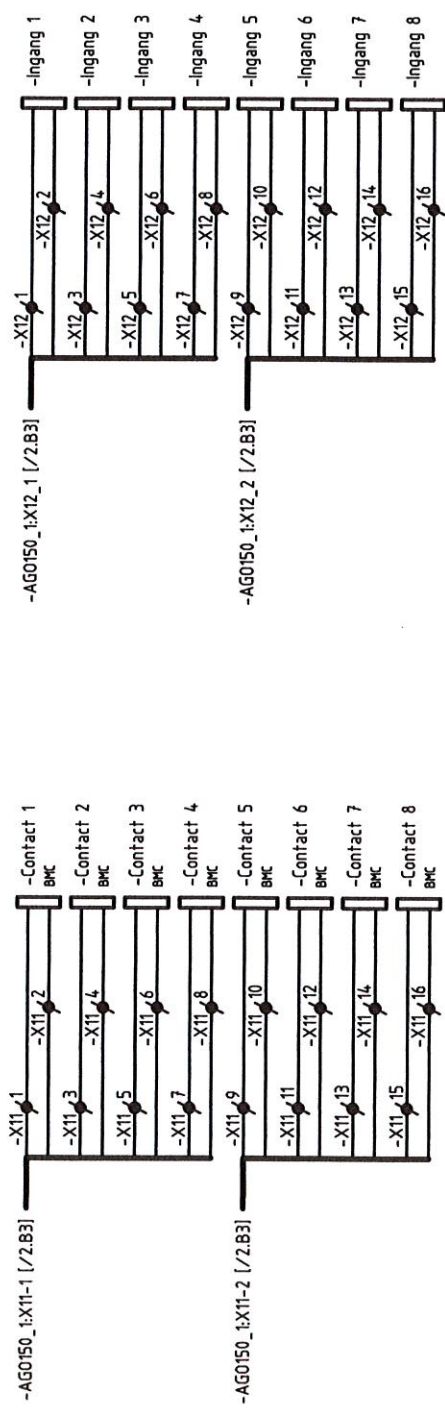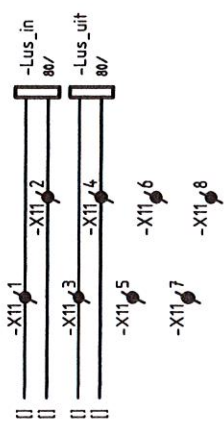

! Klemmen kloppen niet zie ingescande versie in revisie map.

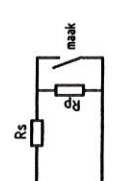

i. Kuiper

4-09-2012

72/07856-002

le Tamboer Hoogeveen.

Augs/OAS

FS20 Eurohill
Algozox
Sienicus

Naar lastkast 2x2x08
Naar receptie FTP 4x2x06

Van 230v op 230v

3x Source (6aders)
1x 4x2x08 (8aders)
Hydralibu voeding
Wcd
Amd
Wcd
Source
Wcd

246	8	10	12	14	16	18	20	22	24	26	28	30	32
135	7	9	11	13	15	17	19	21	23	25	27	29	31
K21/K31													

K21/K31

1	2	3	4	5	6	7	8	9	10	11	12	13	14	15	16	17	18	19	20	21	22	23	24	25	26	27	28	29	30	31	32
+	+	+	+	+	+	+	+	+	+	+	+	+	+	+	+	+	+	+	+	+	+	+	+	+	+	+	+	+	+	+	+
ink	wtg	ink	wtg	ink	wtg	ink	wtg	ink	wtg	ink	wtg	ink	wtg	ink	wtg	ink	wtg	ink	wtg	ink	wtg	ink	wtg	ink	wtg	ink	wtg	ink	wtg	ink	wtg

enz. -> tpa las b.

1	2	3	4	5	6
1	2	3	4	5	6
K14					

Interne naar K11

1 2 3 4 5 6 7 8
root
wit
geel
wit
Blauw
wit
Res
Res

RESERVE.

06-10081549

Waar en waar

Laskost

Toucan passage zone

Oude lussen

G. Kiper

24-09-2012

De Tomboc Hoozevee

72/07856-002

Wade Newwe OAS


	Wit	Blauw	wit	Rood	37	38	39	40	
									Res.
	Wit	Blauw	wit	Rood	33	34	35	36	Cambur.
	wit	groen	wit	geel	30	31	32	33	Tsp.
	Wit	Blauw	Wit	Rood	27	28	29	30	
Nes	wit	groen			23	24	25	26	Stu
Storing	wit	geel			21	22	23	24	
F520	wit	Blauw			19	20	21	22	
Res	wit	geel			17	18	19	20	
Lus 4 m	+				15	16	17	18	
Lus 4 uit	+				13	14	15	16	
Lus 3 m	+				11	12	13	14	
Lus 3 uit	+				9	10	11	12	
Lus 2 m	+				7	8	9	10	
Lus 2 uit	+				5	6	7	8	
Lus 1 m	+				3	4	5	6	
Lus 1 uit	+				1	2	3	4	


[illegible]

Brown
Blauw


1

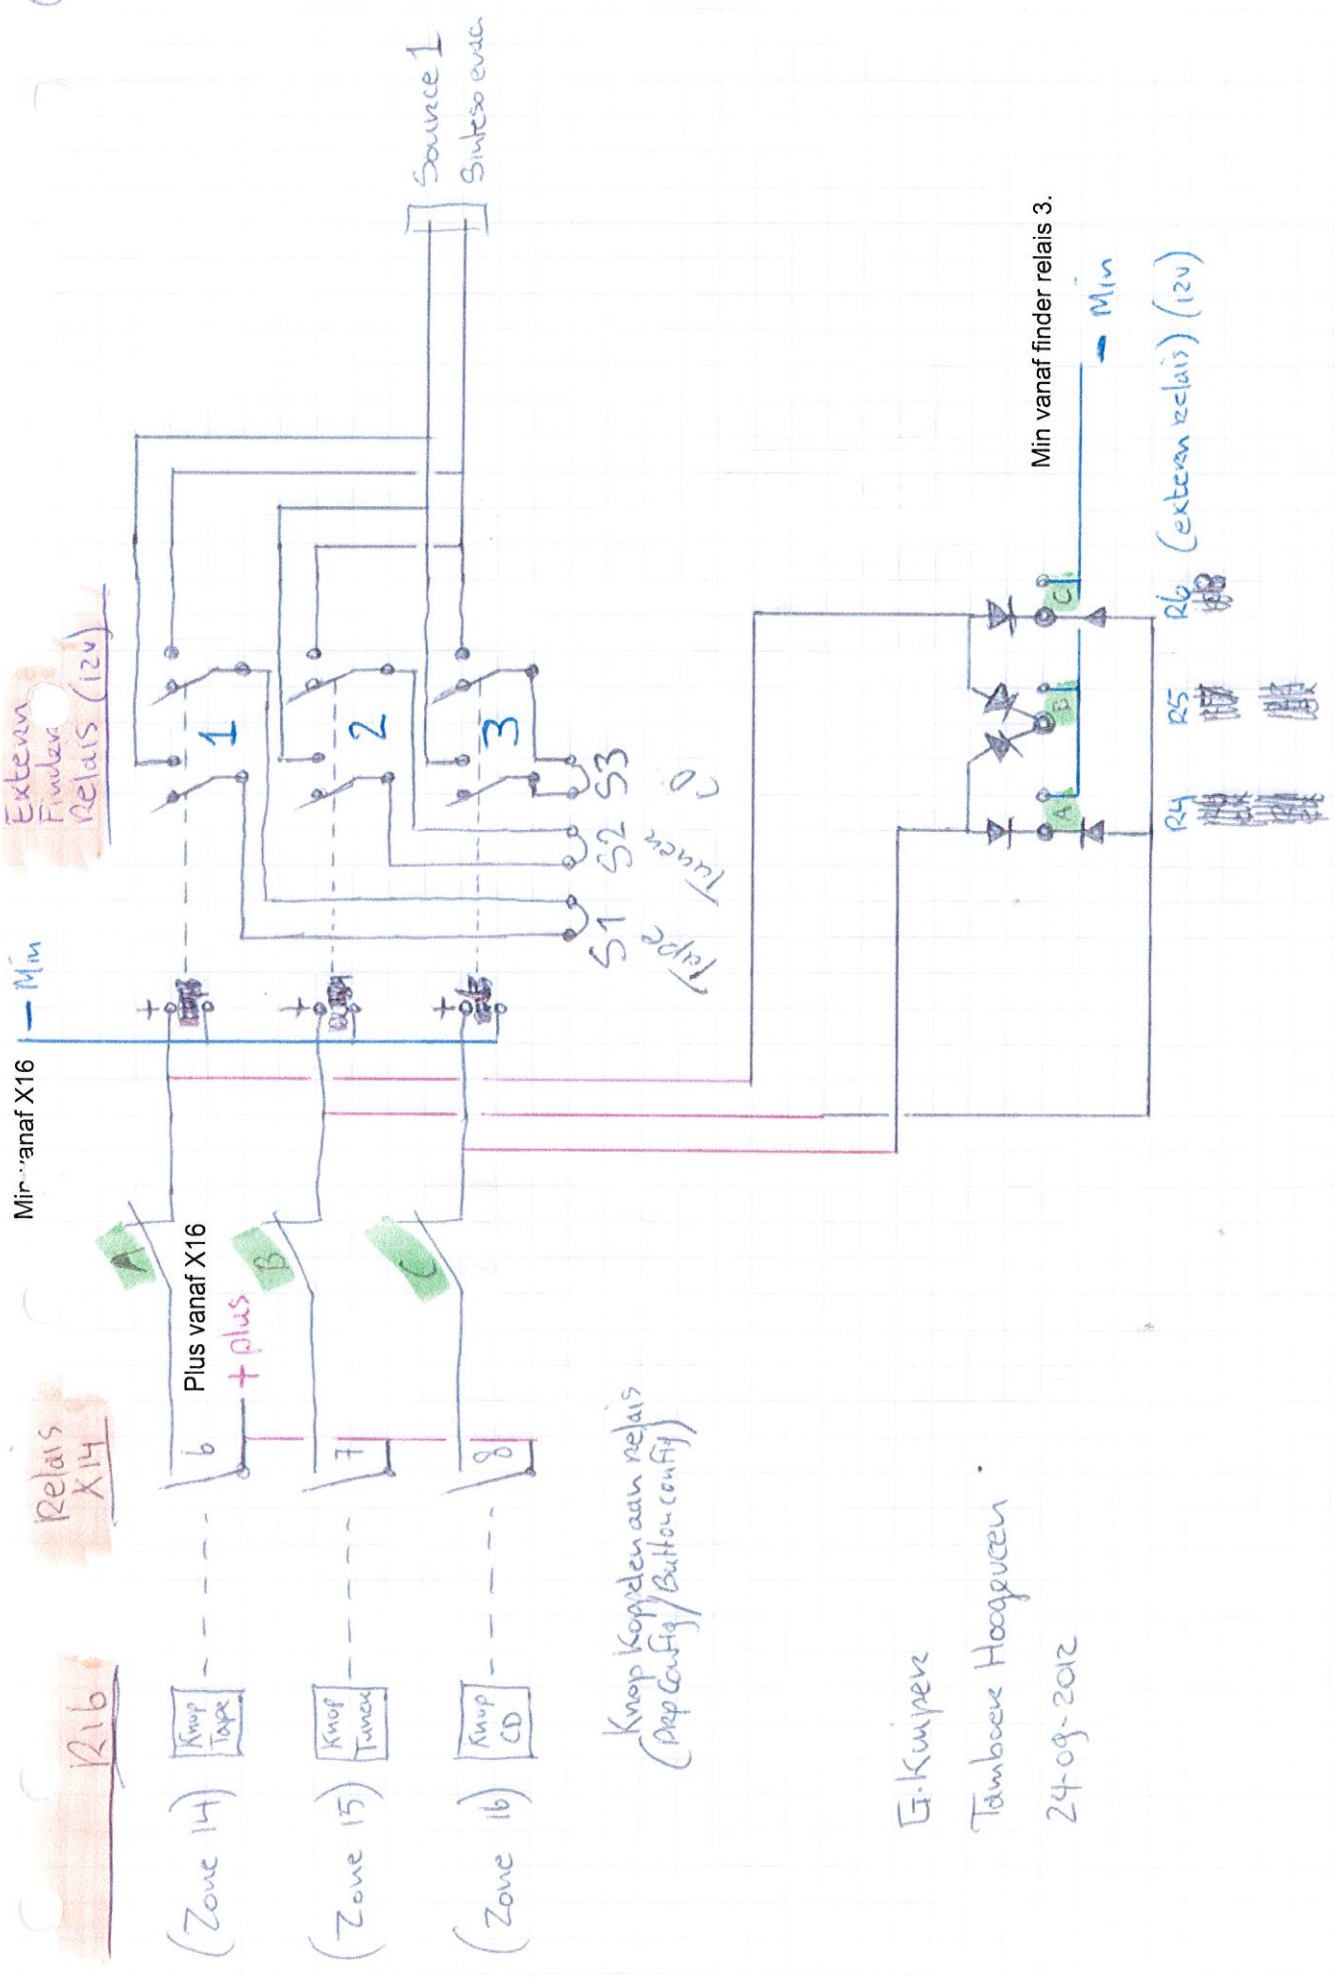

G. Kuiper


24-09-2012

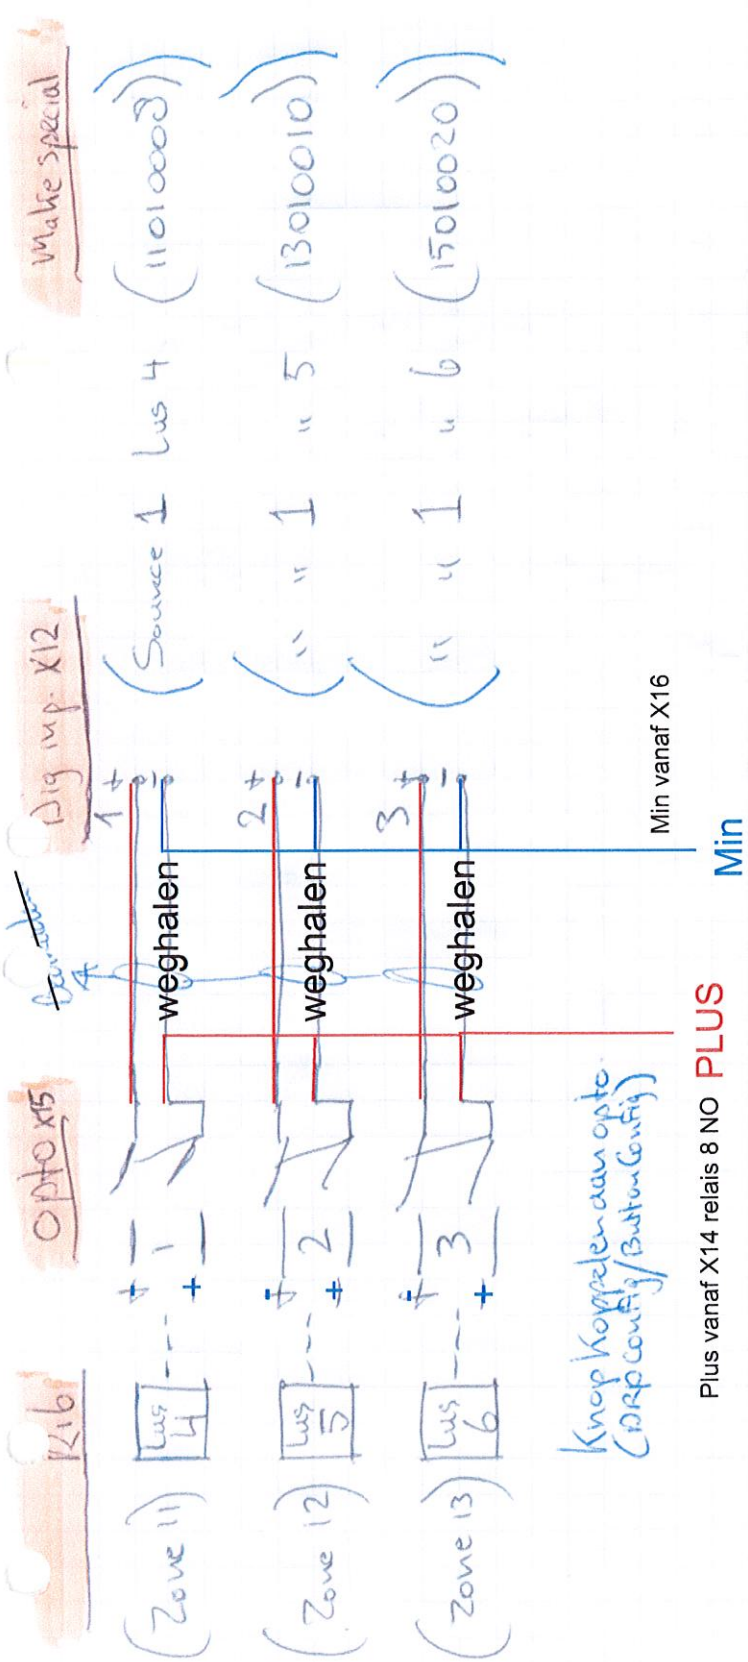

The screenshot shows a software interface for configuring room settings. The 'Room settings' section includes a checkbox labeled 'Enabled' which is checked. Below this, there are dropdown menus for 'Default channel' (set to 'None (Silence)') and 'Group number' (set to 'No group'). A 'Copy' button is located at the bottom right of the settings area.

In de sound configuration voor de lussen 4, 5 en 6 de software als bovenstaand instellen.

G-Kuiper
Tambora Hoogeveen
24-09-2012