	Kabelgoot doorvoering voorzien van brandwerende doorvoering	CSD
	Sliggoot van beneden	V.Geel
	Sliggoot naar boven	V.Geel

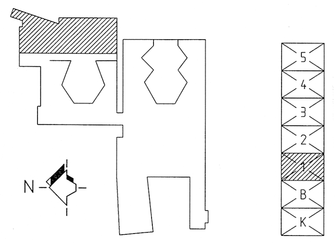

Gebaseerd op bouwkundige tekening WN02.01B CD:17-01-96

0	17/04/2	Revisie	HKOR	25-06-97
Mld.	Nummer	Omschrijving van de wijziging	Gecontr.	Goedkeur. Datum

001 = Ontwerp
002 = Uitvoering
003 = Revisie

Bestekomschrijving: Cultureel Centrum De Tamboer
Hoofdstraat 17 en Hoogeveen

Onderwerp: Kabelgoten te Verdieping
Stratsen 4-1

Tekeningstatus: 003

gti Metalliatietechniek
GTI Rodan bv
Industrieweg 1 (Lostweg 1)
Telefon 0592 502 34 00
Telefax 0592 502 34 59

Schaal 1:50 Gel. HKOR d.d. 15/03/96 Gek. Gez.
Projectnummer 5101108
Aantal Stukken 1 Blad 1
Tekeningnummer KG-06

Bestanden

Auteursrecht voorbehouden volgens de wet 30-DEC-1912