


zuid.west-gevel


zuid-gevel

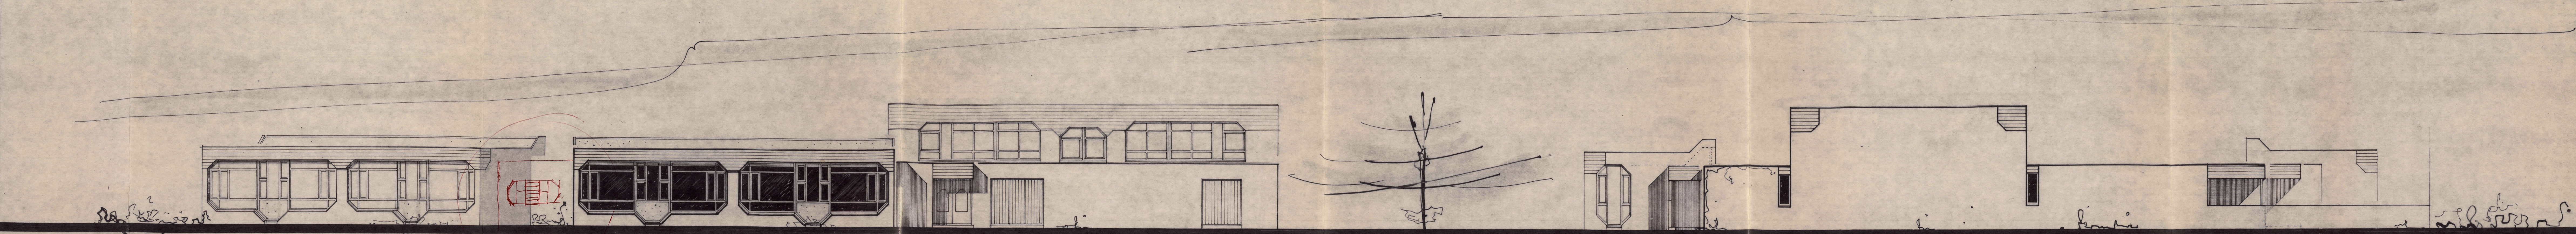


noord-oost-gevel

noord.west-gevel


15.1.81 H. Bijkerk
door B. is niet overgenomen

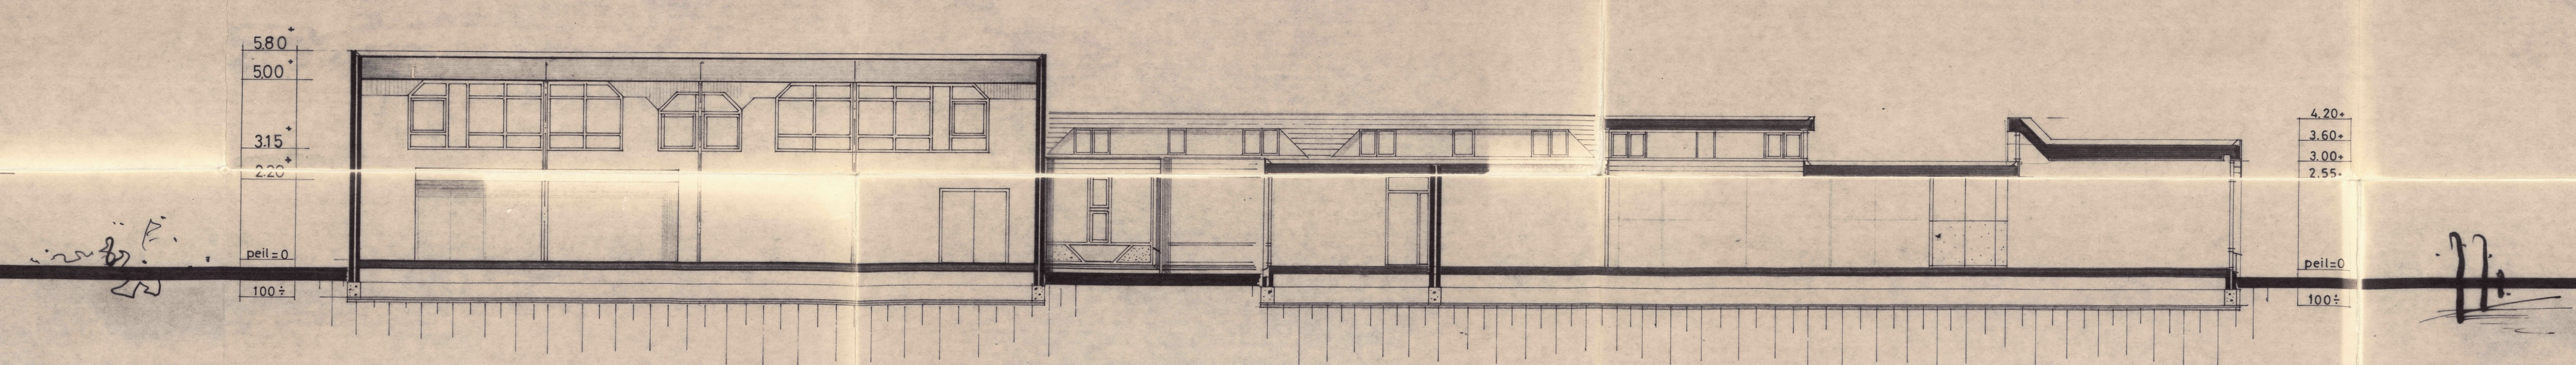


doorsnede A-A

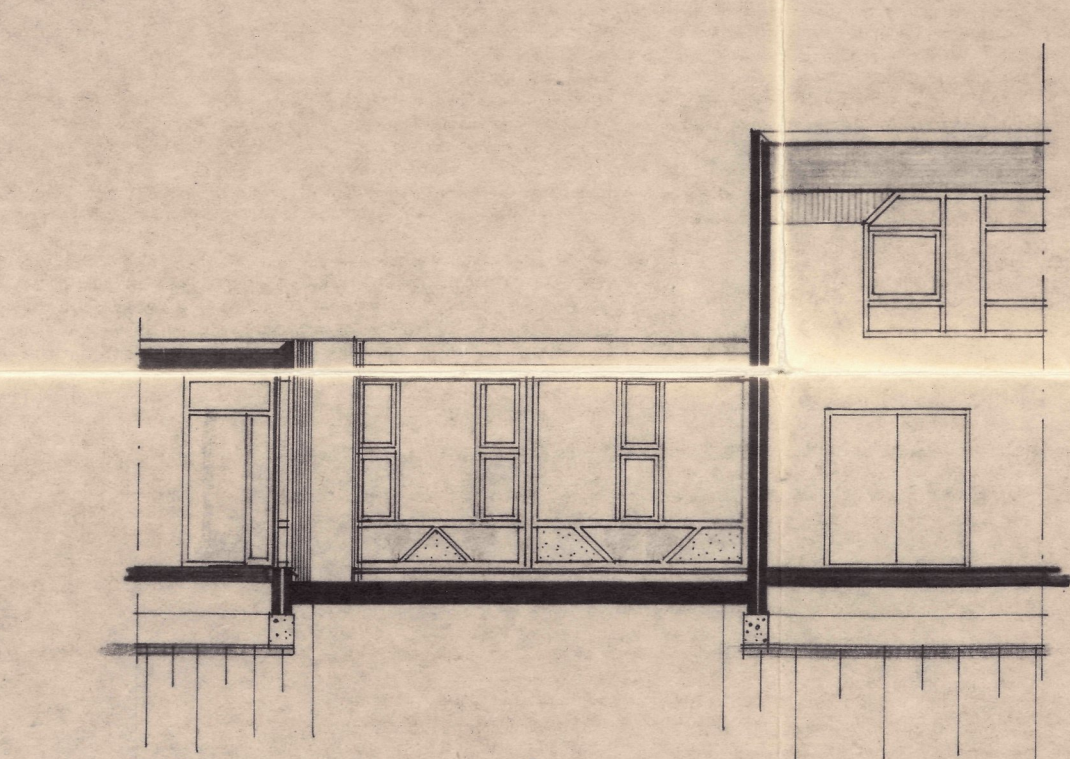

patio hoofd-personeels kamer

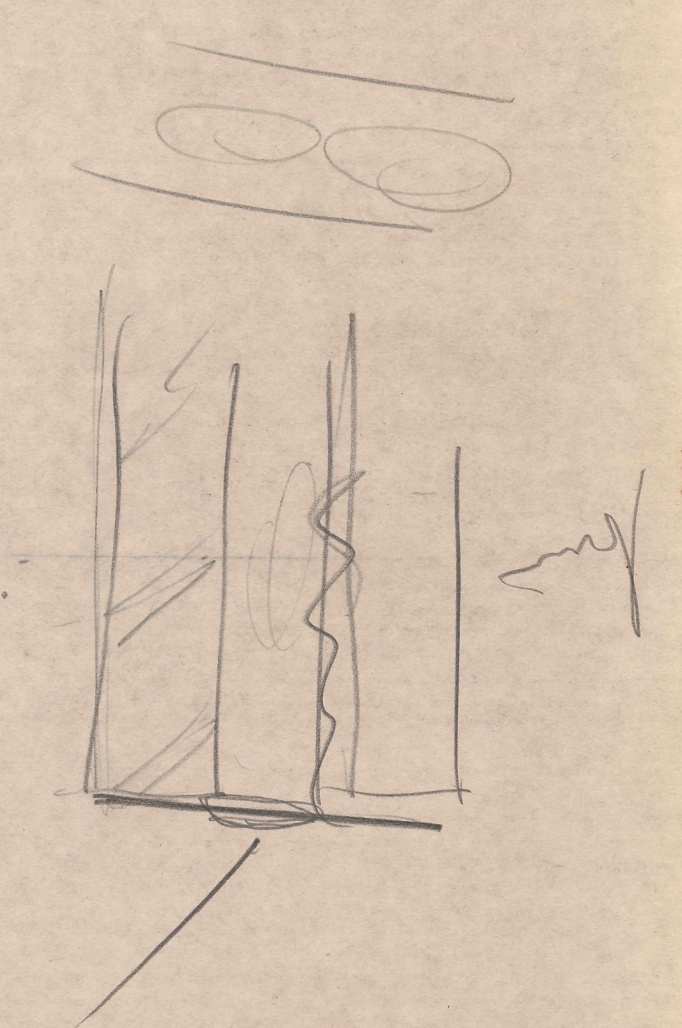

behoort bij besluit van Burgemeester en Wethouders van Kruisland a.d. 1980, d.d. 2. Oktober 1980, no. 247. De Gemeente-Secretaris, 3

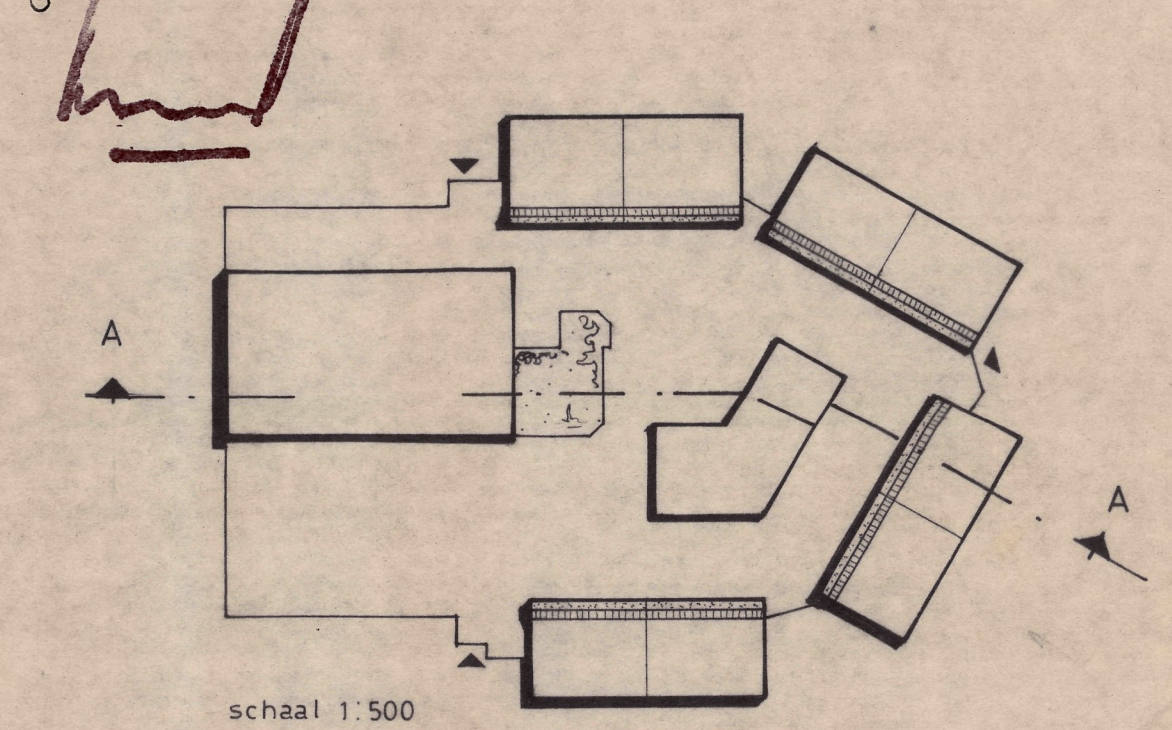

schaal 1:500

Welstand
Molen
de de uitgewerkte plannen 13/10/80

gevels - doorsnede

Alle auteursrechten voorbehouden
Niets van deze tekeningen/uitgaven mag openbaar gemaakt worden, vermenigvuldigd of verspreid in micro-film, fotokopie of in druk, op welke wijze ook.
De opdrachtgever is niet gerechtigd, dit ontwerp/bouwwerk of enig onderdeel of modificatie ervan zelf uit te voeren, of te doen uitvoeren, noch om hetzelve of/of tekeningen of enig onderdeel daarvan aan derden, met welk oogmerk ook, ter hand te stellen en/of ter inzage te geven, behoudens uitdrukkelijke toestemming van de architect.

DIAFRAGMA-SCHOLEN

plan: 8 klassieke openbare basisschool met bewegingsruimte aan de tuinstraat te Krimpen a.d. IJssel.

get. : 11-12-1978	sch. : 1:100	Architecten- en
geo. : 4-6-1980	best. nr. : 77-227	Ingenieursbureau
gev. : 18-9-1980	blad nr. : 12	D.H. Vervelbosch
	afm. : 72 x 125	Postbus 1070
		Giesbeek
		Tel. (01840) 1477

renvooi :
metselwerk - strengpers bruin genuanceerd
kozijnen - iroko kleur ebben
boeiboorden - rabatdelen donkergroen
dakbedekking - ruberoid blauw-grijs
rookgas afvoer pijpen c.v. ebben geanaliseerd, rood kapje