
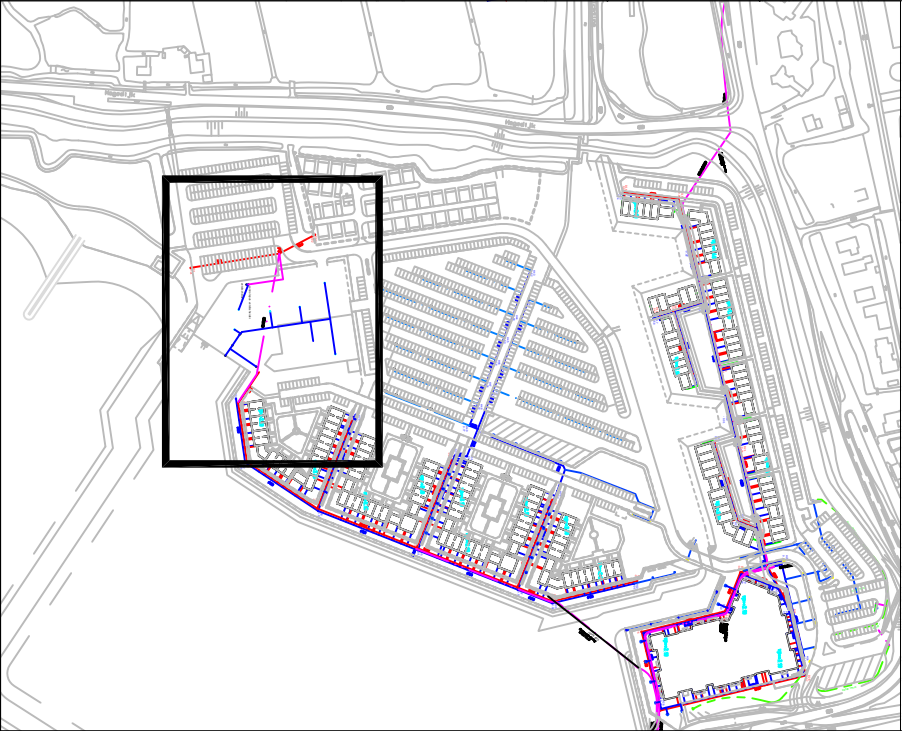


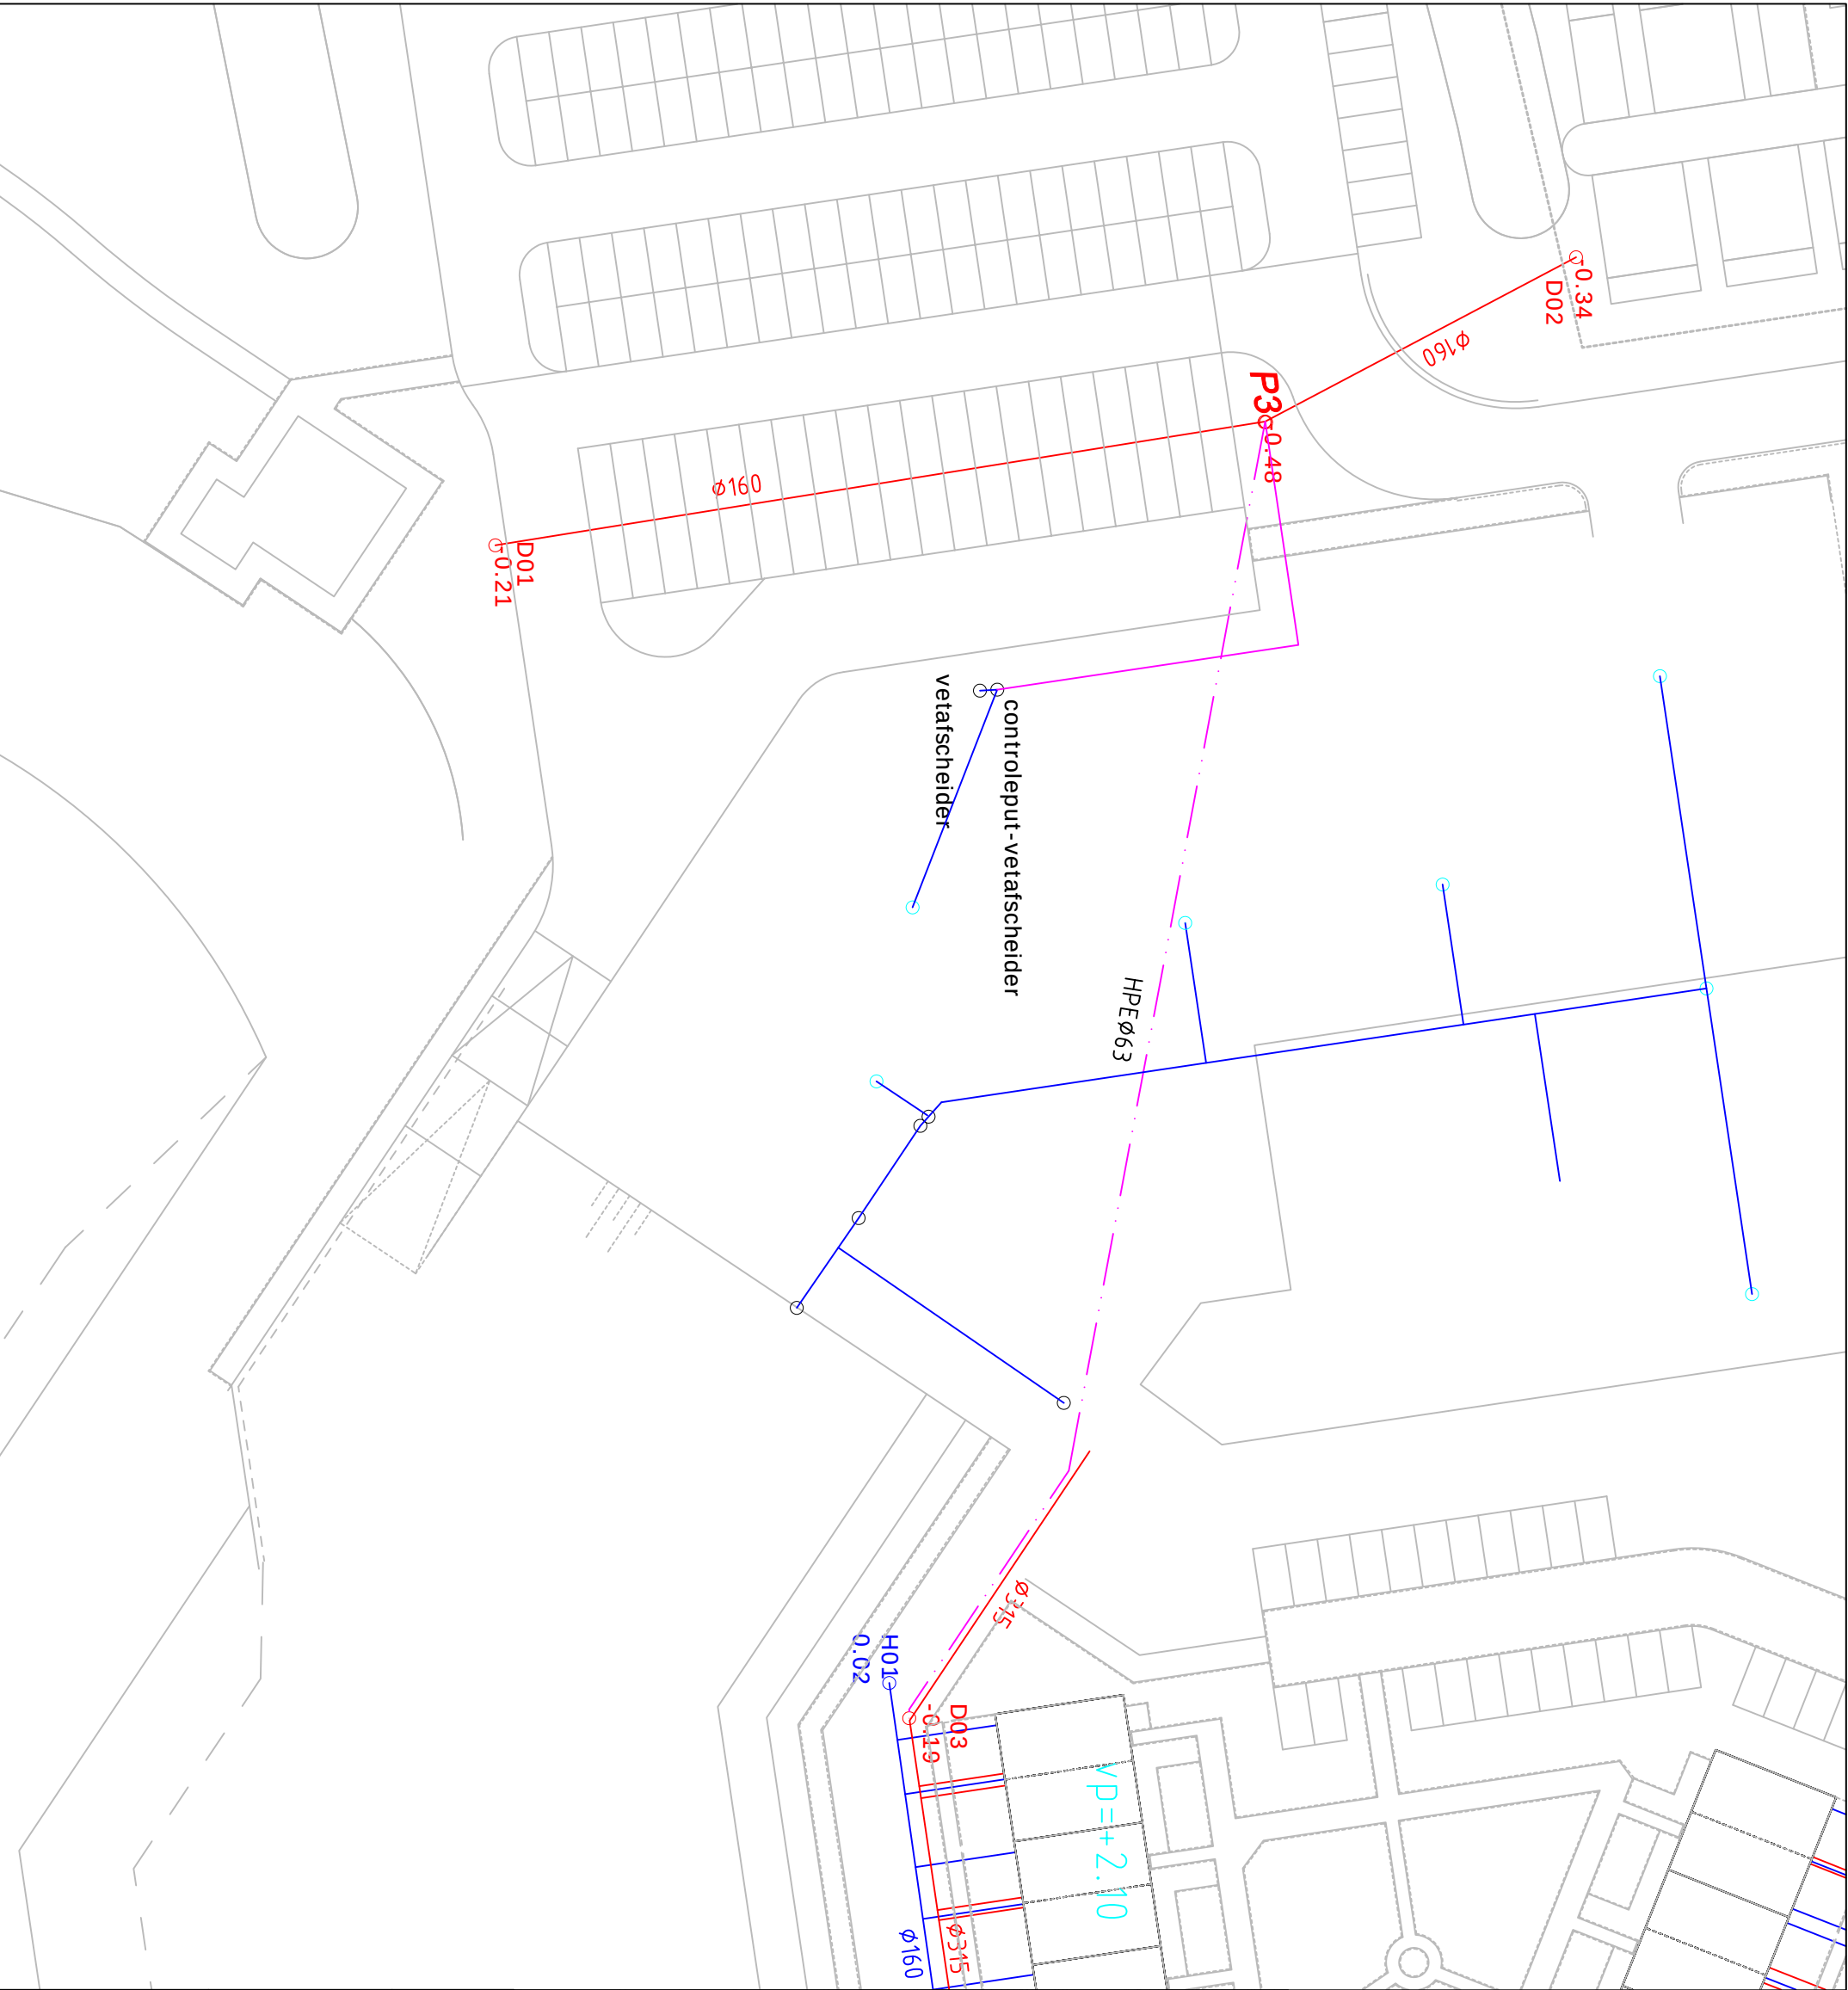

**MARKUS BV**  
Aannemingsmij Markus b.v.  
Kwadraanweg 7  
1042 AG Amsterdam  
Tel.: +31 (0)20-5874000  
Fax: +31 (0)20-5874001  
E-mail: Markus@Boskalis.nl

**De Pieterman**

rioolrevisie

Opdrachtgever: PEV

Datum: 30-06-2010

Opgesteld: F de Vries

Schaal: 1:500

Tekeningnr: 100630-001

Datum meting: 09-10-2007