

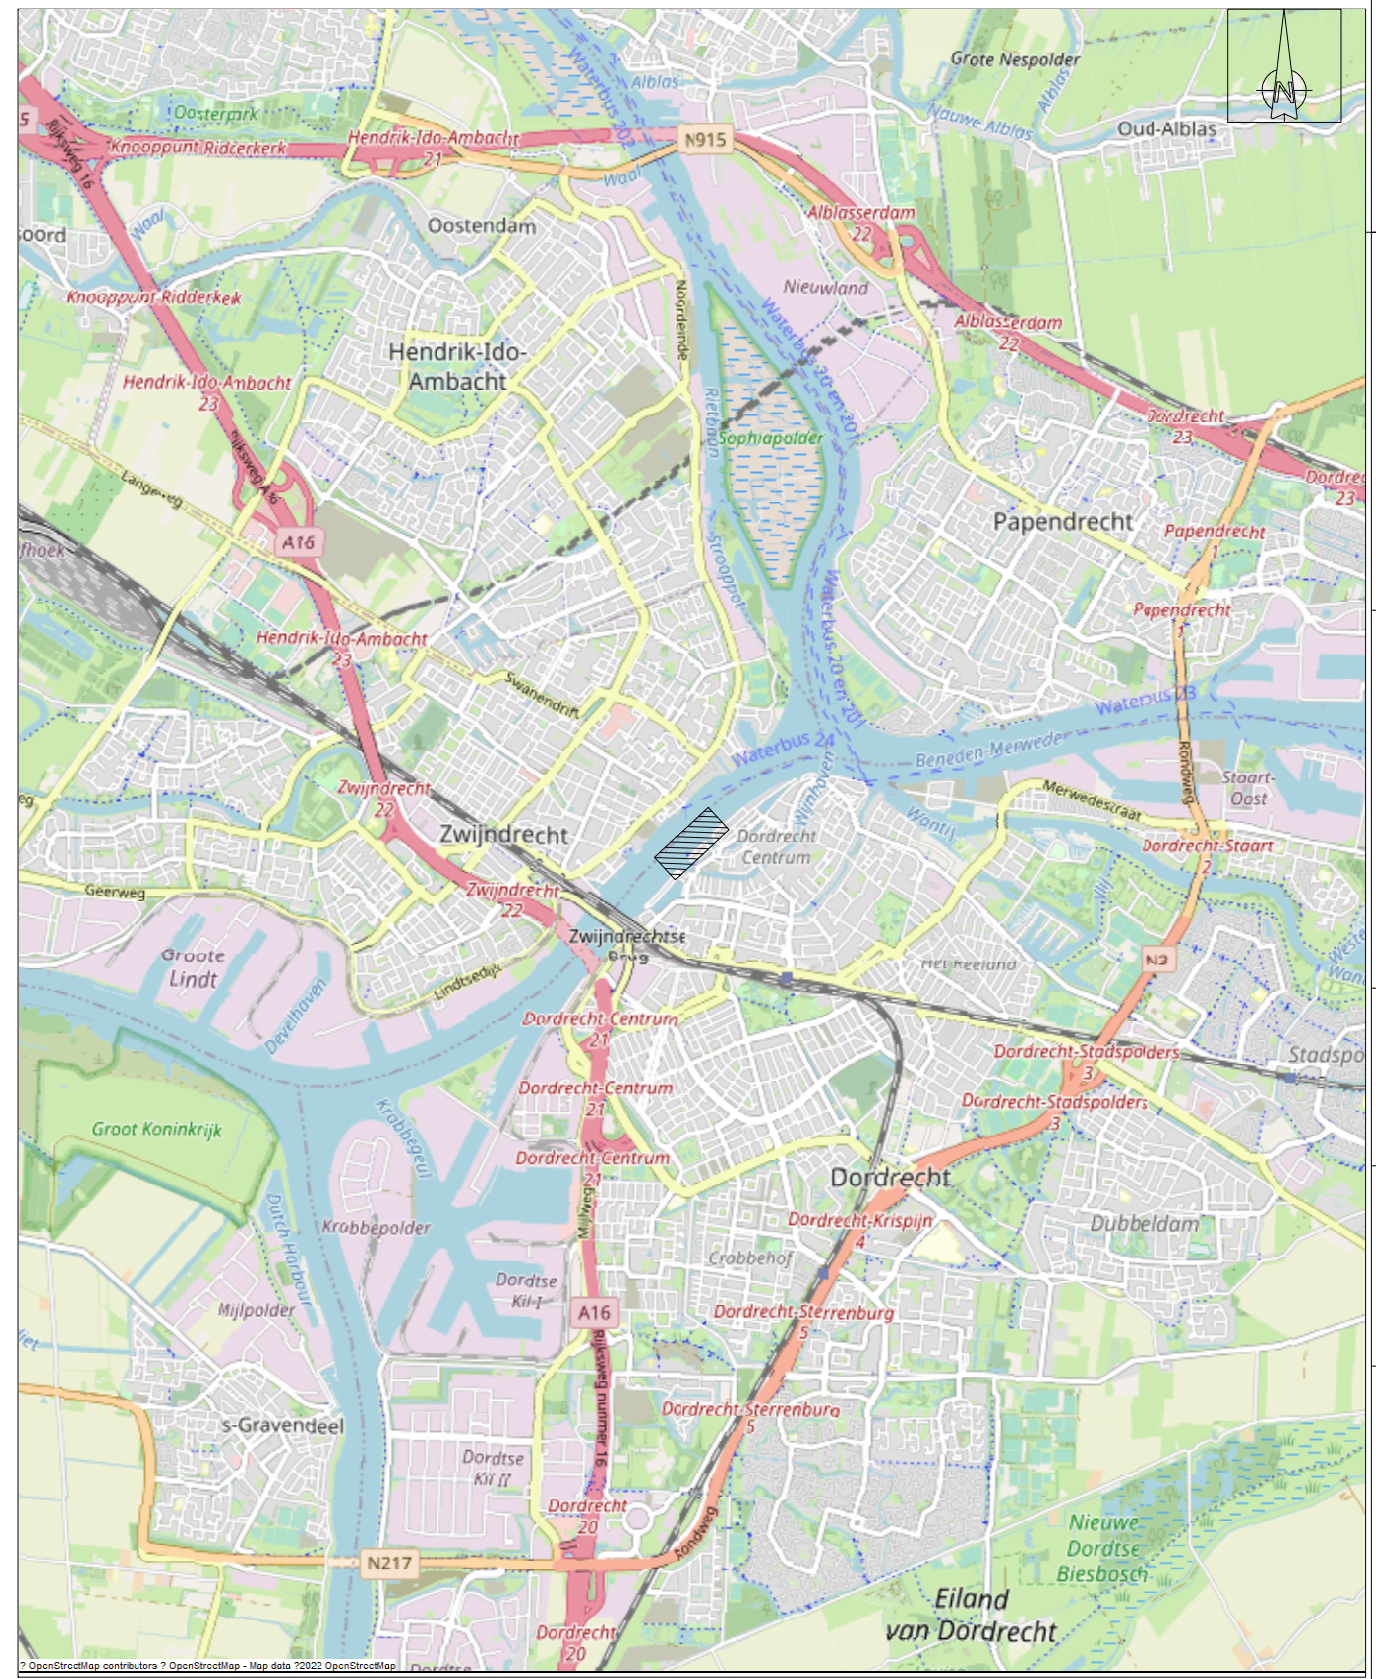
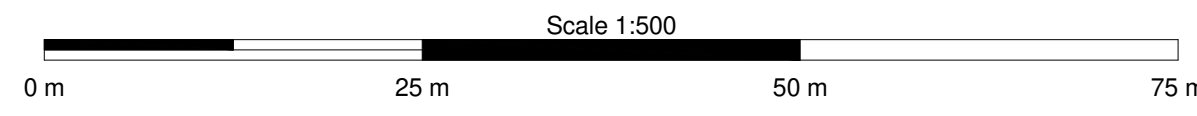
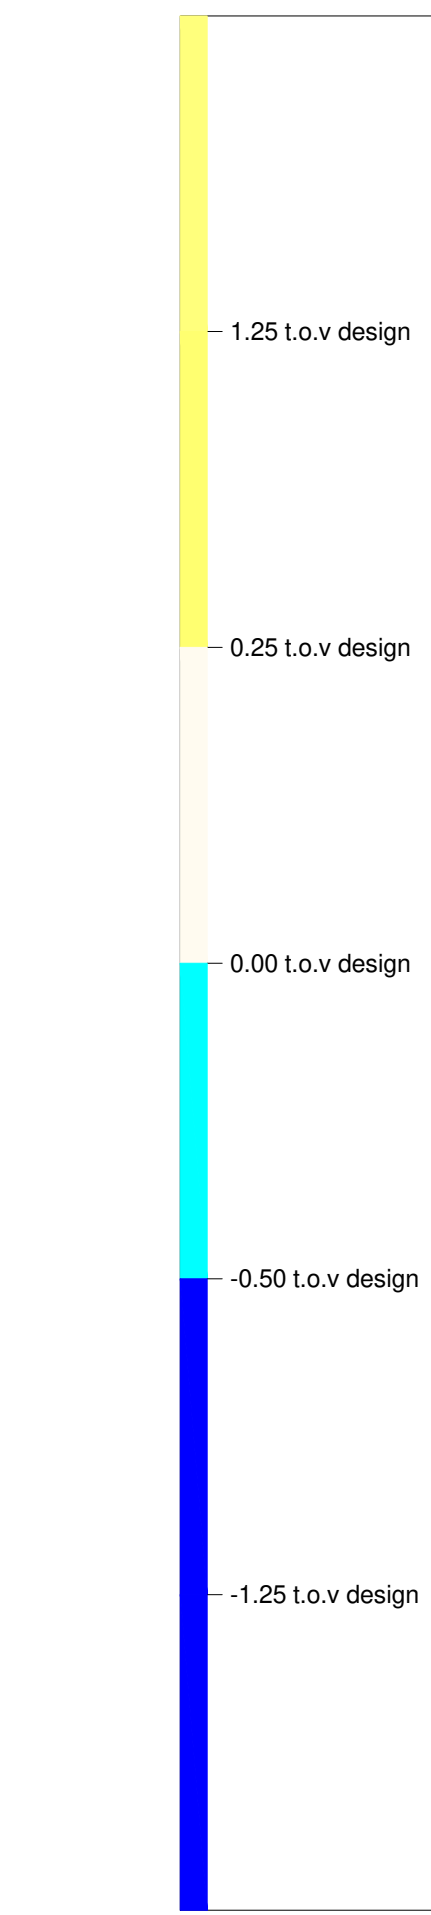


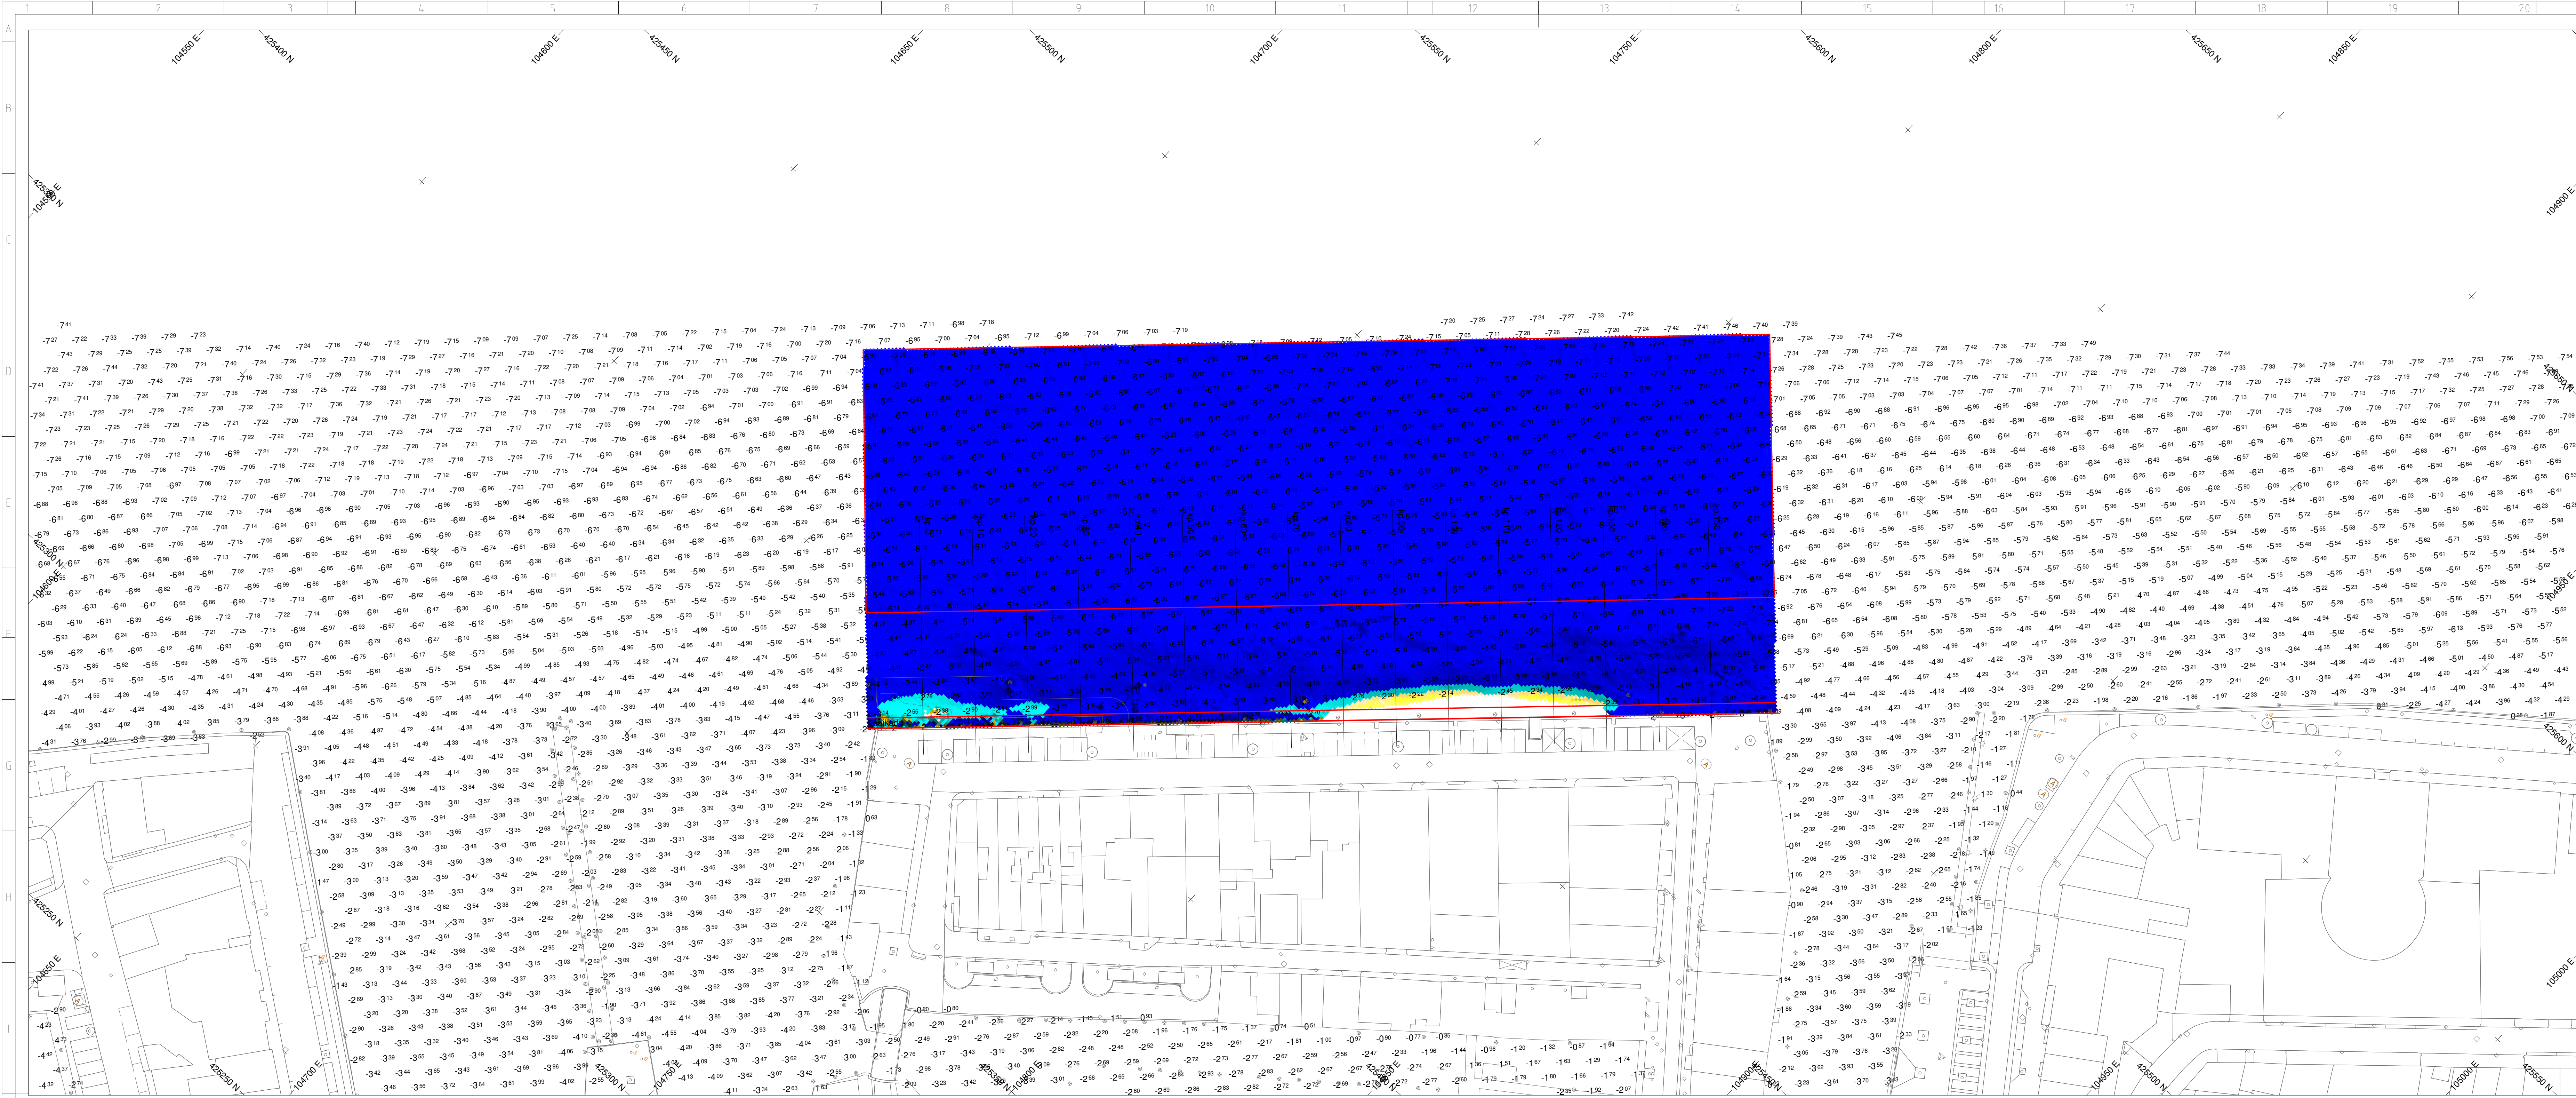

OVERZICHT

SCHAAL 1:50000

Scheepsconfiguratie		Datum en projectie	
Opneervaart	Markenke	Ellipsoïde GPS	ETRS 89
Plaatsbepaling	Applanix	Ellipsoïde lokaal	Bessel 1841
Echtheid	Sabatt T50	Projectie	RD
Geluidsniveau	Mini SVP	Referentievlak	NAP
Koers	Applanix	Gedatamodel	RDNAPTRANS2018
Scheepsstanden	Applanix		
Opneersoftware	PDSS2000		
Verwerkingssoftware	PDSS2000		
Algemeen			
Gridgrootte	0.5m x 0.5m		
Hoogtenheden	in m t.o.v. NAP		
Eenheden	in m		

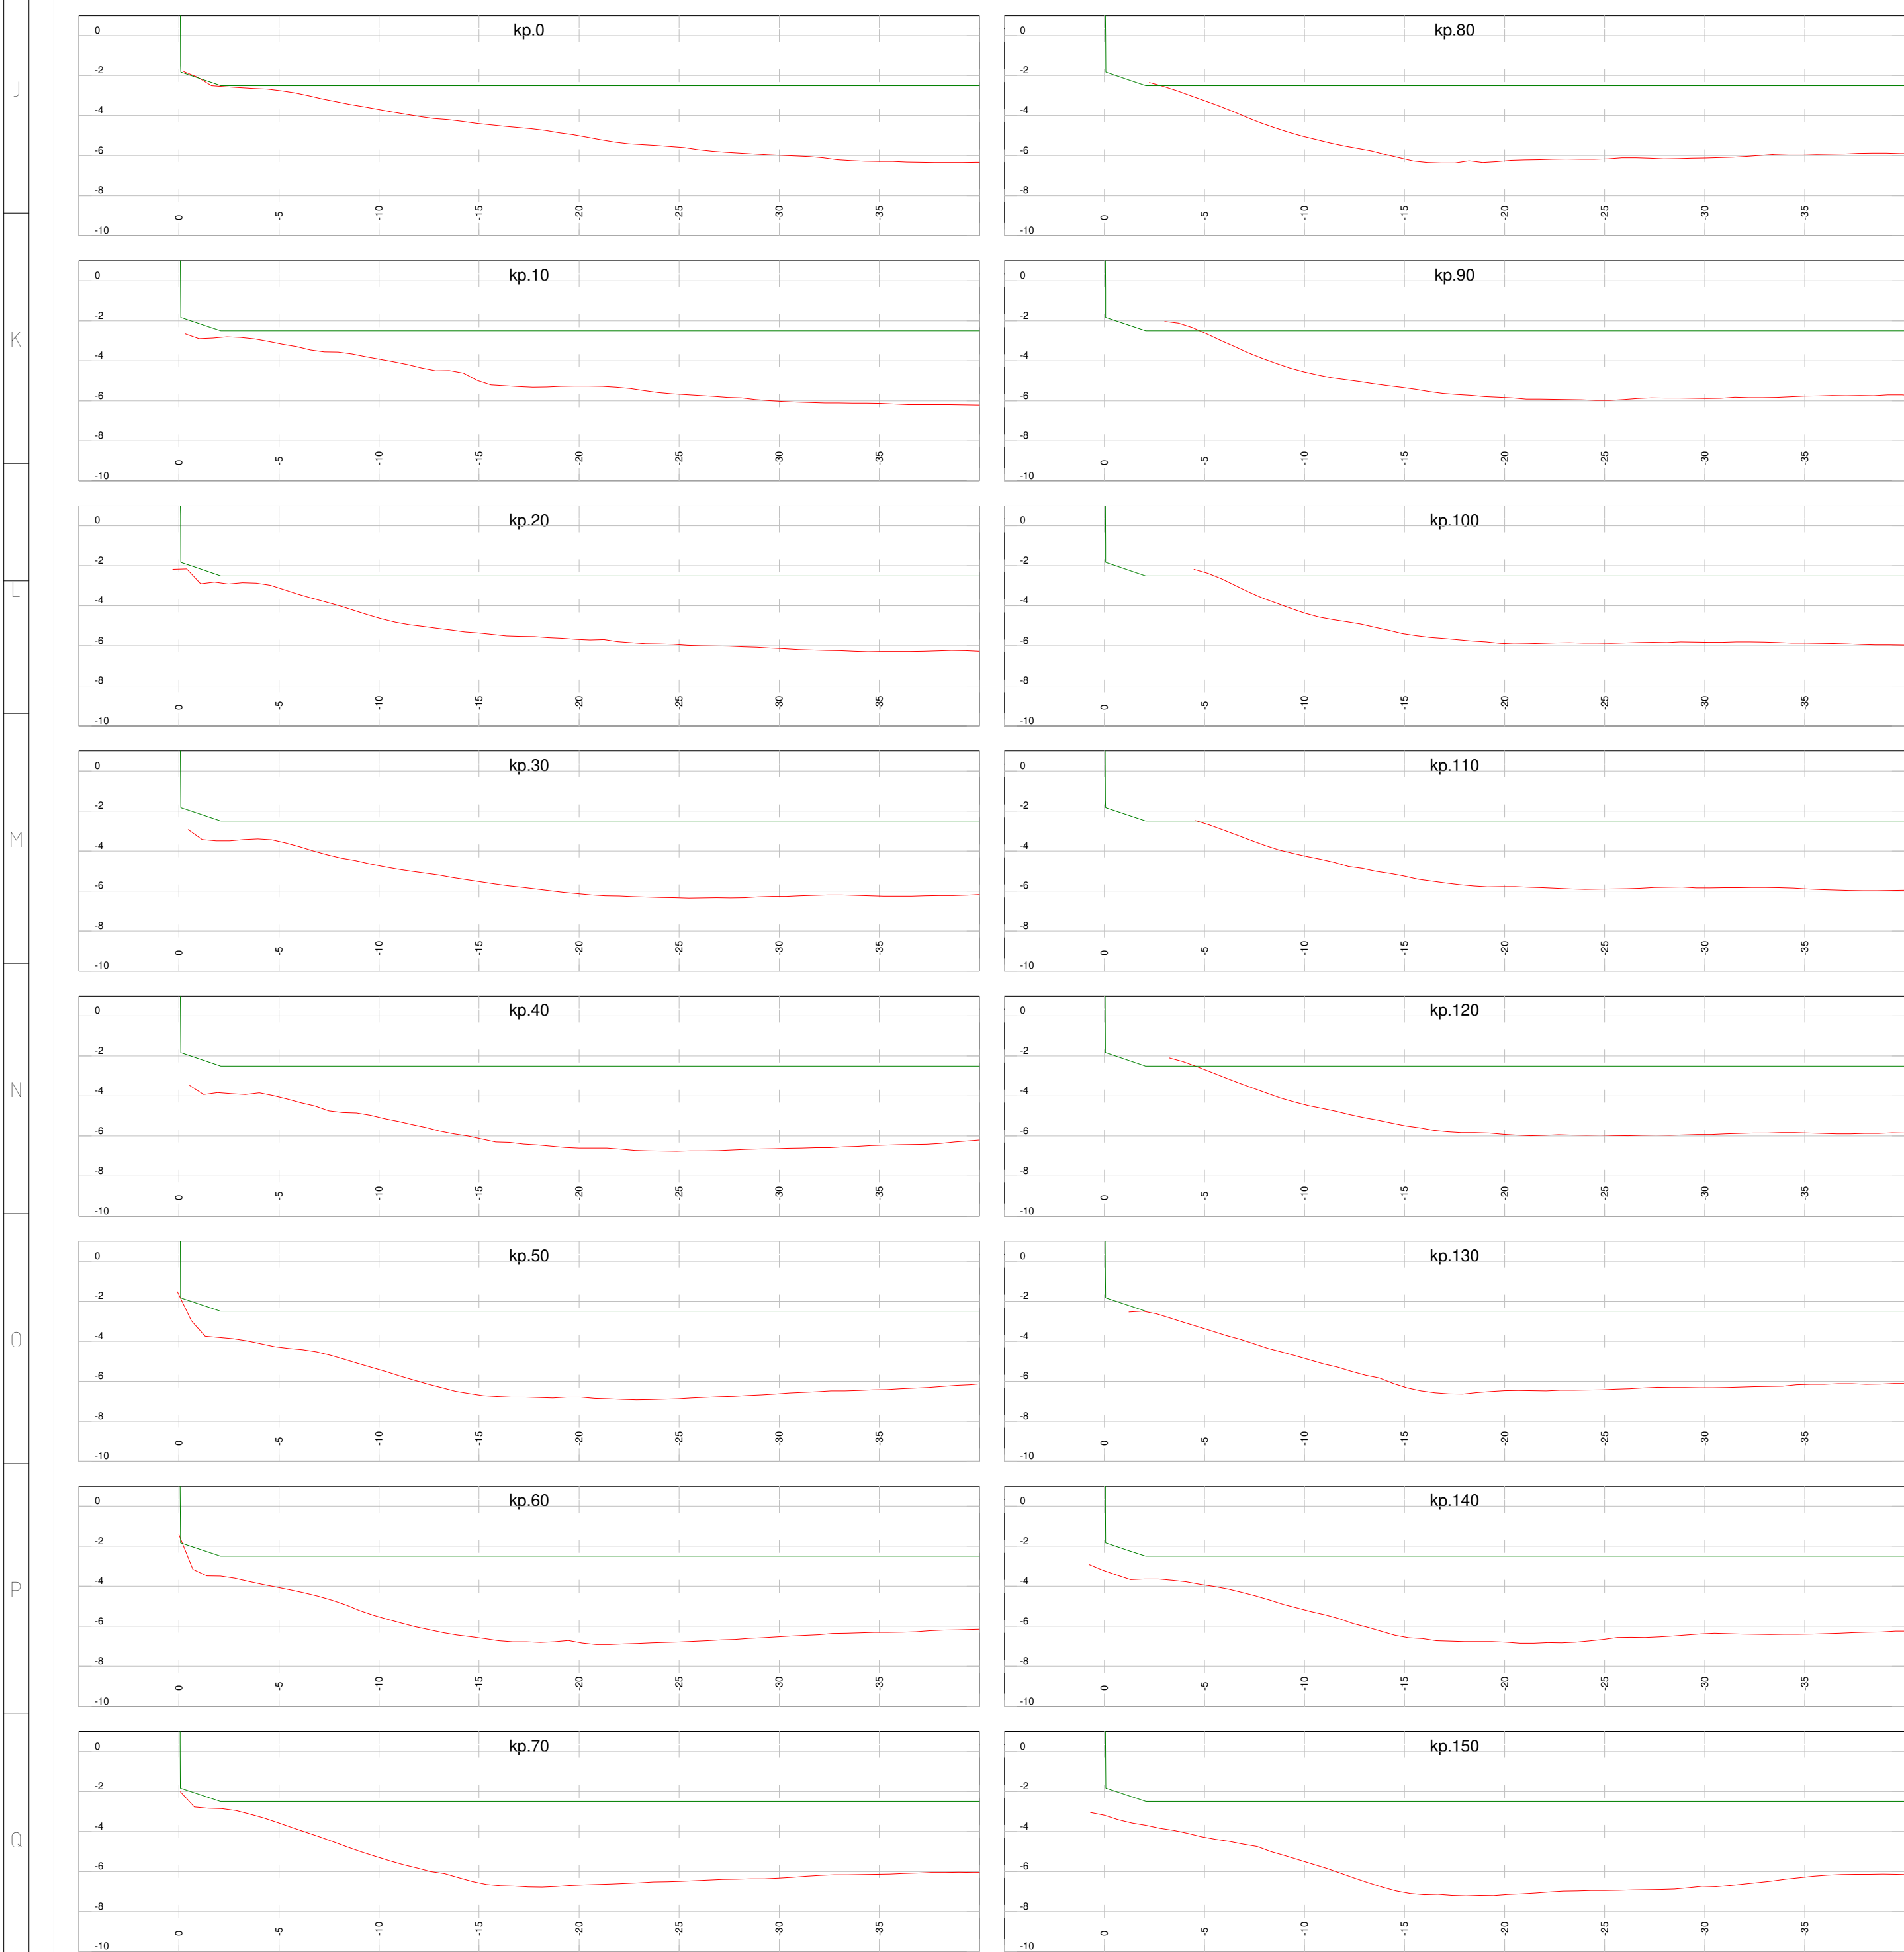

X Scale - 1 : 250
Y Scale - 1 : 250
— Havens Dordrecht 2024
— Hooikade

Rev	Omschrijving	Datum	Getekend	Gecontroleerd
1	Gepland door	Gecontroleerd door	Blad	Documentstatus
2	J. de Waal	P.J. de Waal	Blad 1-1	Definitief
3	Bestek-/Contractnr.	Schaal	Formaat	Documenttype
4	Zie Tekening	A0	PDF	Datum uitgifte
5				Documentnummer
6				
7				
