

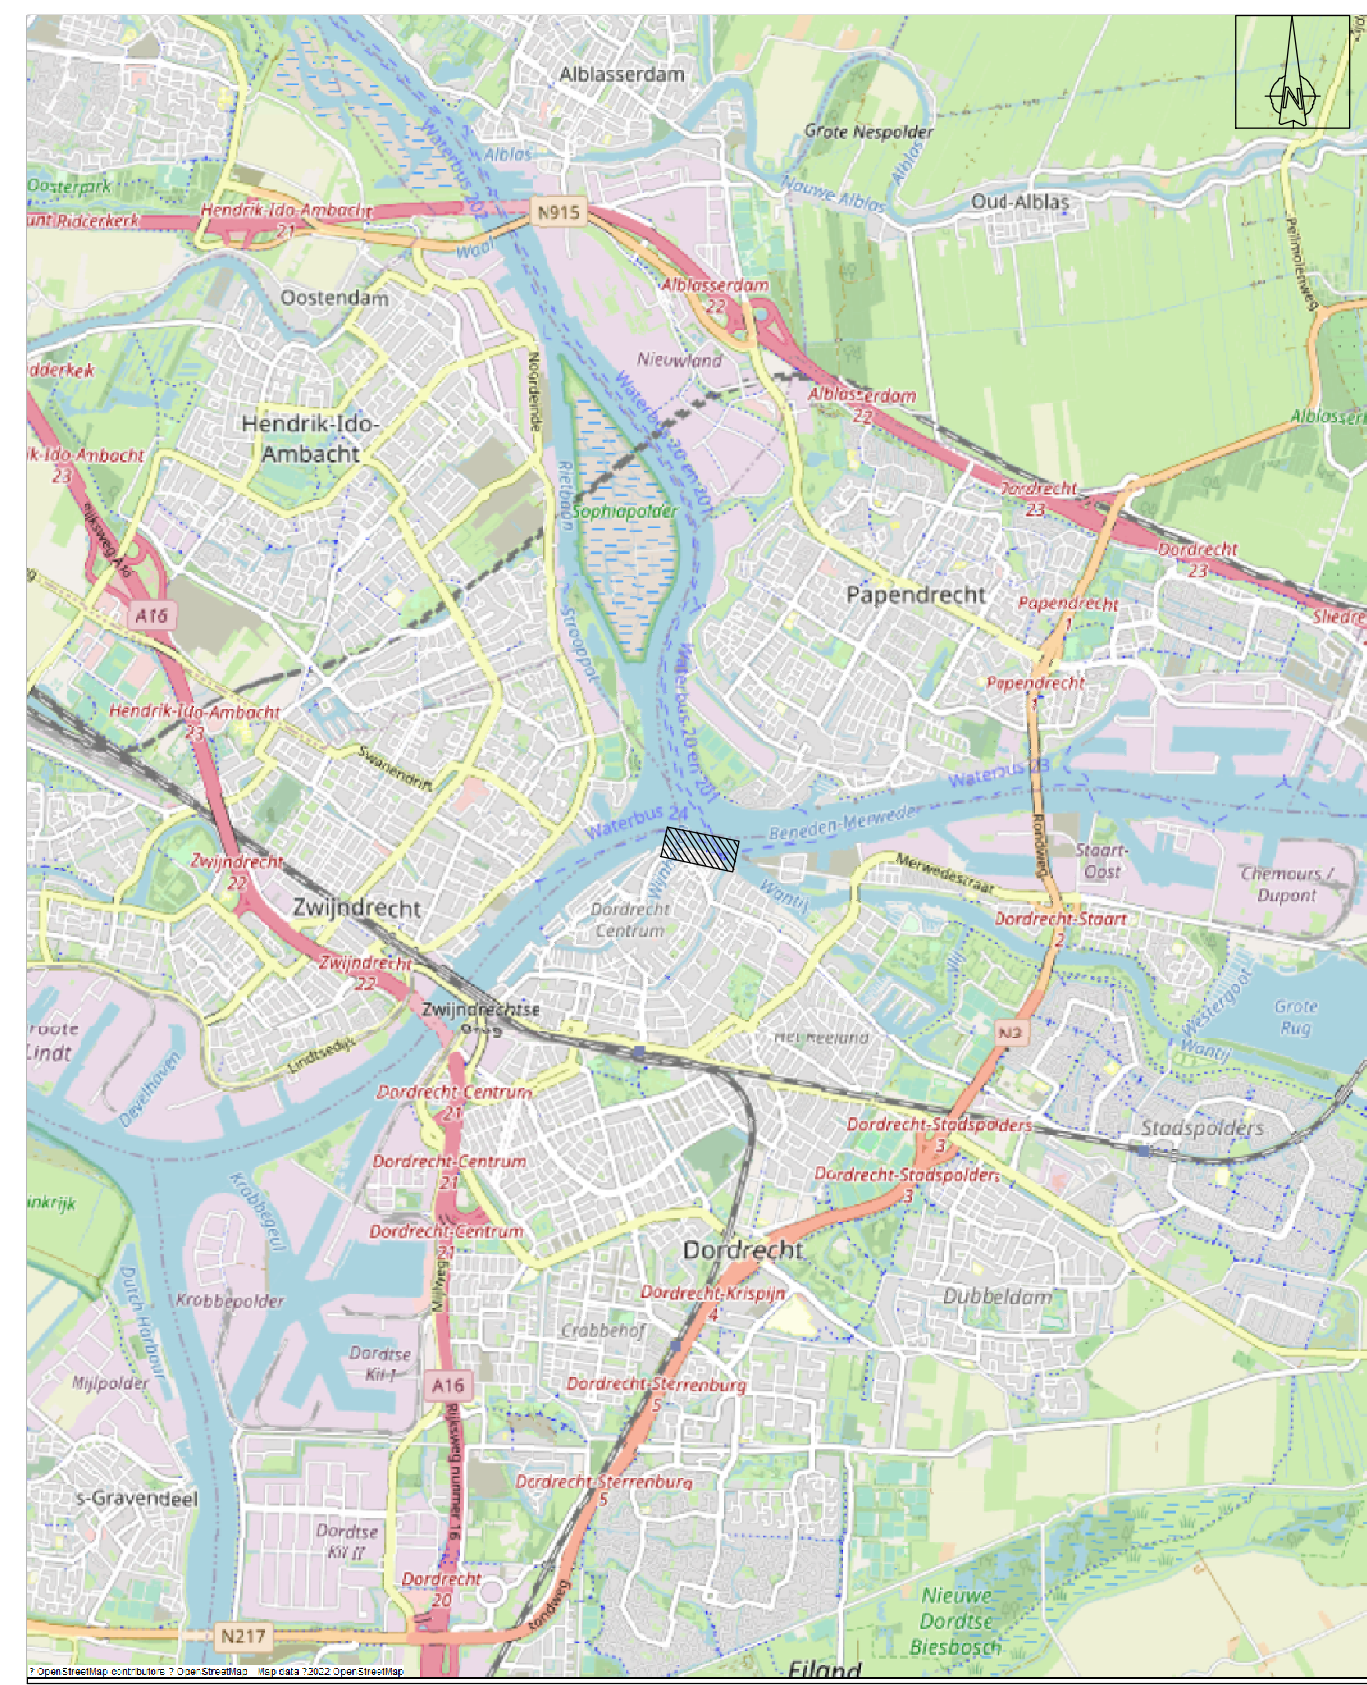
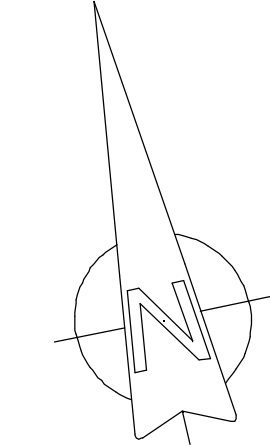
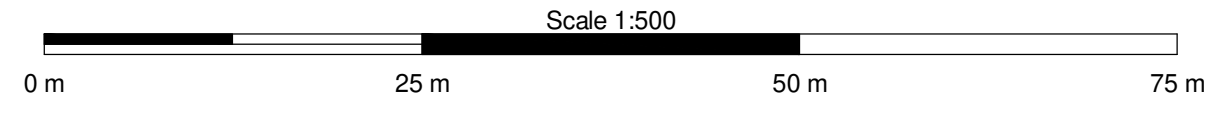


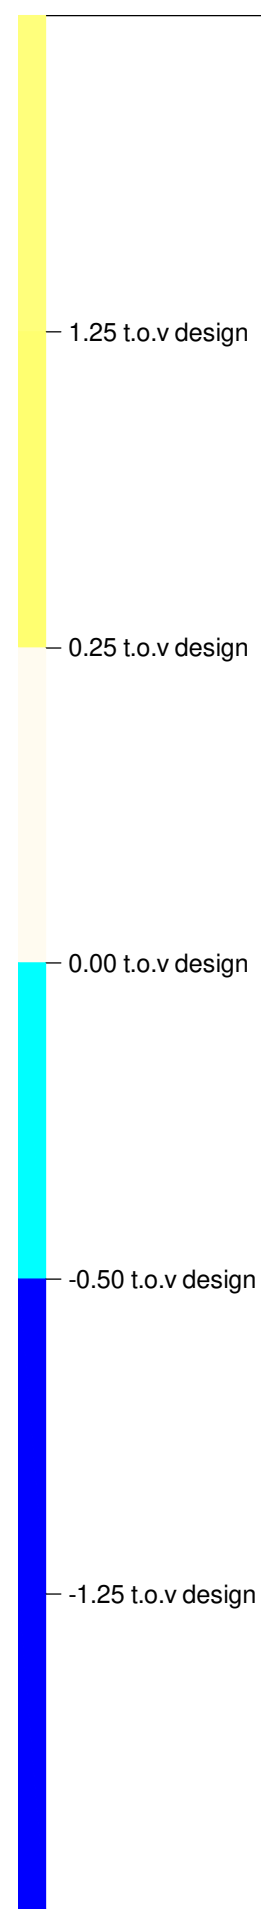

Scheepsconfiguratie		Datum en projectie	
Opnamevaartuig	Makenje	Elipscode GPS	ETRS 89
Plaatsbepaling	Applanix	Elipscode lokaal	Bessel 1841
Echtheid	Sauzet T50	Projectie	RD
Geuldensheid	Mini SVP	Referentievlak	NAP
Koers	Applanix	Geoidmodel	RONAPTRANS2018
Scheefstand	Applanix		
Opnamesoftware	PDS2000		
Verwerkingssoftware	PDS2000		
Algemeen			
Gridelgrootte	0.5m x 0.5m		
Hoogtenheden	in m t.o.v. NAP		
Eenheden	in m		

Rev	Beschrijving	Datum	Gefekend	Gecontroleerd
Gefekend door				
J. de Waal			Blad	Documentstatus
Bestek- / Contractor	Schaal	Formaat	Documenttype	Definitief
	zie Tekening	A0	PDF	17-04-2024

Project
Havens Dordrecht
Opdrachtgever
Stadsbeheer Dordrecht
Onderaand
2024 - Merwekade Dordrecht streefdiepte -4.50 NAP

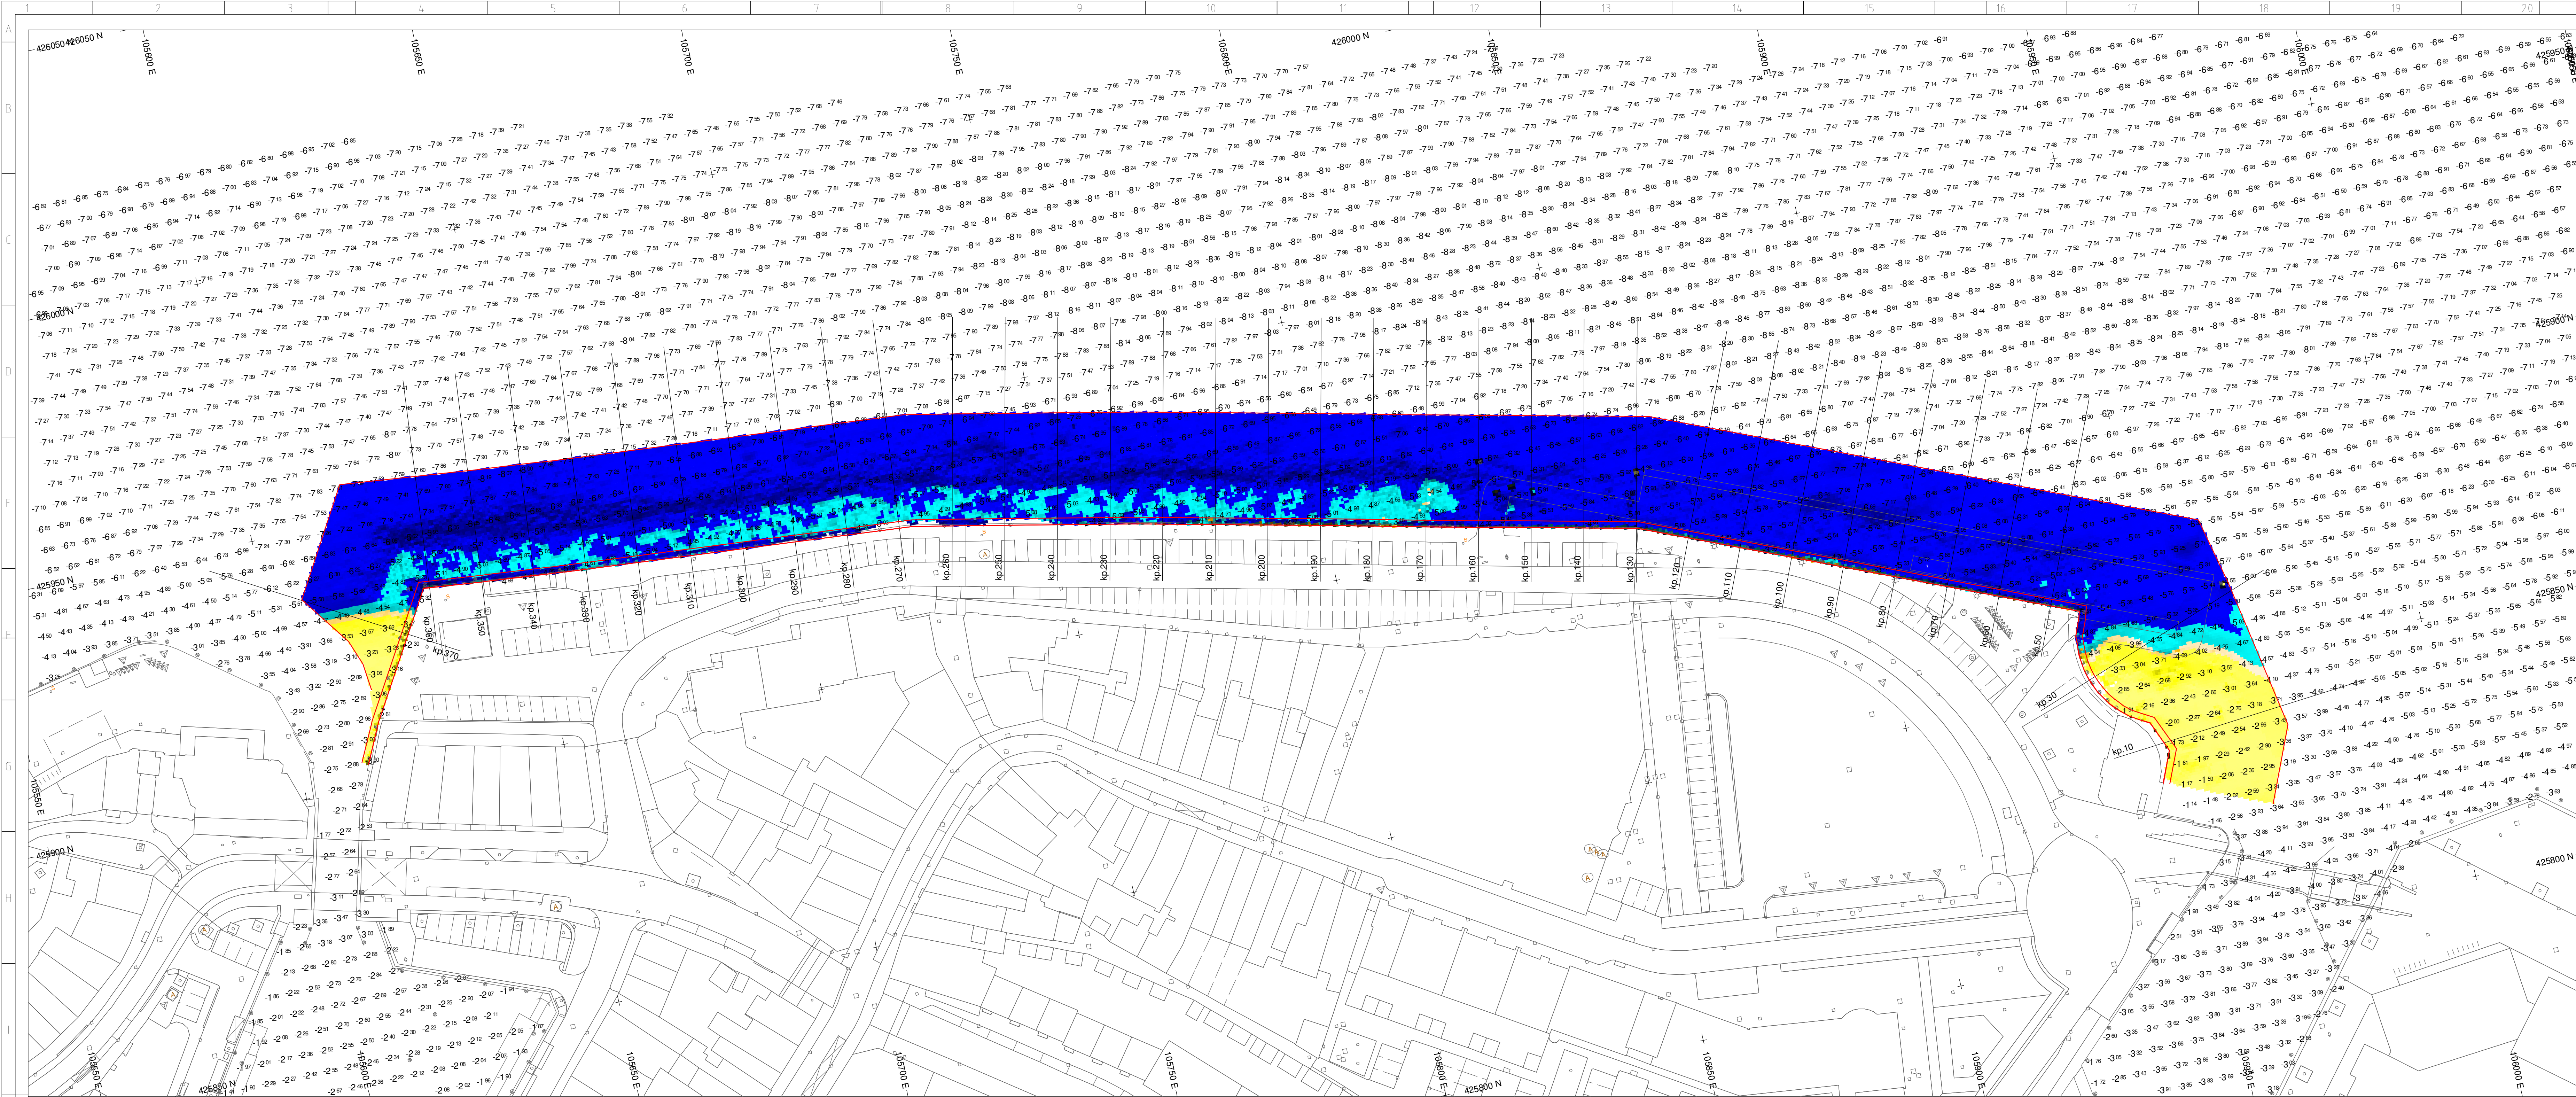

Tel: 0624141879
Email: info@multiswath.nl

X Scale - 1 : 250
Y Scale - 1 : 250
— Havens Dordrecht 2024
— Merwekade