
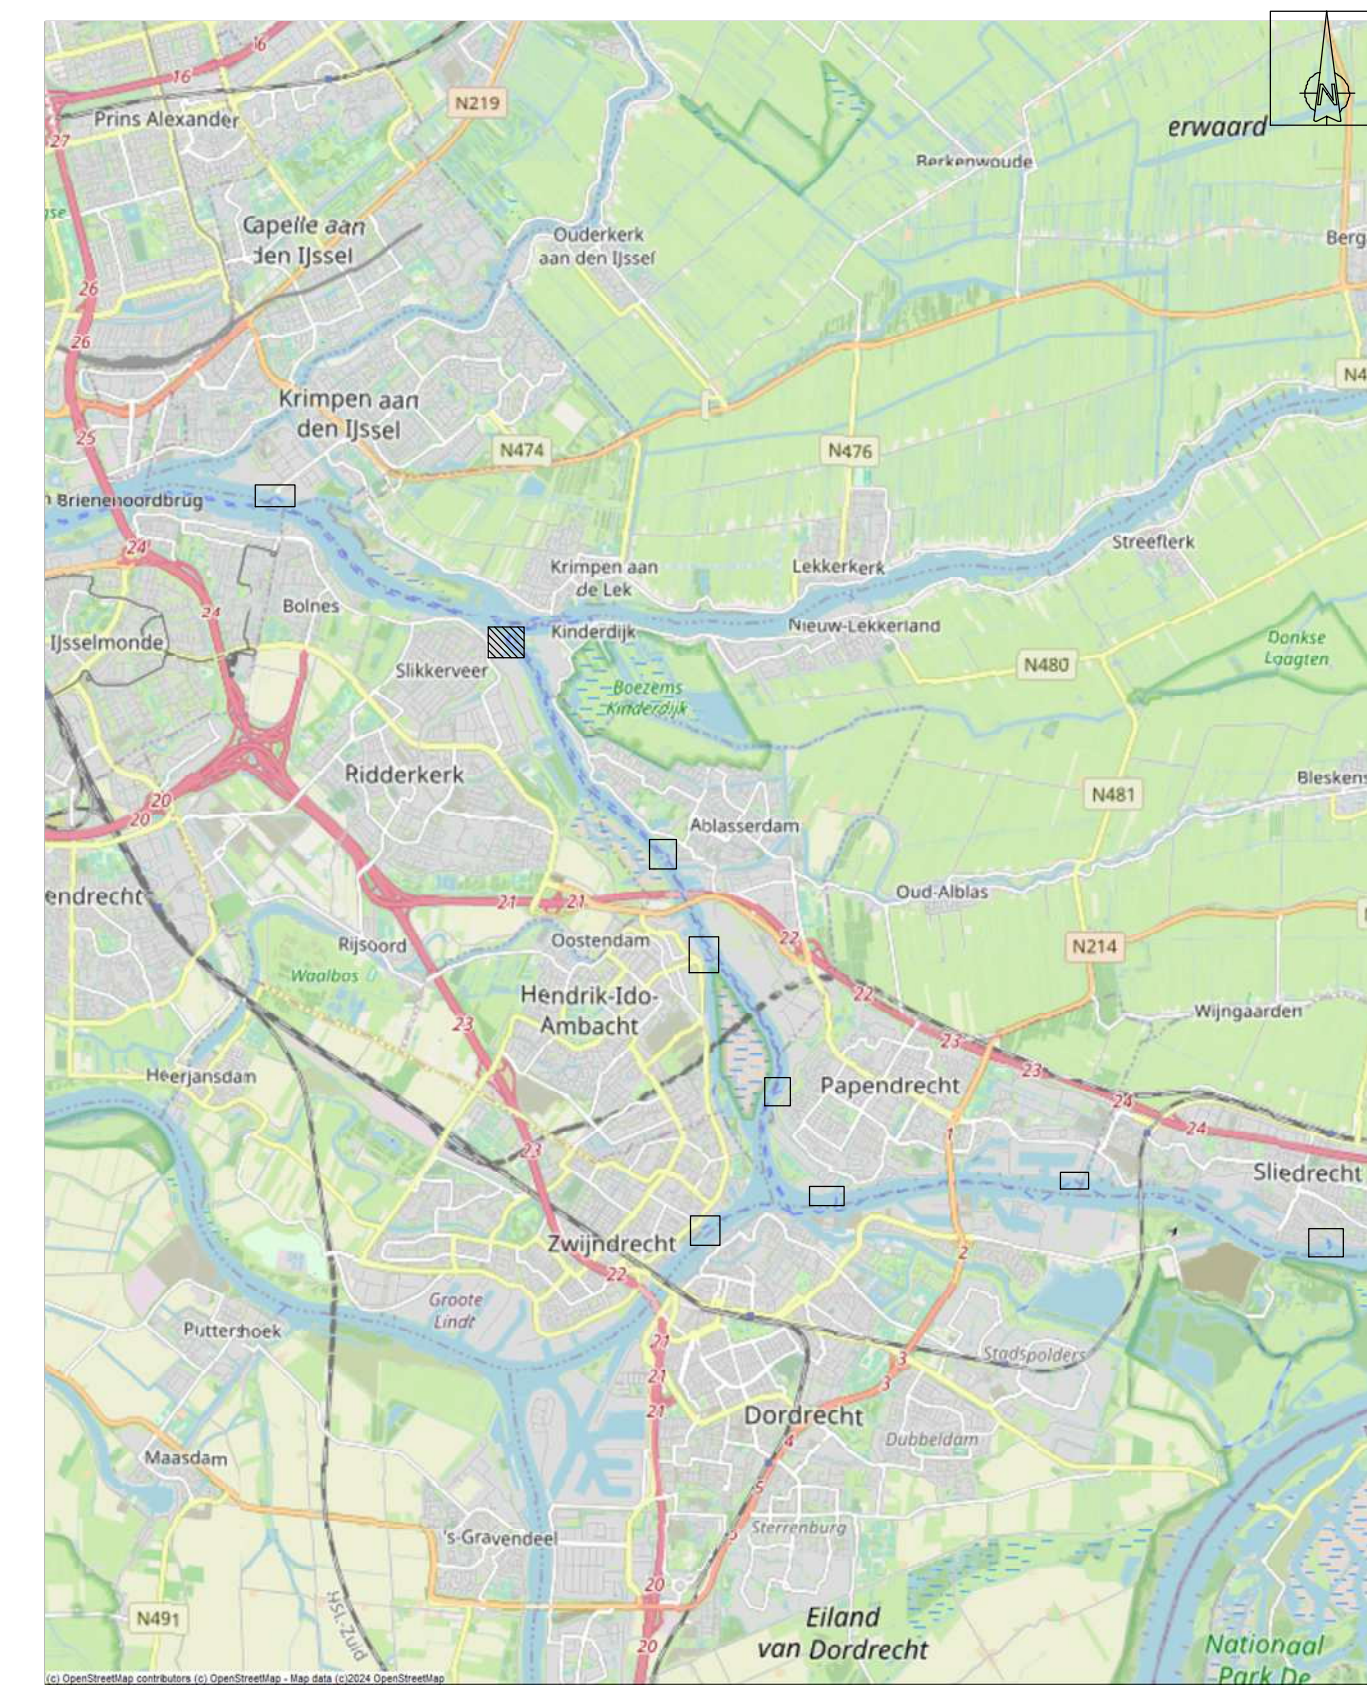
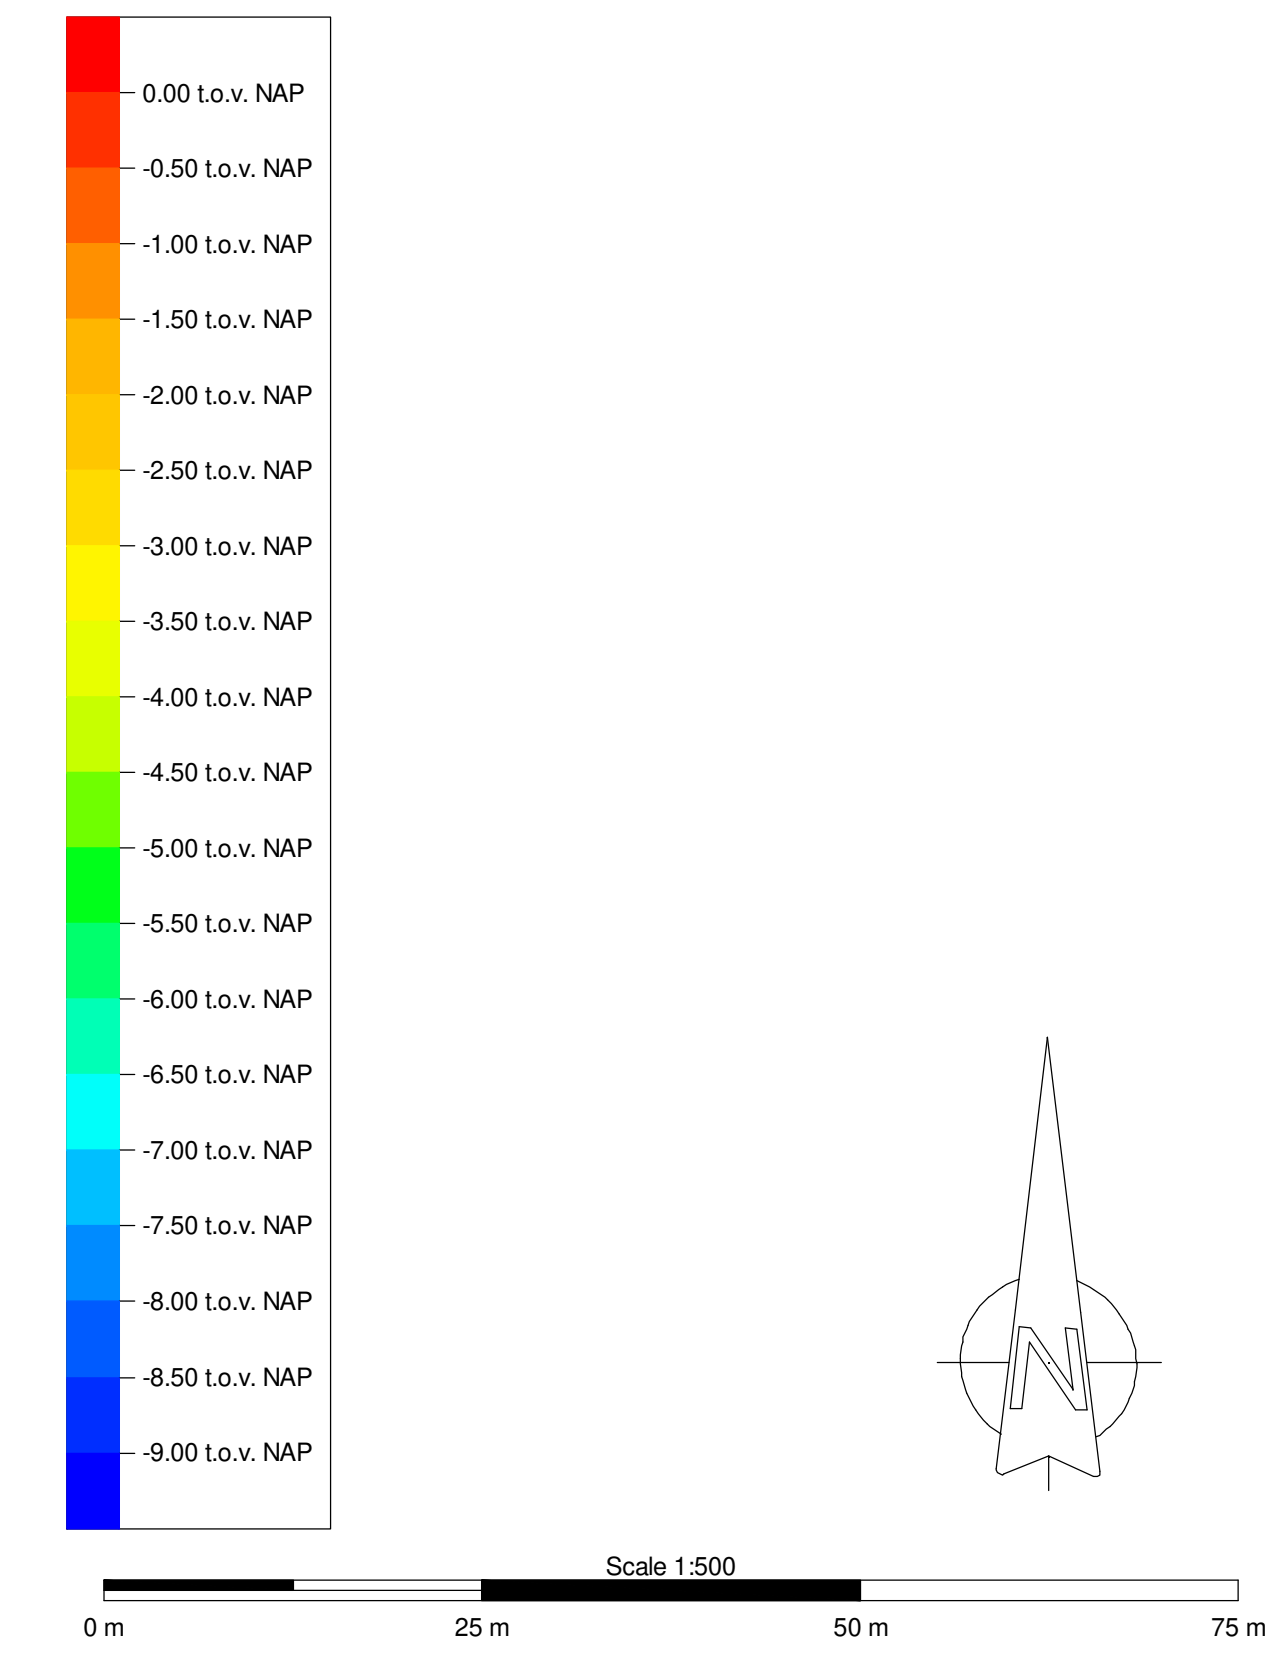


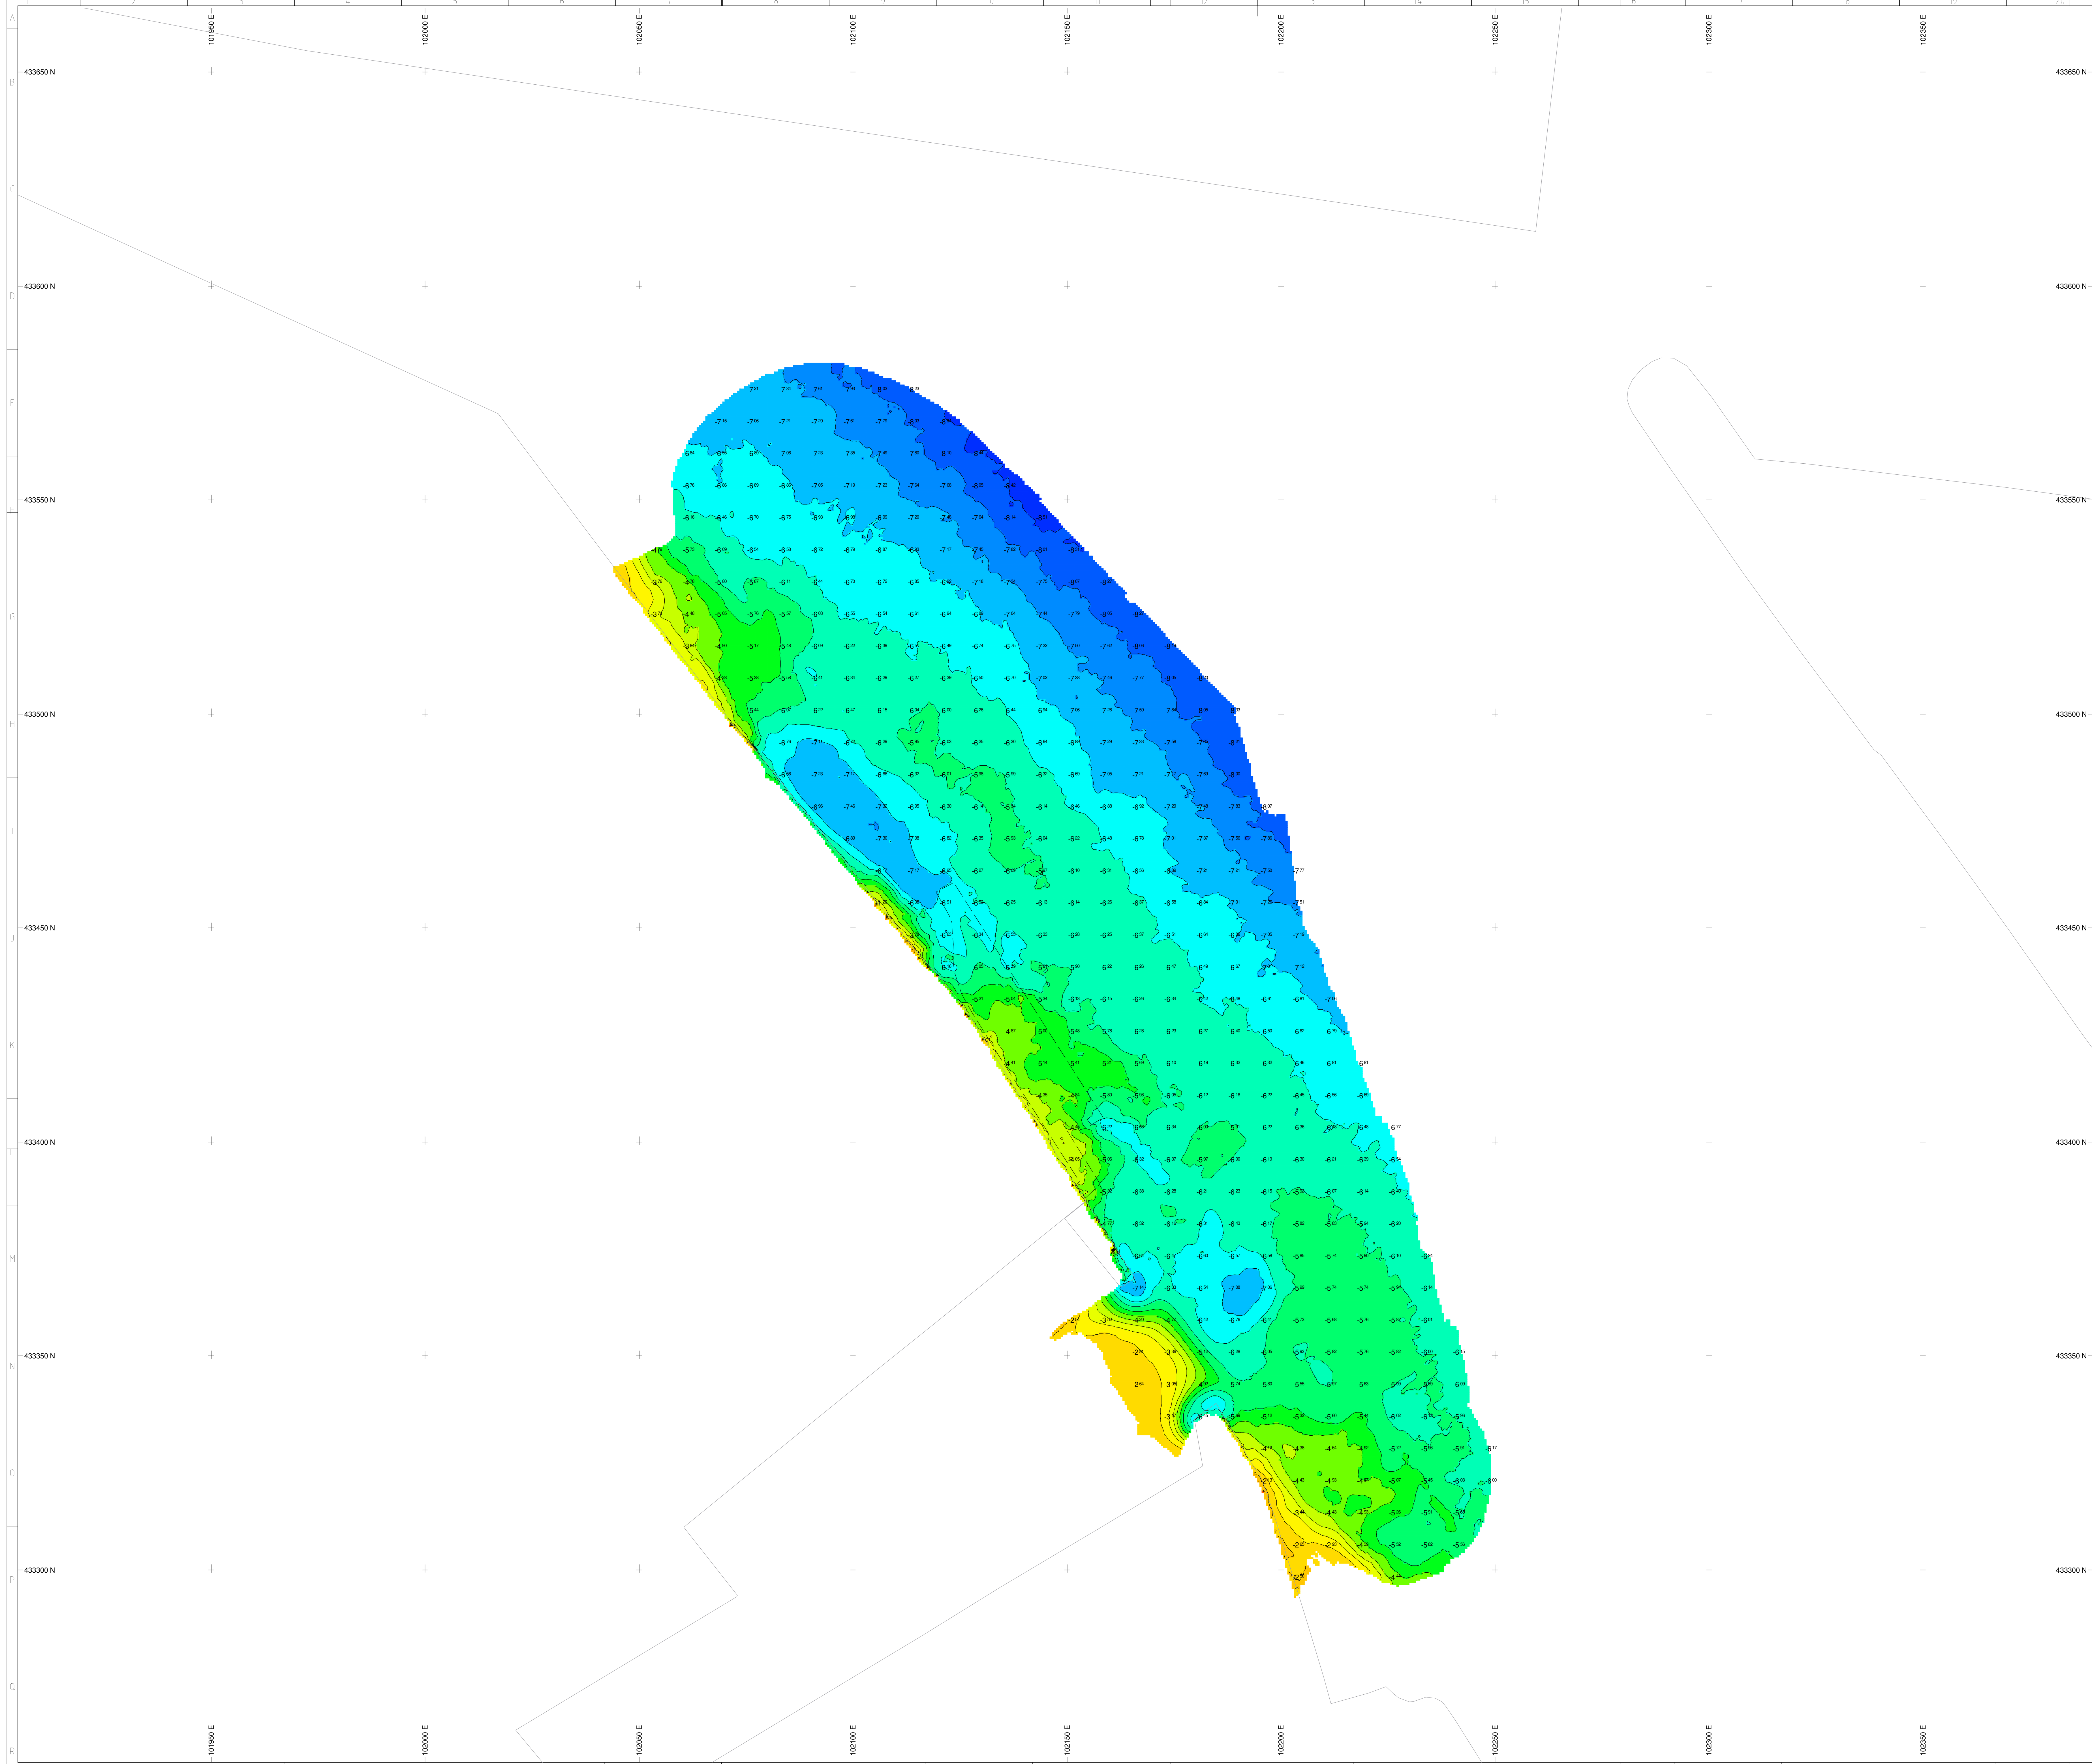

OVERZICHT SCHAAL 1:100000			
Scheepsconfiguratie		Datum en projectie	
Scheepsvaring	Motor	Elipsode DRS	ETRS 89
Plootbeeping	Applique	Elipsode lokaal	Bessel 1841
Echopend	Reson T20 en veldtype Ht-Res pukk	Projectie	RD
Geluidsniveau	Mini SVP	Referentievlak	NAP
Kaart	Applique	Elipsode	RD/NAP/TRANS2018
Scheepsstanden	Applique		
Scheepssoftware	PDS2000		
Verwerkingssoftware	PDS2000		
Algemeen			
Groottegraotte	0.5m x 0.5m		
Hoogtenoten	in m Lo.v. NAP		
Eenheden	in m		

Rev.	omschrijving			Datum	Gekend			Gecontroléerd	
Gekend door J de Waal		Gecontroléerd door P.J. de Waal		Blad Blad 1-1		Documentstatus Definitief			
Bestel-/Contractnr.	Schaal zie tekening	Perceel A0	Documenttype PDF	Datum uitgifte 26-06-2024		Documentnummer			
Project									
Waterbus localities									
Opdrachtgever:									
Stadsbeheer Dordrecht									
Onderdeel:									
25-06-2024 de Schans									
 Telefoon : 0624141979 Email : info@multiswath.nl									