
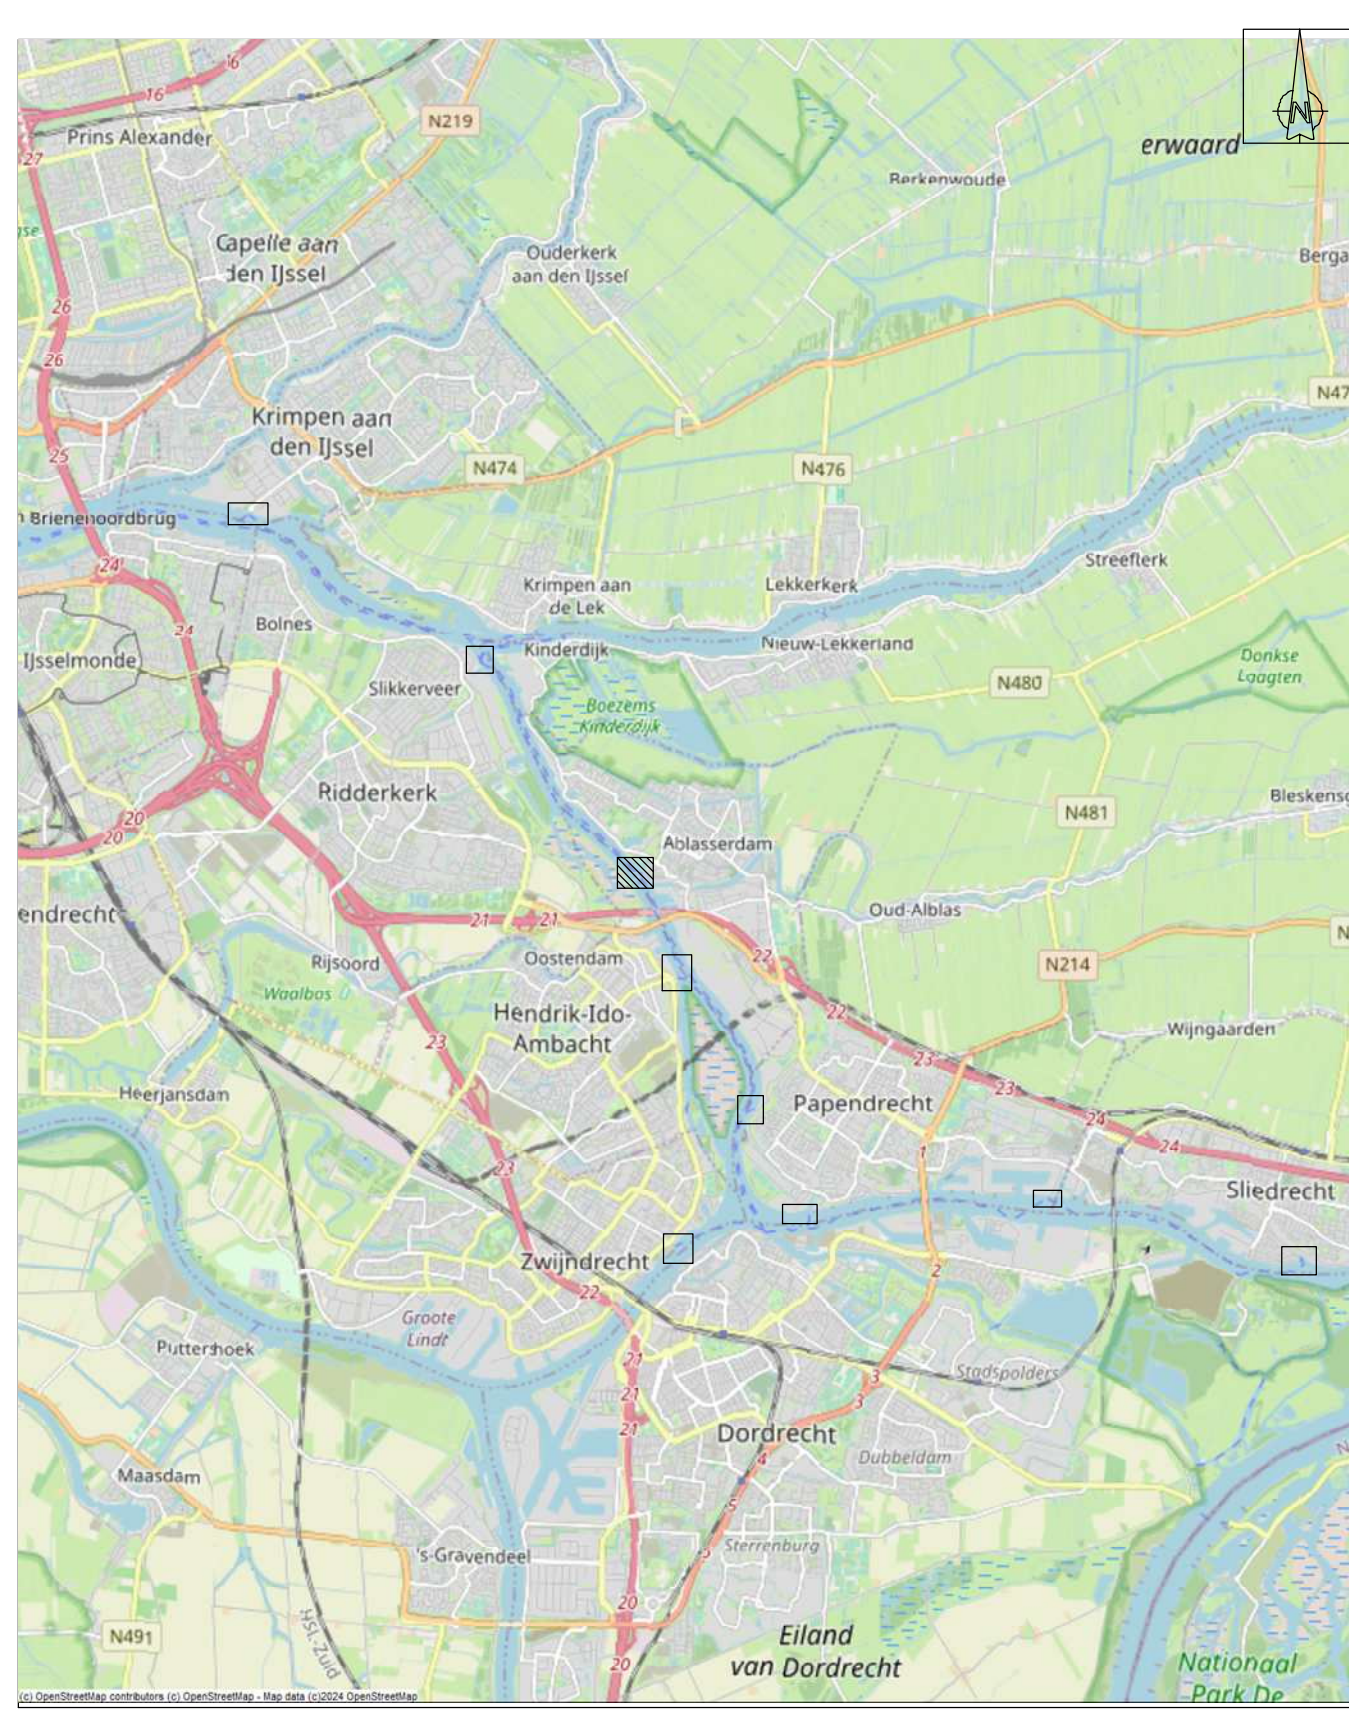


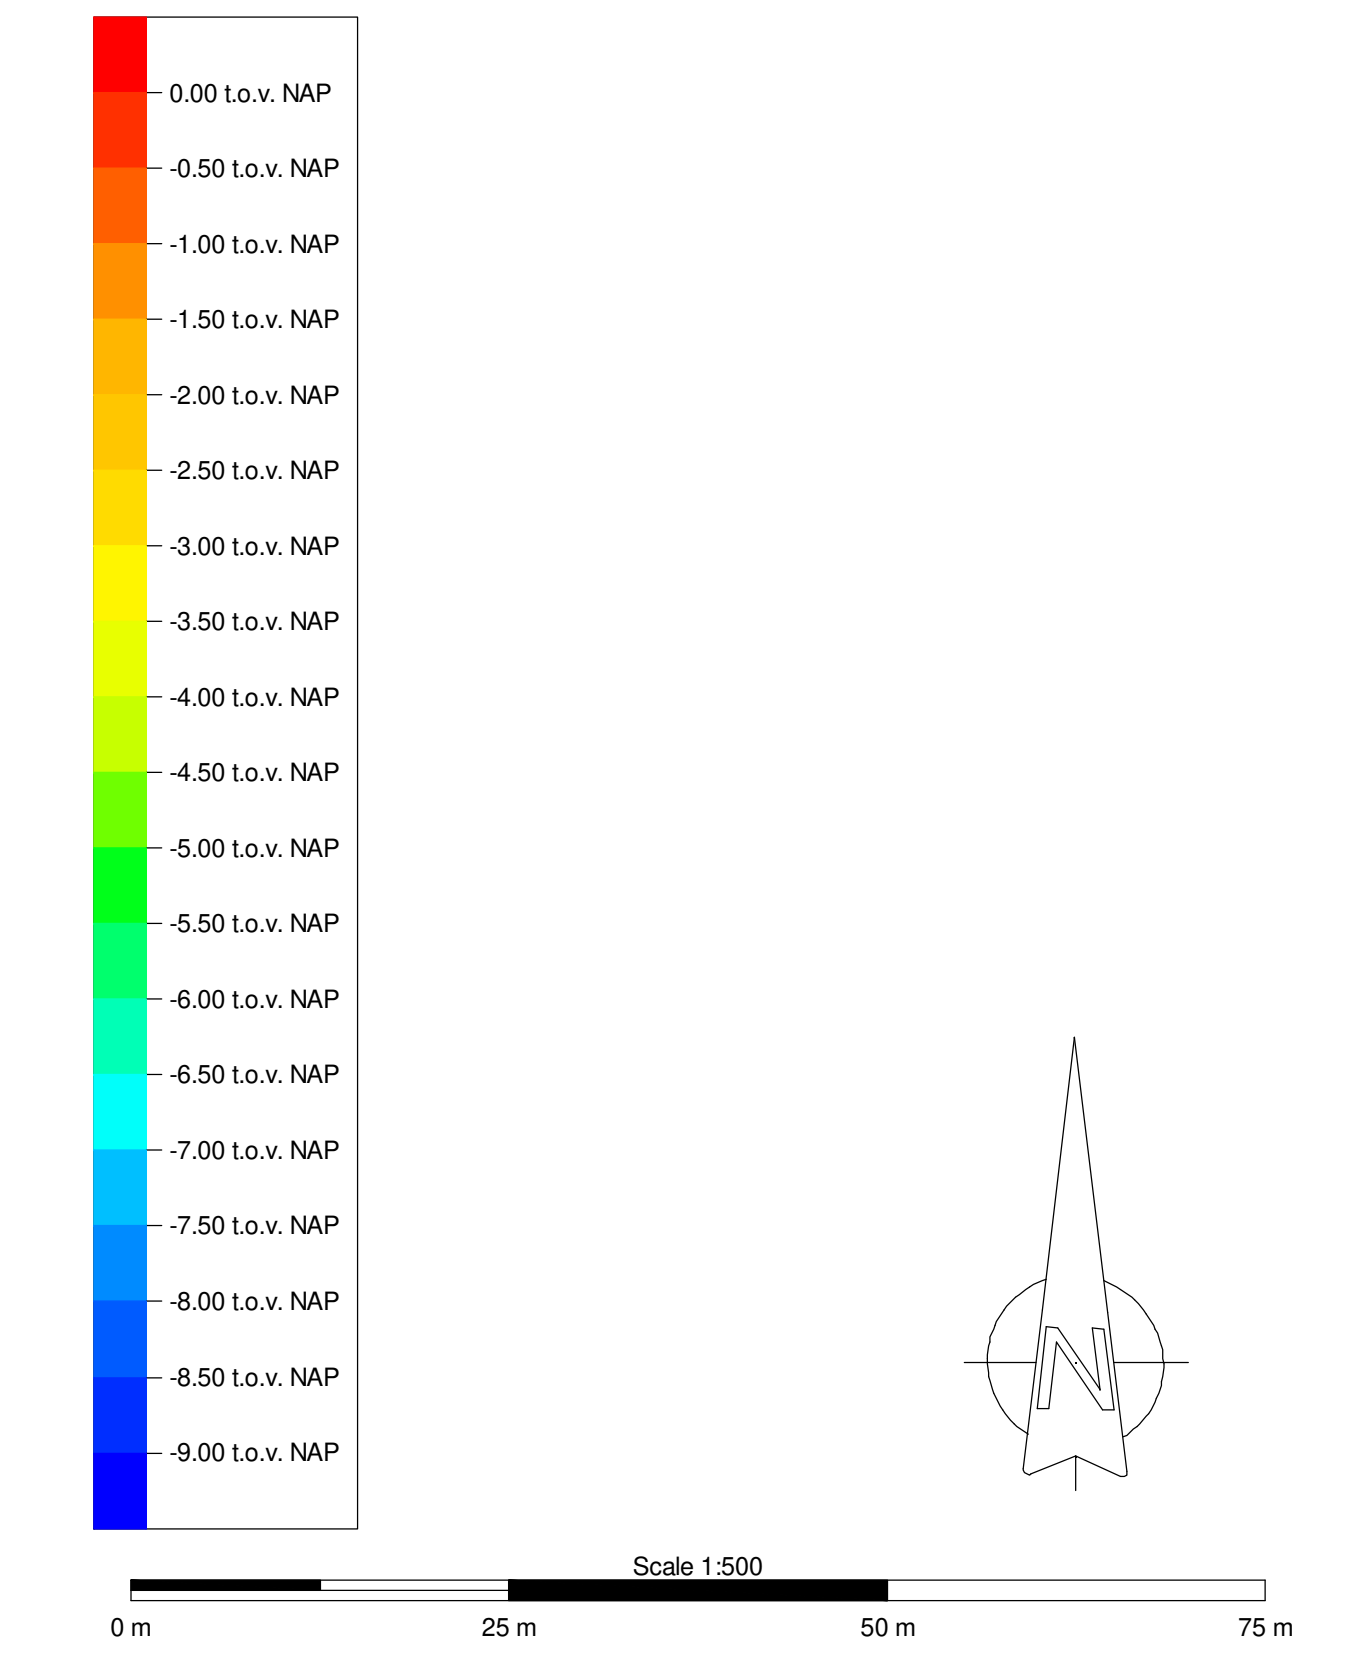

Scheepconfiguratie		Datum en projectie	
Opनावervaartig	Motor	Ellipsode GPS	ETRS 89
Plaatsbepaling	Applanx	Ellipsode (lokaal)	Bessel 1841
Echosounder	Reson T20 en veldvinye HI-Res guld	Projectie	RD
Geduldsondeheld	Mini SVP	Referentievlak	NAP
Koers	Applanx	Geoidmodel	RDNAPTRANS2018
Scheefstonden	Applanx		
Opnavingssoftware	PDS2000		
Verwerkingssoftware	PDS2000		
Algemeen			
Gridcelgrootte	0.5m x 0.5m		
Hoogtanen	in m t.o.v. NAP		
Eenheden	in m		

[illegible]