
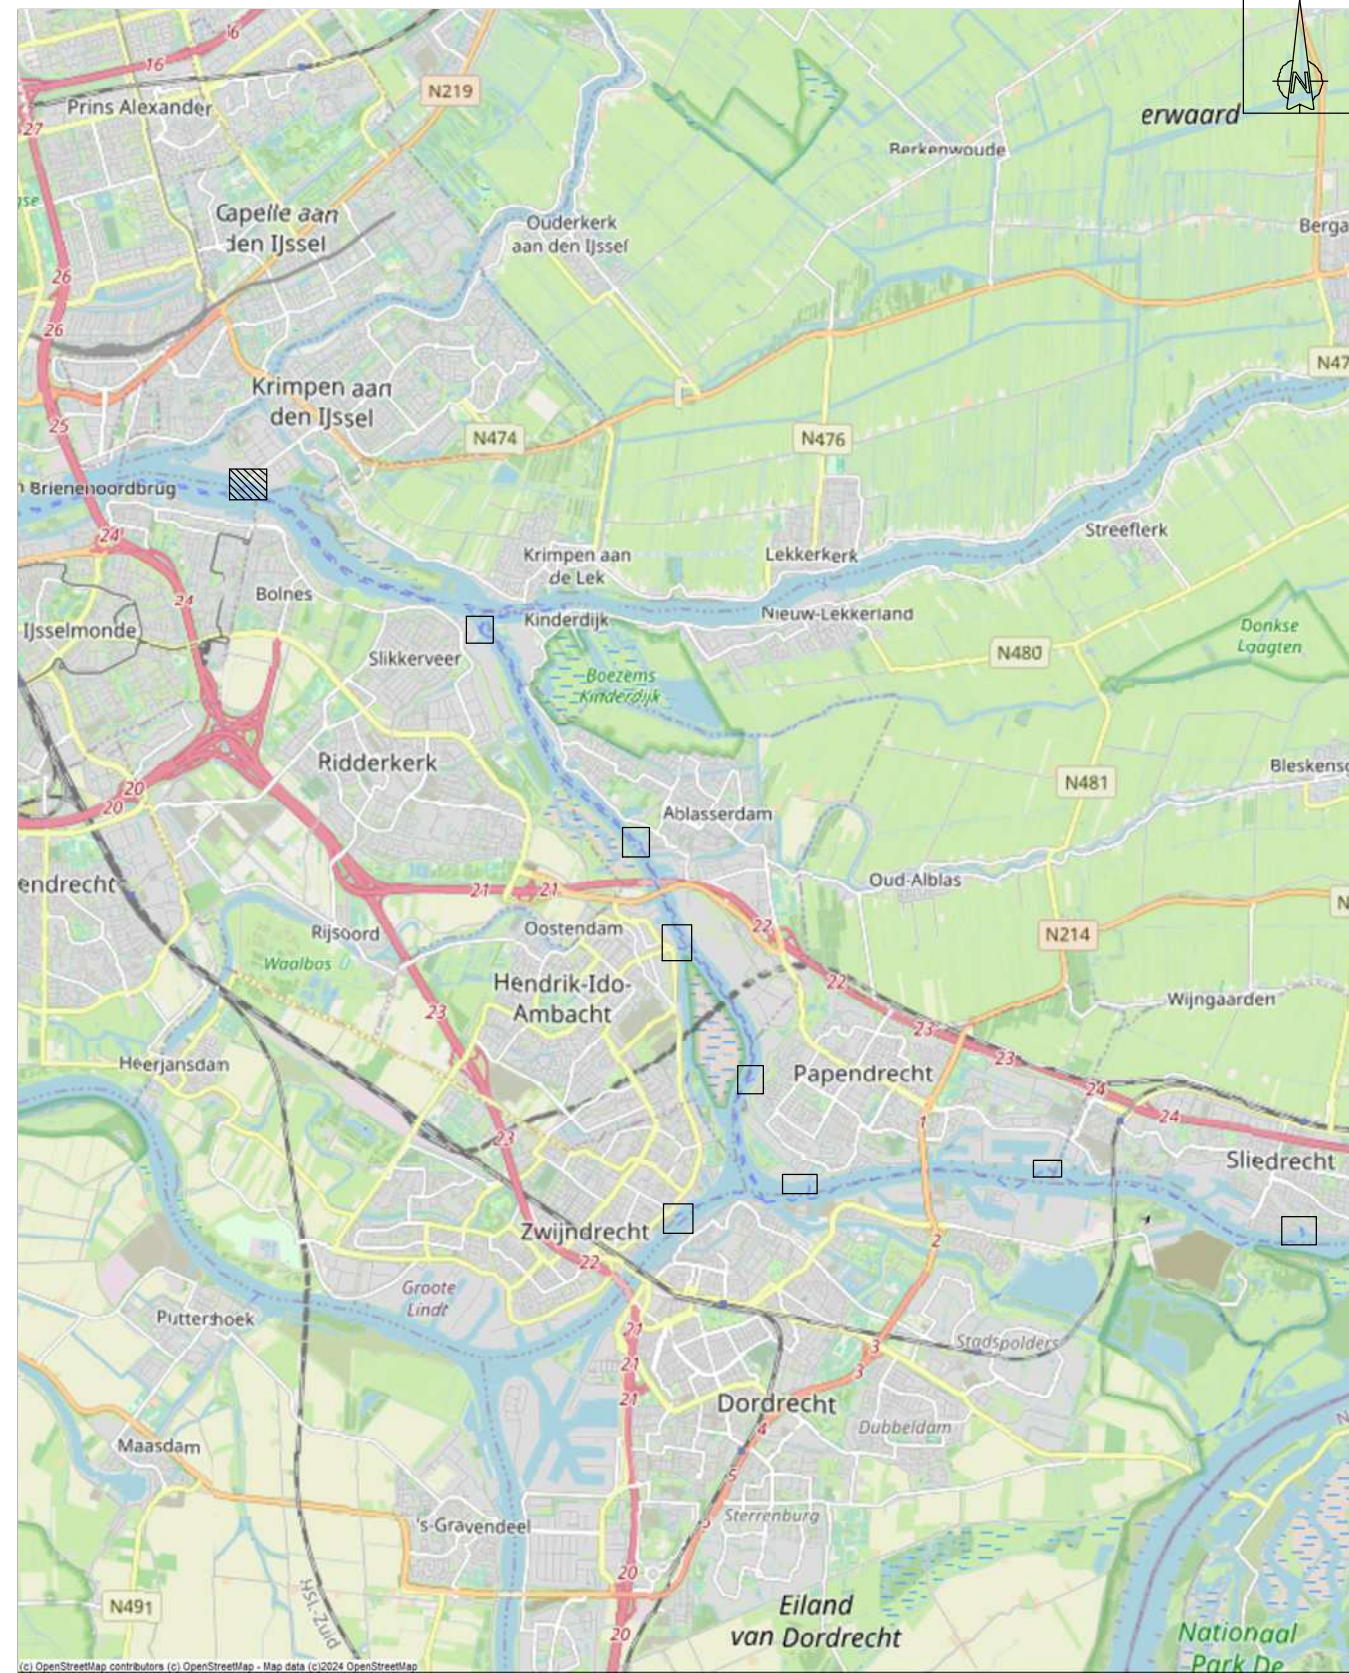
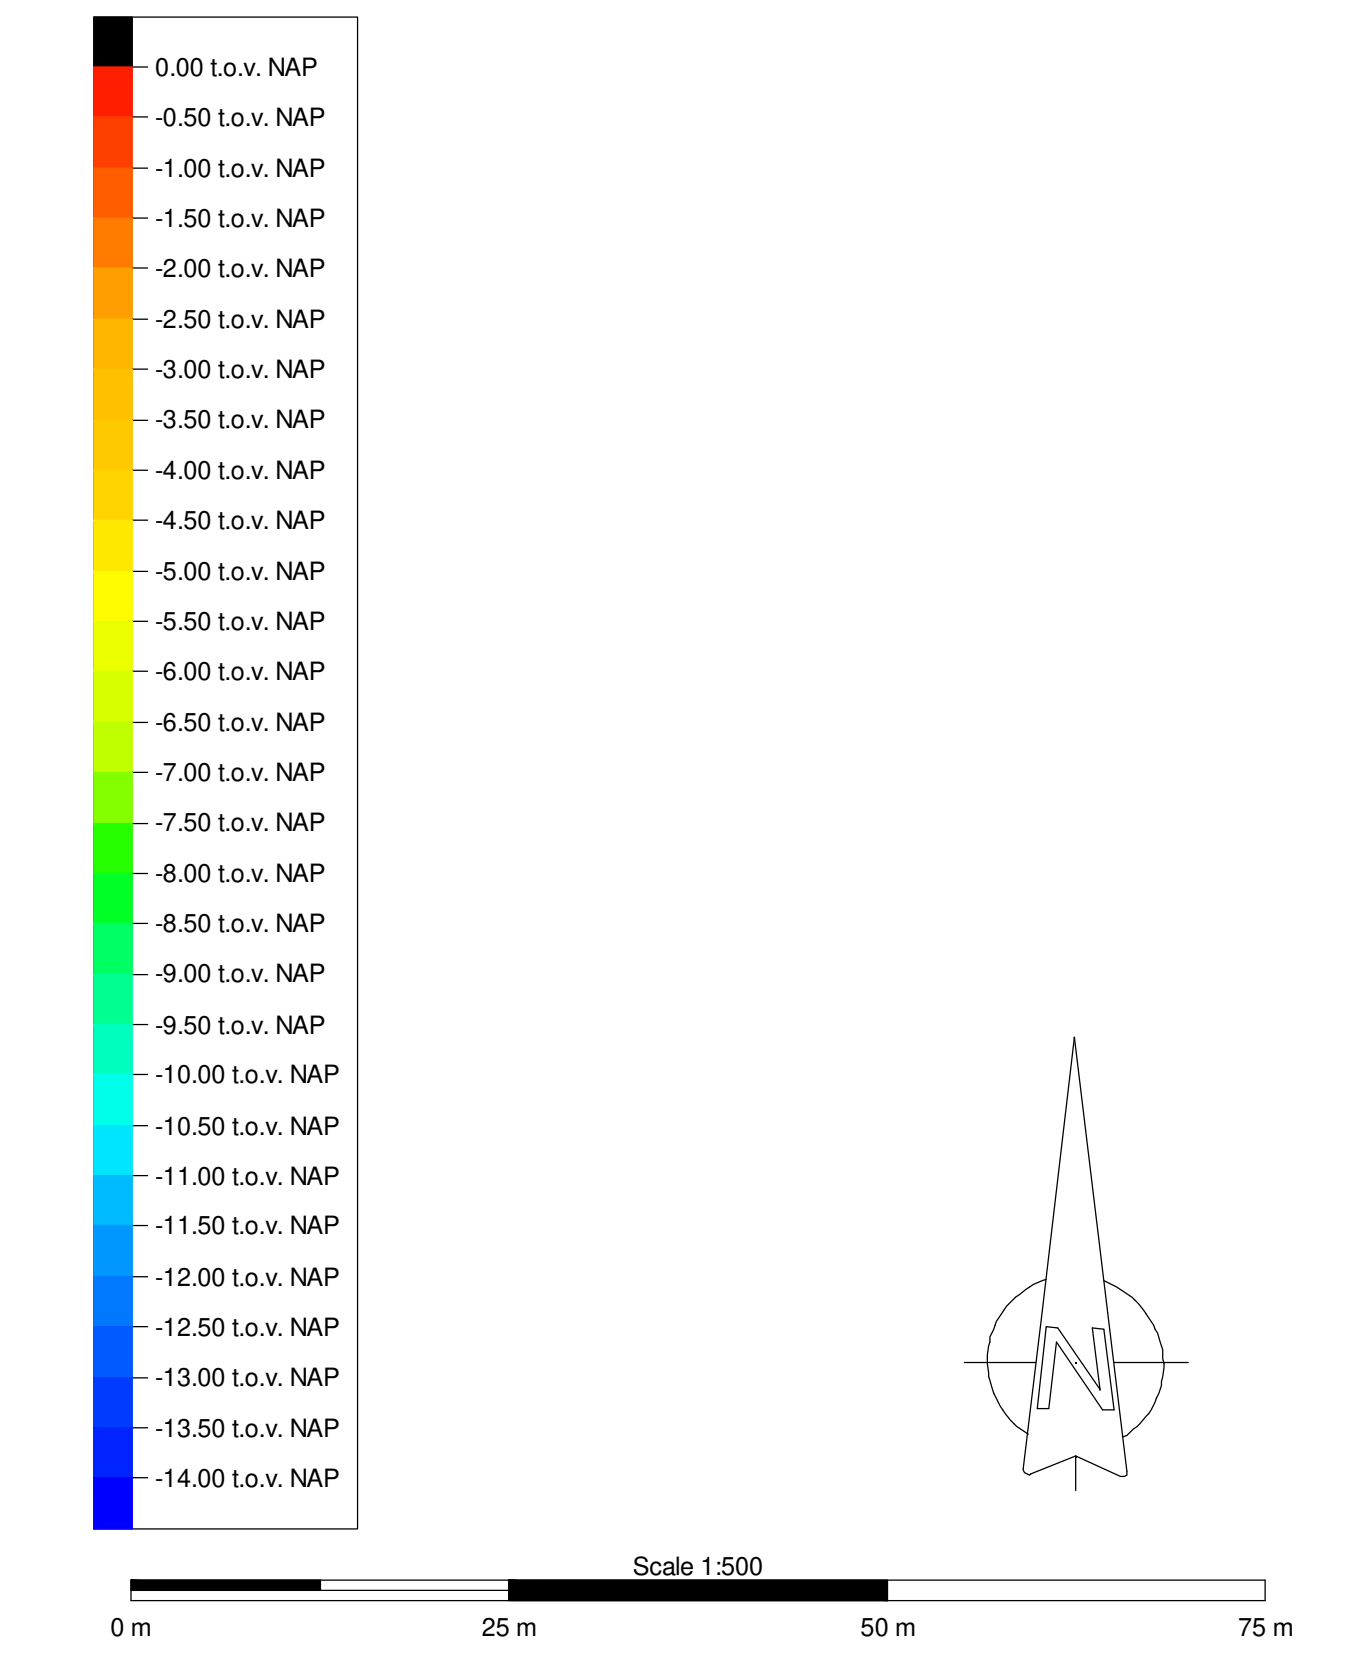


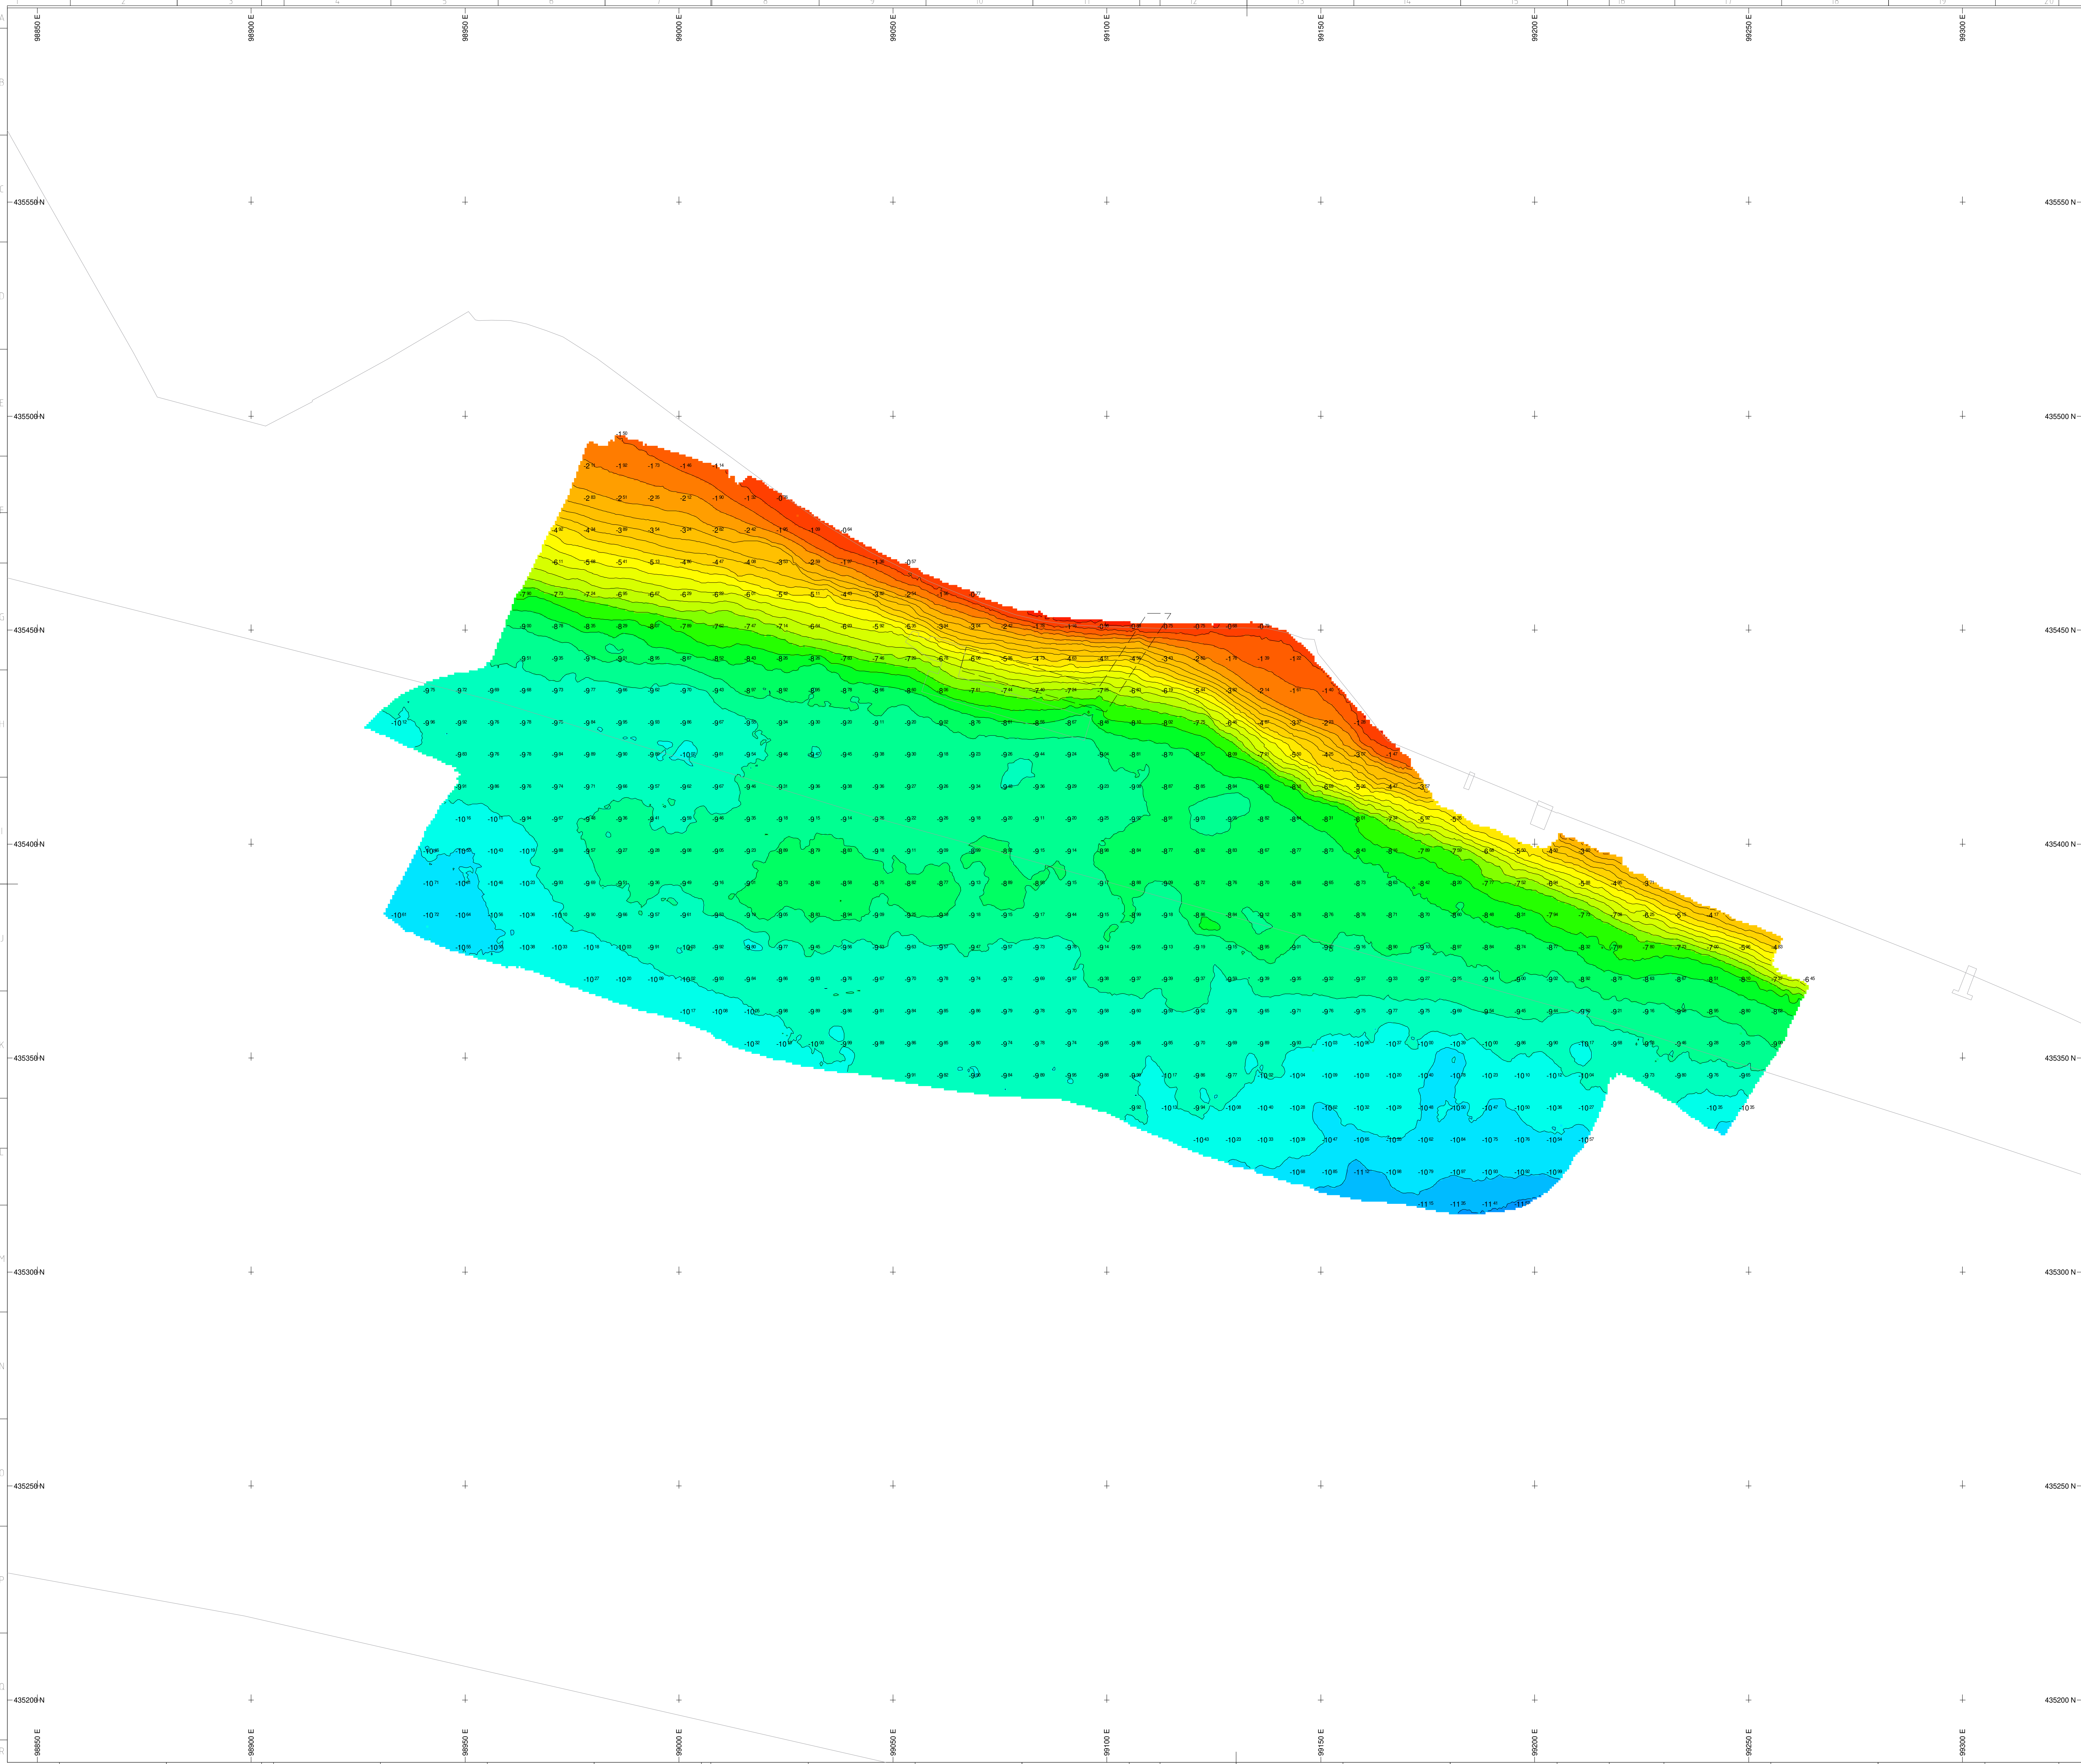

Scheepsconfiguratie		Datum en projectie	
Opnamevaartuig	Mellor	Ellipsoïde GPS	ETRS 89
Plaatsbepaling	Applanix	Ellipsoïde lokaal	Bessel 1841
Echounder	Reson T20 en velodyne H-Res puck	Projectie	RD
Geluidssnelheid	Mini SVP	Referentievlak	NAP
Koers	Applanix	Geoidmodel	RDNAPTRANS2018
Scheerstanden	Applanix		
Opnamesoftware	PDS2000		
Verwerkingssoftware	PDS2000		
Algemeen			
Gridgrootte	0.5m x 0.5m		
Hoogtenoten	in m to.v. NAP		
Eenheden	in m		

Rev		Beschrijving		Datum	Gefekend	Gecontroleerd
Gefekend door		Gecontroleerd door		Blad	Documentstatus	
J. de Waal		P.J. de Waal		Blad 1:1	Definitief	
Bestek- /Contractor		Schaal	Formaat	Documenttype	Datum uitgifte	Documentnummer
		zie tekening	A0	PDF	26-06-2024	
Project						
Waterbus locaties						
Opdrachtgever						
Stadsbeheer Dordrecht						
Onderdeel						
25-06-2024 Stormpolder						
Multiswath				Telefoon : 0624141879 Email : info@multiswath.nl		