



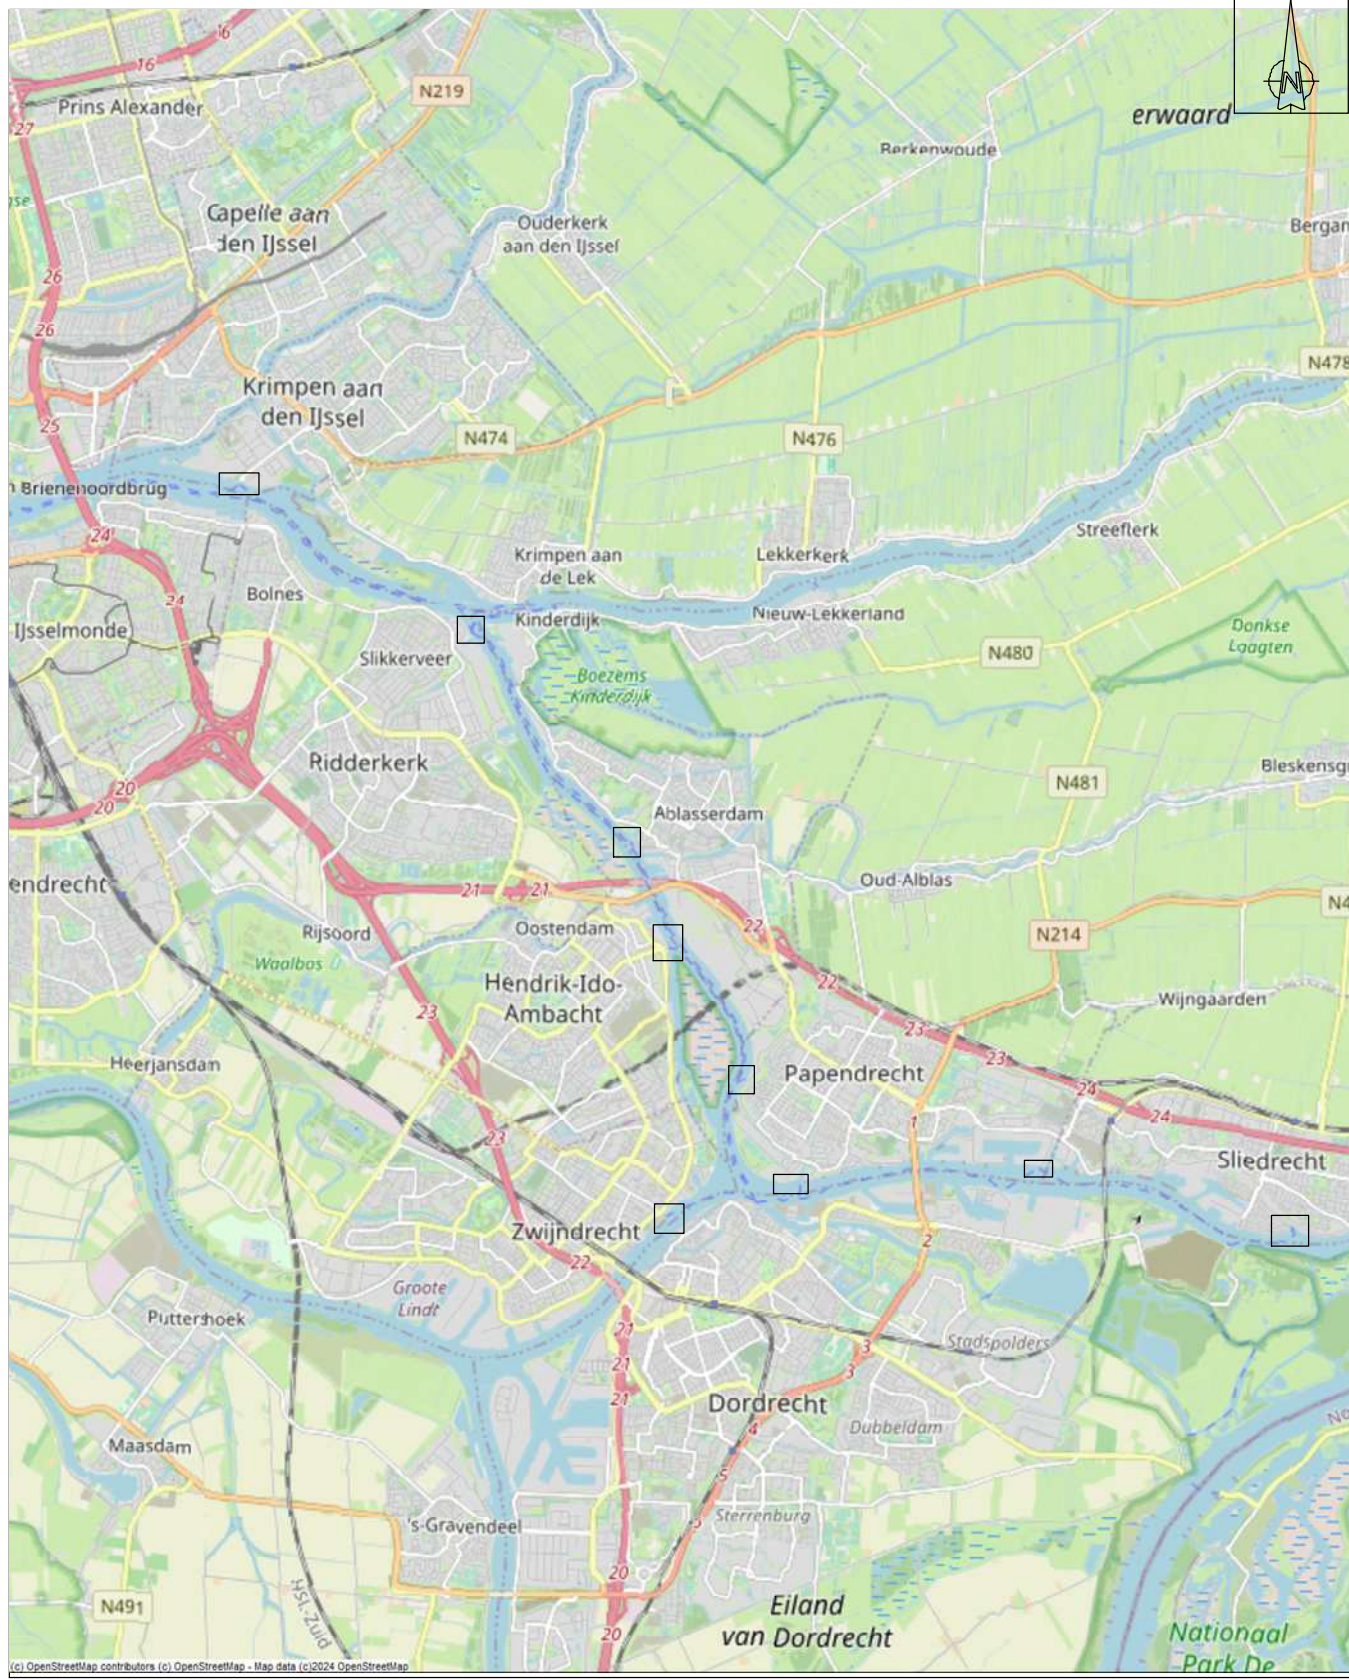

OVERZICHT SCHAAAL 1:100000			
Scheepsconfiguratie		Datum en projectie	
Opnamevaartuig	Mellor	Elipscode GPS	ETRS 89
Plaatsbepaling	Applanix	Elipscode lokaal	Bessel 1841
Echounder	Reson T20 en velodyne H-Res puck	Projectie	RD
Geluidssnelheid	Mini SVP	Referentievlak	NAP
Koers	Applanix	Geoidmodel	RDNAPTRANS2018
Scheefstanden	Applanix		
Opnamesoftware	PDS2000		
Verwerkingssoftware	PDS2000		
Algemeen			
Gridcelgrootte	0.5m x 0.5m		
Hoogtenoten	in m t.o.v. NAP		
Eenheden	in m		

Rev	Omschrijving		Datum	Gefekend	Gecontroleerd
Gefekend door		Gecontroleerd door			
J. de Waal		P.J. de Waal		Blad	Documentstatus
Bestek- /Contractor		Formaat		Datum uitgifte	Documentnummer
Schaal zie tekening		A0		26-06-2024	
Project					
Waterbus locaties					
Opdrachtgever					
Stadsbeheer Dordrecht					
Onderdeel					
26-06-2024 Middeldiep					

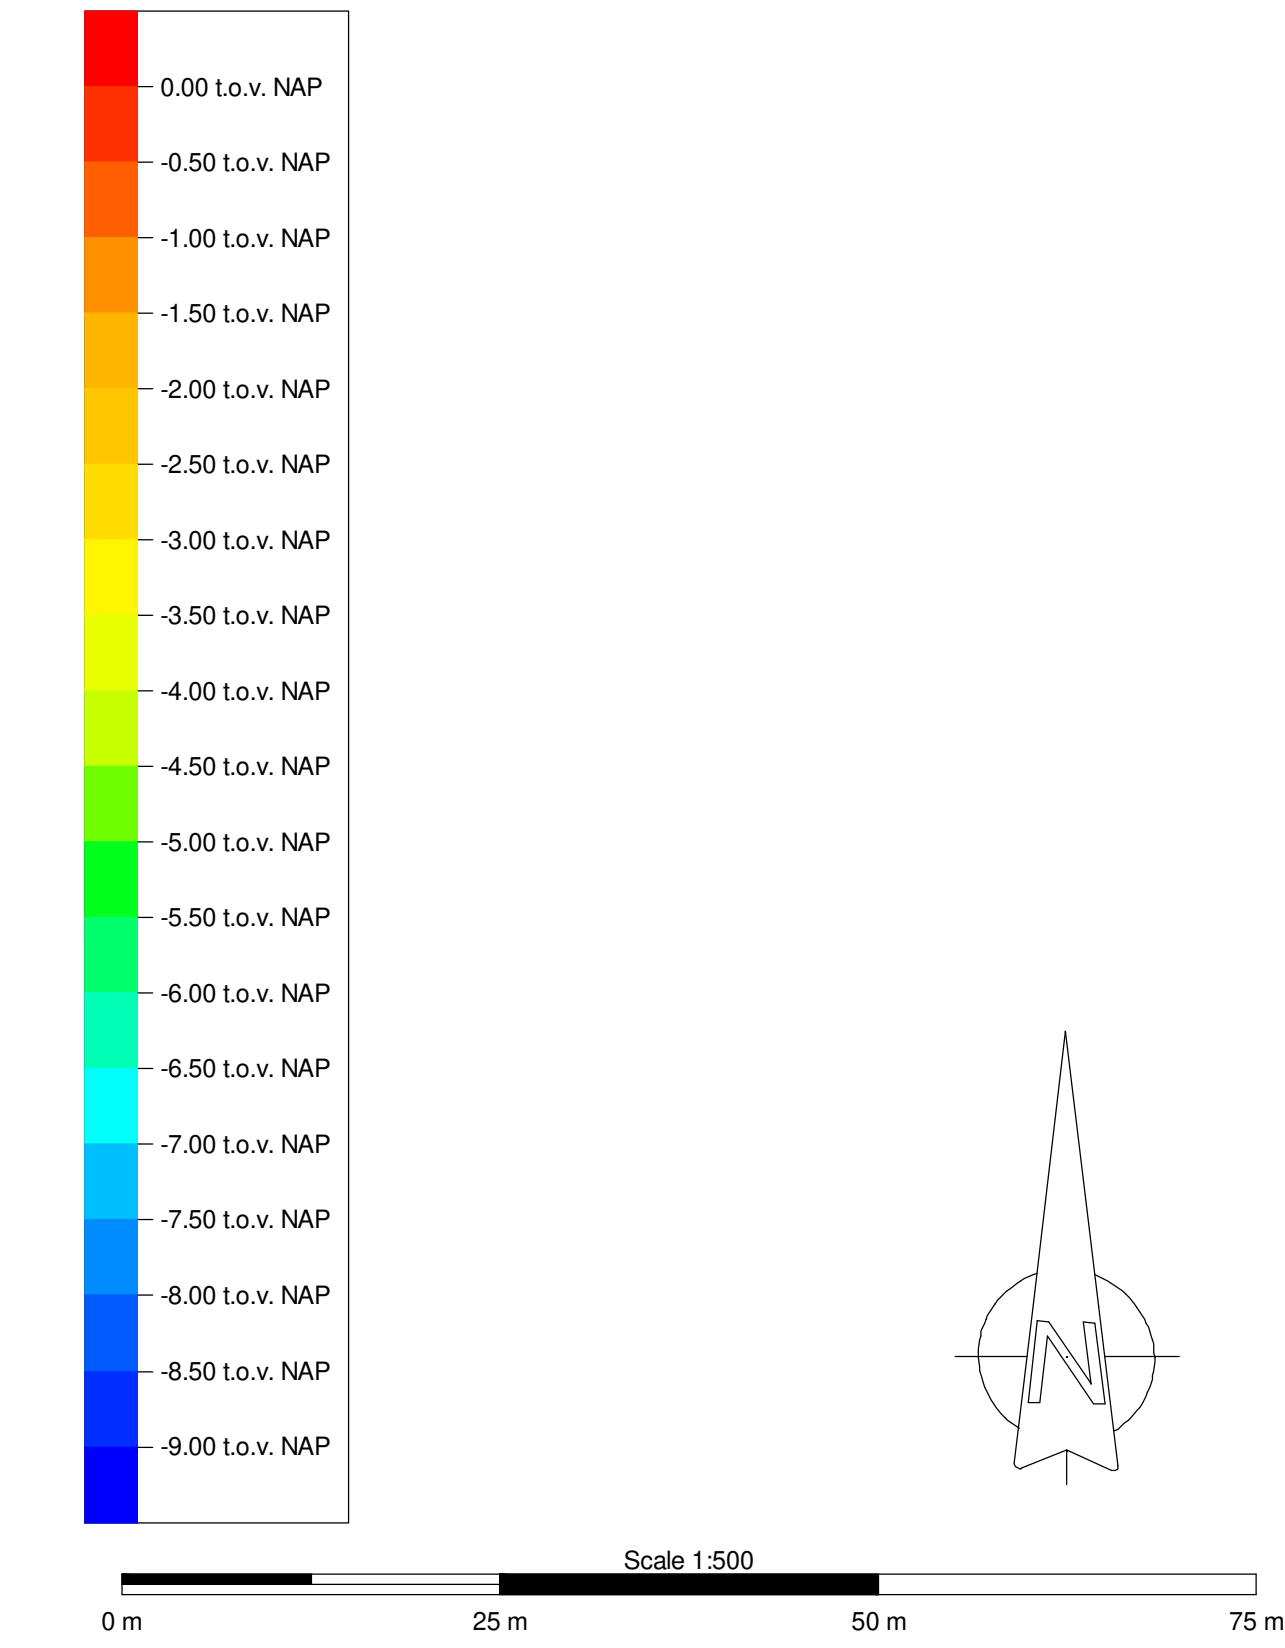

MultiSwath[®]

Telefoon : 0624141879
Email : info@multiswath.nl