
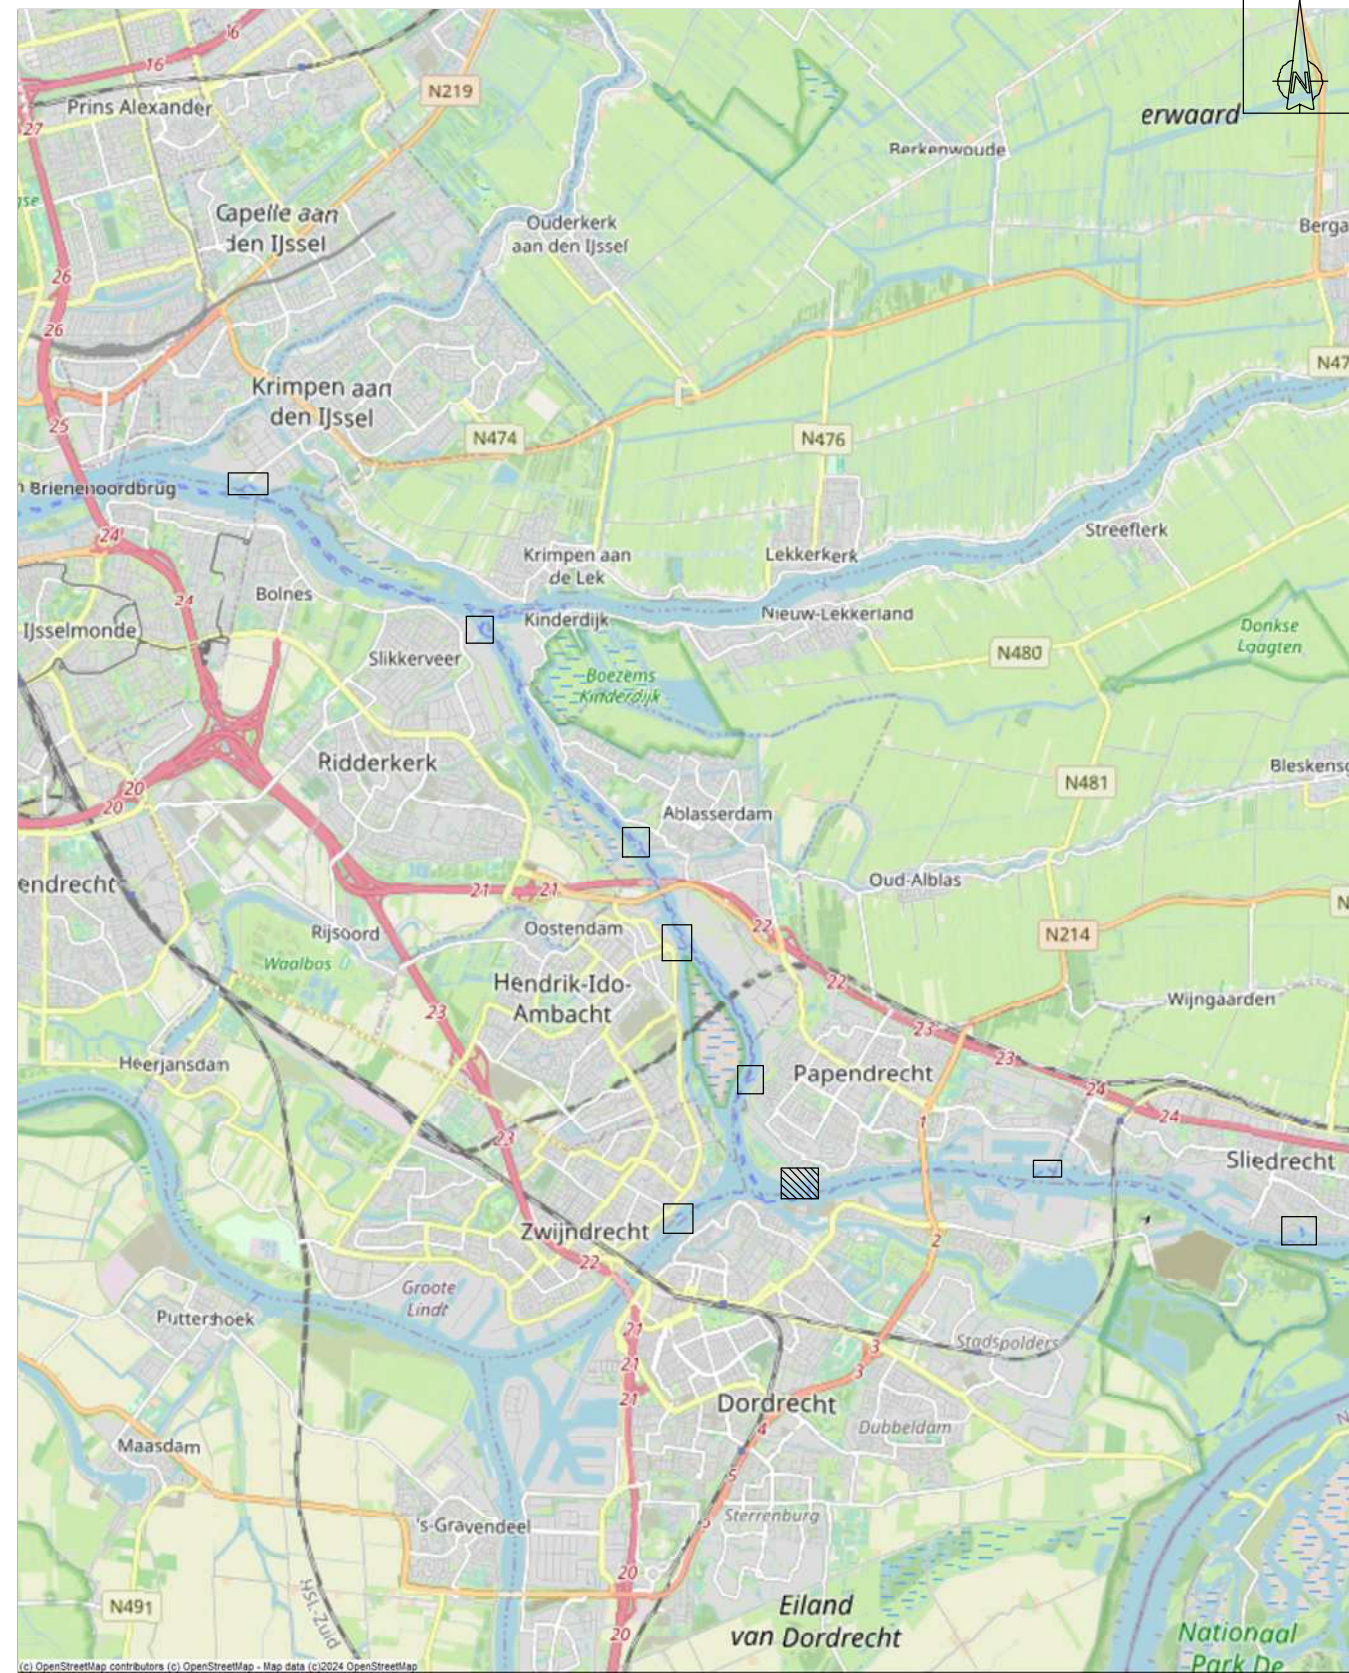
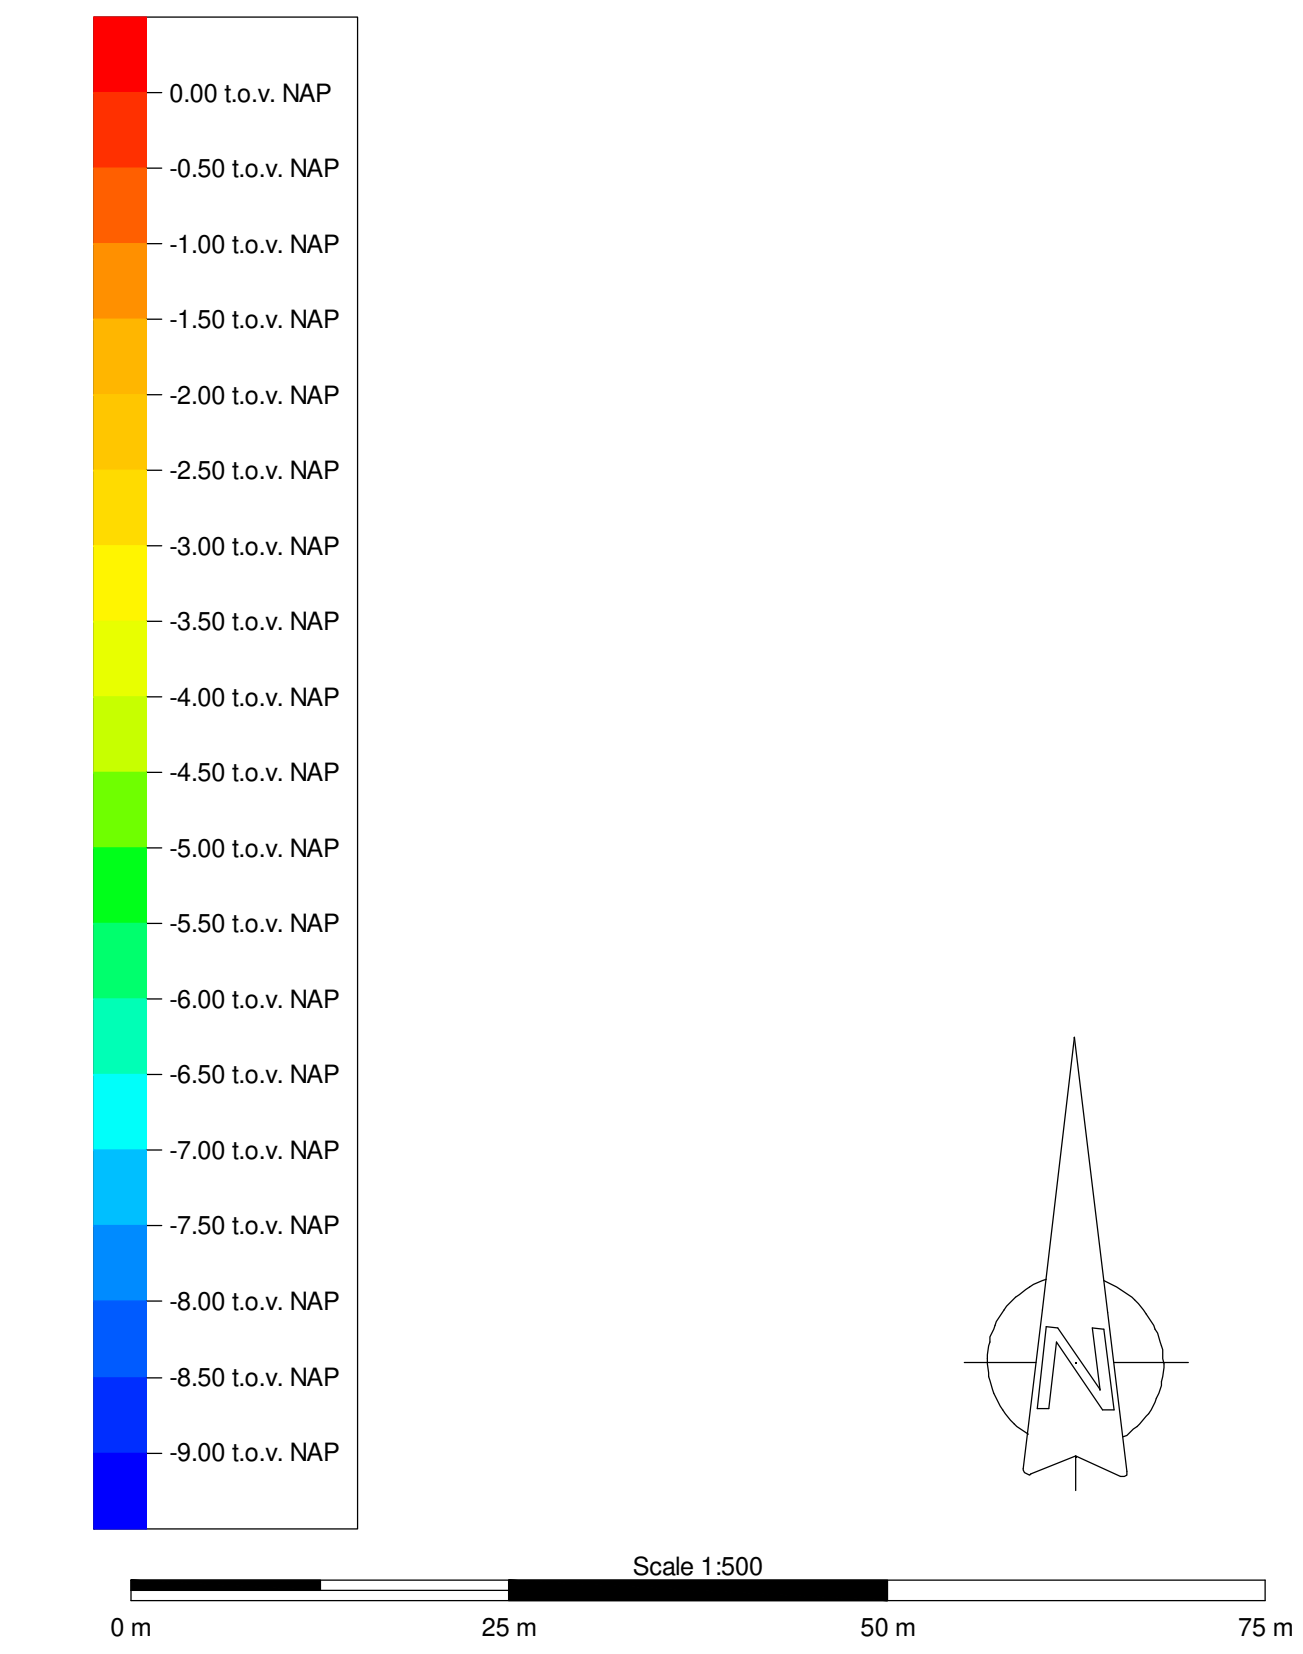


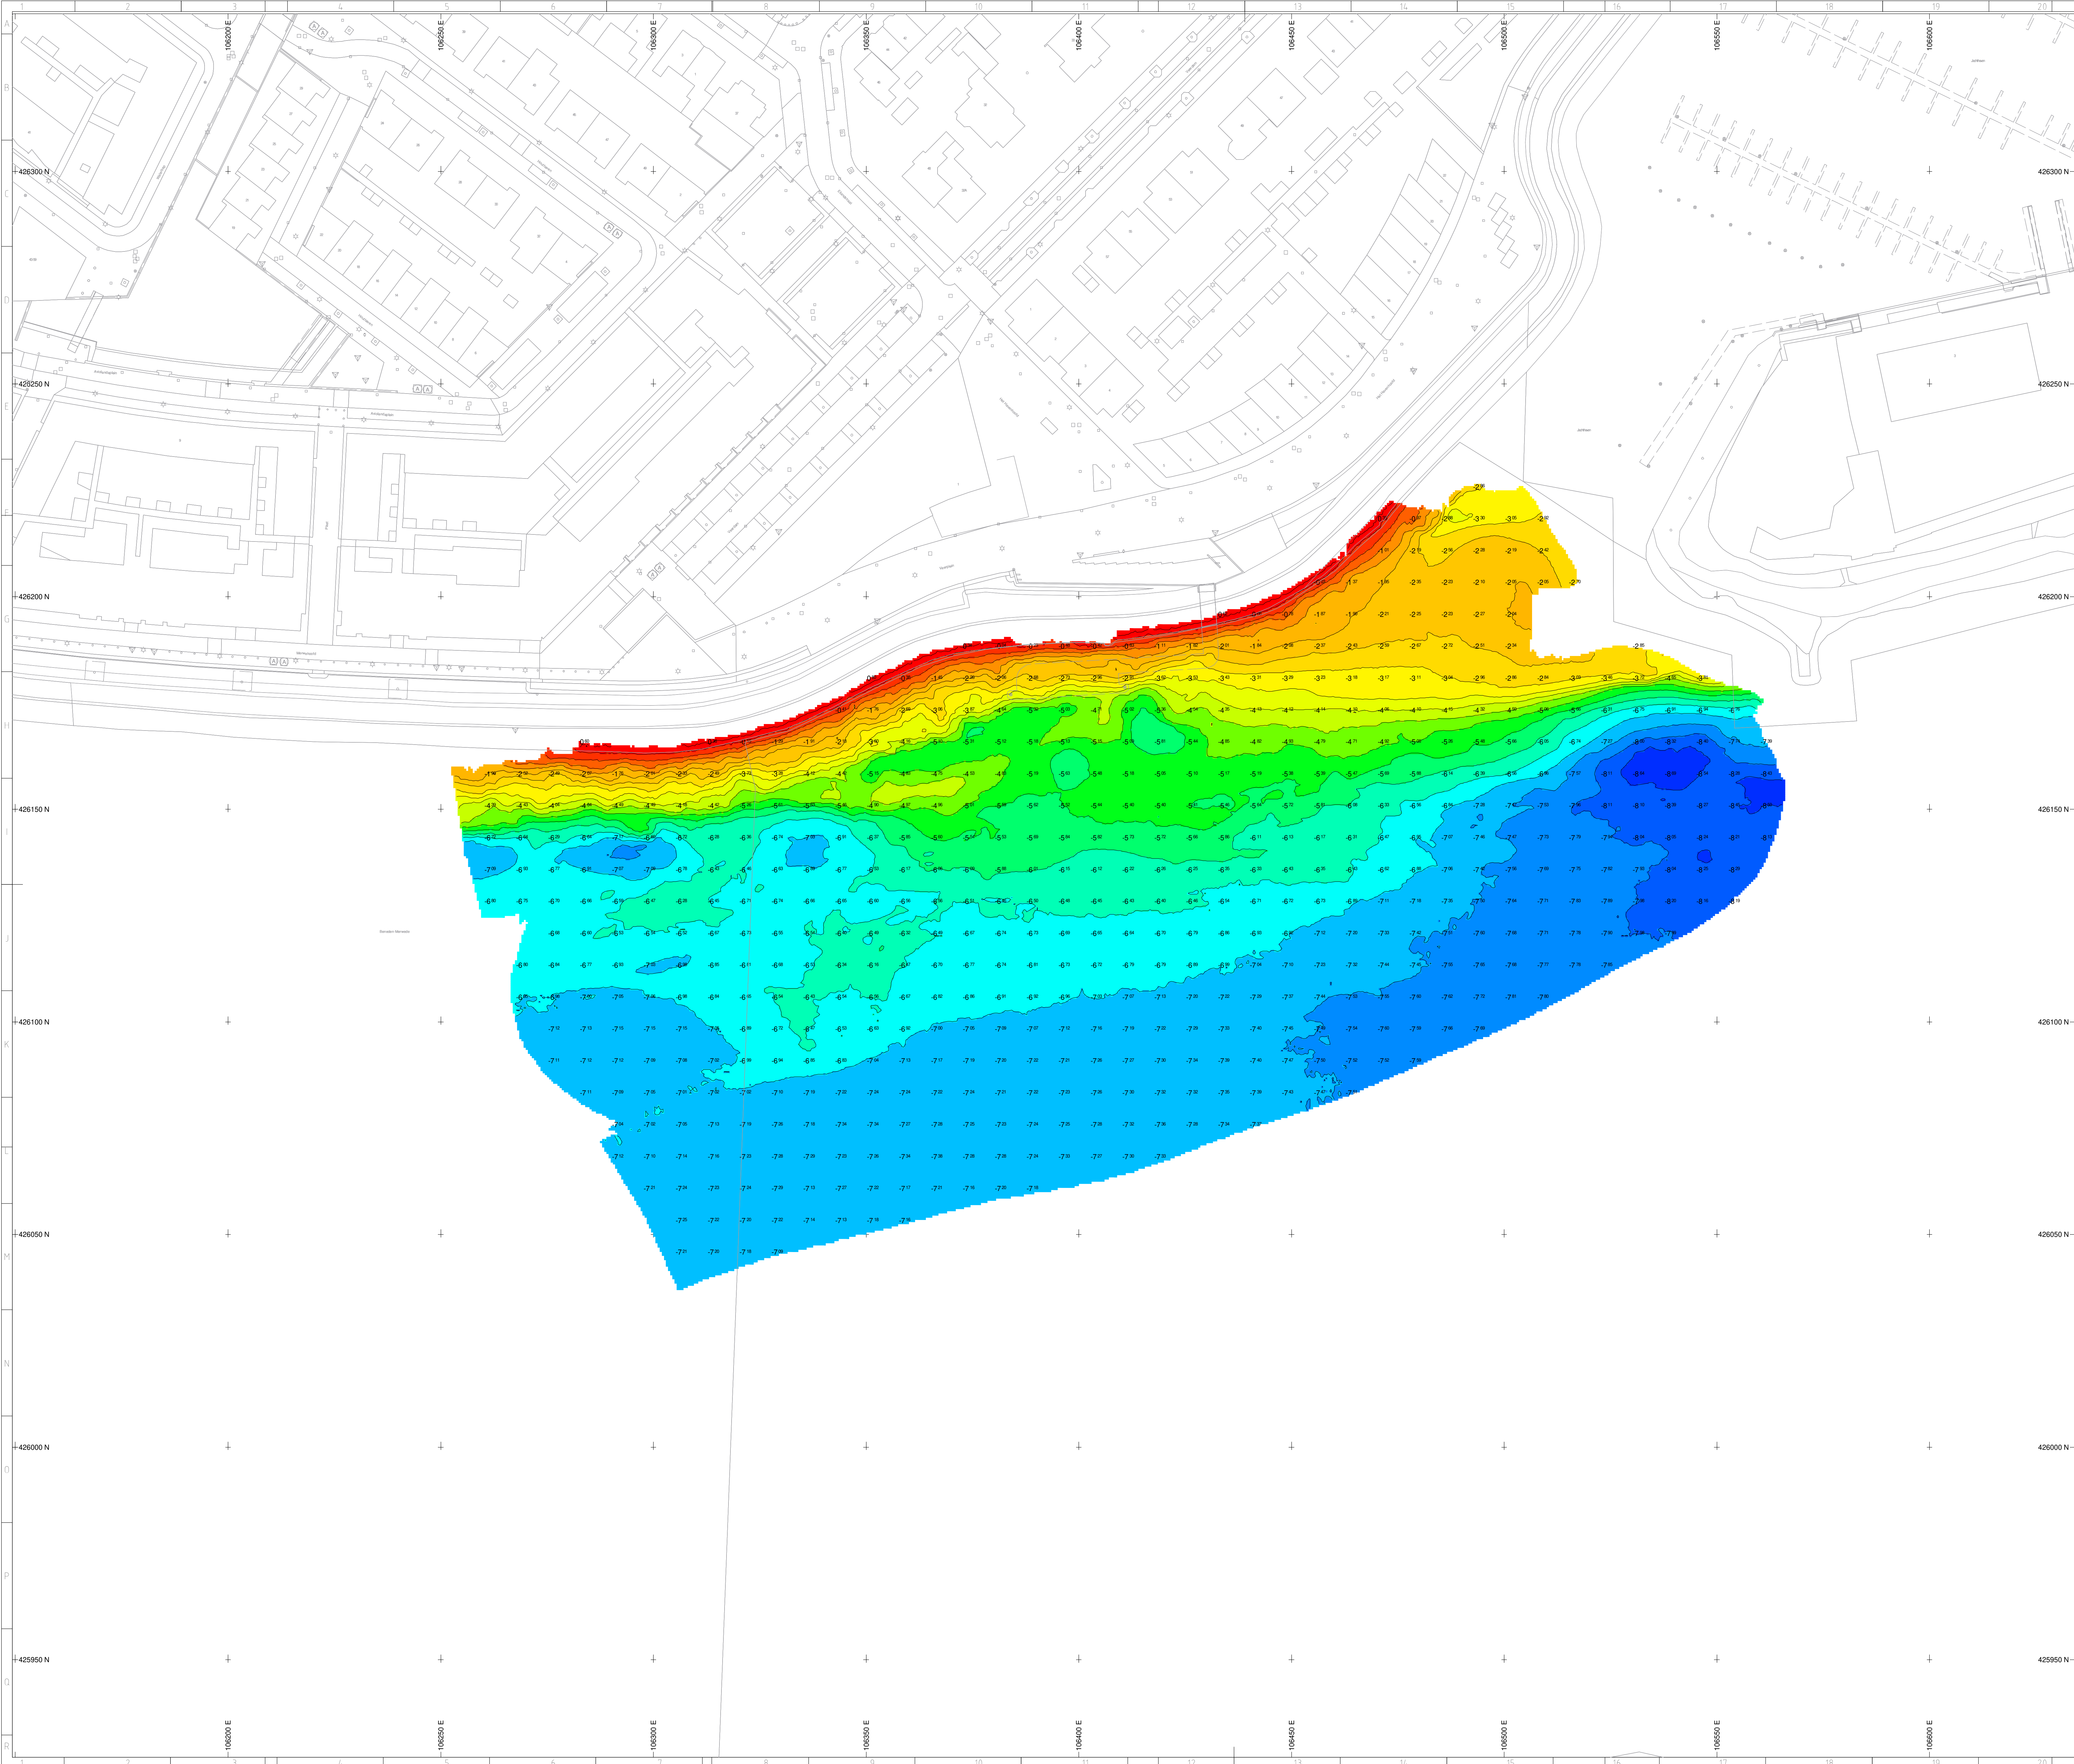

Scheepsconfiguratie		Datum en projectie	
Opnamevaartuig	Mellor	Ellipsoïde GPS	ETRS 89
Plaatsbepaling	Applanix	Ellipsoïde lokaal	Bessel 1841
Echoluider	Recon T20 en velodyne H-Res puck	Projectie	RD
Geluidssnelheid	Mini SVP	Referentievlak	NAP
Koers	Applanix	Geoidmodel	RDNAPTRANS2018
Scheerstanden	Applanix		
Opnamesoftware	PDS2000		
Verwerkingssoftware	PDS2000		
Algemeen			
Gridafmeting	0.5m x 0.5m		
Hoogtenoten	in m to.v. NAP		
Eenheden	in m		

Rev	Beschrijving	Datum	Gefekend	Gecontroleerd
Gefekend door		Gecontroleerd door	Blad	Documentstatus
J. de Waal		P.J. de Waal	Blad 1:1	Definitief
Bestek-/Contractor		Formaat	Documenttype	Datum uitgifte
zie Tekening		A0	PDF	26-06-2024
Project				
Waterbus locaties				
Opdrachtgever				
Stadsbeheer Dordrecht				
Onderdeel				
26-06-2024 Veerdam				
Multiswath				
Telefoon : 0624141879 Email : info@multiswath.nl				