
 
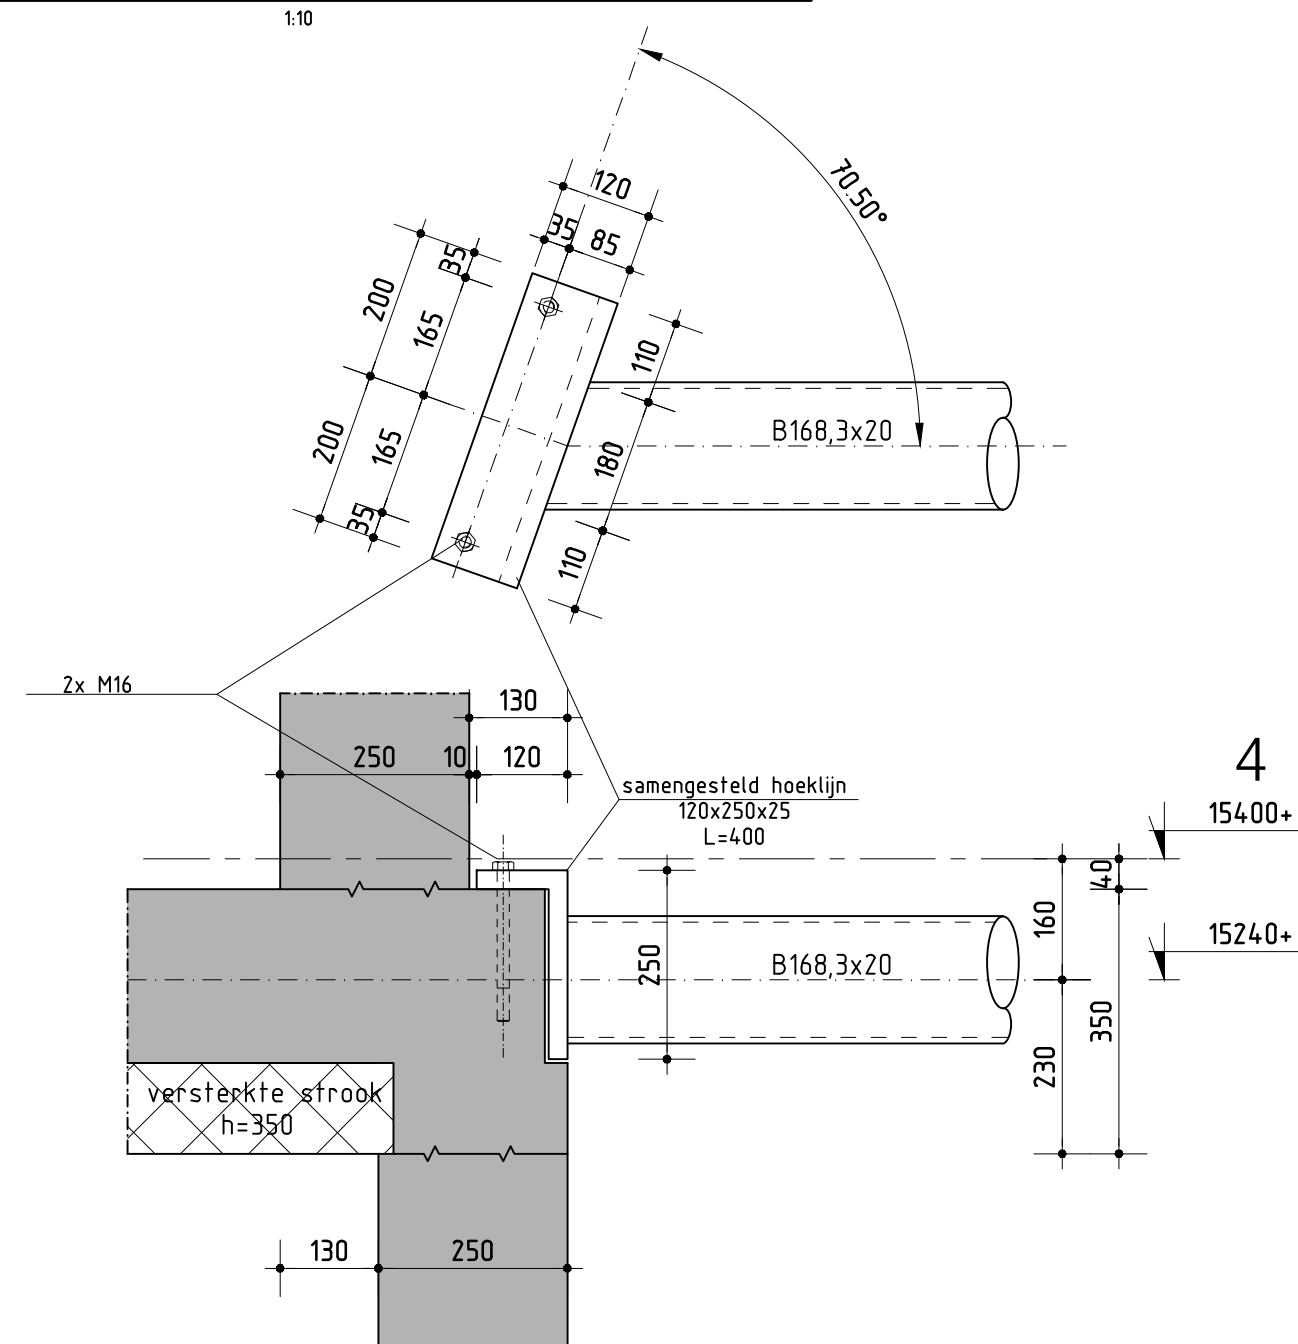



stalen kolommen t.p.v. technischer ruimte SK-01(A) = HEA-180

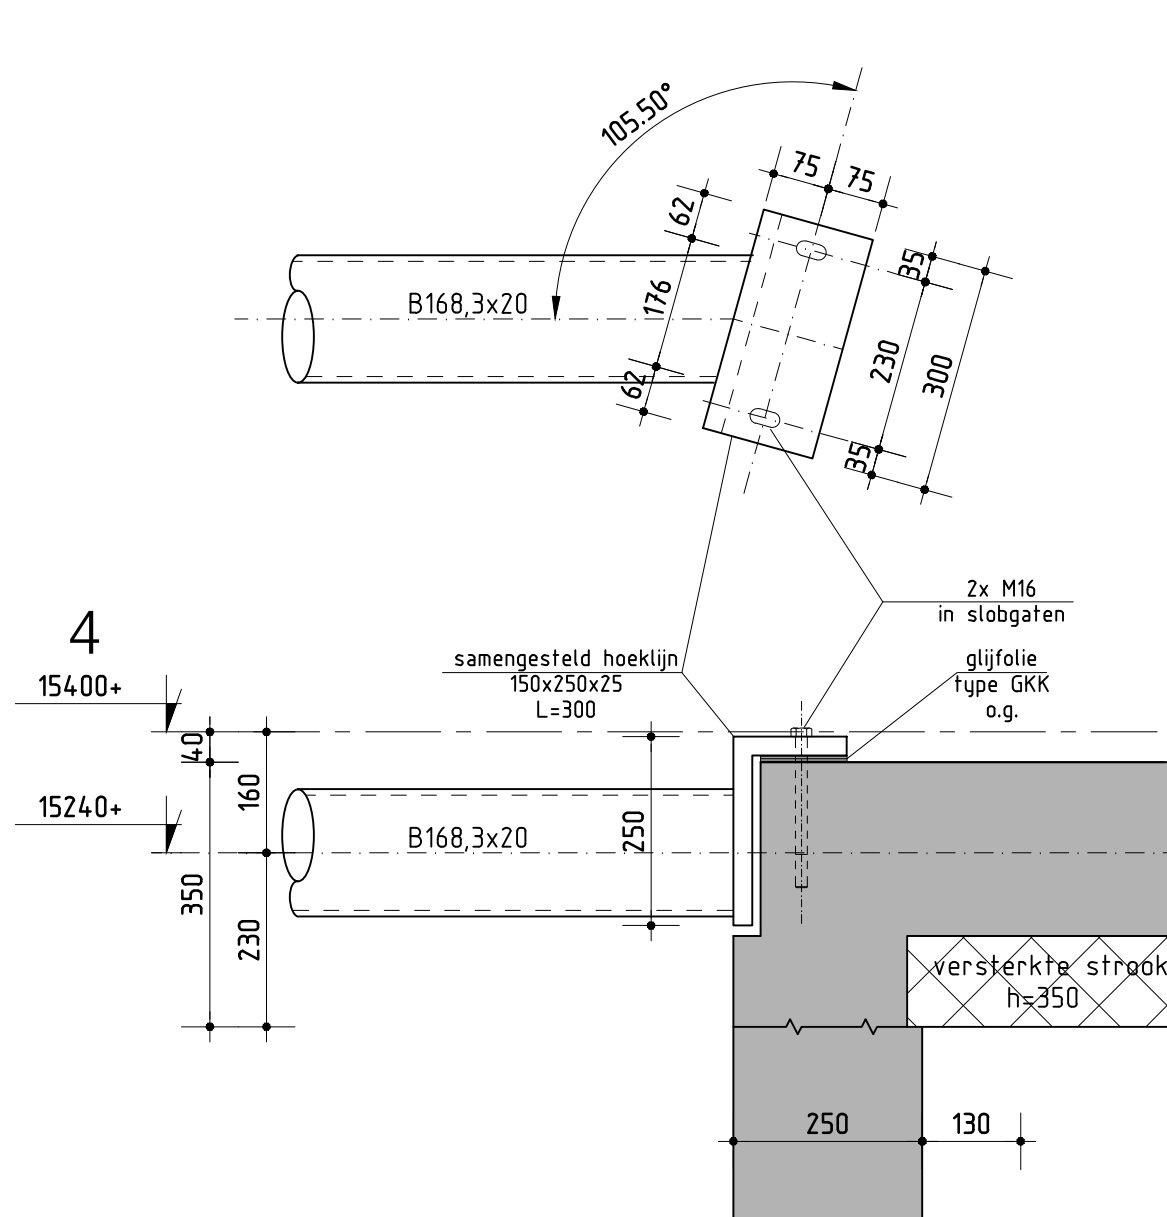


detail voet- en kopplaat t.p.v. K-L/4C

dsn S401 (verbinding vast)


dsn S401a (verbinding met glijfolie)

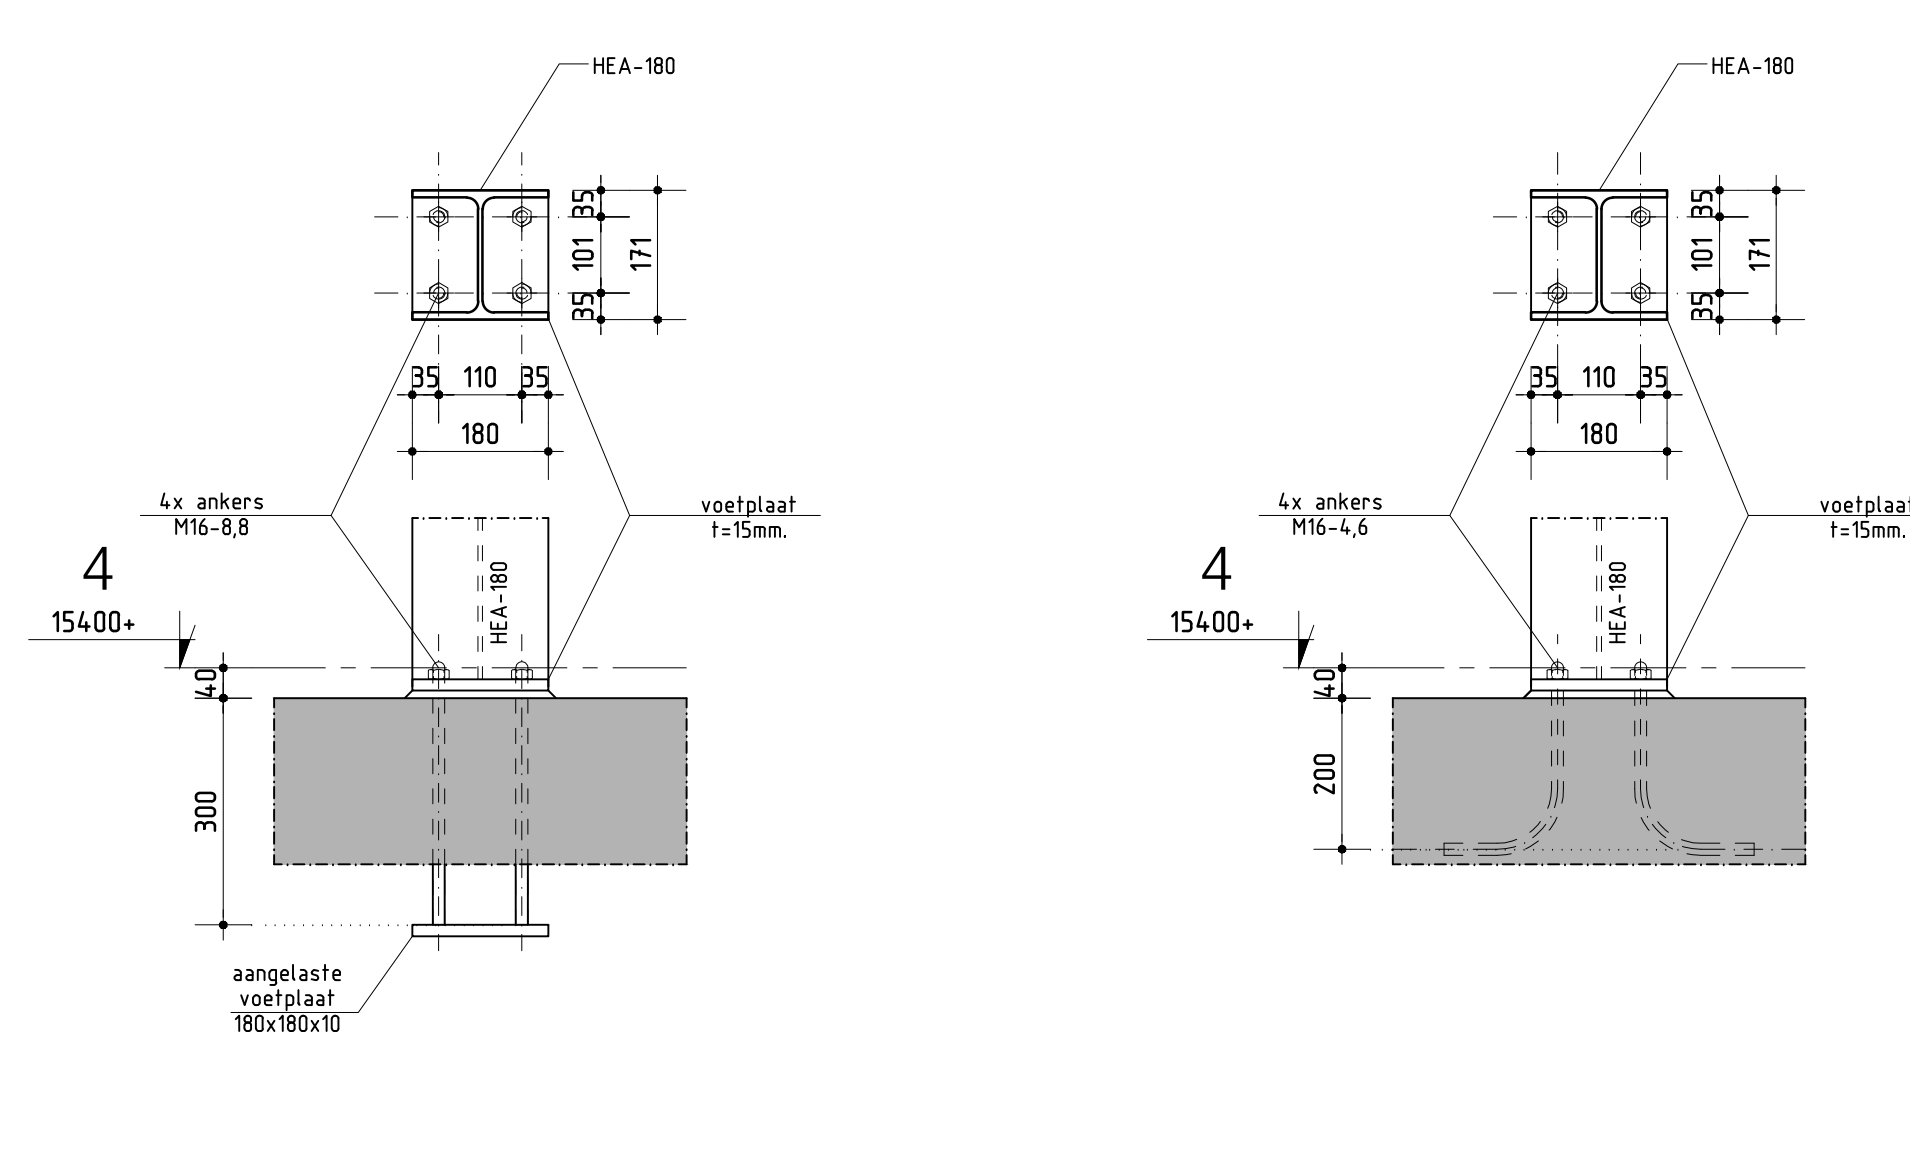


voetplaat / ankers t.b.v. SK01A

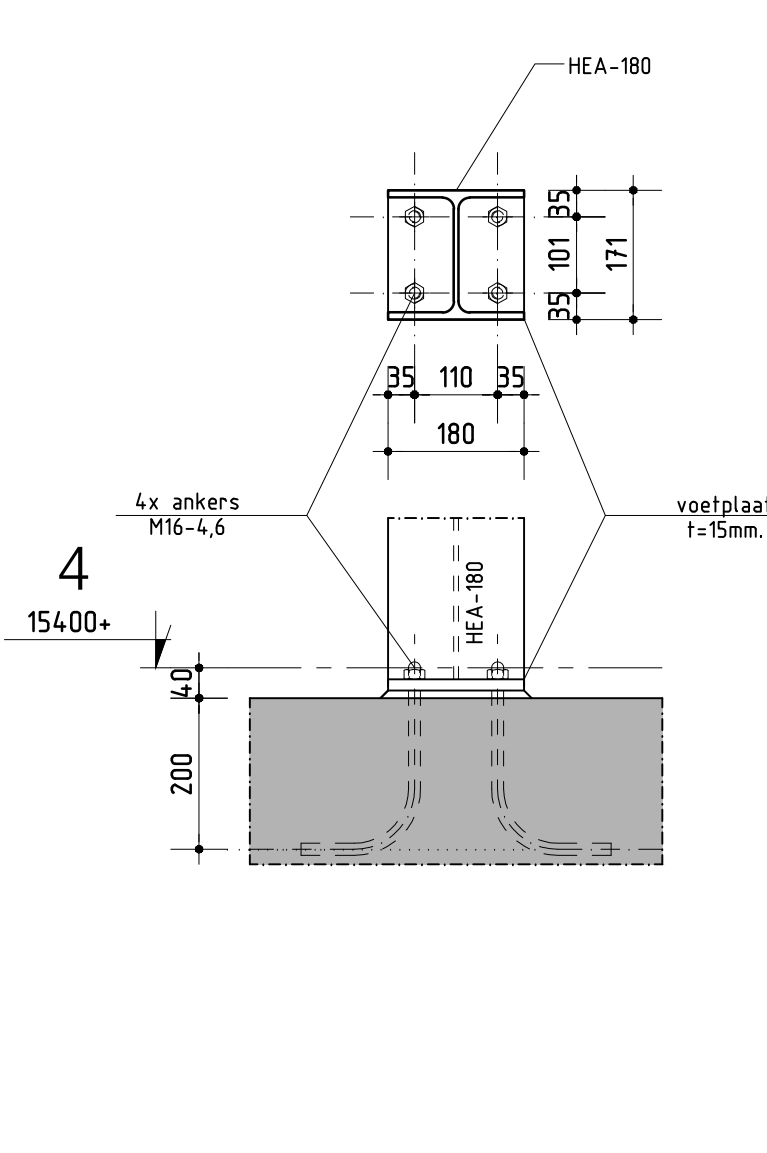

voetplaat / ankers t.b.v. SK01

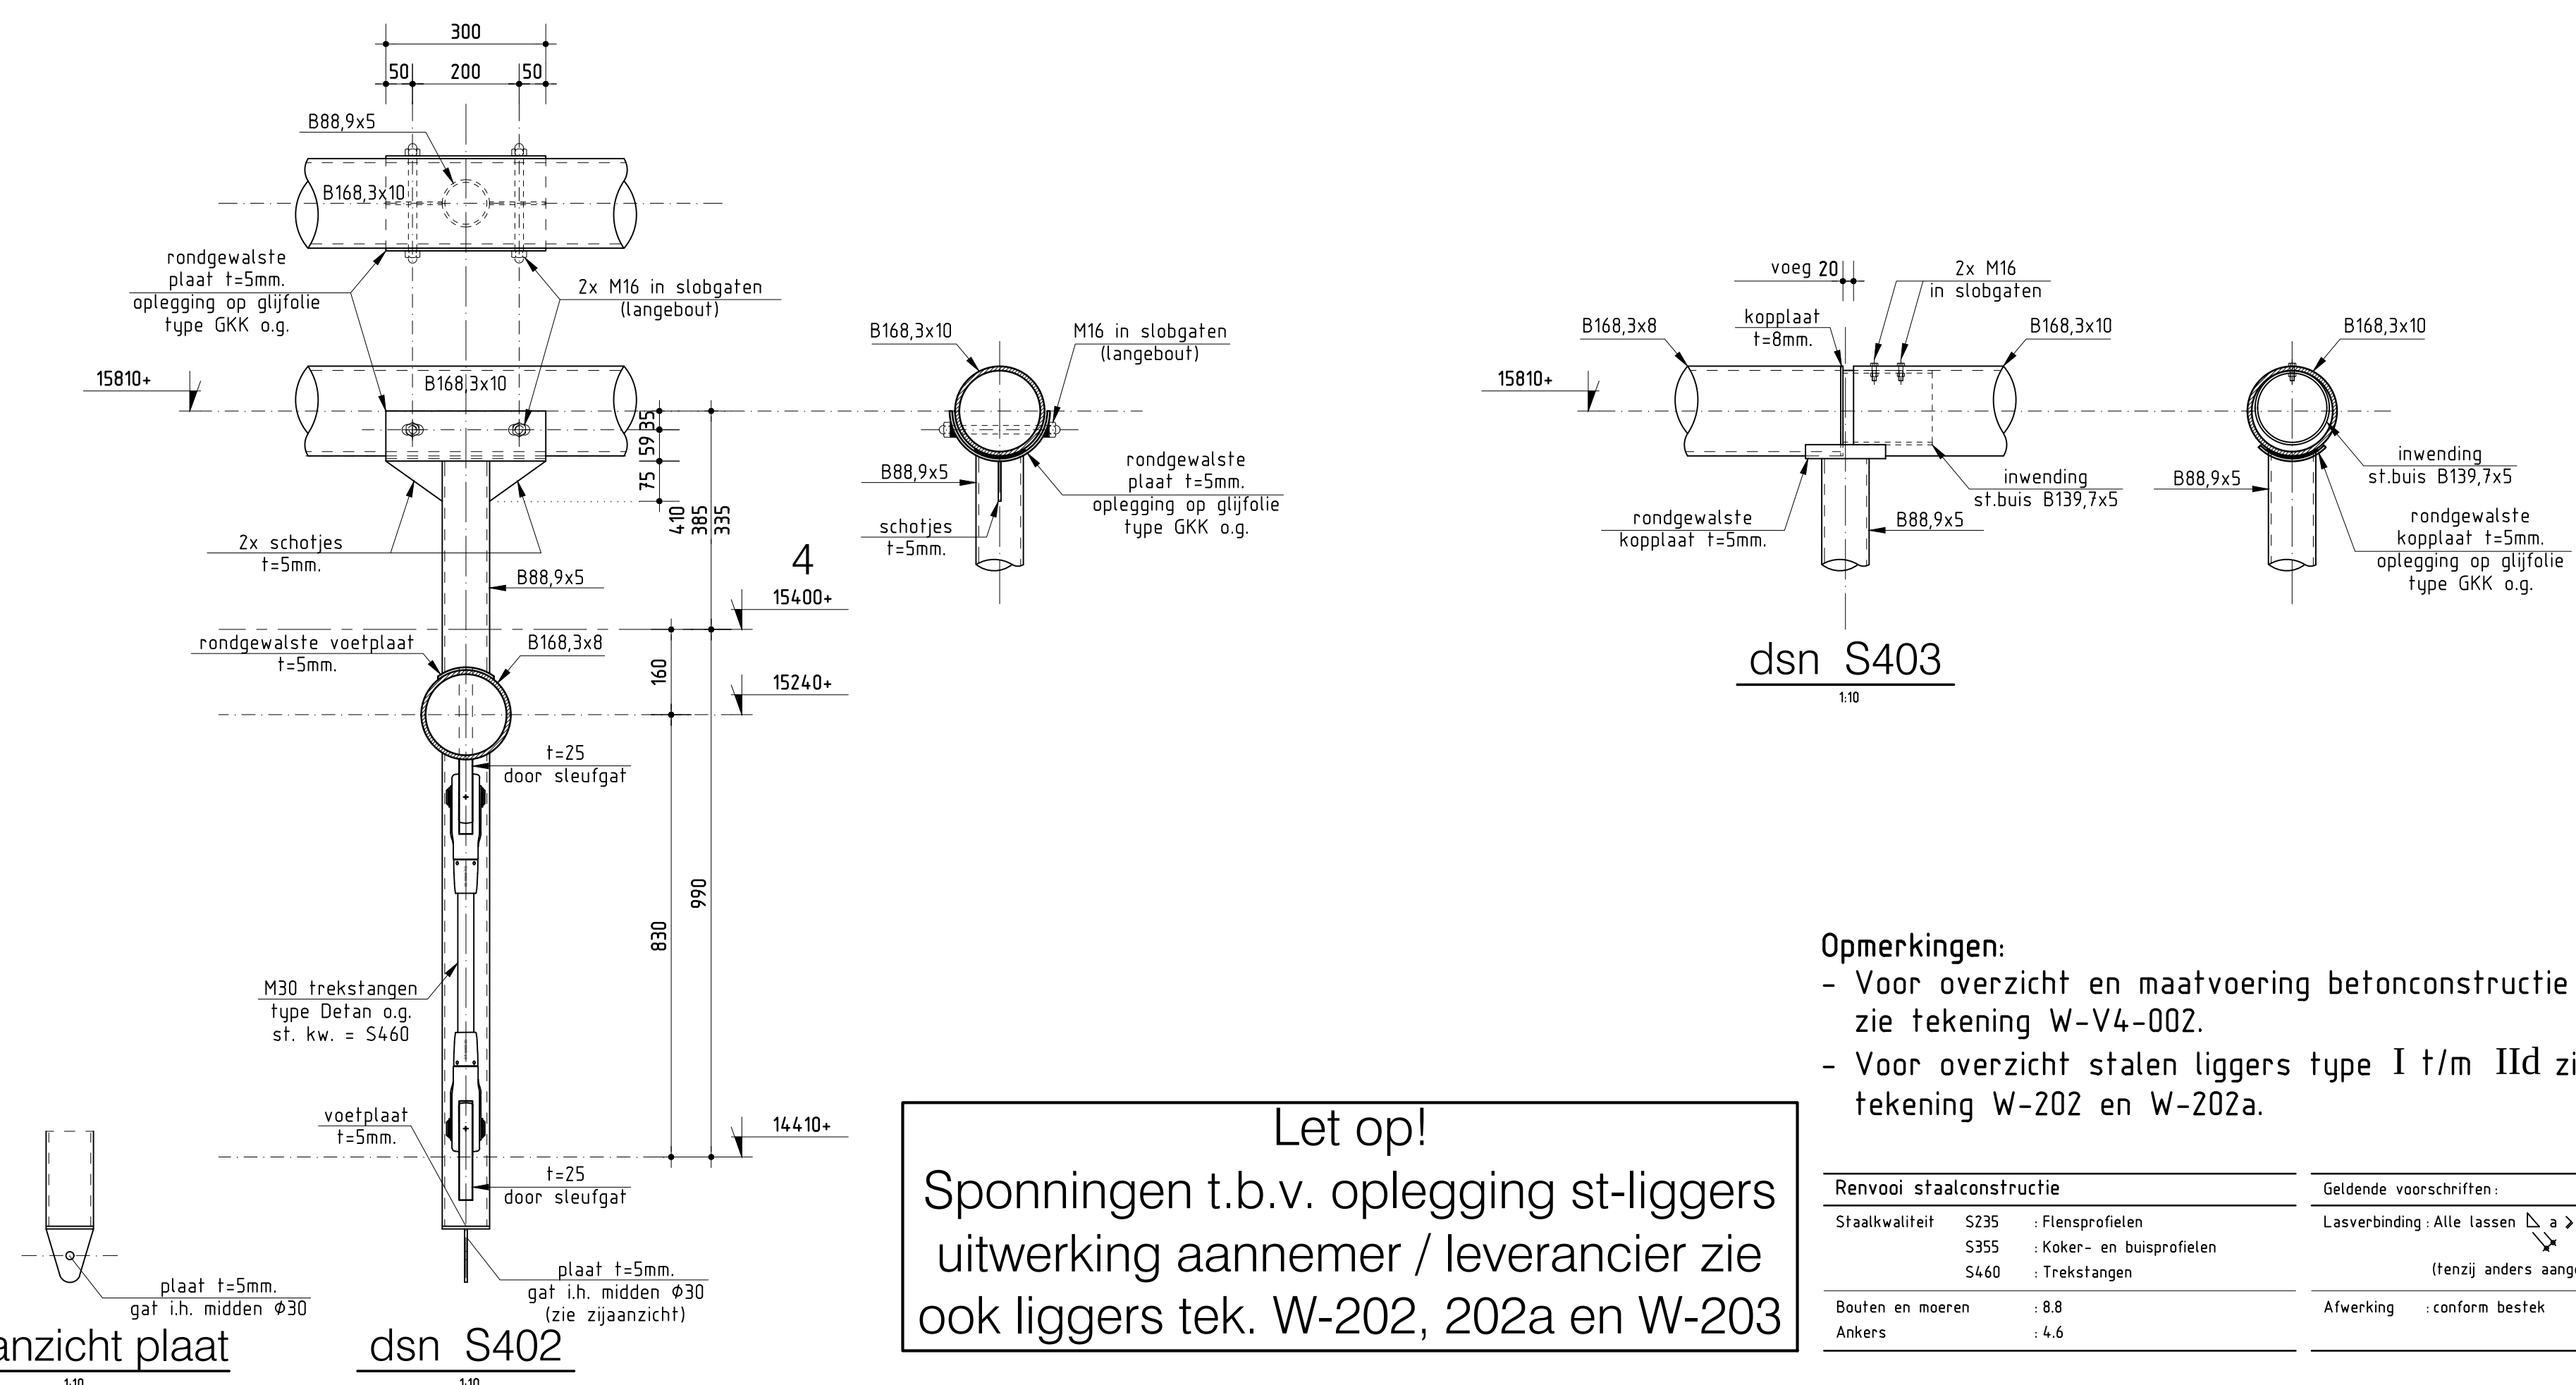

dsn S402

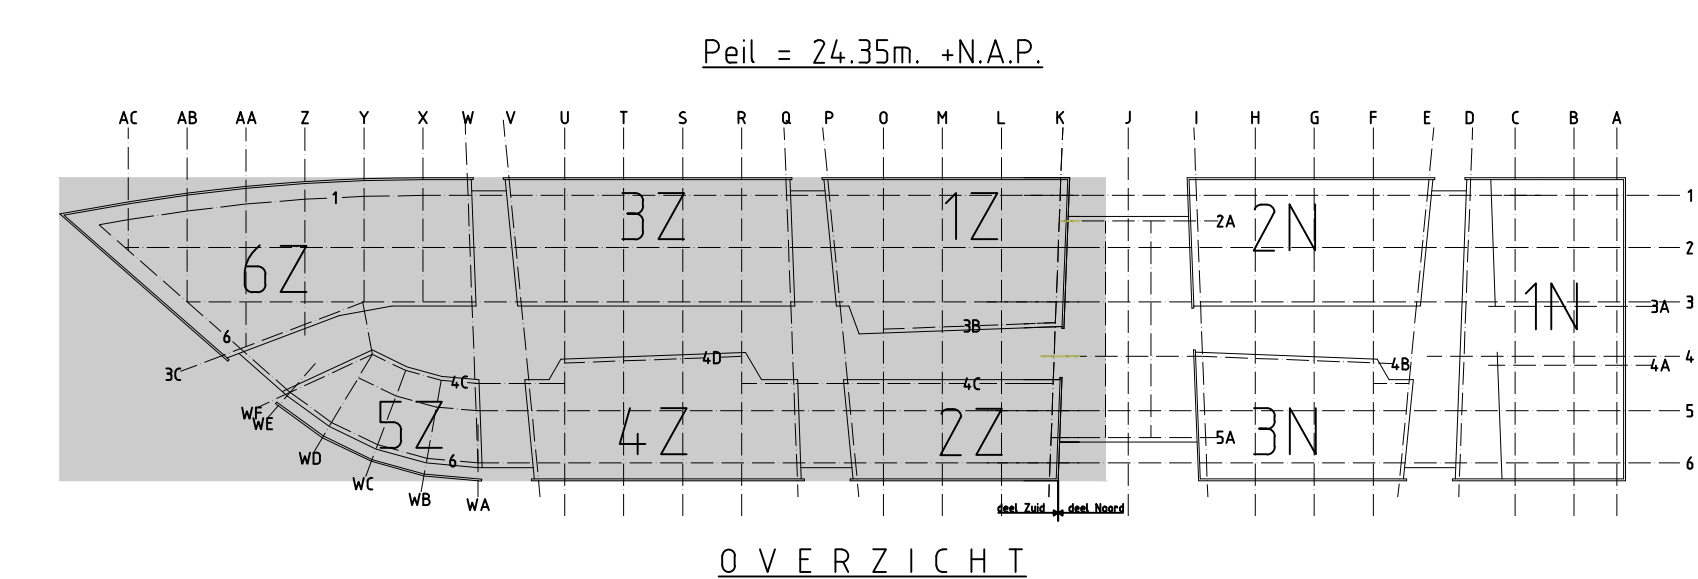

OVERZICHT

omschrijving wijziging		datum	getekend
Diverse aanpassingen (zie wijz. pijlen 8a)	F	13-09-2006	QI
Diverse aanpassingen (zie wijz. pijlen 17a)	E	04-09-2006	QI
Wijziging detail t.p.v. str. K-L/V4C (zie wijz. pijl. 3b)	D	08-07-2006	QI
Diverse aanpassingen (zie wijz. pijlen 12a)	C	23-07-2006	QI
Wijziging type en positie staalkolom en toevoeging detail (zie wijz. pijl. 3a)	B	17-05-2006	QI
Div. wijziging en aanpassingen na te controle AGS	A	10-04-2006	ES

Werkfase

Pieters Bouwtechniek Almere
 Flievostraat 8 1315 CC Almere
 Tel: 036-530 52 99 Fax: 036-540 35 49
 Email: adres: pbt.almere@pieters.net
 www.pietersbouwtechniek.nl

onderwerp

Overzicht stalen tigger-kolommen t.p.v.
/ o. verdieping niveau 1E/00: Deel Zuid

project

ROC NIJMEGEN Locatie Carolus

AGS Architecten & Planners - Heerlen

PIETERS BOUWTECHNIEK

formaat	1469x84
schaal	1:100 / 1:10

datum	13-03-2006
projectleider	P. Rijlaarsdam

tekenaar	E. Eshaghi
projectnr.	

504-044

W-V4-S02