

OVL/EVE voedingskast EVK242

Projectbeschrijving : OVL/EVE Voedingskasten

Plaats : Centrum Almere Stad

Opdrachtgever : Gemeente Almere

Eindgebruiker : Gemeente Almere

Tekeningnummer : EVK242-001-OV

Projectnummer :

Bouwjaar : n.b.

Revisie	Datum	Auteur	Akkoord	Beschrijving
--	19-06-2024	MVU		


Opmerkingen :



Revisie stadia:	
Rev --	= 1e ontwerp ter goedkeuring
Rev A (1 t/m...)	= ontwerpfase
Rev B (1 t/m...)	= paneelbouwfase
Rev C (1 t/m...)	= wijzigingen na levering


Aantal pagina's deel-project: 5

Inhoudsopgave

[illegible]

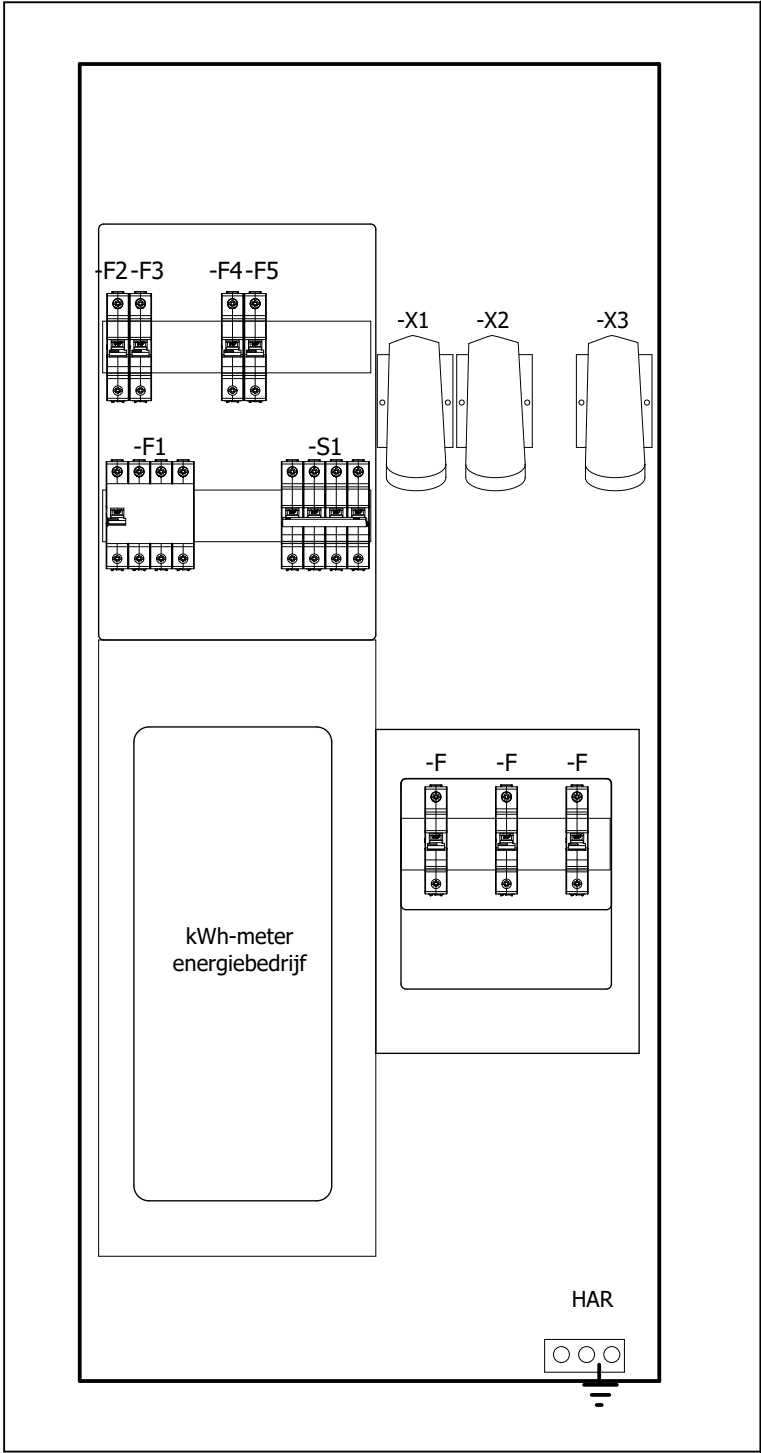

 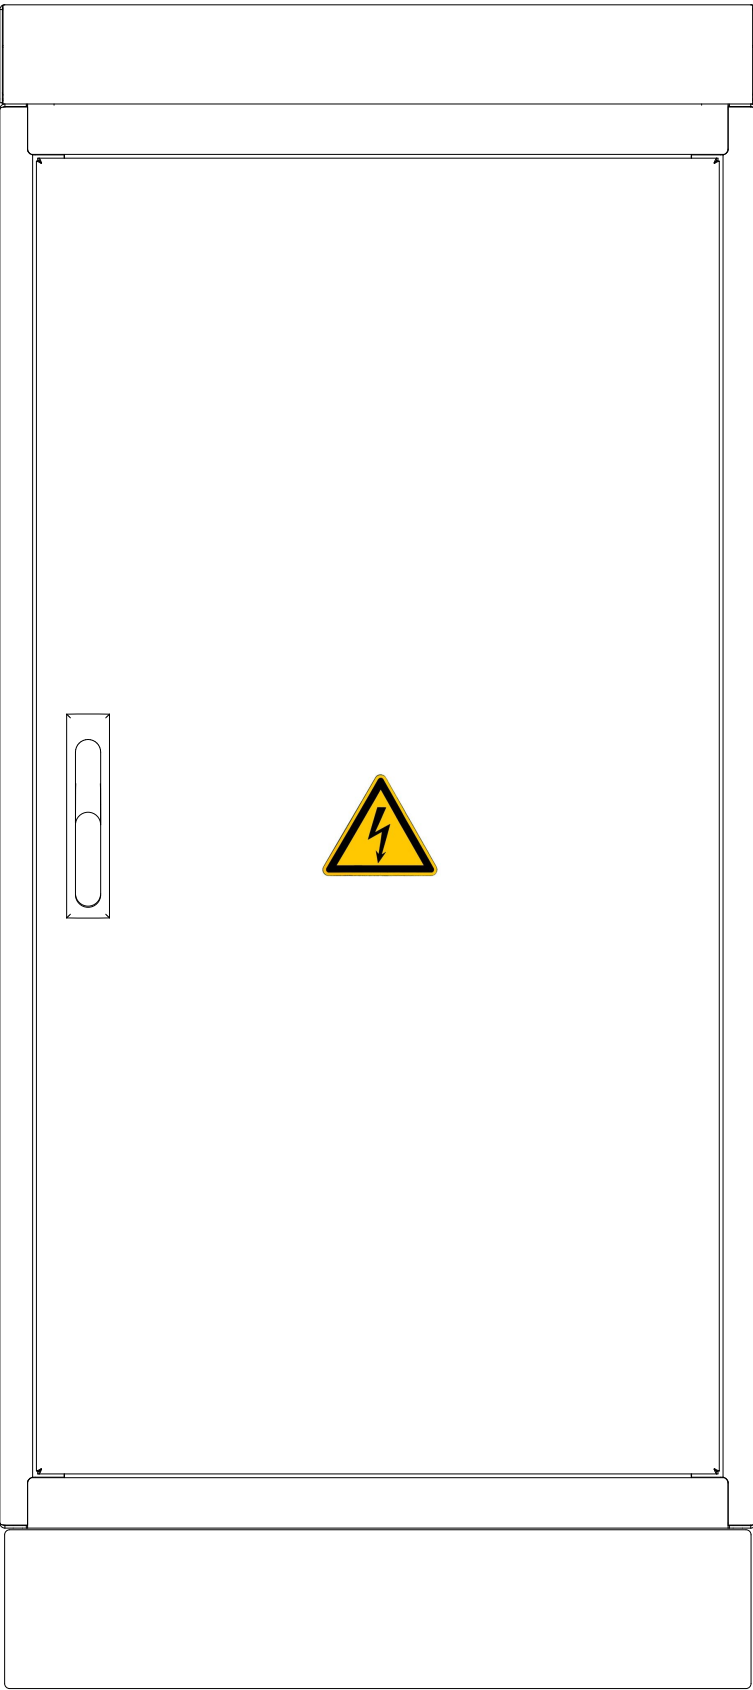

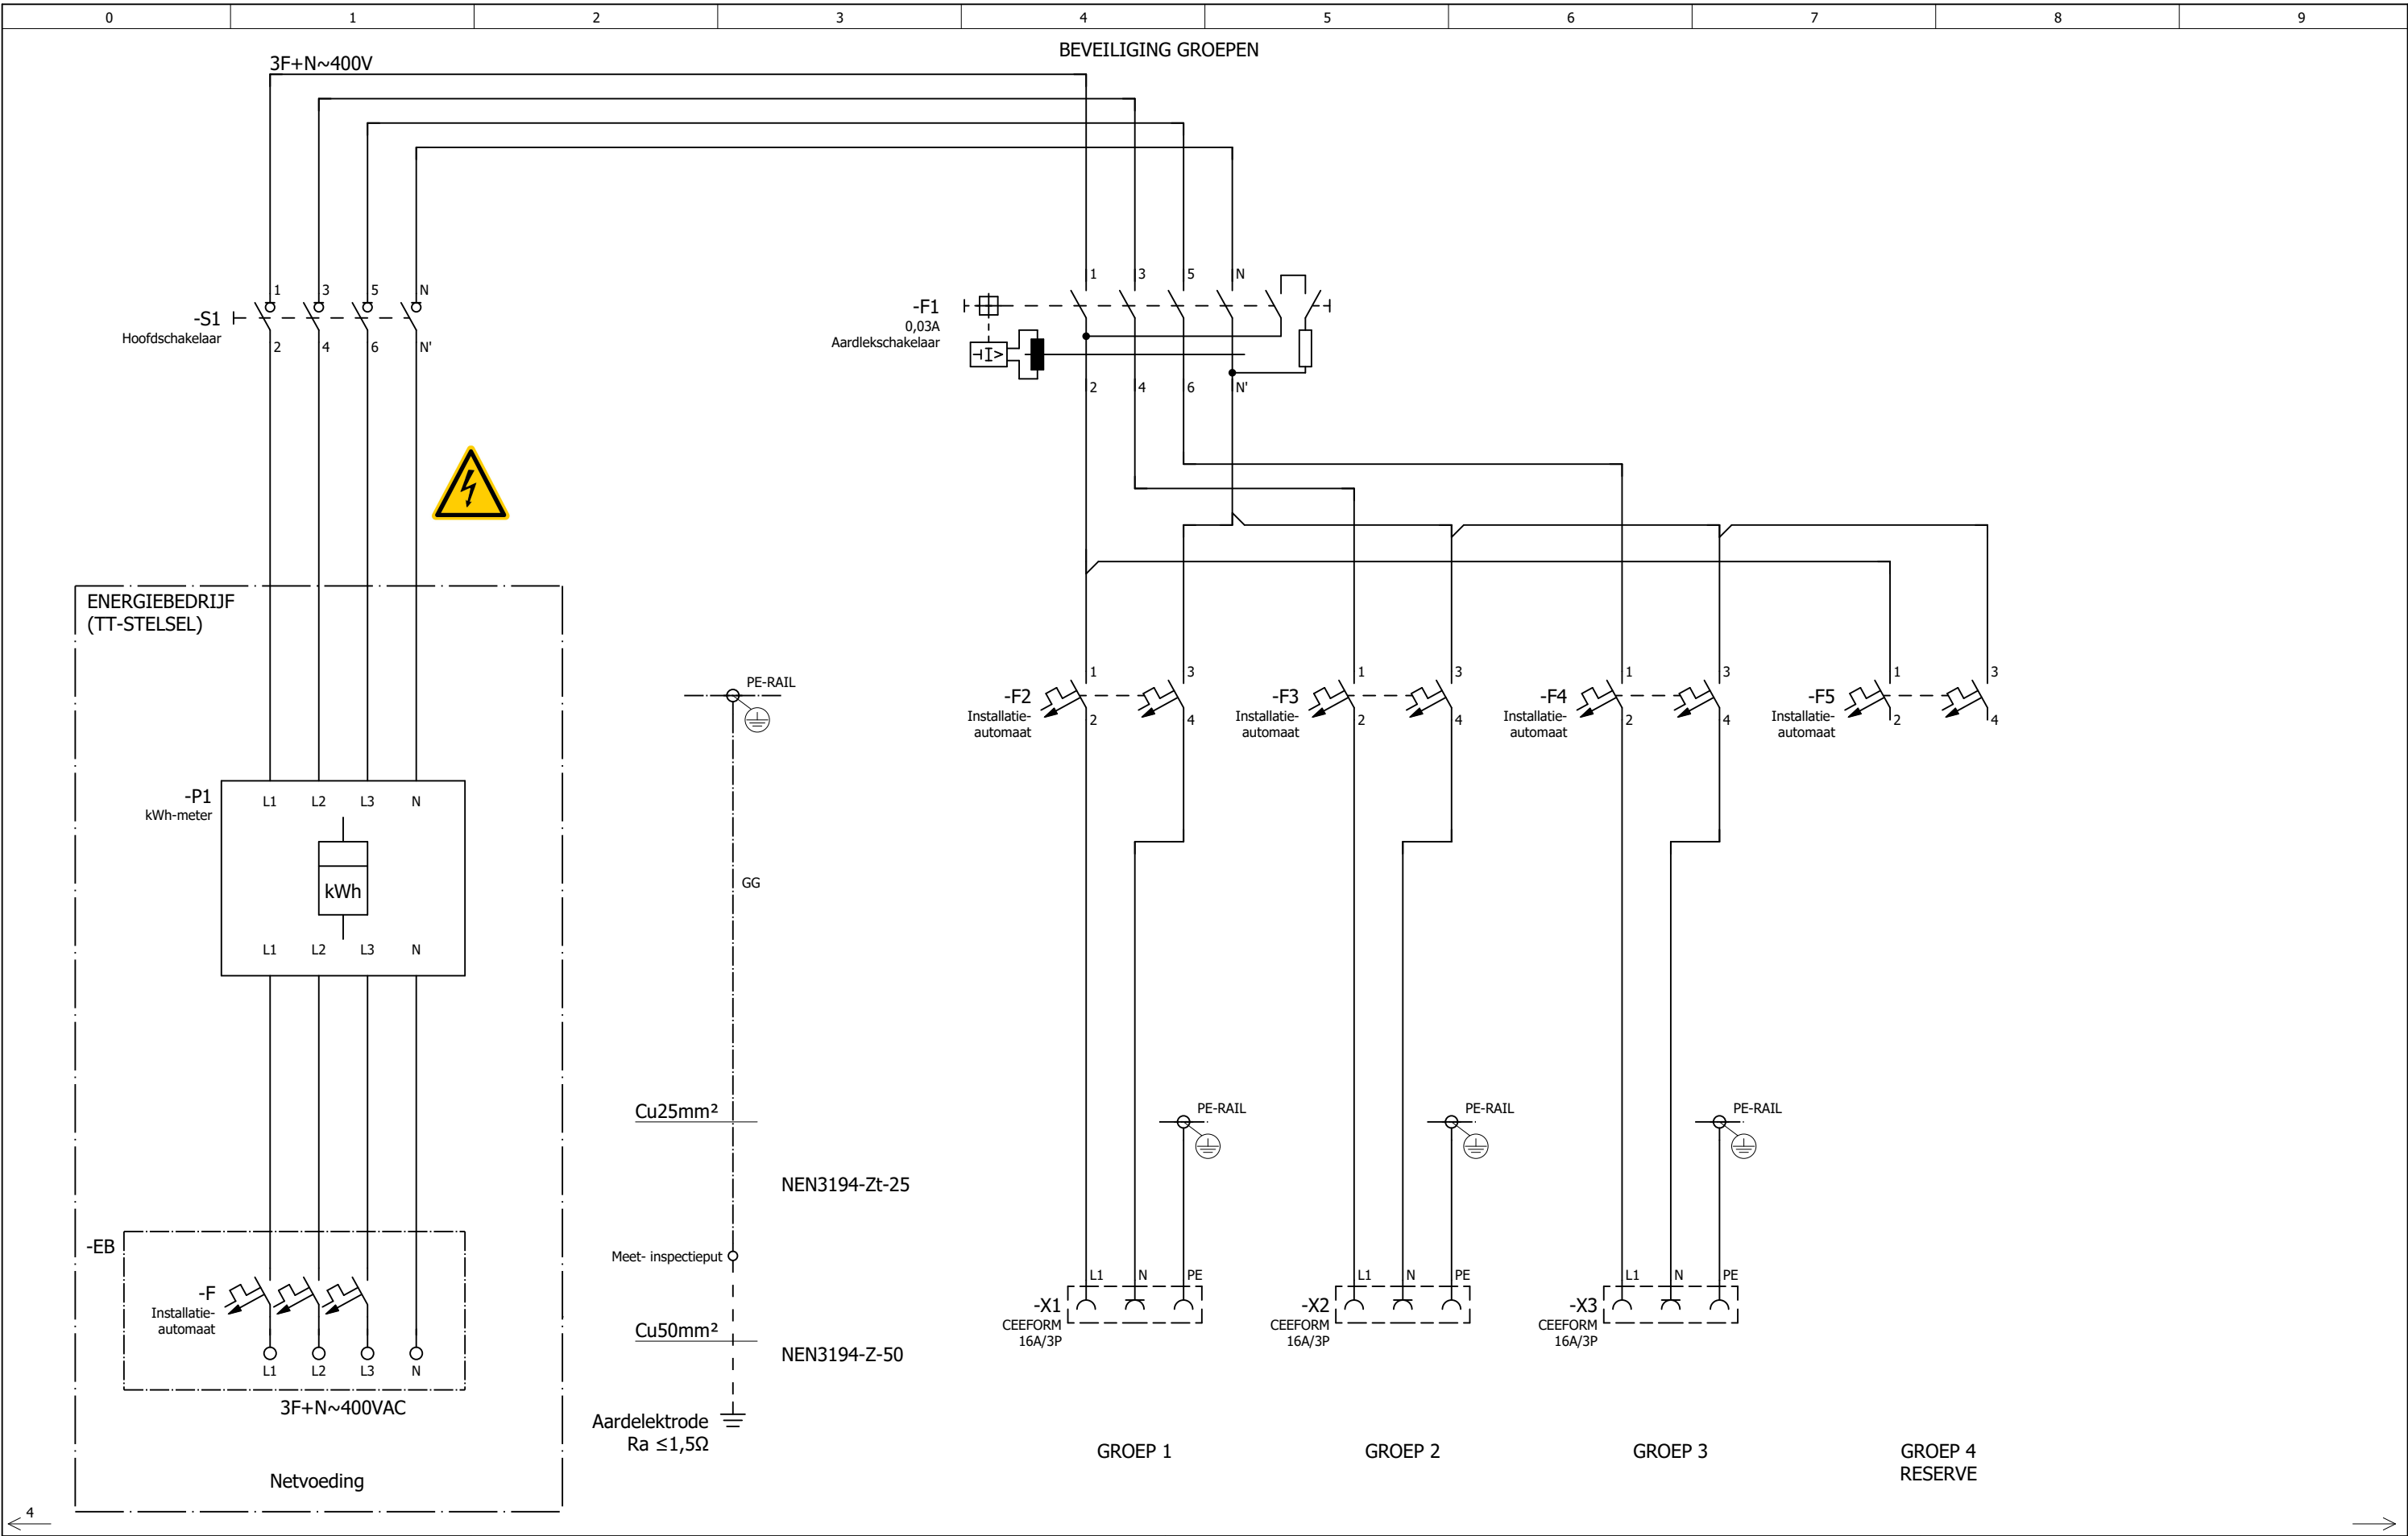

	OVLEVE Voedingskasten		Tekening nr EVK242-001-OV		
	OVLEVE voedingskast EVK242		Kast nr EVK242		
	HOOFDSTROOMSCHEMA		Status As-built	Revisie --	
	Behoort bij Gemeente Almere		Blad 5	Schaal 1 : 1	Formaat A3
	Datum uitgifte 19-6-2024		Onderwerp Schema meerlijinig		