

OVL/EVE voedingskast EVK323

Projectbeschrijving : OVL/EVE Voedingskasten

Plaats : Bouwmeesterbuurt

Opdrachtgever : Gemeente Almere

Eindgebruiker : Gemeente Almere

Tekeningnummer : EVK323-001-OV

Projectnummer :


Bouwjaar : n.b.



Revisie	Datum	Auteur	Akkoord	Beschrijving
--	19-06-2024	MVU		


Opmerkingen :

Revisie stadia:	
Rev --	= 1e ontwerp ter goedkeuring
Rev A (1 t/m...)	= ontwerpfase
Rev B (1 t/m...)	= paneelbouwfase
Rev C (1 t/m...)	= wijzigingen na levering

Aantal pagina's deel-project: 5

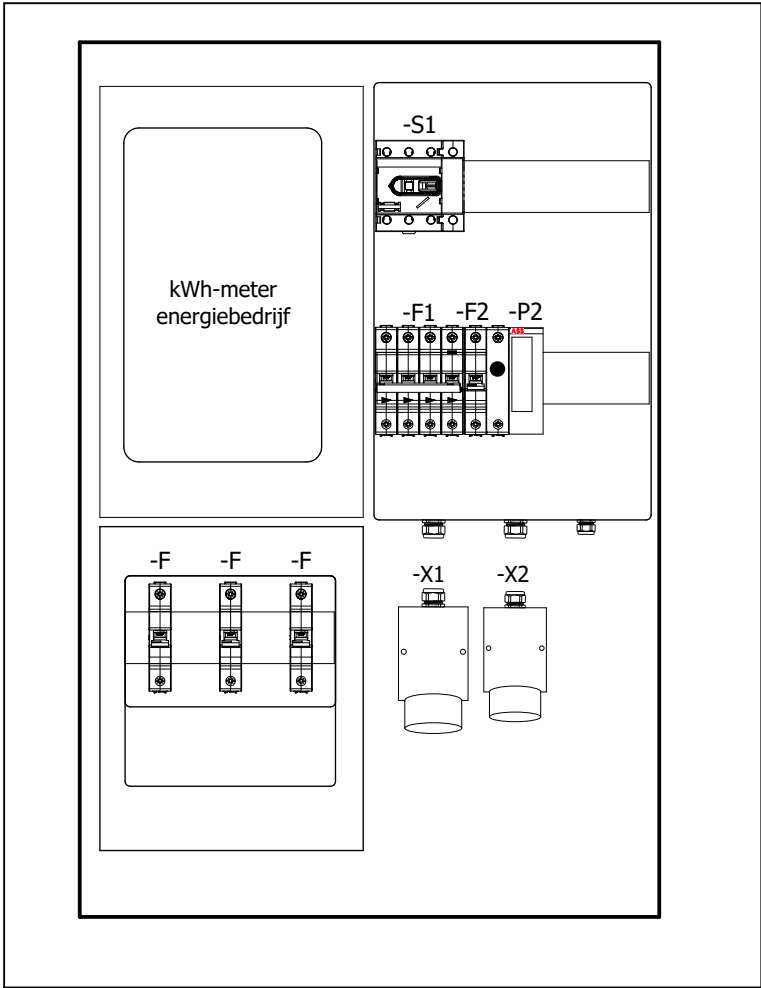

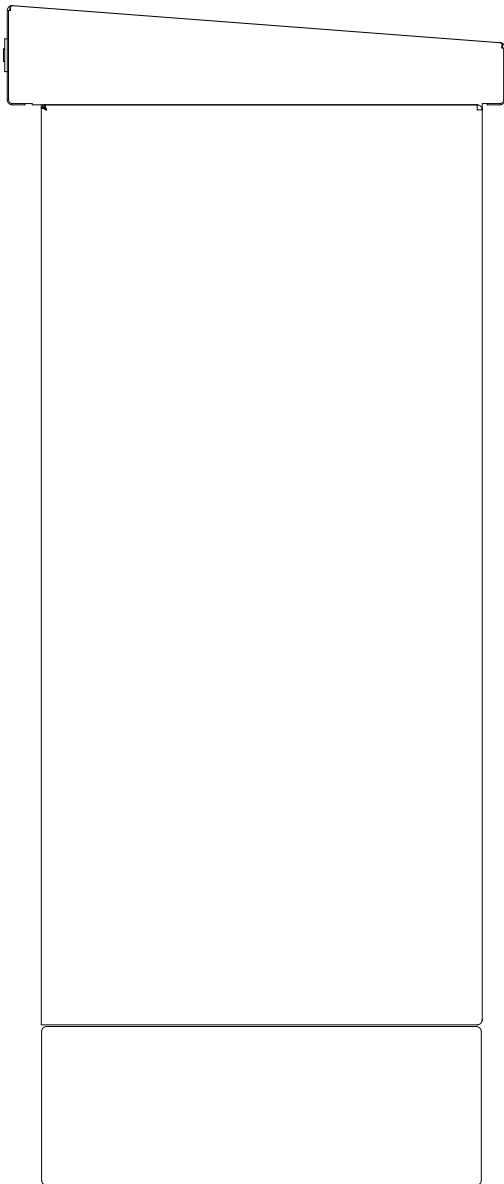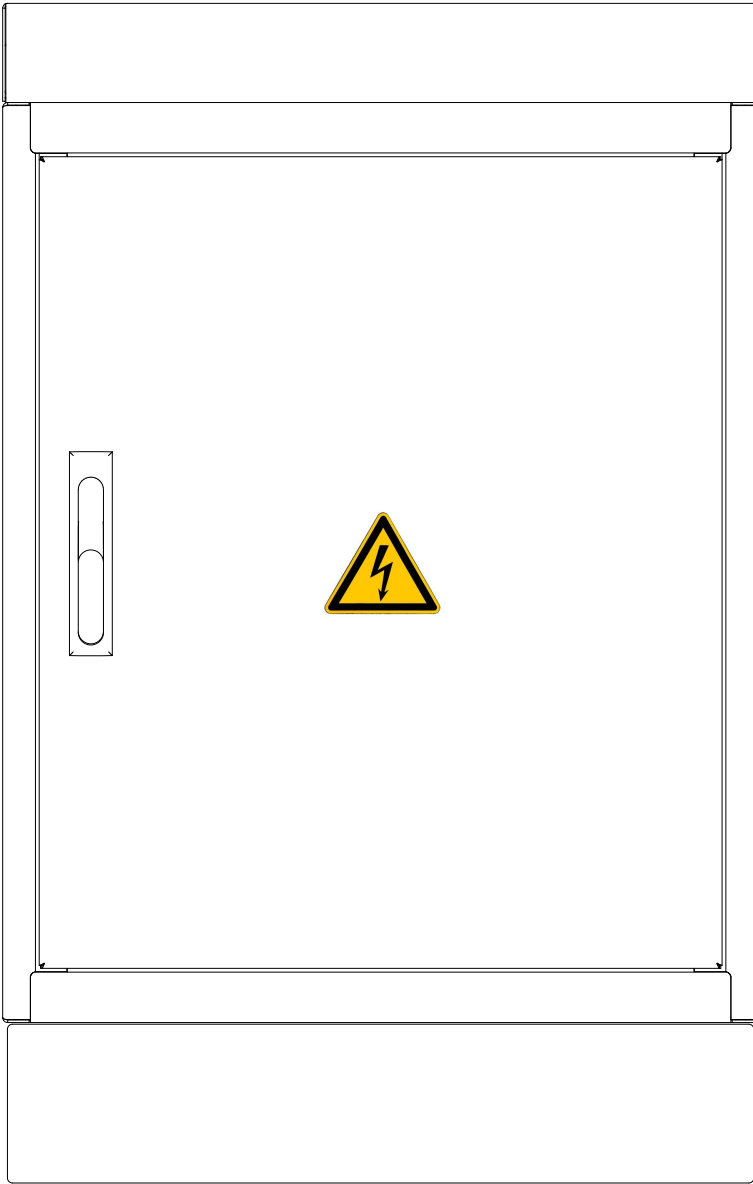

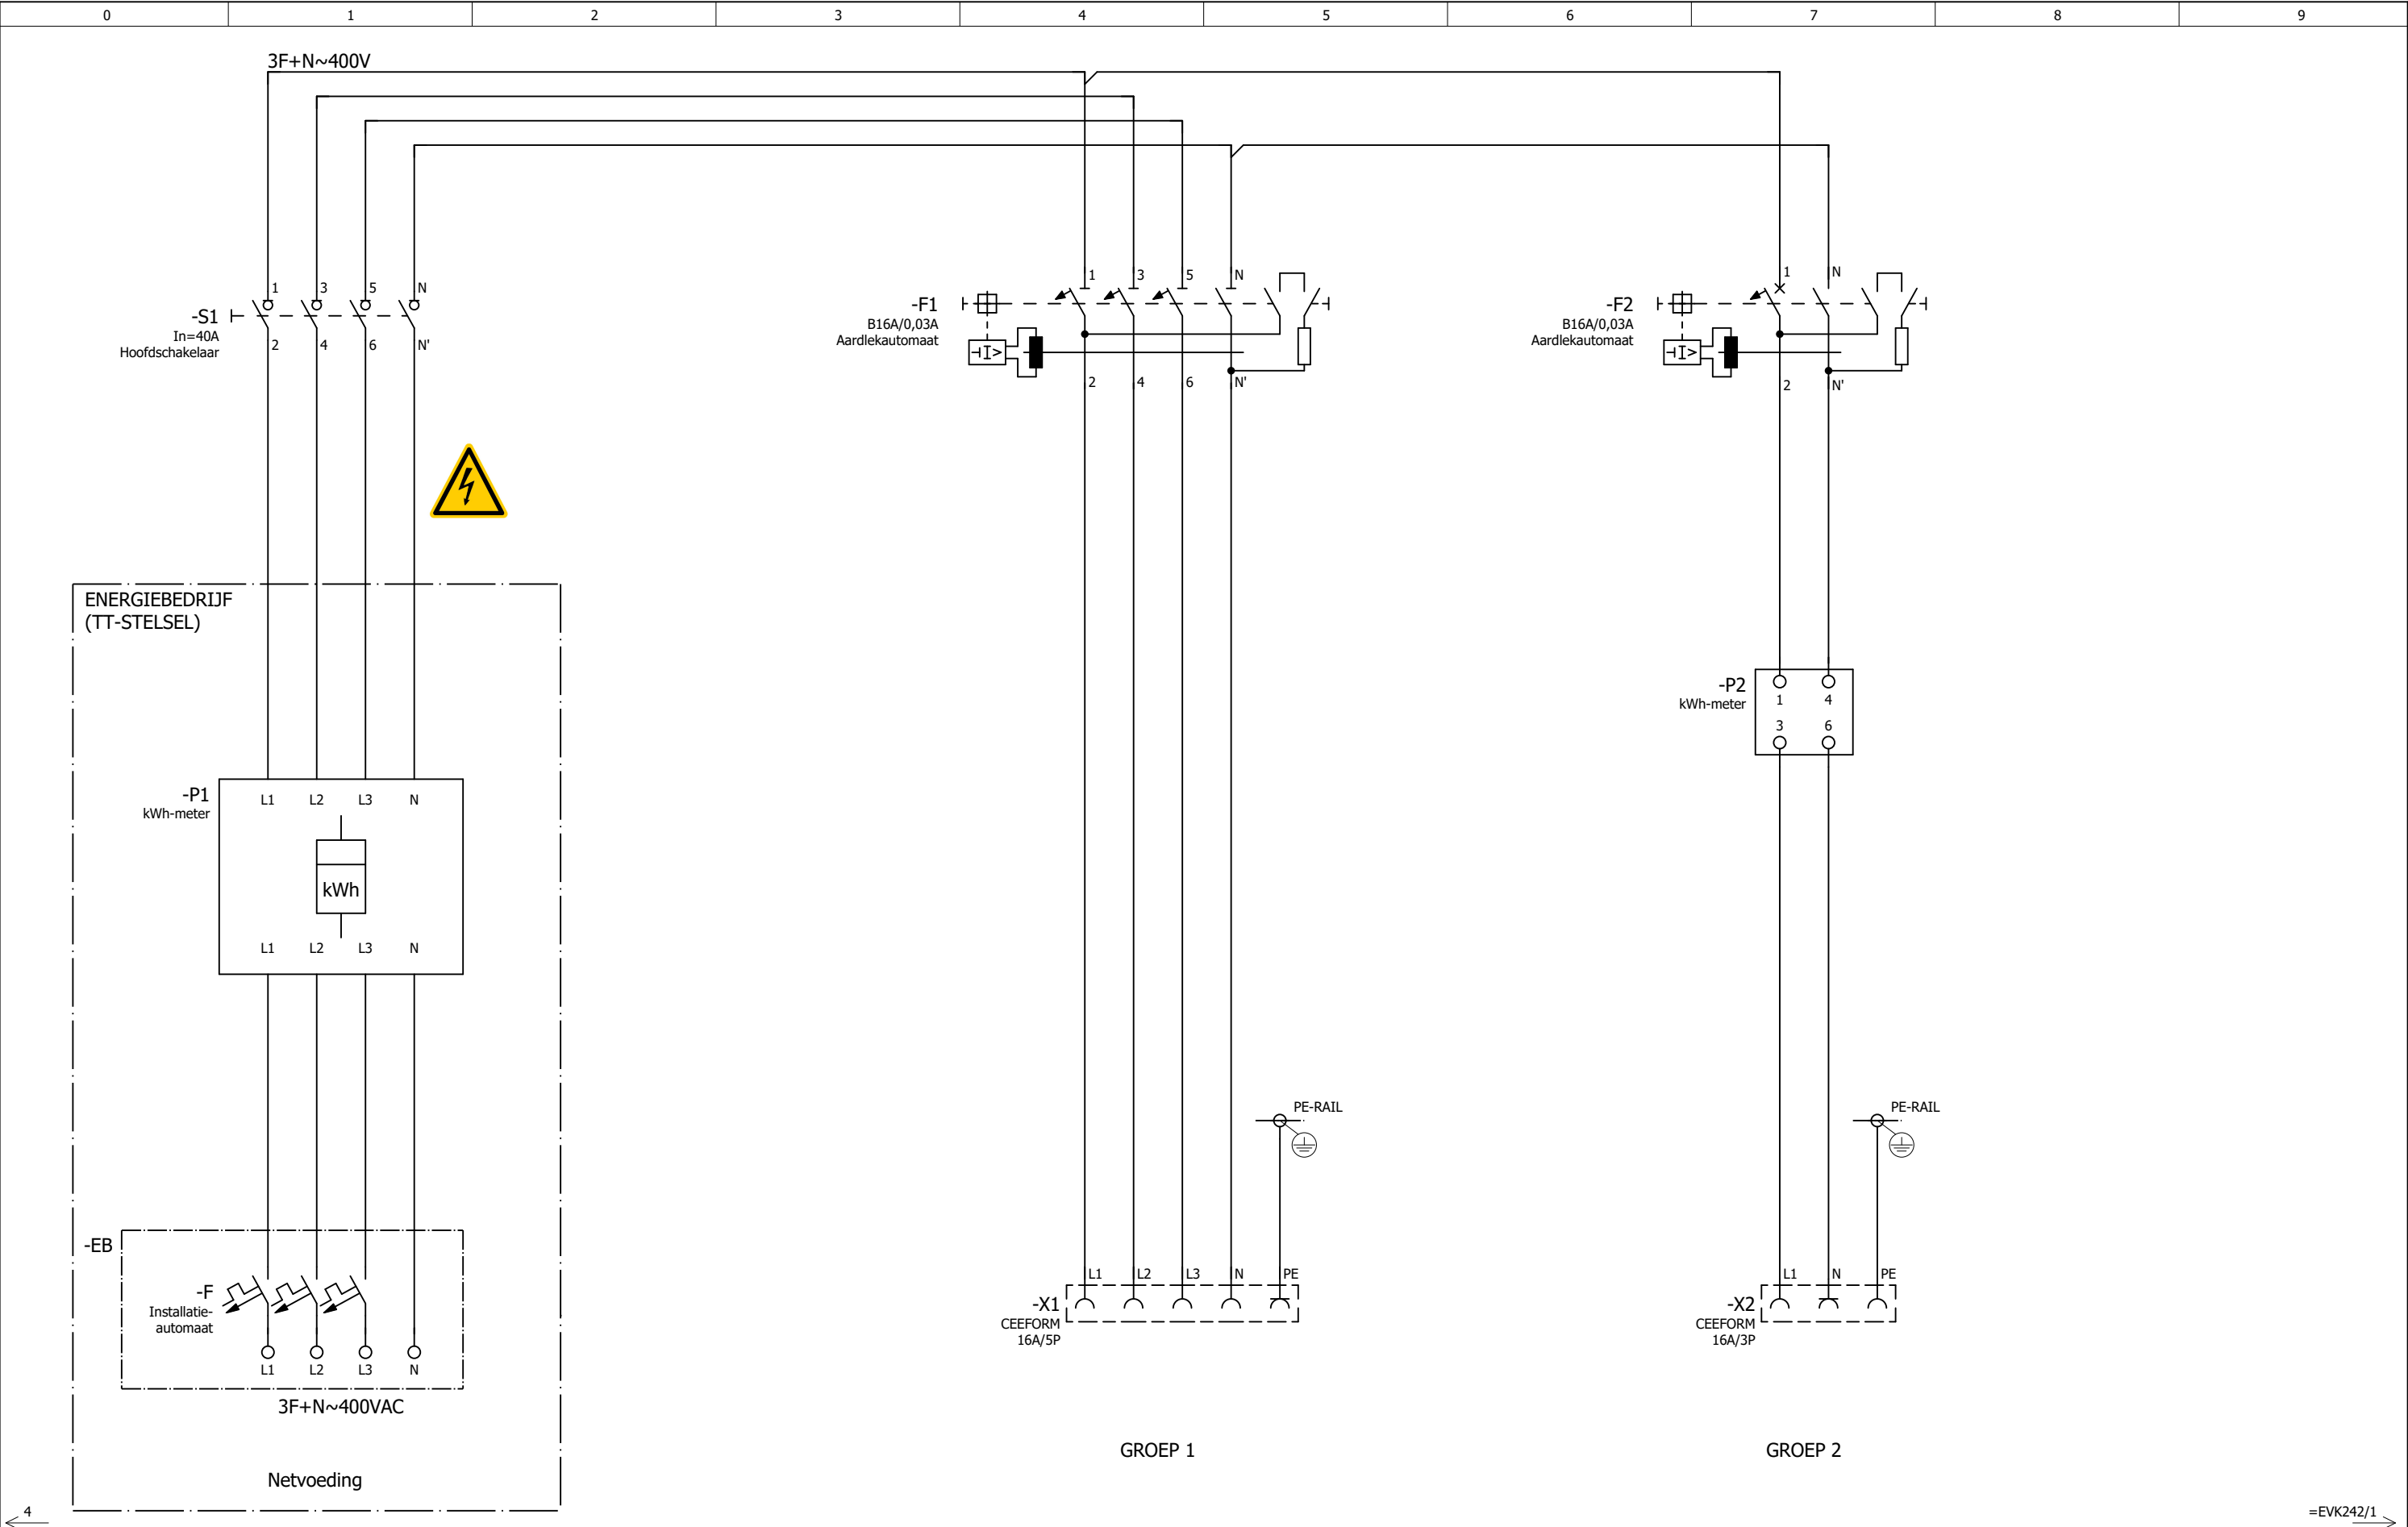

	OVL/EVE Voedingskasten	Engineer	MVU	Tekening nr			EVK323-001-OV		
		Gecontroleerd	J. Toekaja	Kast nr			EVK323		
	OVL/EVE voedingskast EVK323	Projectleider	n.v.t.	Status	As-built	Revisie --			
	HOOFDSTROOMSCHEMA	Behoort bij	Gemeente Almere	Blad	5	Schaal	1 : 1	Formaat	A3
		Datum uitgifte	19-6-2024	Onderwerp	Schema meerlijnig				