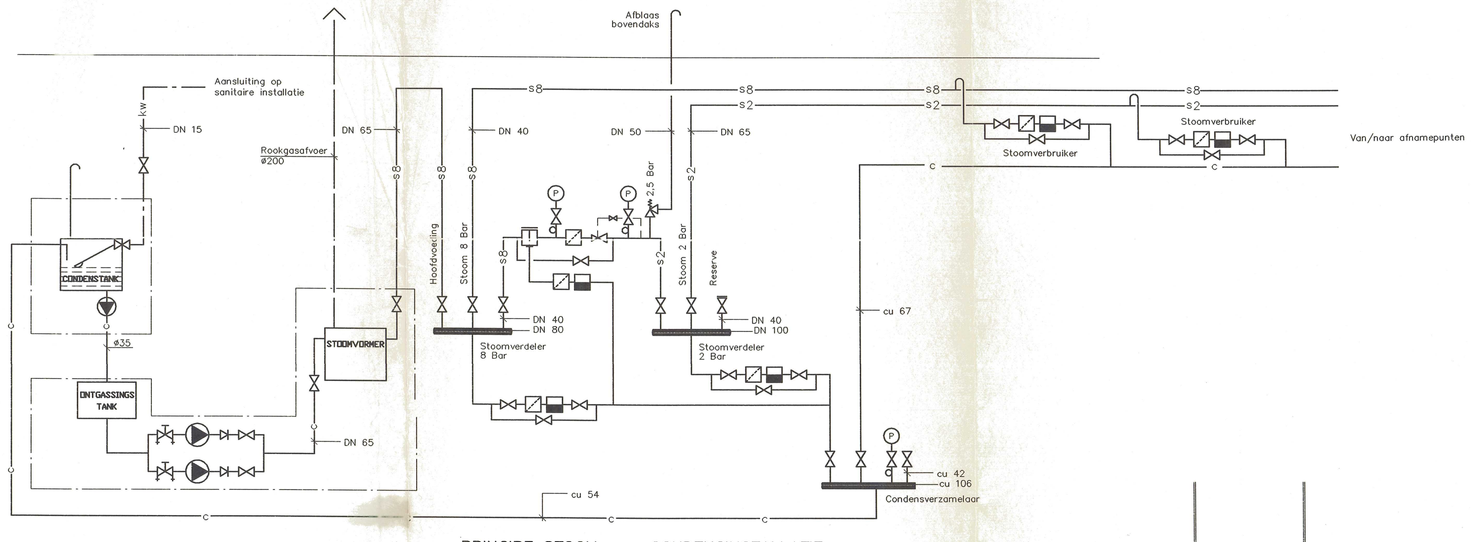

PRINCIPE STOOM– en CONDENSINSTALLATIE

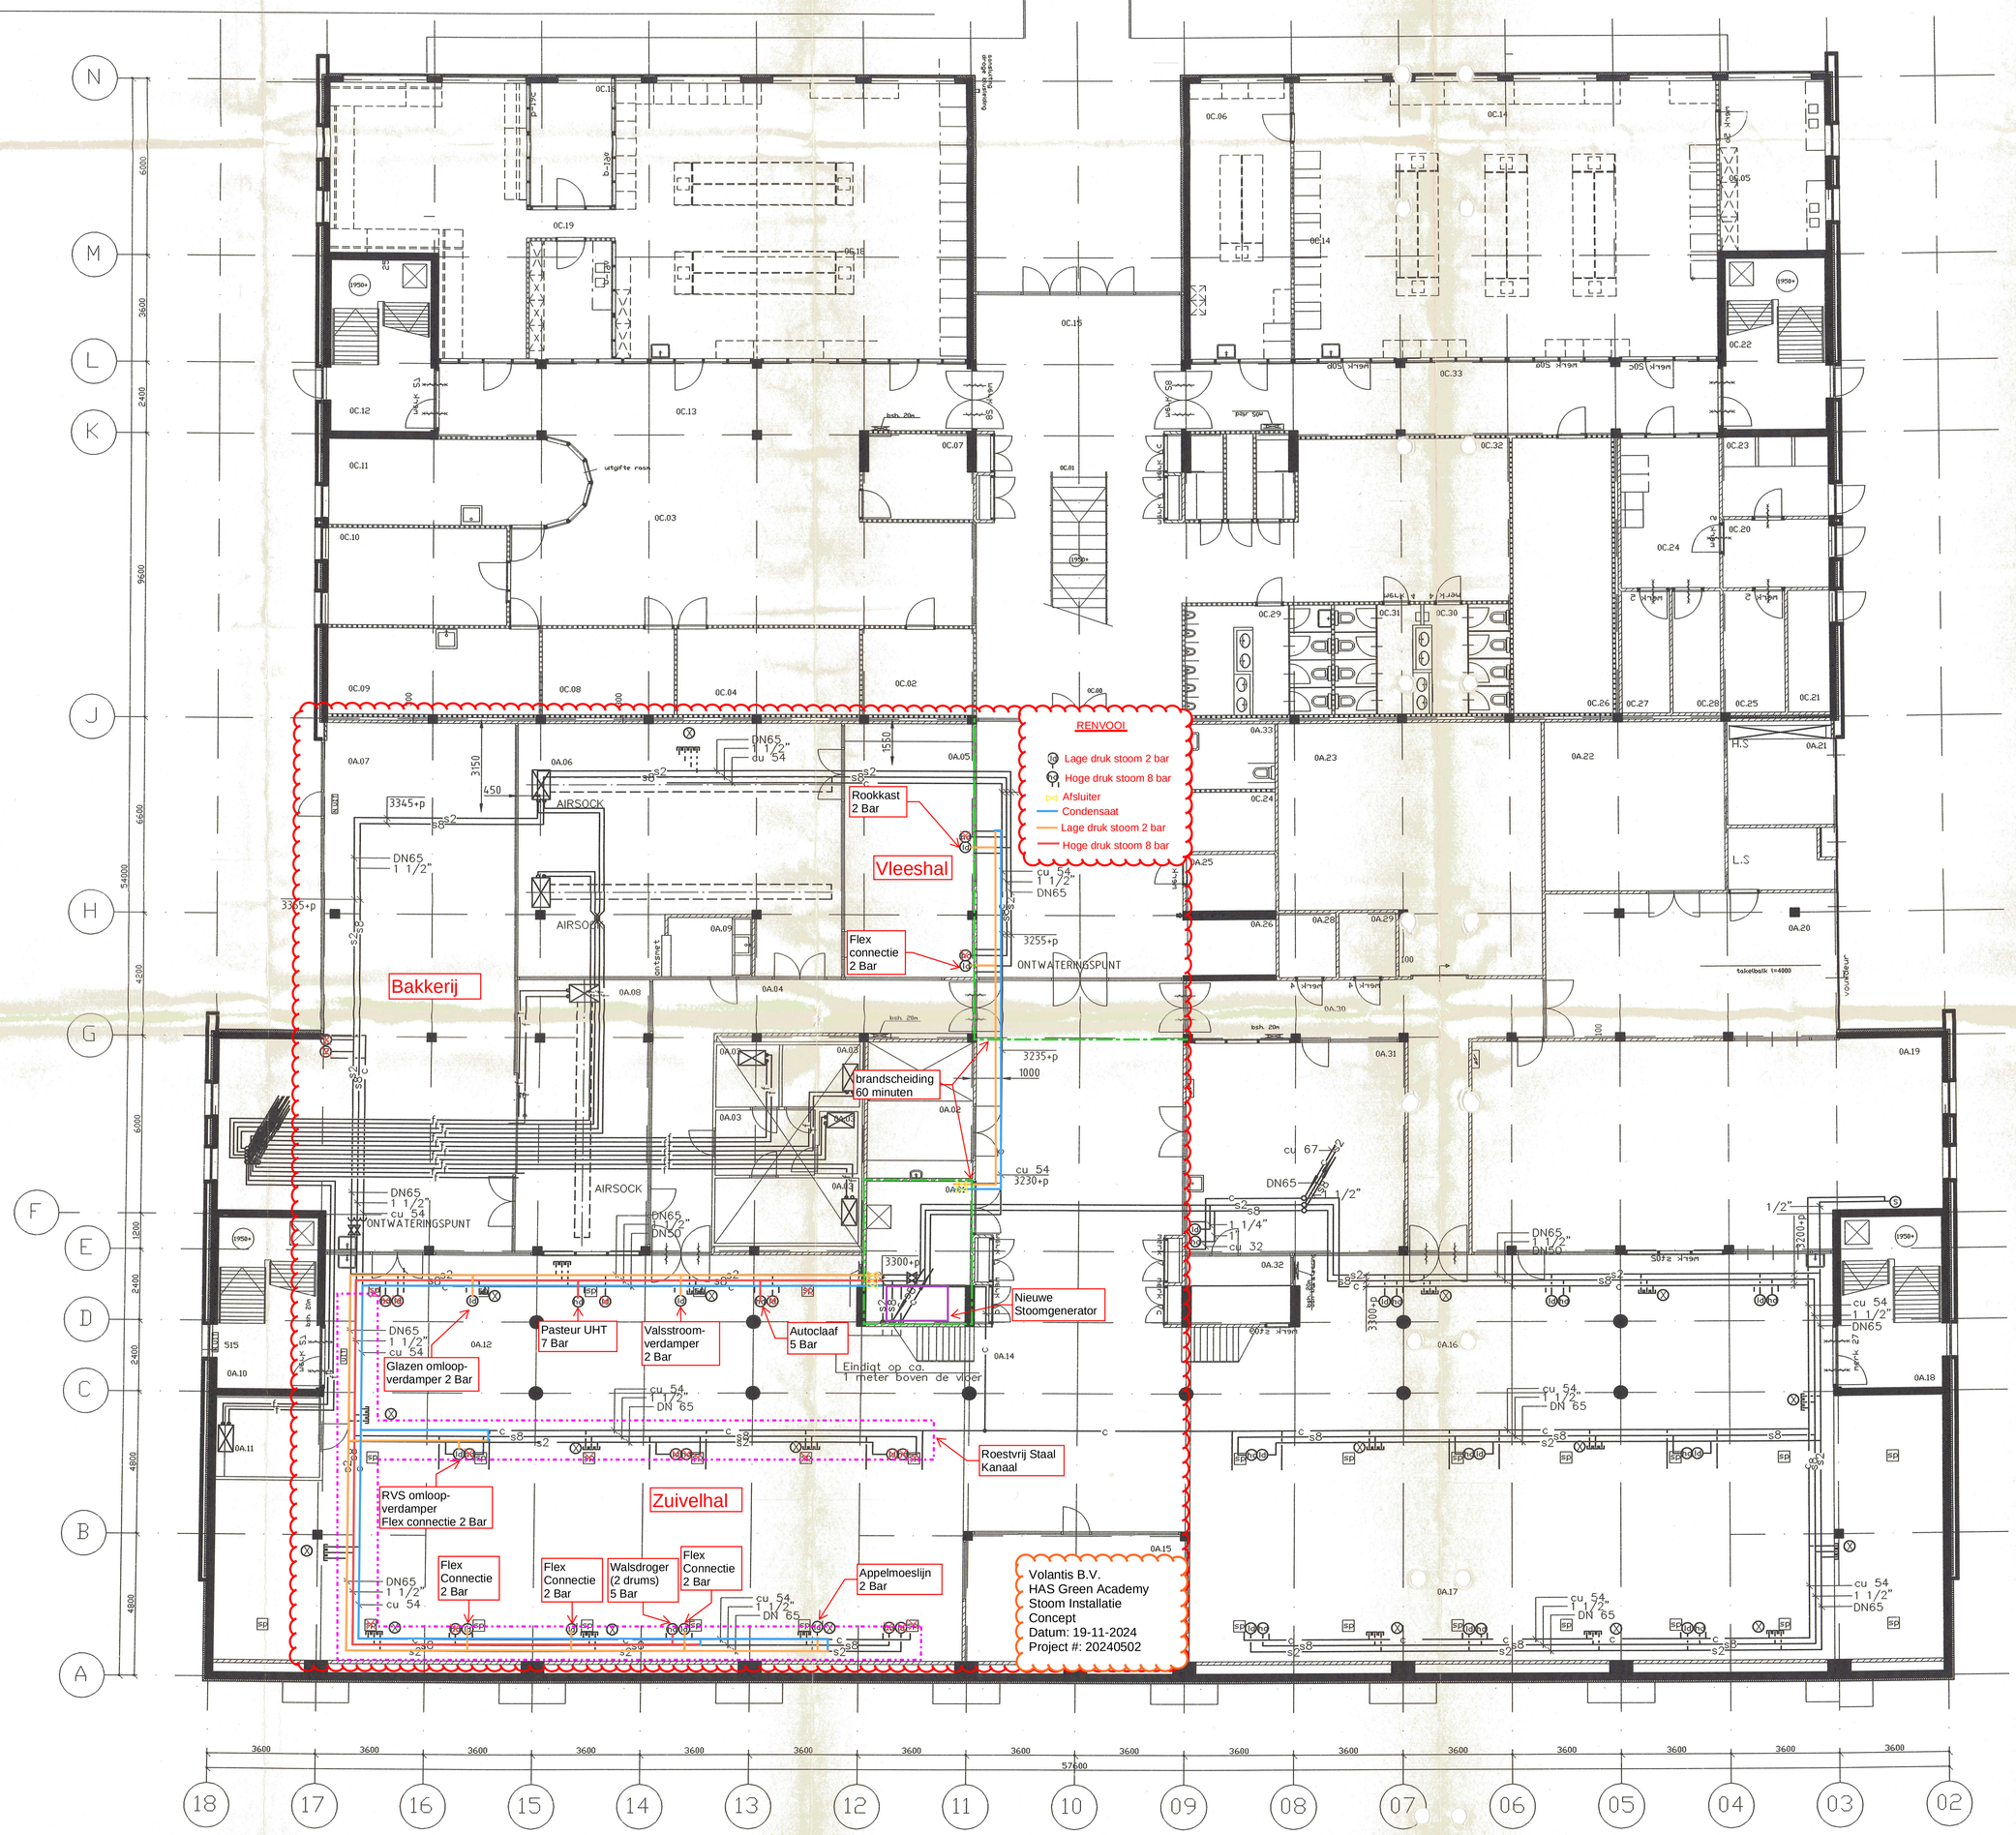

0A.00 EXPOSITIE
0A.01 STOOMUNIT
0A.02 SCHOONMAKEN
0A.03 DIVERSE KOELING
0A.04 GANG
0A.05 VLEESTECHNOLOGIE WARM
0A.06 VLEESTECHNOLOGIE KOUD
0A.07 BAKKERIJ WARM
0A.08 BAKKERIJTECHNOLOGIE KOUD
0A.09 SLUIS
0A.10 NOODTRAP
0A.11 KAASCEL
0A.12 ALGEMENE PROCESRUIMTE
0A.13 ZUIVELTECHNOLOGIE
0A.14 LEVENSMIDDELENTECHNOLOGIE
0A.15 BEHEERDER
0A.16 ALGEMENE PROCESRUIMTE
0A.17 GROENTE EN FRUIT
0A.18 NOODTRAP
0A.19 MEET EN REGELTECHNIEK
0A.20 EXPEDITIE
0A.21 H.S. / L.S.
0A.22 WERKPLAATS TIMMEREN
0A.23 MAGAZIJN BULK WERKPLAATS
0A.24 EHBO
0A.25 MACHINEKAMER LIFT
0A.26 LIFTPUT
0A.27 SLUIS
0A.28 PRODUKTOPSLAG. A
0A.29 PRODUKTOPSLAG B
0A.30 GANG
0A.31 WERKPLAATS METAAL
0A.32 DOCENT
0A.33 INVAL TOILET

0C.00 GANG
0C.01 HOOFDTRAP
0C.02 TECHNIEK ELECTRONICA
0C.03 ZITTEN / WERKEN / COPIEREN
0C.04 BERGING SCHOONMAAK
0C.05 SPOELKEUKEN
0C.06 VOORBEREIDING
0C.07 COMPUTER SERVER
0C.08 PERSONEEL SCHOONMAAK
0C.09 MAGAZIJN
0C.10 OP
0C.11 CONCIEL E
0C.12 NOODTRAP
0C.13 GANG
0C.14 LEVENSMIDDELENCHEMIE, COMBILAB, SCHEIKUNDE
0C.15 ENTREE
0C.16 OP
0C.17 SPOELKEUKEN
0C.18 AFSTUDEERLAB
0C.19 INSTRUMENTEEL ANALYSE
0C.20 CHEMICALIEN
0C.21 GASFLESSEN
0C.22 NOODTR
0C.23 WCA / KCA
0C.24 WEGEN / REGISTREREN
0C.25 CHEMICALIEN
0C.26 MAGAZIJN LEVENSMIDDELENCHEMIE
0C.27 CHEMICALIEN
0C.28 CHEMICALIEN
0C.29 TOILET HEREN
0C.30 TOILET DOCENTEN
0C.31 TOILET DAMES
0C.32 GARDEROBE
0C.33 GANG
0C.34 DOUCHE
0C.35 DOUCHE
0C.36 WERKKAST

RENVOOI

s8	Hoge druk stoom, 8 Bar
s2	Lage druk stoom, 2 Bar
c	Condens.
f	Freon
kw	Koud water

Afsluiter
Inregelafsluiter
Reduceertoestel
Veiligheidstoestel
Keerklep
Waterafscheider
Filter
Condenspot
Manometer
Manometerkraan
Waterslot
Hoge druk stoom 8 Bar
Lage druk stoom 2 Bar
Latere uitbreiding Stoom/Condens

Alle HD-stoomaansluitingen 8 Bar zijn 1"
Alle HD-condensaansluitingen zijn 1 1/4"
Alle LD-stoomaansluitingen 2 Bar zijn 1 1/4"
Alle LD-condensaansluitingen zijn 1"

ZIE OOK TEKENING SOD1 EN SOD2

REVISIE OKTOBER 1996.

Wijz.	AHS STOAS te 's-HERTOGENBOSCH		Proj.nr.:
	HOOFDGEBOUW BEGANE GROND NIVO 0		Werkn.: 17419
	STOOM-, CONDENS en KOELINSTALLATIE		Tek.nr.: SO

MERKX
Merkx Installatietechniek bv
NAARDEN 02150–58899 | BEVERWIJK 02510–10724 | ARNHEM 085–230023 | DEN HAAG 070–3658180 | LEEUWARDEN 058–881855

Tek.: J.D.	Datum: 06-10-95	Schaal: 1:100	Acc. PL.:	Acc. HOC:

sweegers en de bruijn bv
ADVISEURS VOOR TECHNISCHE INSTALLATIES
's-Hertogenbosch, telefoon 073–611300, telefax 073–424316
Amsterdam, telefoon 020–6695042, telefax 020–6694773

14/10/1996 10:36:54