


Merweddes – standplaatsen invasieve exotische flora (Sys-00887).

HZP

Reuzenberenklauw

Locatie HZPN – 30 m2 + 5 stuks aan westkant

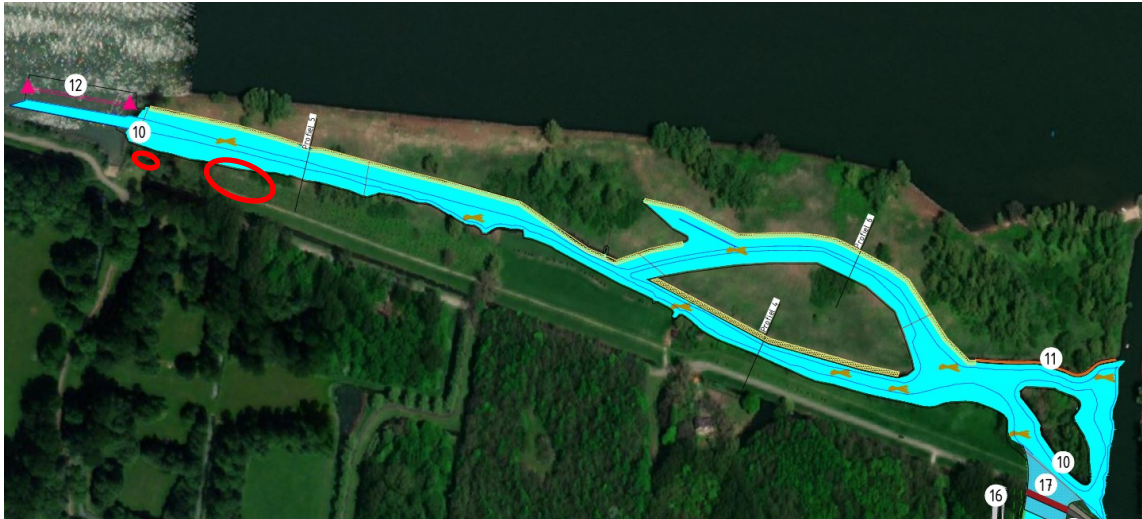



Locatie Oever Moldiep bij haven – 5 planten





Locatie Oever Moldiep zuidoost – 30 + 70 stuks





Locatie Wandelpad noordwest – 1 exemplaar



Japanse duizendknoop

Locatie sluisje Zuileshoeve - 7 m2 in rietgors, 10 m2 ooszijde van sluisje/inlaat






Gors en Aanwas

Japanse duizendknoop


Locatie oostzijde parkeerplaats – 50 m2 grote haard en binnen 50 m2 losse plukjes

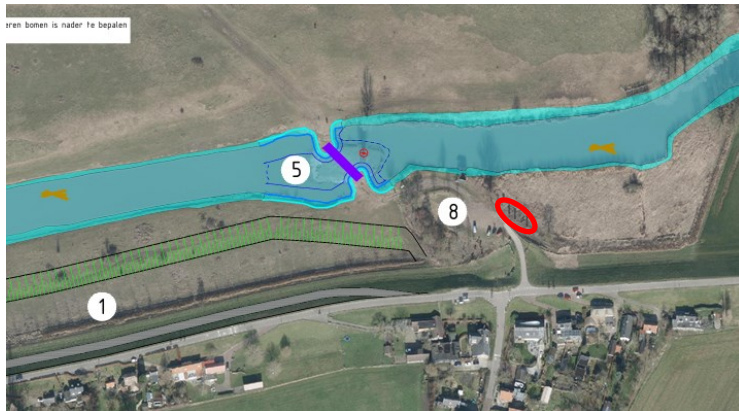

Wantij

Reuzenberenklauw

Van west naar oost – 10 m², 15 m²

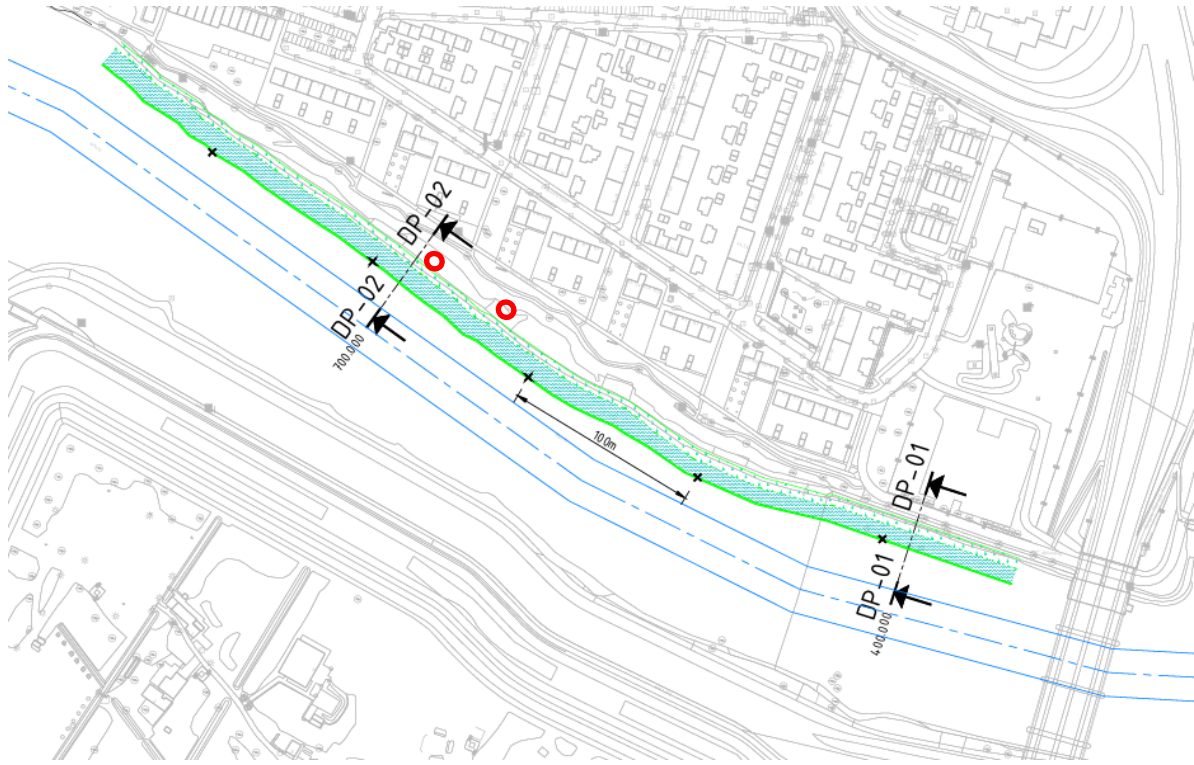



Avelingen

Geen aanwijzingen dat er invasieve flora (zie eis sys-887) aanwezig is in de omgeving van het werkterrein.