


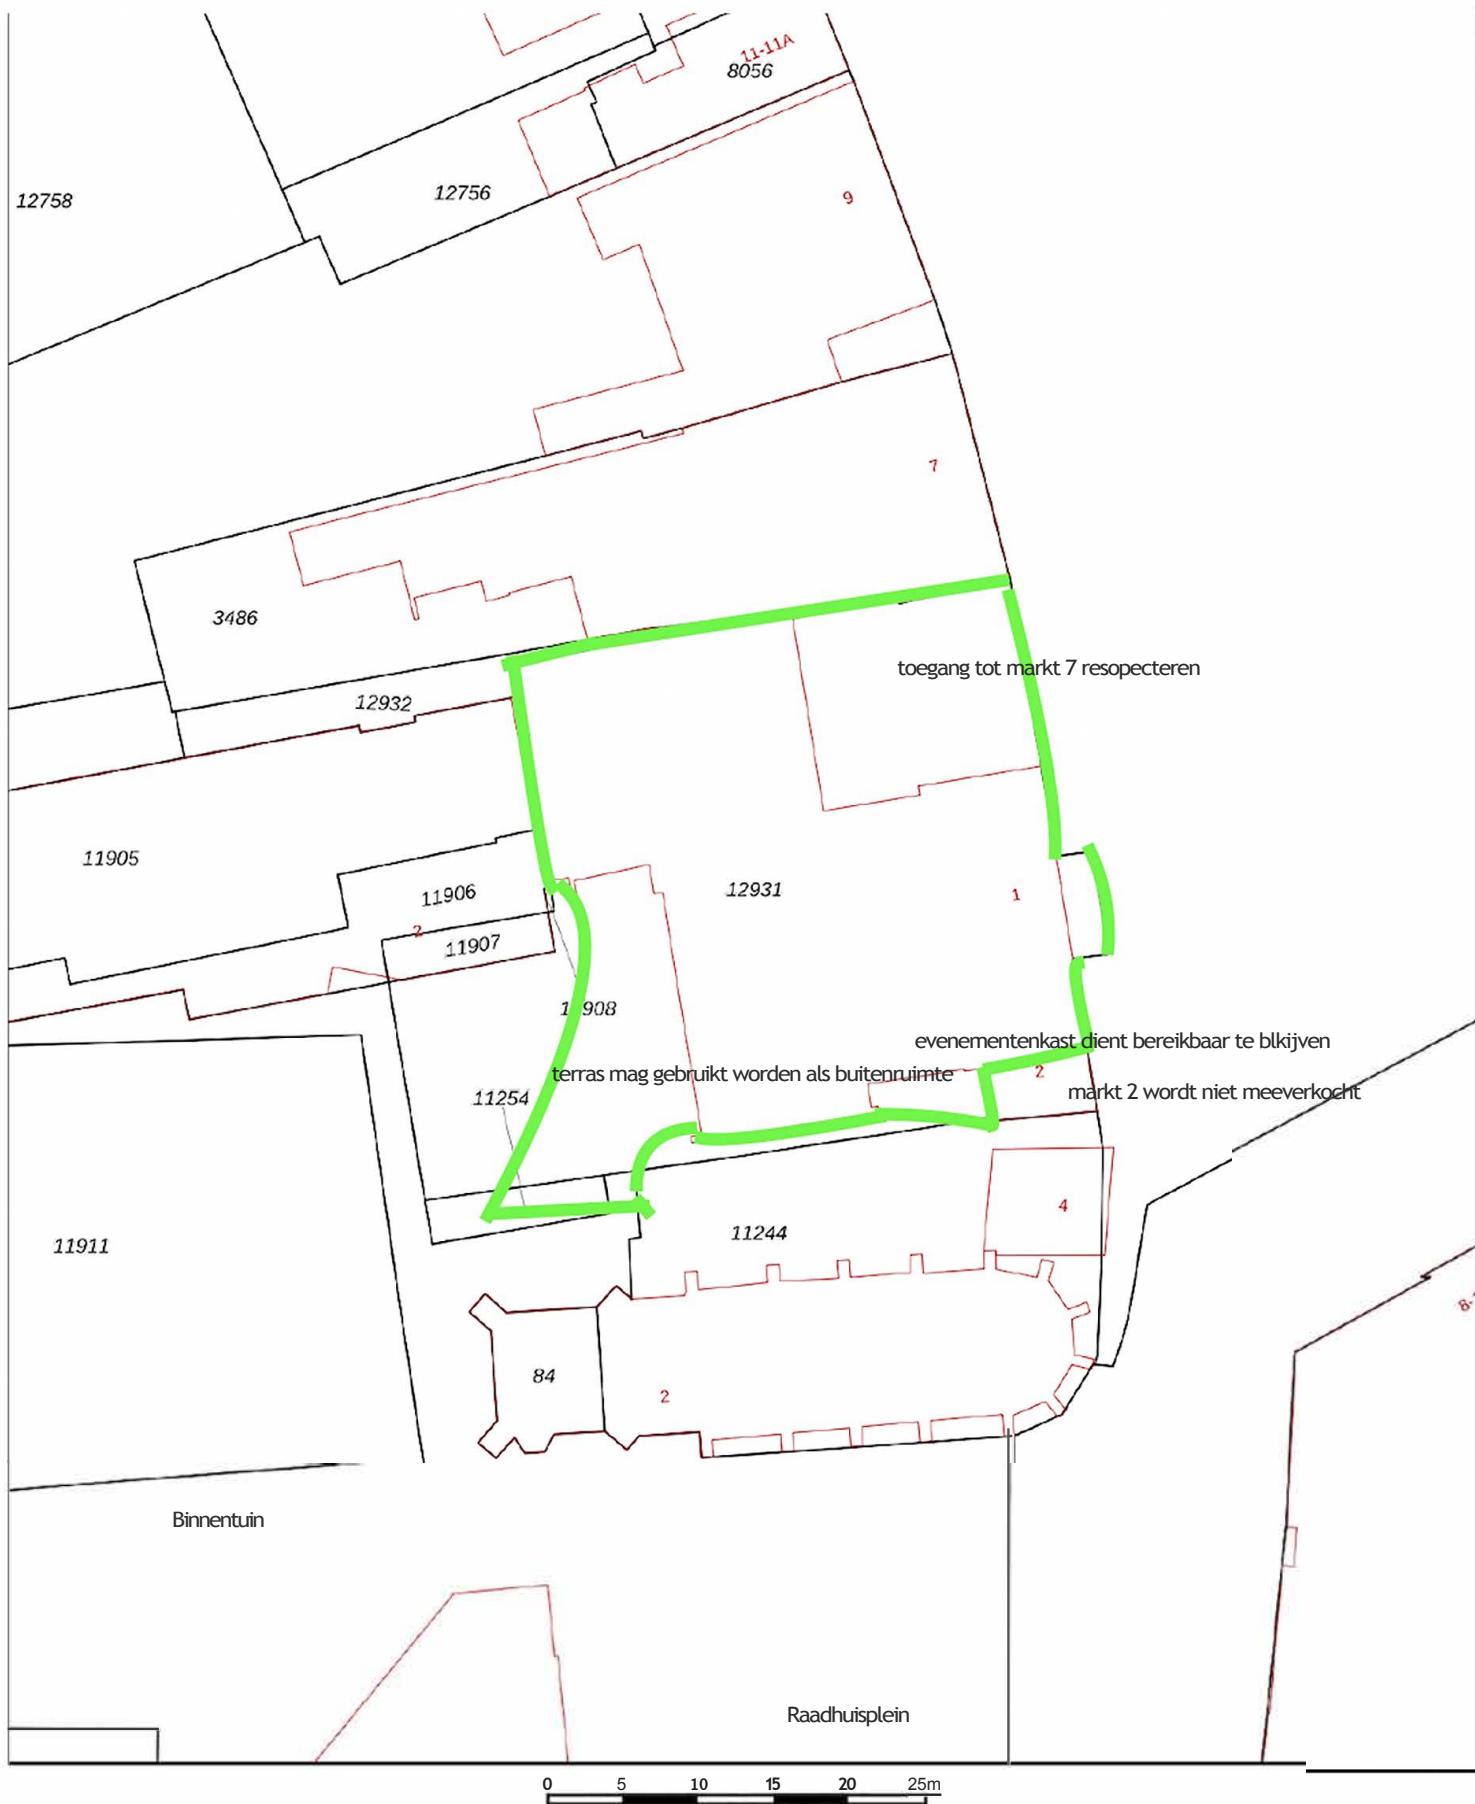

12345

25

Deze kaart is noordgericht

Perceelnummer

Huisnummer

Vastgestelde kadastrale grens

Voorlopige kadastrale grens

Administratieve kadastrale grens

Bebouwing

Schaal 1:500

Kadastrale gemeente Etten-Leur

Sectie L

Perceel 12931

kadaster



Voor een eensluidend uittreksel, gektevd op 2 augustus 2023
De bewaarder van het kadastrale en de openbare registers

Aan dij uittreksel kunnen geen betrouwbare malen worden ondeend.
De Dienst voor het kadastrale en de openbare registers behoudt zich de intellectuele
eigendomsrechten, waaronder het auteursrecht en het databankenrecht.