



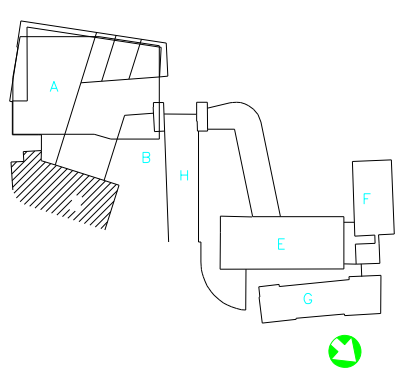

Kelder

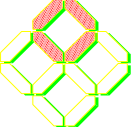



Sweegers en de Bruijn b.v.
ADVISEURS VOOR BINNENKLIMAAT EN TECHNISCHE INSTALLATIES
's-Hertogenbosch, telefoon 073-641 13 00, telefax 073-642 43 16
Amsterdam, telefoon 020-669 50 42, telefax 020-669 47 73

pinauf:	schakel:	1:100	onderwerp:	
	datum:	01-03-2004		Sterkstroominstallaties kelder niveau -1 gbw Stads kantoor deel C
	getekend:	EHN		
	gedient:			
	project:			
welding:	Stadskantoor en Bestuurscentrum 's-Hertogenbosch			
	projectnummer: 91010007			
datum:	tekeningnummer: 10-02			
	status: Revisie			
	bladnummer:			



THUST en GRAFF
elektrotechniek bv