

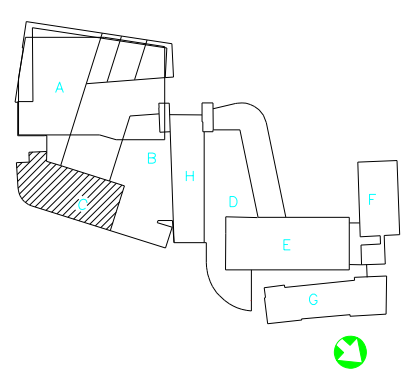


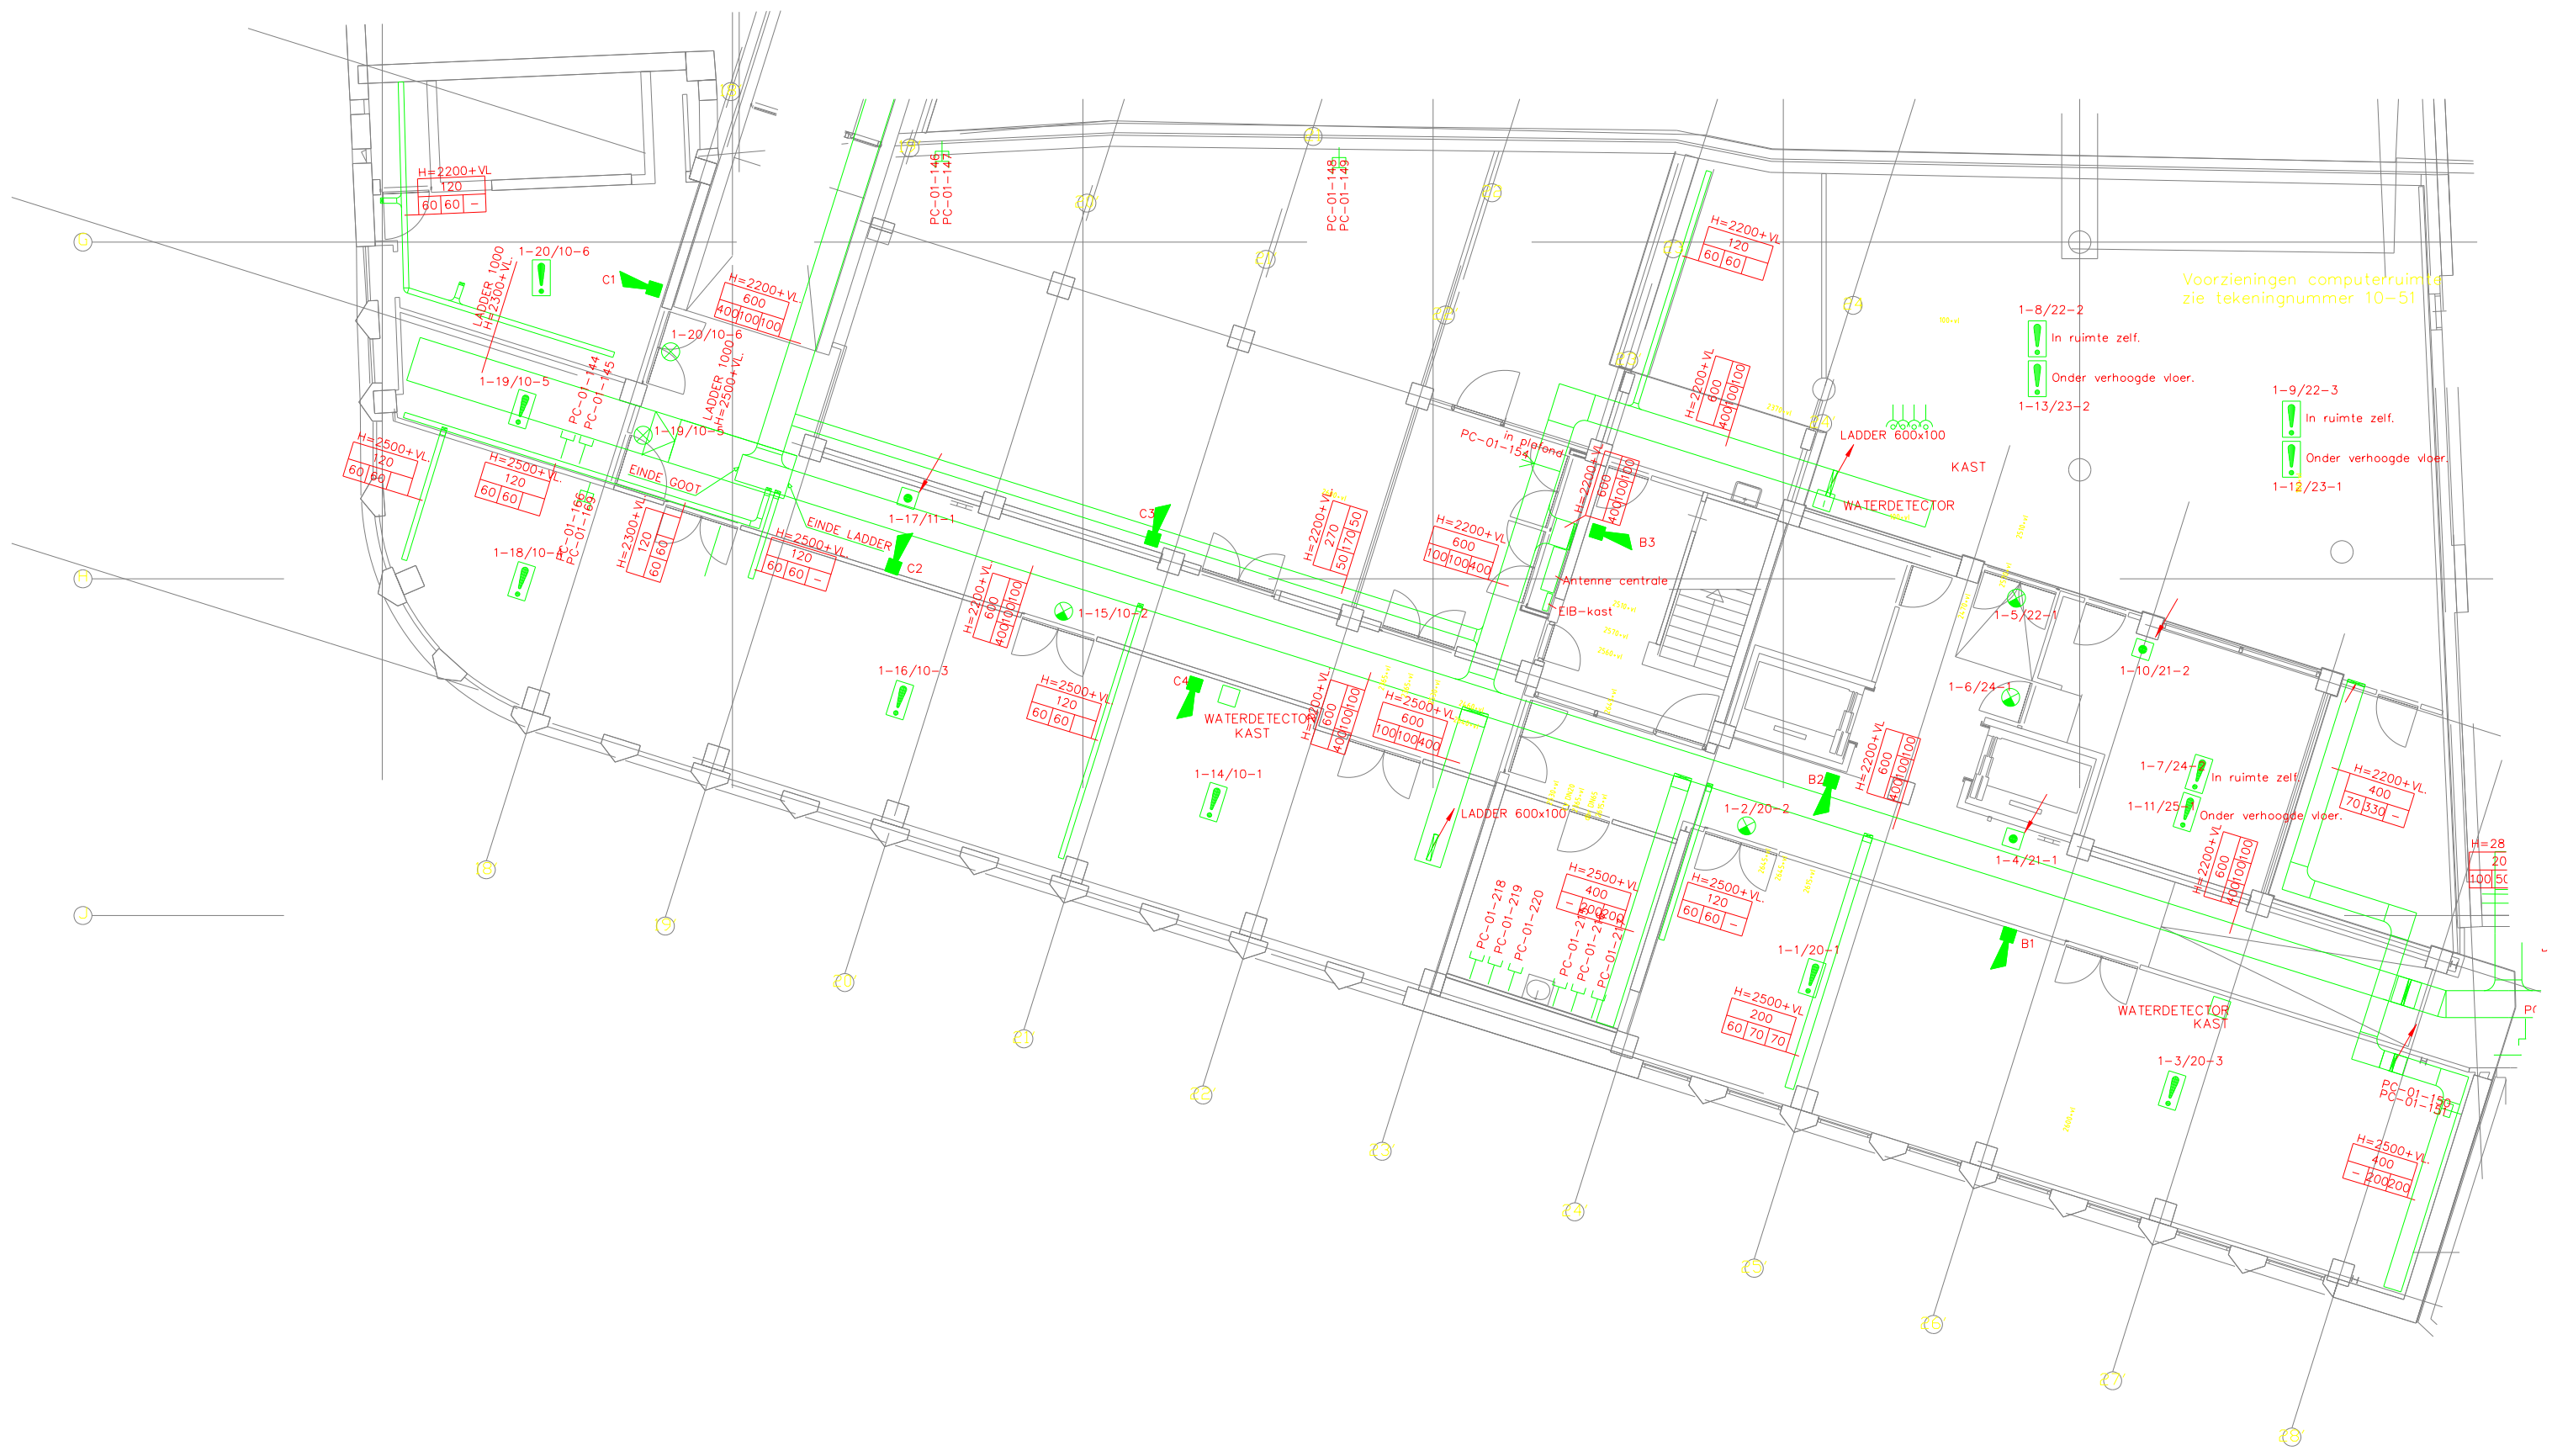

Verklaring Codering van de Brandmelders-/Indicatoren

Lusnummer
Volgnummer
Groepsnummer
Volgnummer

A-B/C-D ← 4 Cijfercodering

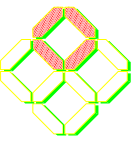

Sweegers en de Bruijn b.v.
ADVISEURS VOOR BINNENKLEMAAT EN TECHNISCHE INSTALLATIES
's-Hertogenbosch, telefoon 073-641 13 00, telefax 073-642 43 16
Amsterdam, telefoon 020-669 50 42, telefax 020-669 47 73

persoonaal:	schakel:	1:100	onderwerp:	Zwakstroominstallatie+kabelwegen kelder niveau -1 gbw Stadskantoor deel C
	datum:	01-03-2004		
	getekend:	EHN		
	gediend:			
wielrijding:	project:	Stadskantoor en Bestuurscentrum 's-Hertogenbosch		
	datum:	projectnummer: 91010007		
		tekeningsnummer: 11-02		
		status: Revisie		
		bladnummer:		



THUST en GRAFF
elektrotechniek bv