


Herpstraat BESTAAND

Begane grond

Legenda

Sloop

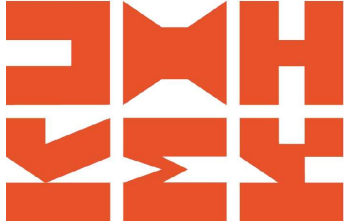

Architecture
Kralenhoefstraat 135-A
1018 RG Amsterdam
+316-22787349

info@kumiki.nl
www.kumiki.nl

NL88 TRIO 0788 7752 94
Btw: NL001109204B89

Kvk: 58553150
Architectenregister: 1.141015.001

project	(308)
locatie	Casimirschool
locatie	Herpstraat 1
locatie	2801 CR Gouda
locatie	Groeneweg 27
locatie	2801 ZA Gouda


bestaandnummer	302-200.H01
bestaandnaam	Plattegrond BT

schaal	1:200
normaat	DIN A3
versie	01
datum	27-08-2024

opdrachtgever	Gemeente Gouda
opdrachtgever	Bob Stölker
opdrachtgever	Huis van de Stad,
opdrachtgever	Burgemeester Jamesplein 1

CONCEPT

VOORONTWERP

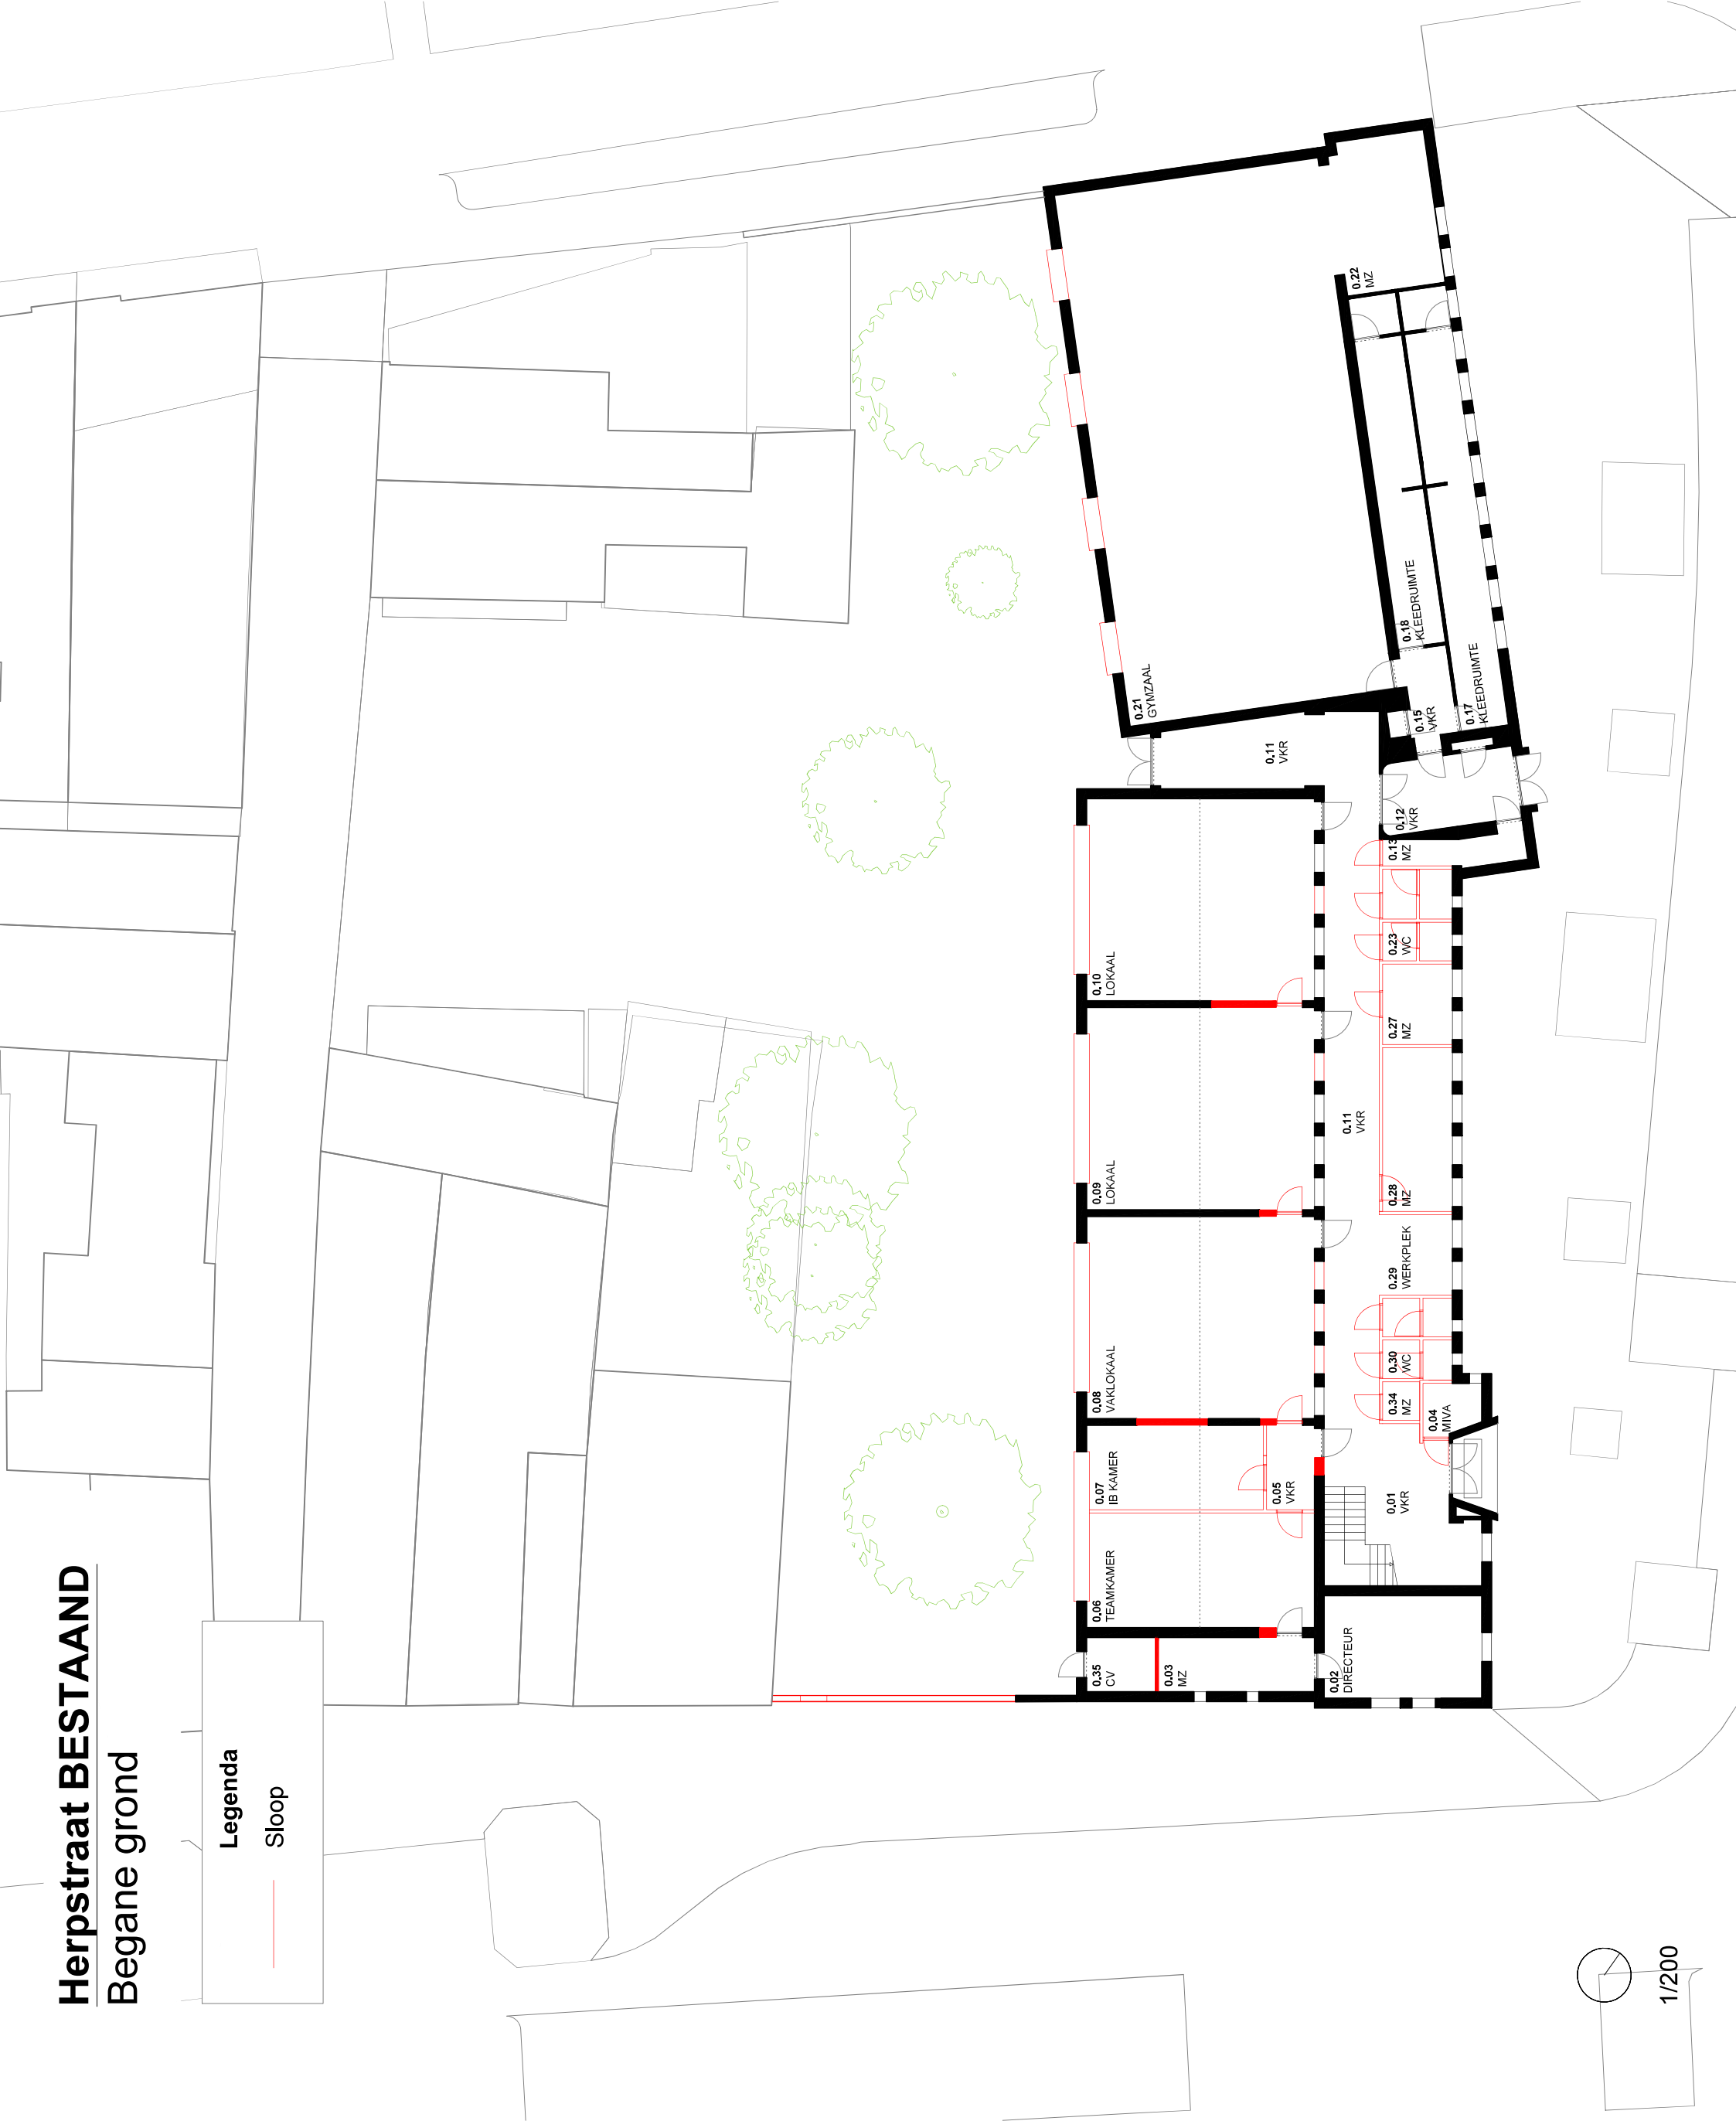


Herpstraat NIEUW

Begane grond

Legenda

Nieuw

Isolatie

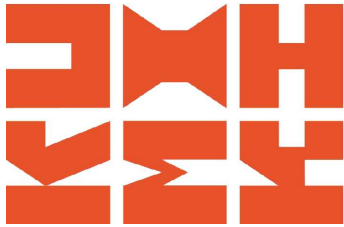

Architecture

Kralenhoefstraat 135-A
1018 RG Amsterdam
+316-22787349

info@kumiki.nl
www.kumiki.nl

NL88 TRIO 0788 7752 94
Btw: NL001109204B89

Kvk: 58553150
Architectenregister: 1.141015.001

project	(308)
locatie	Casimirschool
locatie	Herpstraat 1
locatie	2801 CR Gouda
locatie	Groeneweg 27
locatie	2801 ZA Gouda


bestaande bouw	302-200.H02
bestaande bouw	

plattegrond	Plattegrond NT
schaal	1:200
normaat	DIN A3
versie	01
datum	27-08-2024

opdrachtgever	Gemeente Gouda
opdrachtgever	Bob Stölker
opdrachtgever	Huis van de Stad,
opdrachtgever	Burgemeester Jamesplein 1

CONCEPT

VOORONTWERP

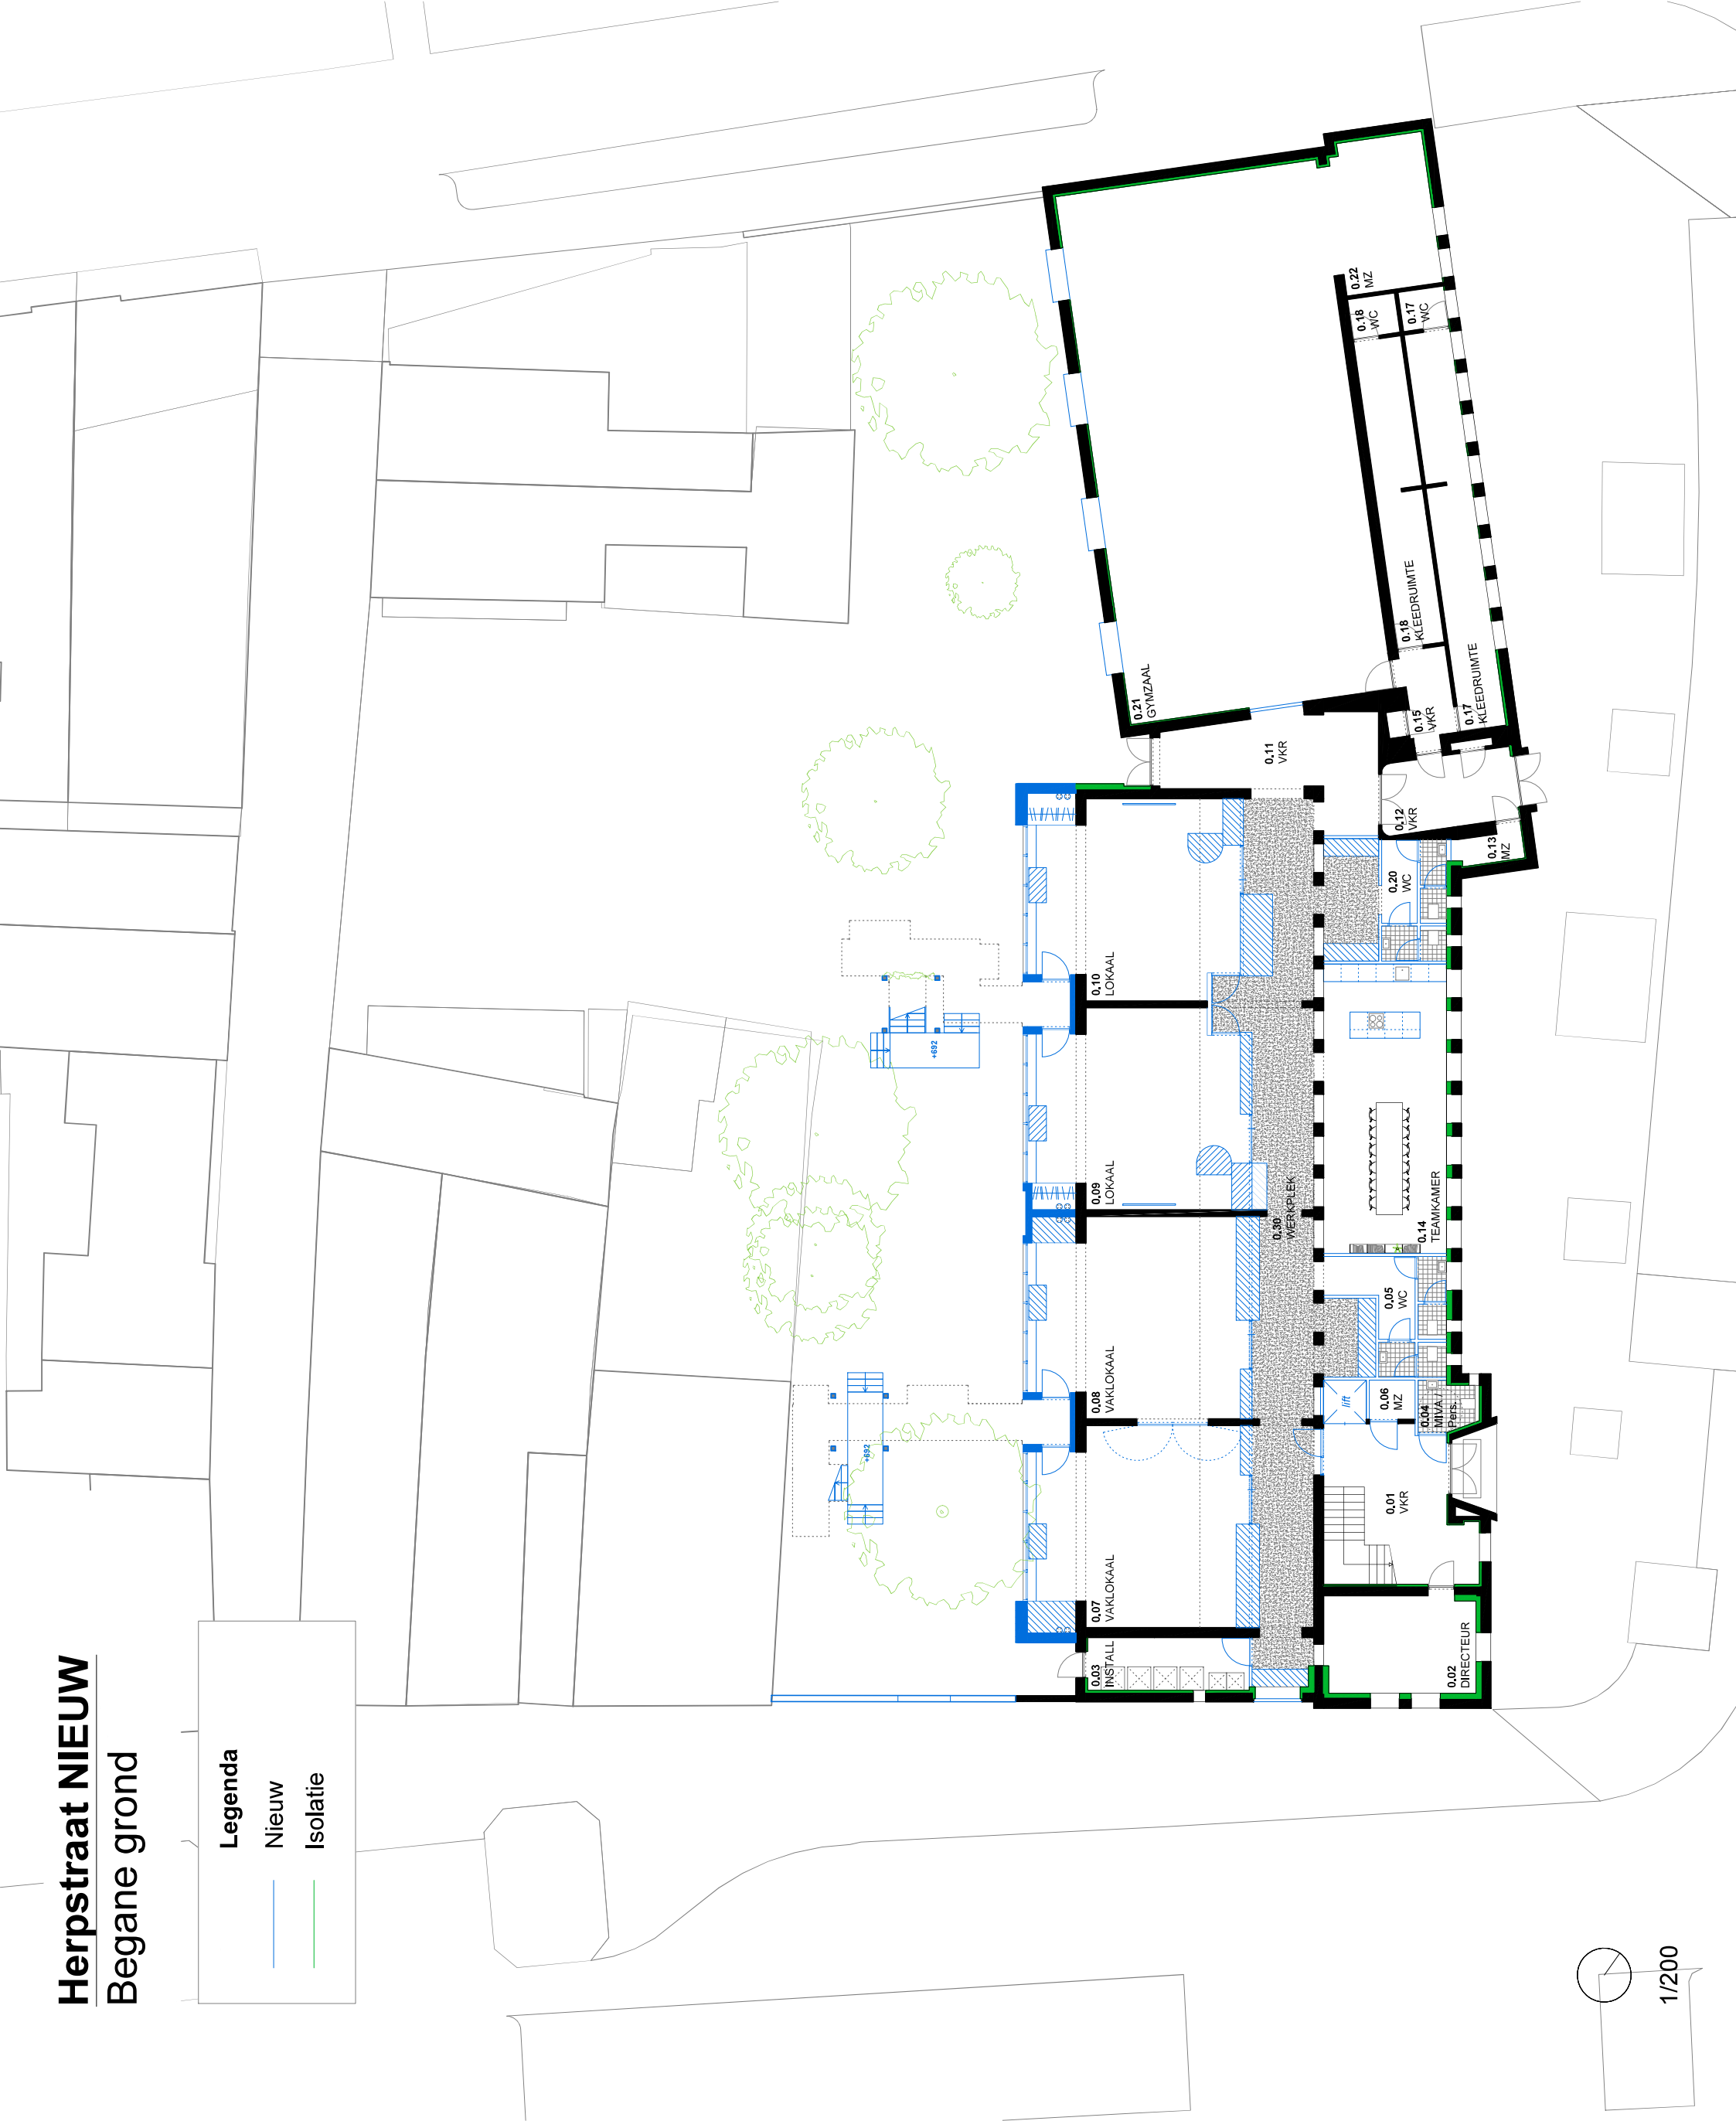


1/200

Herpstraat BESTAAND

1e Verdieping

Legenda

Sloop

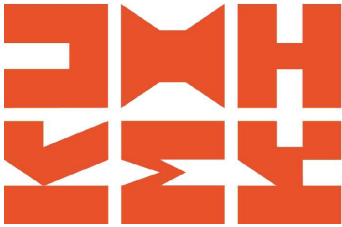

Architecture
Kraaienhofstraat 135-A
1018 RG Amsterdam
+316-22787349


info@kumki.nl
www.kumki.nl

NL88 TRIO 0788 7752 94
Btw: NL001109204B89

Kvk: 58553150
Architectenregister: 1.141015.001

project	(308)		
	Casimirschool		
locatie	Herpstraat 1 2801 CR Gouda Groeneweg 27 2801 ZA Gouda		
bestaandnummer	302-200.H03		
bestaandnaam	Plattegrond BT		
schaal	1:200	formaat	DIN A3
versie	01	datum	27-08-2024
opdrachtgever	Gemeente Gouda Bob Stölker Huis van de Stad, Burgemeester Jamesplein 1		

CONCEPT
VOORONTWERP

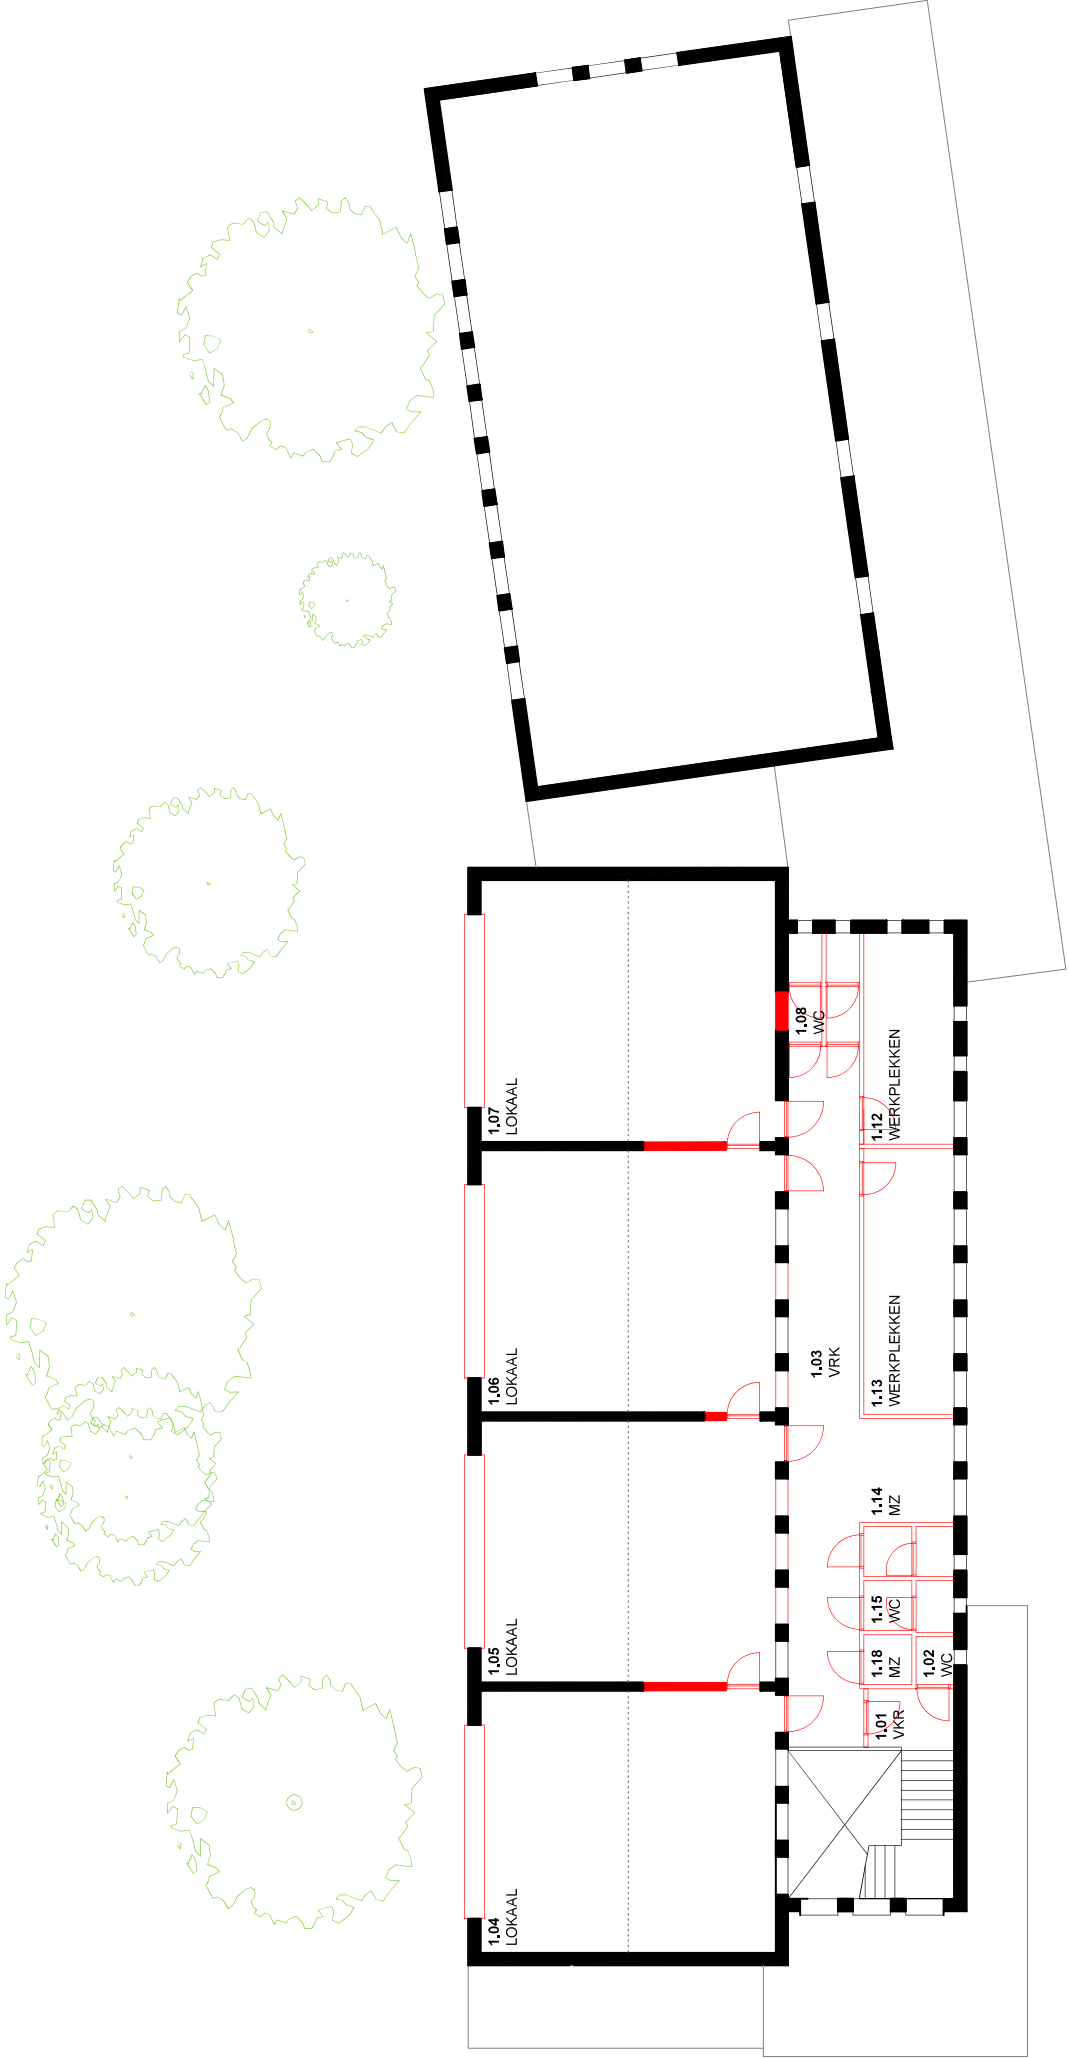


Herpstraat NIEUW

1e Verdieping

Legenda

Nieuw

Isolatie

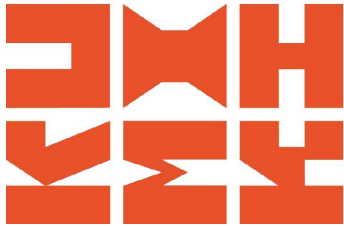

Architecture
Kraaienhofstraat 135-A
1018 RG Amsterdam
+316-22787349

info@kumiki.nl
www.kumiki.nl

NL88 TRIO 0788 7752 94
Btw: NL001109204B89

Kvk: 58553150
Architectenregister: 1.141015.001

project	(308)
locatie	Casimirschool
locatie	Herpstraat 1
locatie	2801 CR Gouda
locatie	Groeneweg 27
locatie	2801 ZA Gouda
bestaande/ontwerp	
bestaande/ontwerp	302-200.H04
bestaande/ontwerp	
bestaande/ontwerp	Plattegrond NT
bestaande/ontwerp	schaal 1:200
bestaande/ontwerp	formaat DIN A3
bestaande/ontwerp	versie 01
bestaande/ontwerp	datum 27-08-2024
bestaande/ontwerp	opdrachtgever
bestaande/ontwerp	Gemeente Gouda
bestaande/ontwerp	Bob Stölker
bestaande/ontwerp	Huis van de Stad,
bestaande/ontwerp	Burgemeester Jamesplein 1

CONCEPT

VOORONTWERP

