


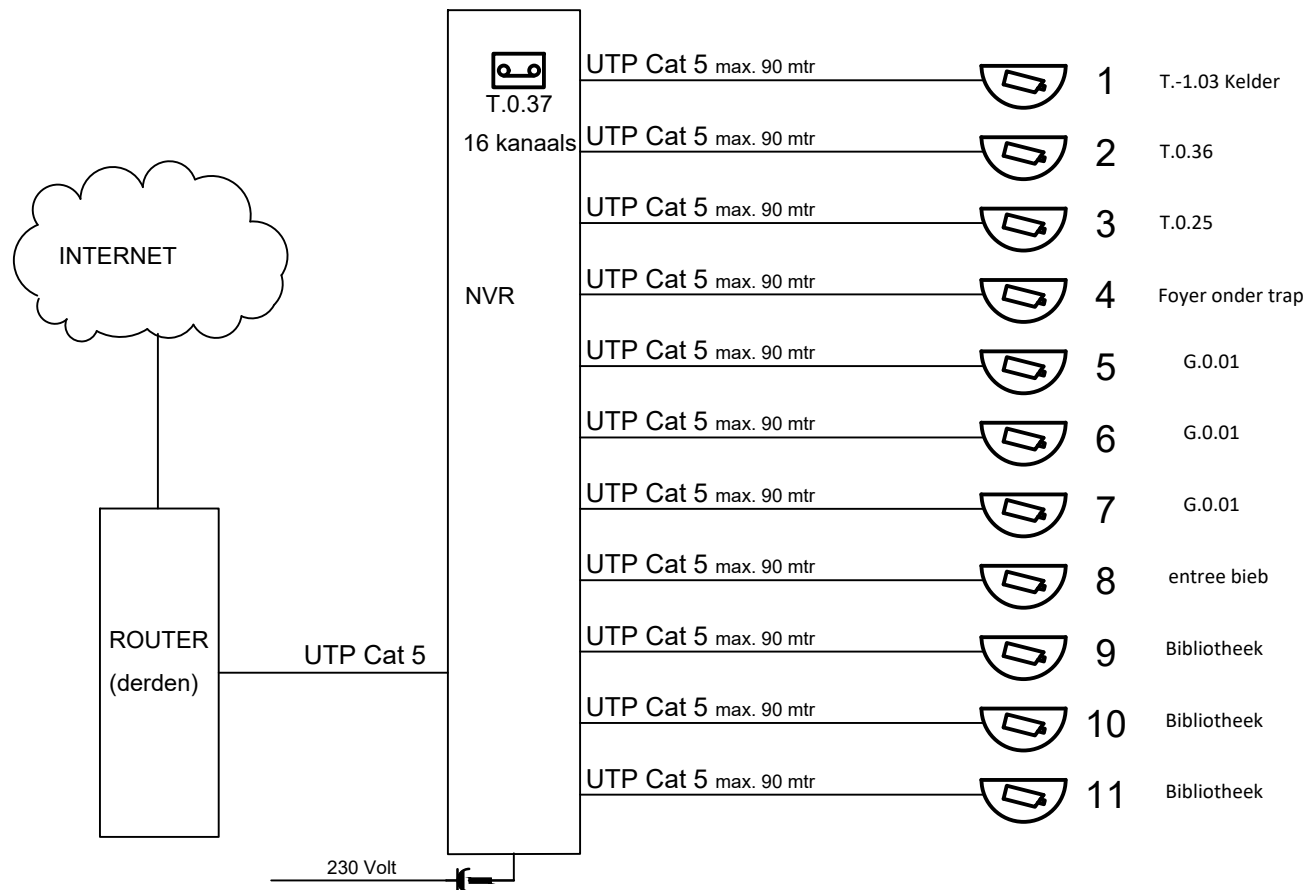

Project : Centrumplan Kerkrade Theater & bibliotheek				Status :
Installatie : Blokschema CCTV				Revisie
Datum : 11-12-17	Schaal : -	Get. : JBW	Gec. : RJA	www.homij.nl
 Technische Installaties een VolkerWessels onderneming				A ⁴ Projectnr. : 1813102
				Tekeningnummer: E BS 16 HJ
Nr.	Gewijzigd	Datum		

Object naam: Centrumplan Kerkrade		WIJZIGINGSDATA:	
		A 12-4-2017	Get. FB Gez.
		B 27-10-2017	Get. FB Gez.
		Get. Gez.	
		Get. Gez.	
CCTV Installatie Blok- / bekabelingschema		Fase: As built	
		Project nummer: 4009960	Opdrachtgever 3000756
		Get: FB 17-10-2016	
		Type installatie 3001	
  		Eigenaar 3000756	Schaal: 1:1
		Formaat: A4	
		Tekeningnr: 9960-016	

Wilhelmsveld 18
Postbus 5065
6220NV Maastricht
6202WE Maastricht

Tel: 043-6310631
Fax: 043-6310632

info@intergarde.nl
www.intergarde.nl

© 2016 Intergerde, alle rechten voorbehouden