
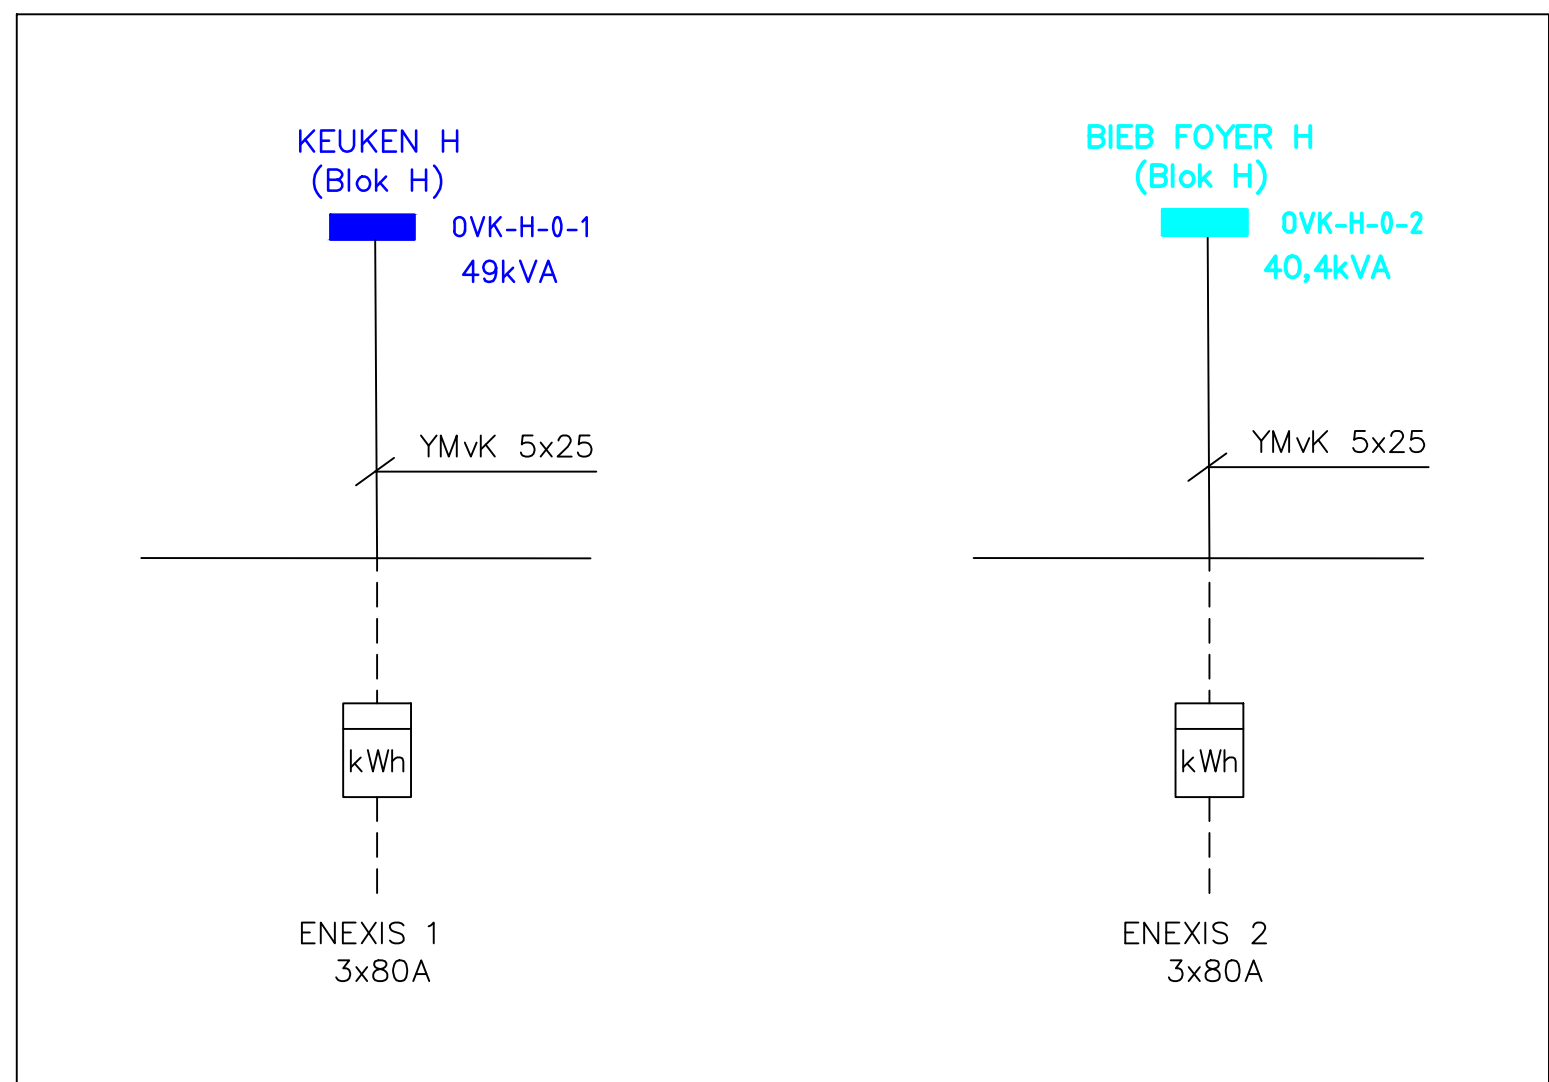
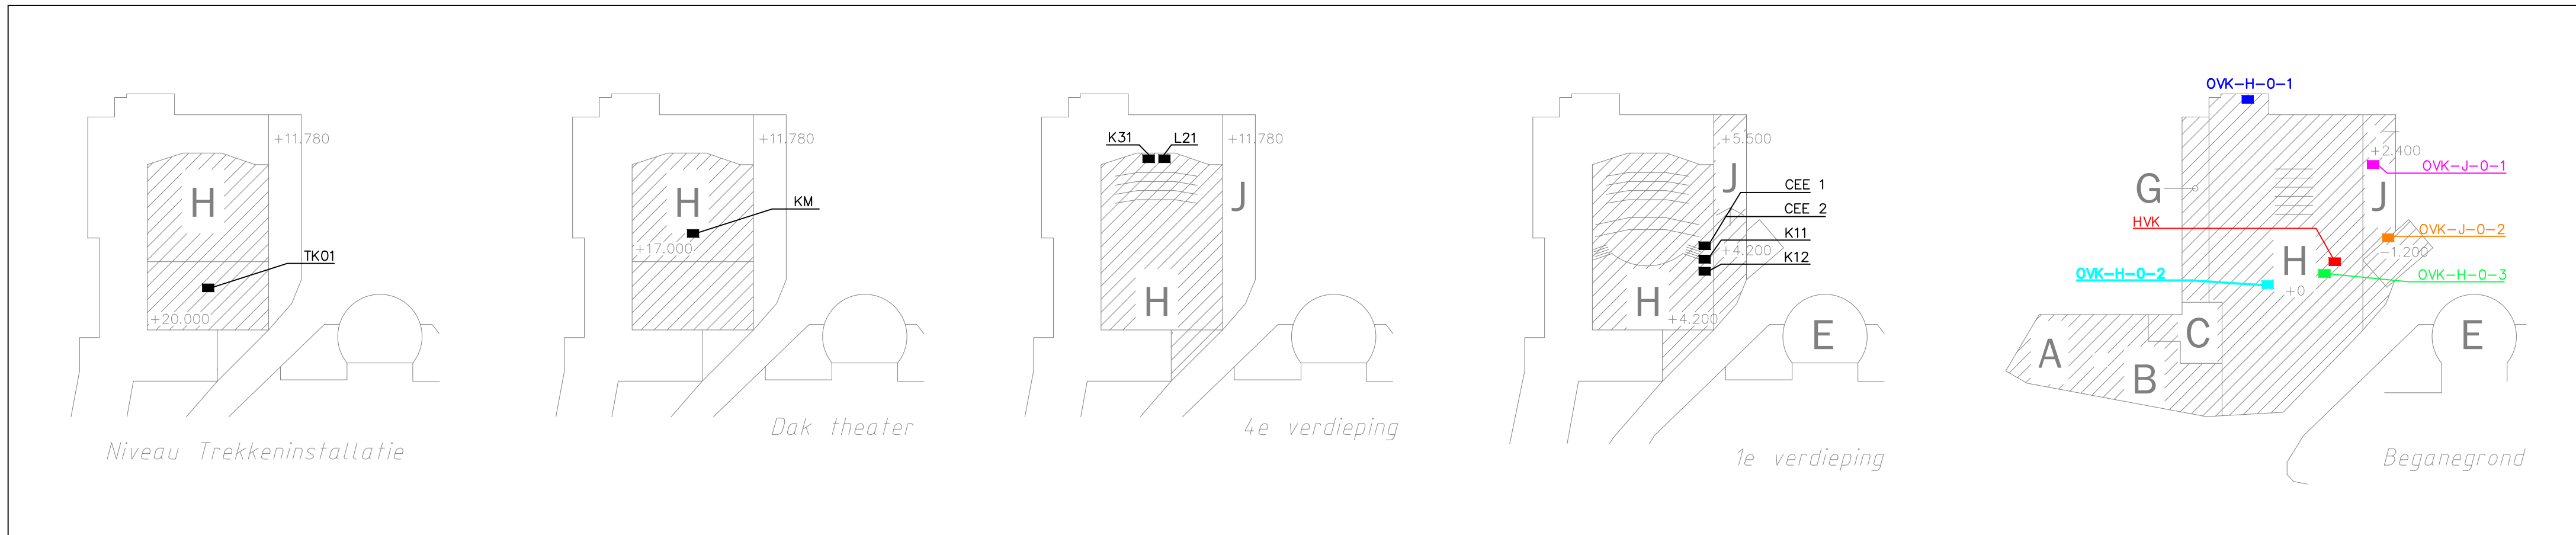
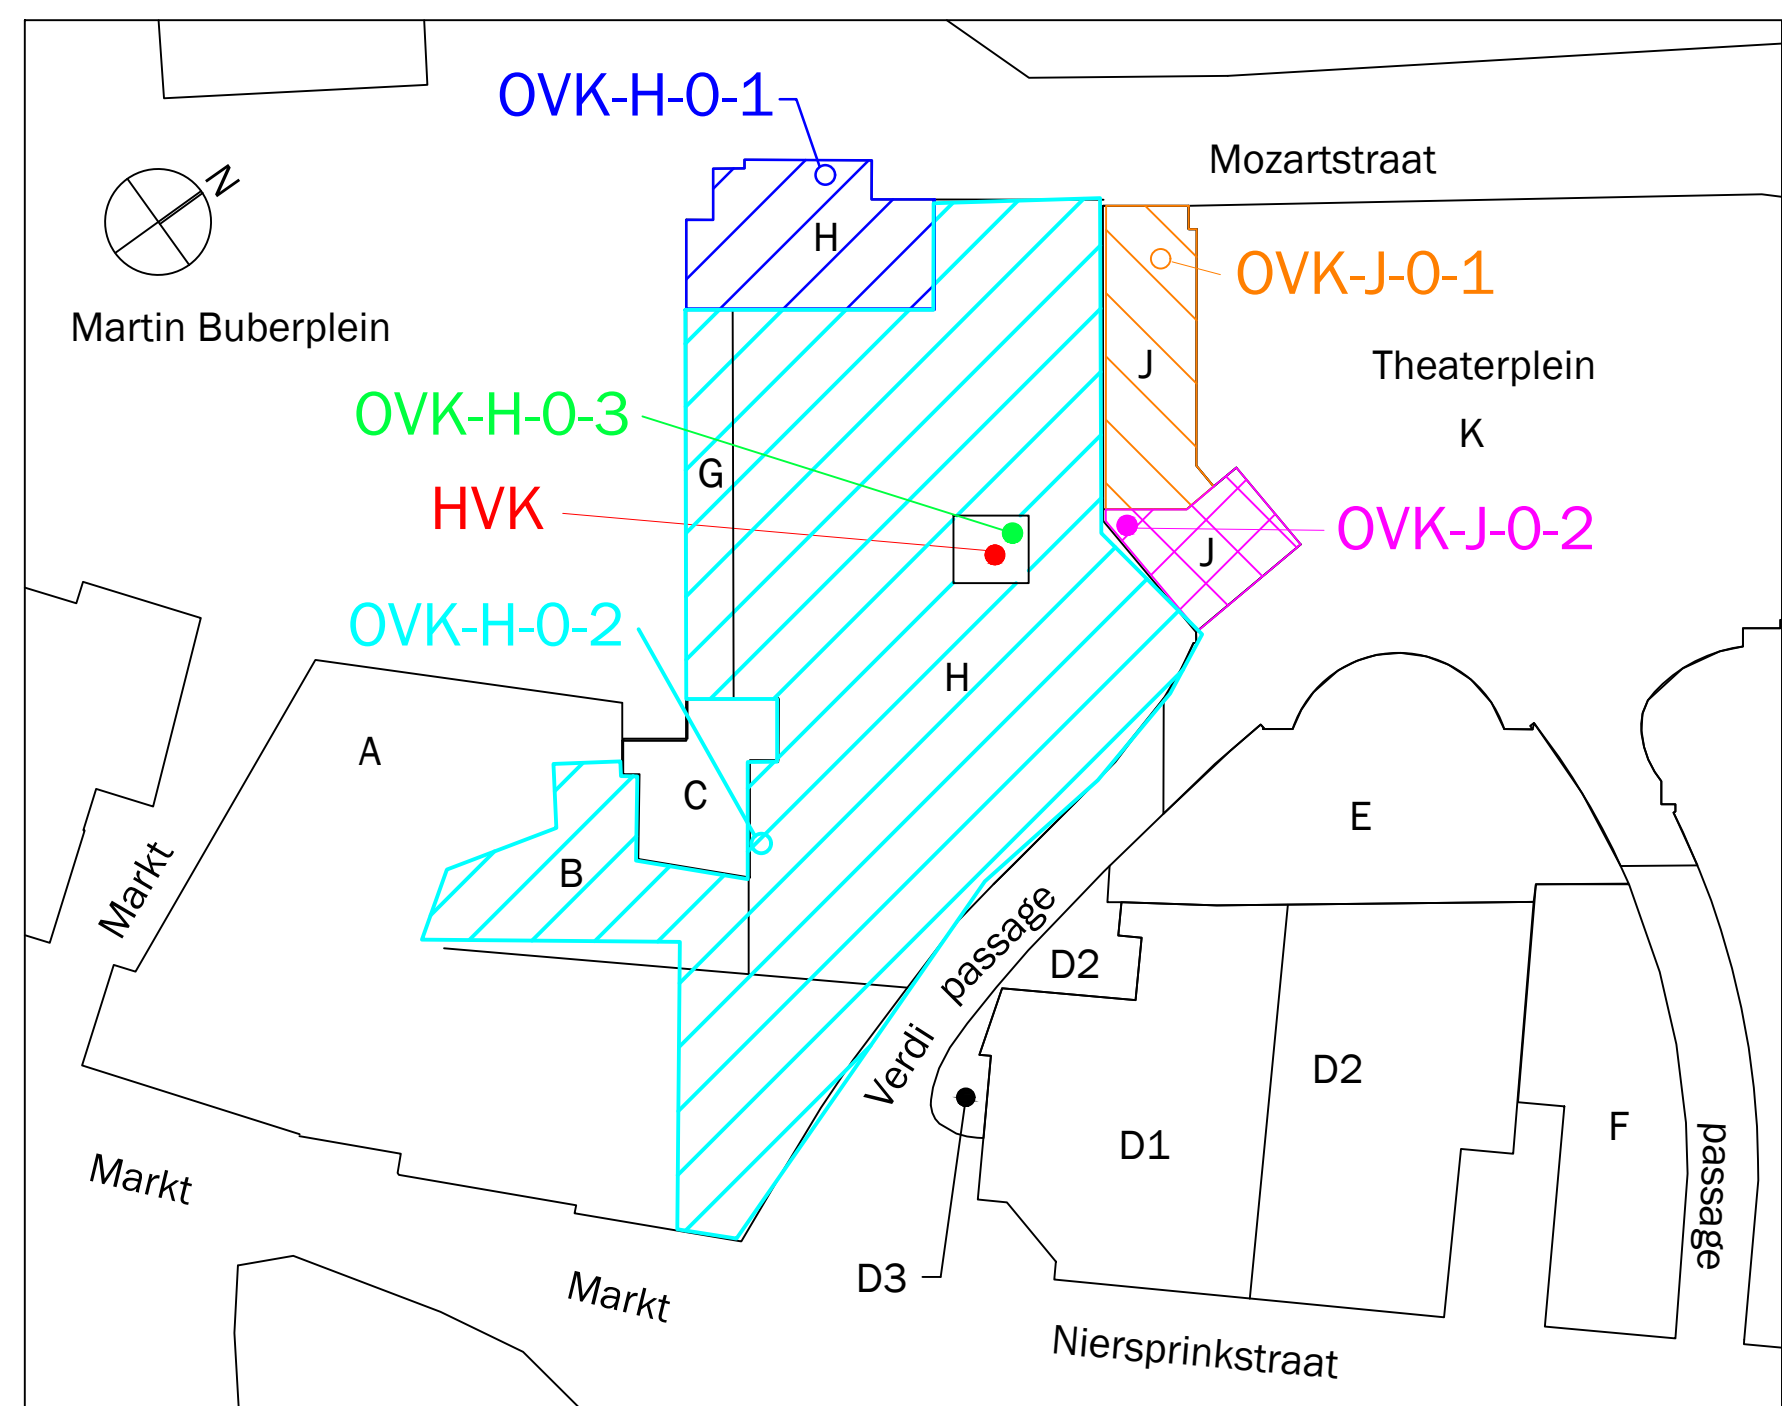


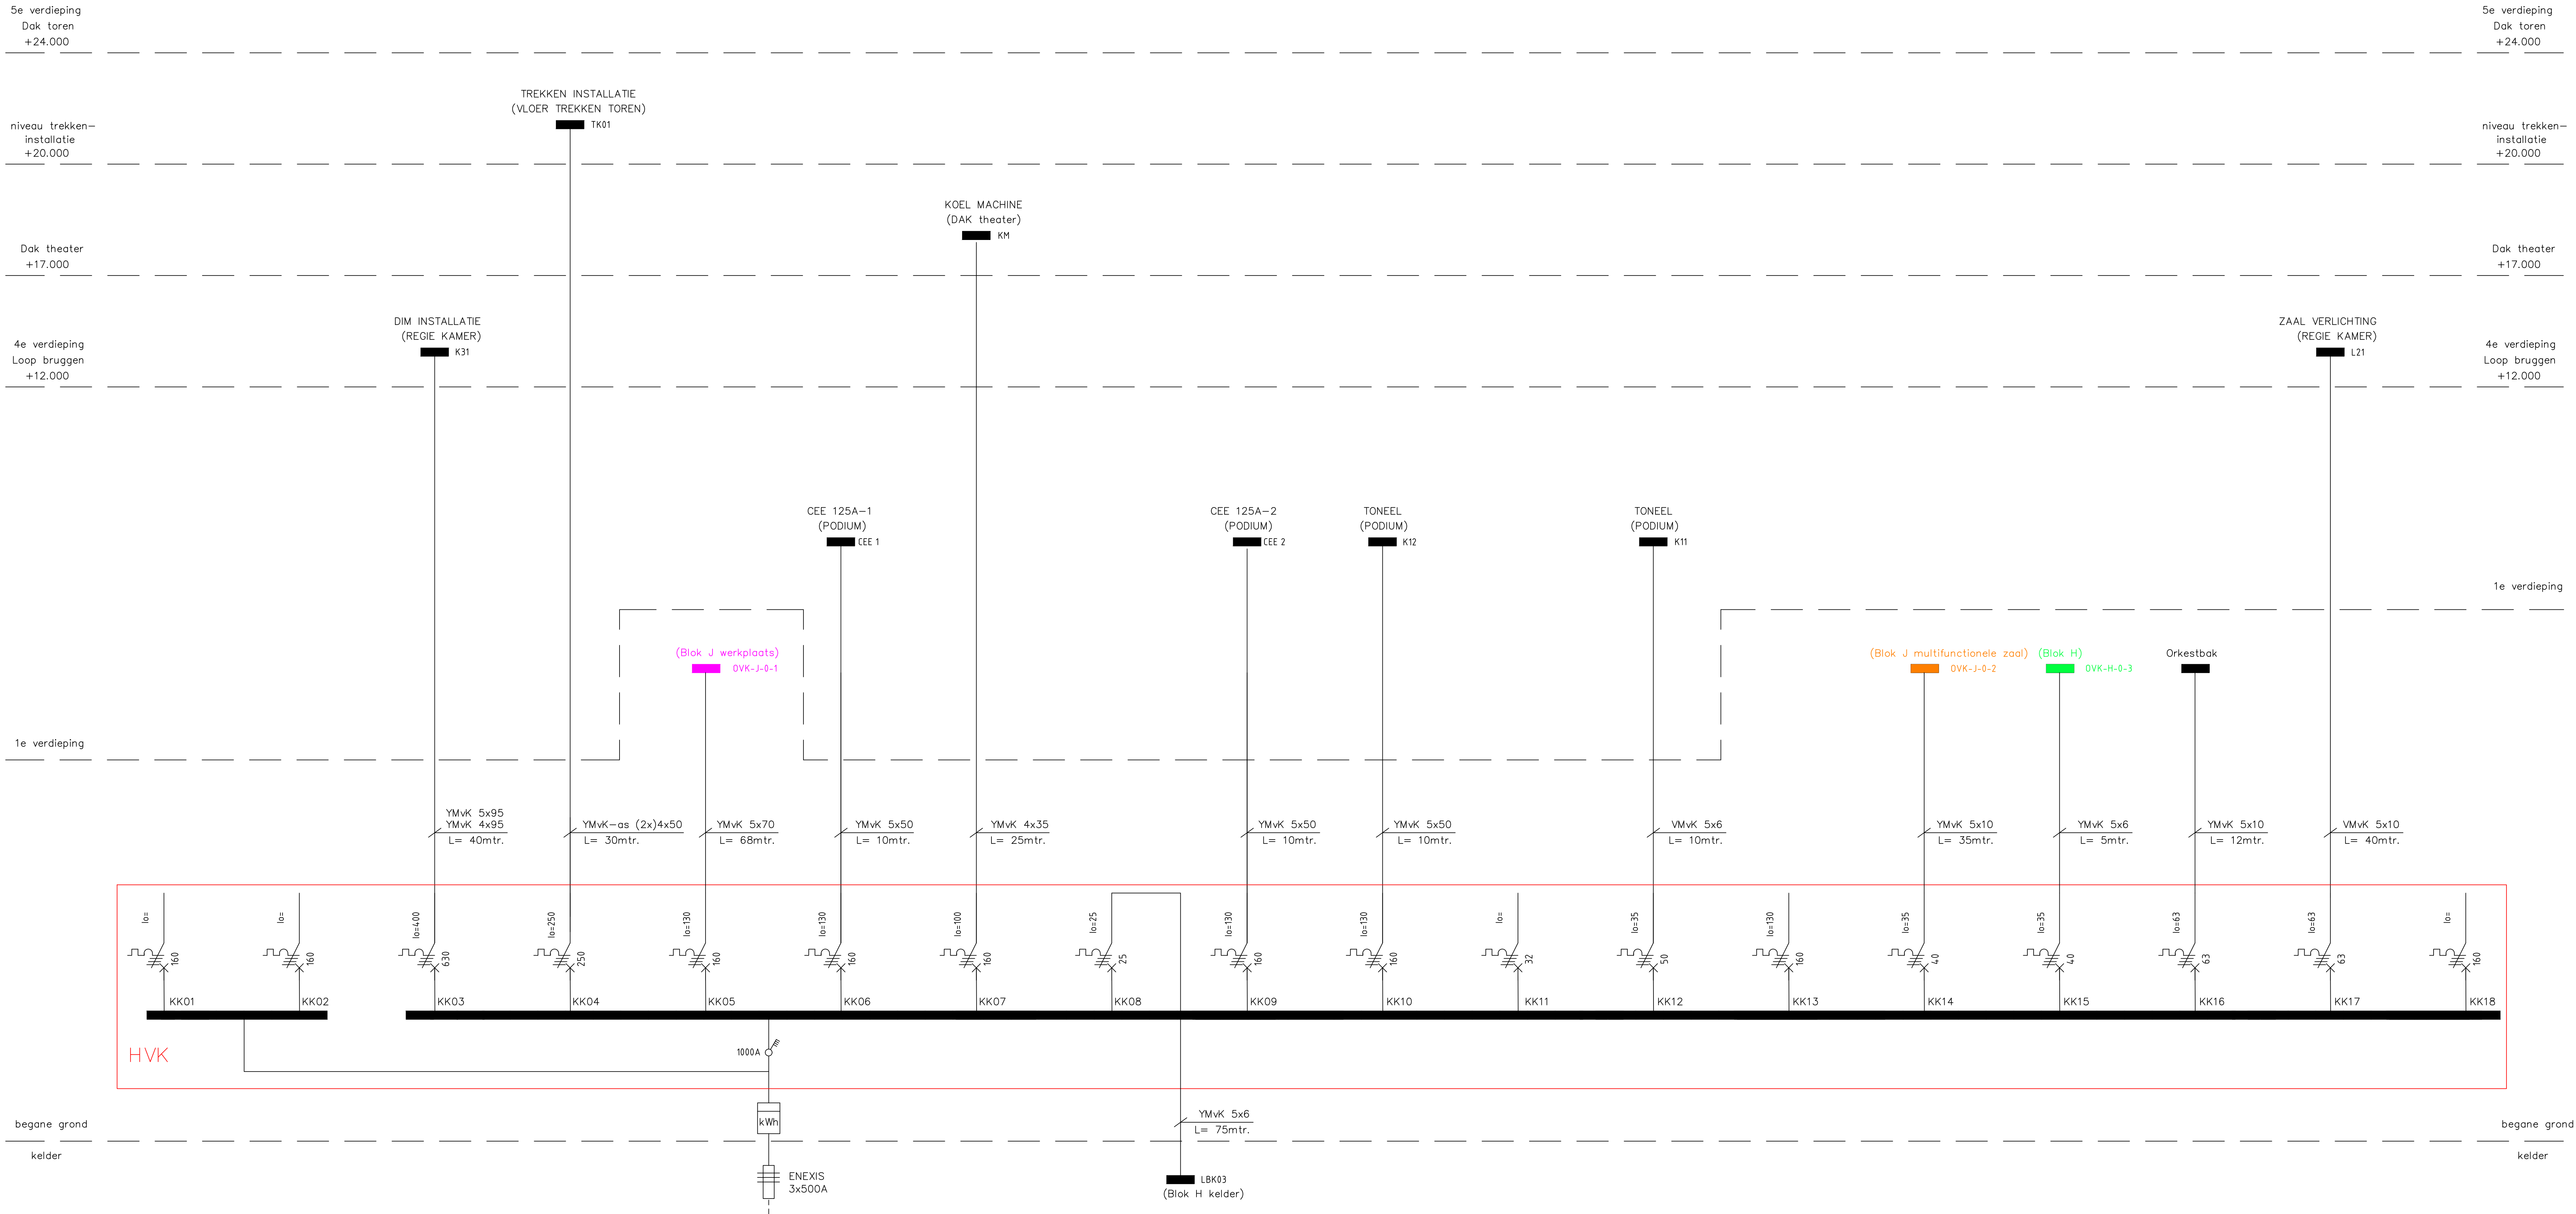

Status :	Revisie	Bouwkundige onderlegger:	n.v.t.
Project :	Centrumplan Kerkrade		
	Theater & bibliotheek		
Installatie :	Blokschema voedingen		
	HVK blok H		
Datum :	11-12-17	Schaal :	n.v.t.
Ont :	JBW	Ont :	RJA
Project :	www.homij.nl		
Tekeningnummer :	1813102		
	E BS 22		