


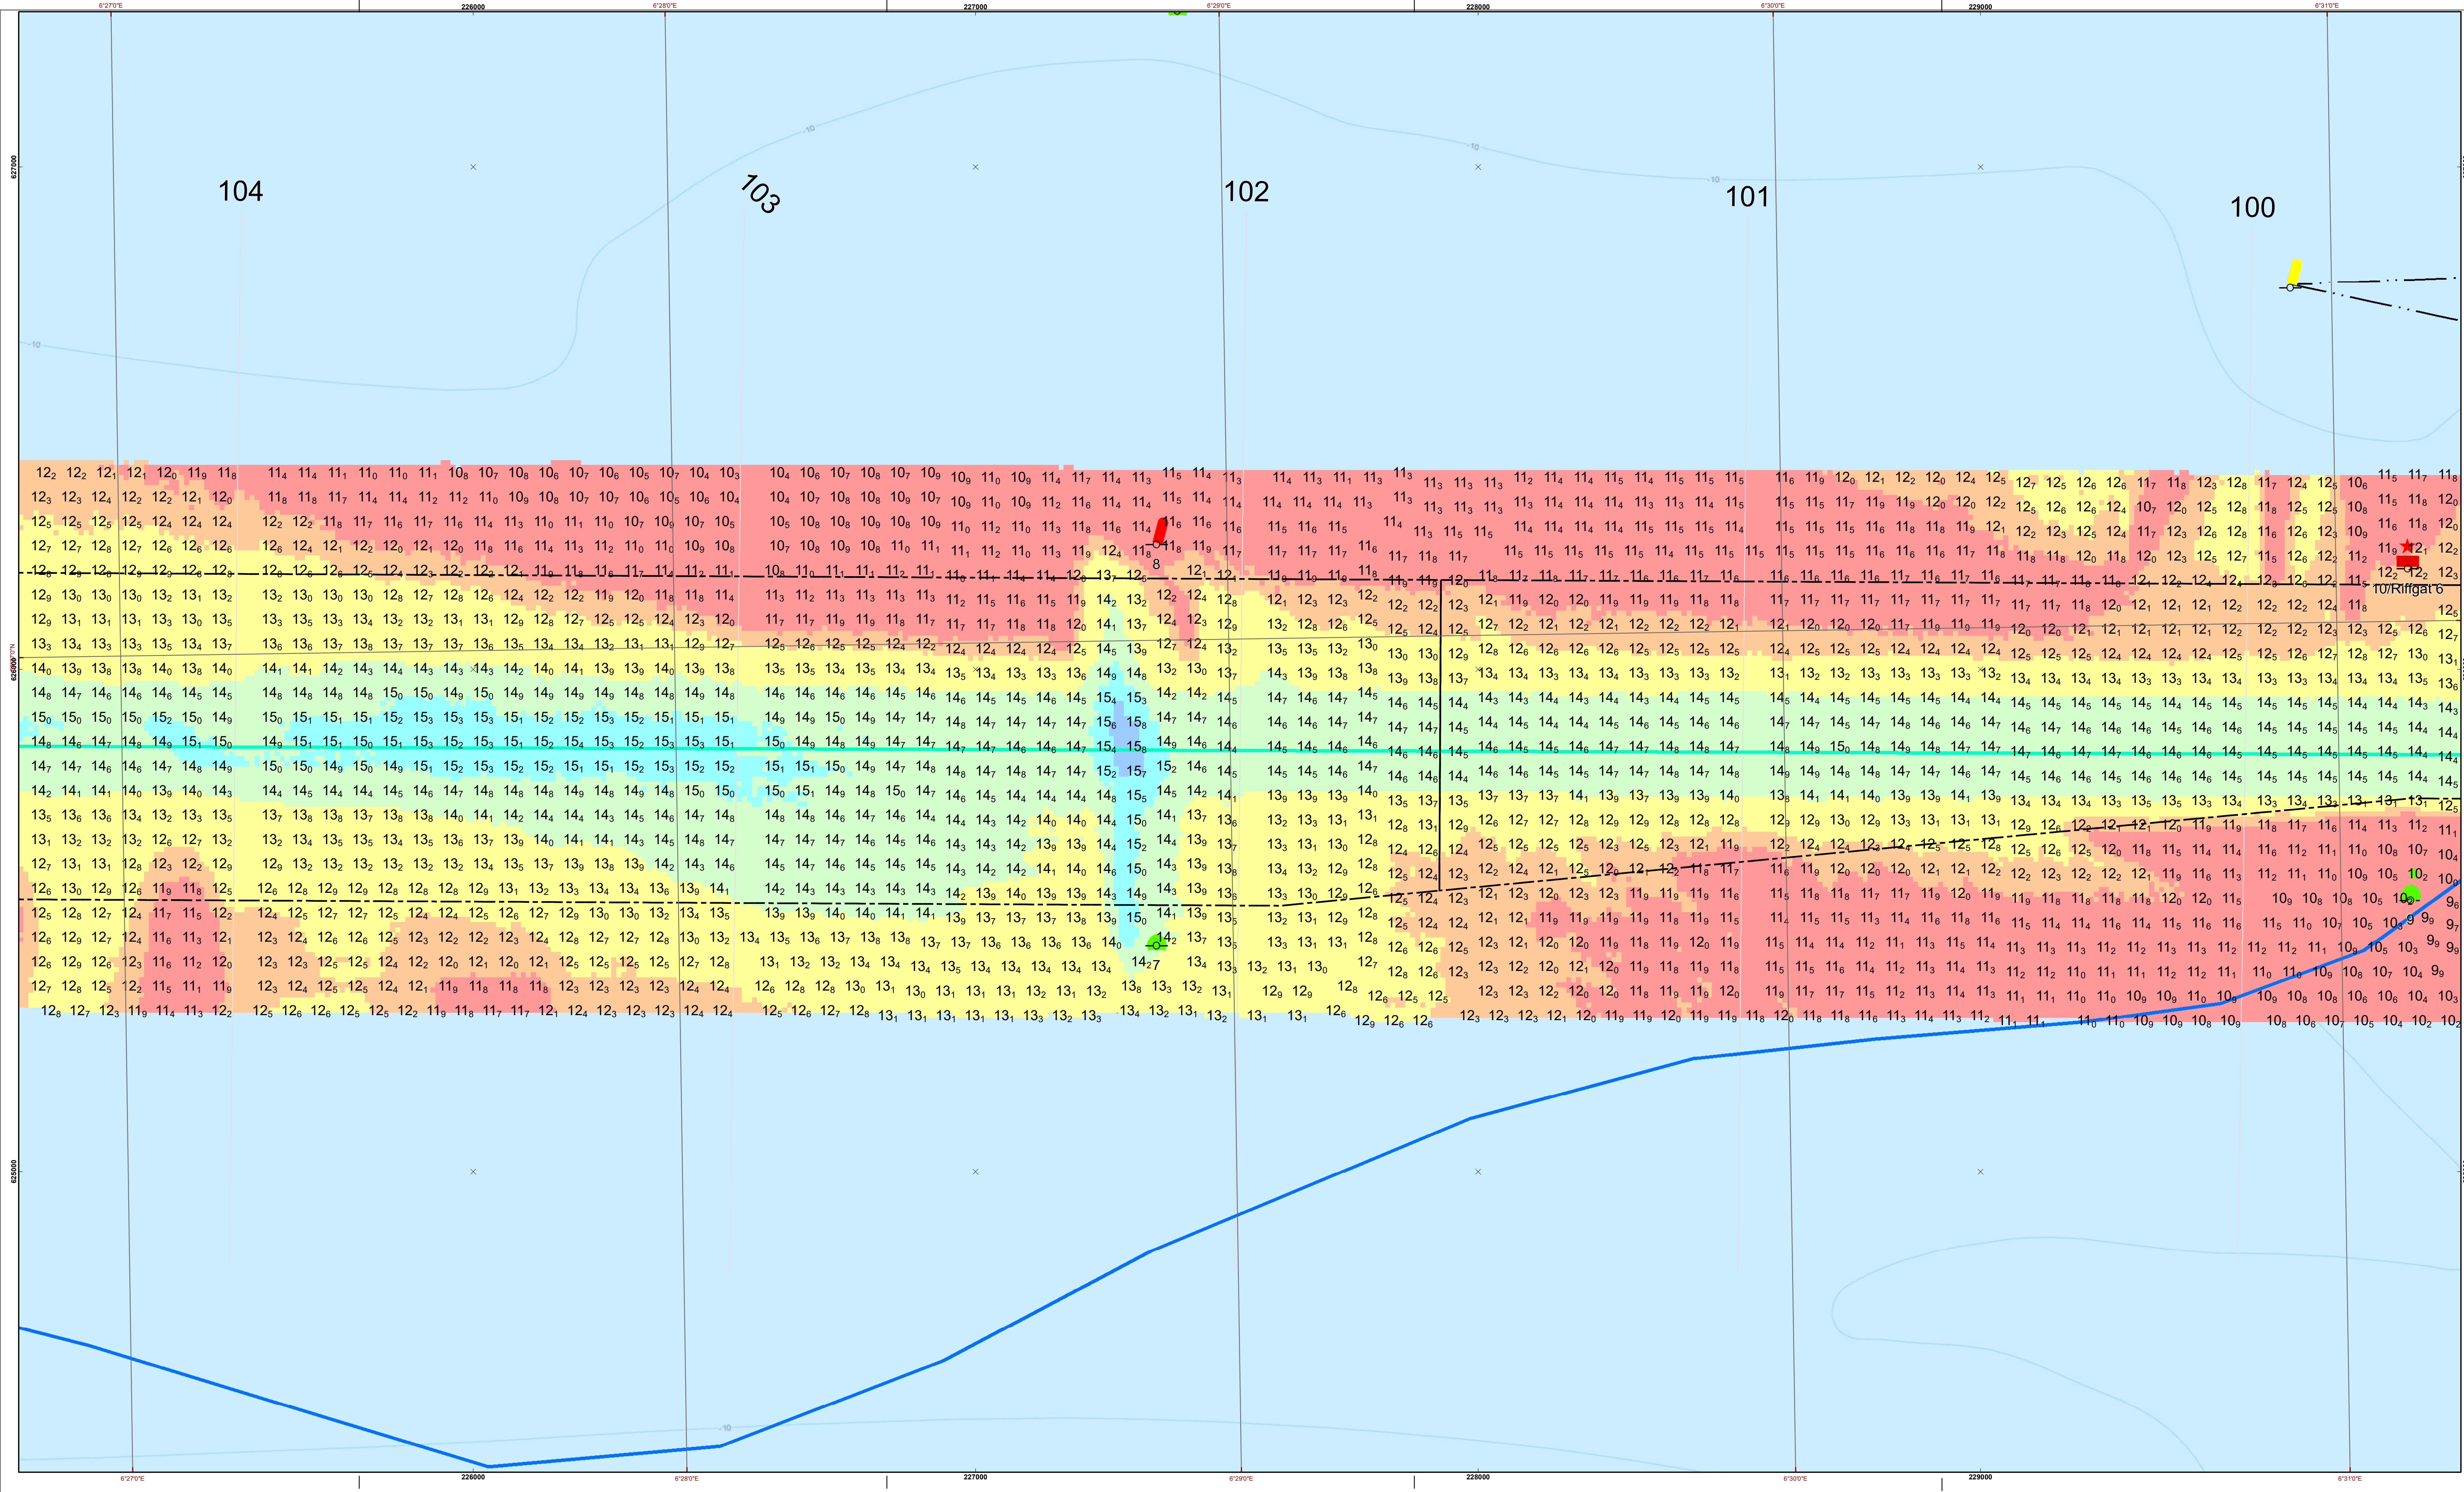

De hoofdpunten op de as bij de profiellijnen		Nautisch gegarandeerde dieptes tracebesluit				Passaerstrook ZW		Passaerstrook NO		riv	
vanaf Emden	punt	diepte NAP	diepte LAT	NAP	LAT	NAP	LAT	NAP	LAT	punt	
112.5	A	16.1	14.5	12	10.41	12	10.41	A			
109.9	A1	16.0	14.4	12	10.39	12	10.40	A1			
105.2	A2	15.9	14.3	12	10.37	12	10.37	A2			
101.6	A3	15.8	14.2	12	10.35	12	10.36	A3			
97.3	B	15.7	14.0	nvt	12			B			
94.4	C	15.0	13.2	12	10.27	12	10.28	C			
92.3	cd1	15.9	14.1	12	10.25	12	10.26	cd1			
90.1	cd2	15.8	14.0	12	10.24	12	10.25	cd2			
86.6	cd3	15.7	13.9	12	10.22	12	10.22	cd3			
84.1	cd4	15.5	13.6	12	10.19	12	10.20	cd4			
81.5	D	15.4	13.5	12	10.17	12	10.18	D			
79.4	de1	15.3	13.4	nvt	12			de1			
77.4	E	15.1	13.2	nvt	-	12	-	E			
75.4	ef1	15.0	13.1	nvt	-	12	-	ef1			
73.2	F	14.1	10.2	nvt	-	12	-	F			
aanloop Eemshaven	G	15.0	13.1	12.5	10.57	12.5	10.56				(geen passaerstrook)
havenhoofden Eemshaven	H	15.0	13.1	nvt	-						

De lodinggegevens zijn bestemd voor het beheer, onderzoek- en advieswerk van RWS


Deze kaart is niet bestemd voor nautisch gebruik

Geodetische informatie		Algemene informatie	
Kaart Projectie	: Rijksdriehoekstelsel / ETRS89	Meevaartuig	: ms. Amuseur / Scheurak
Geodetische Datum	: Amersfoort	Ingewonnen met	: Kongsberg EM2040c
Ellipsoïde	: Bessel	Standopnemer	: Octans IV
Verticale Datum	: LAT	Softwarepakket	: Qinsy 8.1 / ArcGIS 10
Methode	: Conversiegrid NAP-LAT DHY	Datum vorige opname	: juni 2019
Plaatsbepaling	: NETPOS	Betonningsbestand	: district
	: Omrekenend van ETRS89 via RDNAPTRANS2008 naar RDNA	Vaarnummer	: district
		Status	: ..

Legenda		Kleuren Legenda in LAT	
	botbehrens		-30.03 - -14.7
	betwistgebied		-14.69 - -14.2
	Klapstelsel_eems		-14.19 - -13.7
	Kilometring		-13.69 - -13.1
	Baggervak		-13.09 - -12.7
			-12.69 - -12.2
			-12.19 - -11.7
			-11.69 - -11.2
			-11.19 - -10.7
			-10.69 - -10.1
			-10.09 - -9.6
			-9.59 - -9.1
			-9.09 - -8.6
			-8.59 - -8.73


Gridcelgrootte dieptelijn en raster 1x1m (gemiddeld), dieptecijfer (LAT) 10x10m (ondiepte random weergegeven).

Schaal: 1:500000

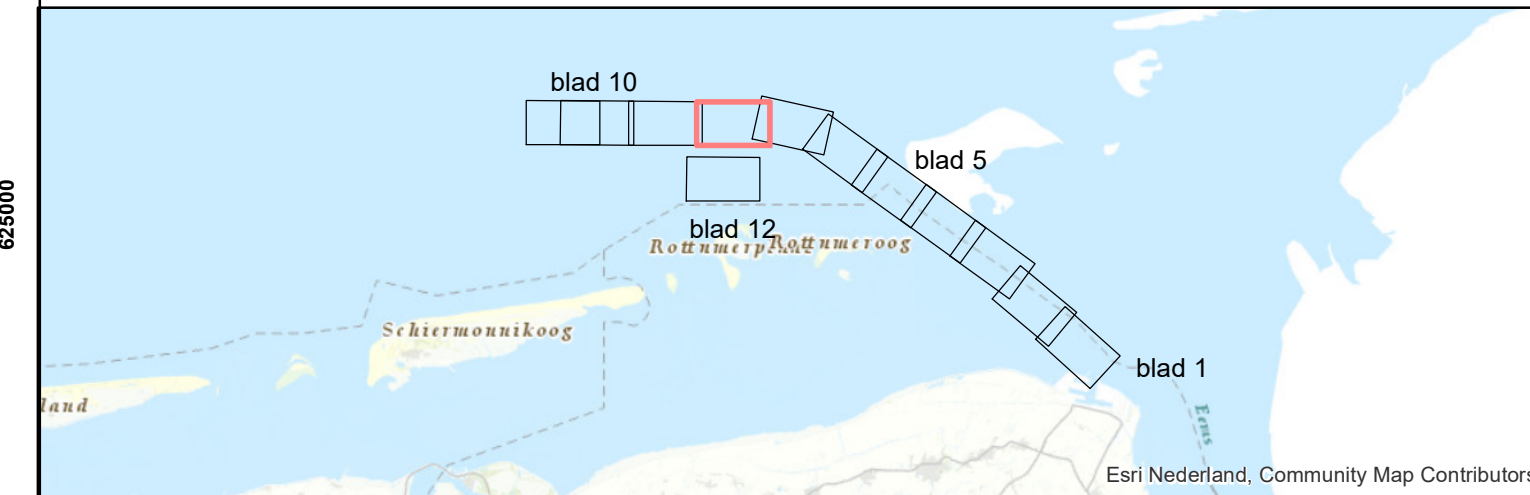

Eems Dollard Estuarium	
Eemsgeul (KM 100 t/m 104)	
Multibeamopname dd. 17.18 en 19 juni 2020	
Dieptecijfers in LAT	
Opdrachtgever:	PRs projectcode: 20EMD8015m16_01
	Kaartnummer: NNDW 2020_75053
Rijkswaterstaat District Noord-Nederland oost/west Assen/Grou	Kaartserie: blad 8 van 11 bladen
	Normering data: NL Norm A Hydrografie
	Formaat: A0/A1
Opdrachtnemer:	Bestandsnaam: eemsgeul_LAT_datadriven.mxd
	Schaal: 1:5000
Rijkswaterstaat Centrale Informatievoorziening (CIV) IGA Mobiel Meten Ieam Waddenzee/Juskemeer Assen	Geleend: 0 25 50 100 150 200 250 Meters
	CIV MM
	26 juni 2020
	Akkoord

Aan deze uitgave kunnen geen rechten worden ontleend

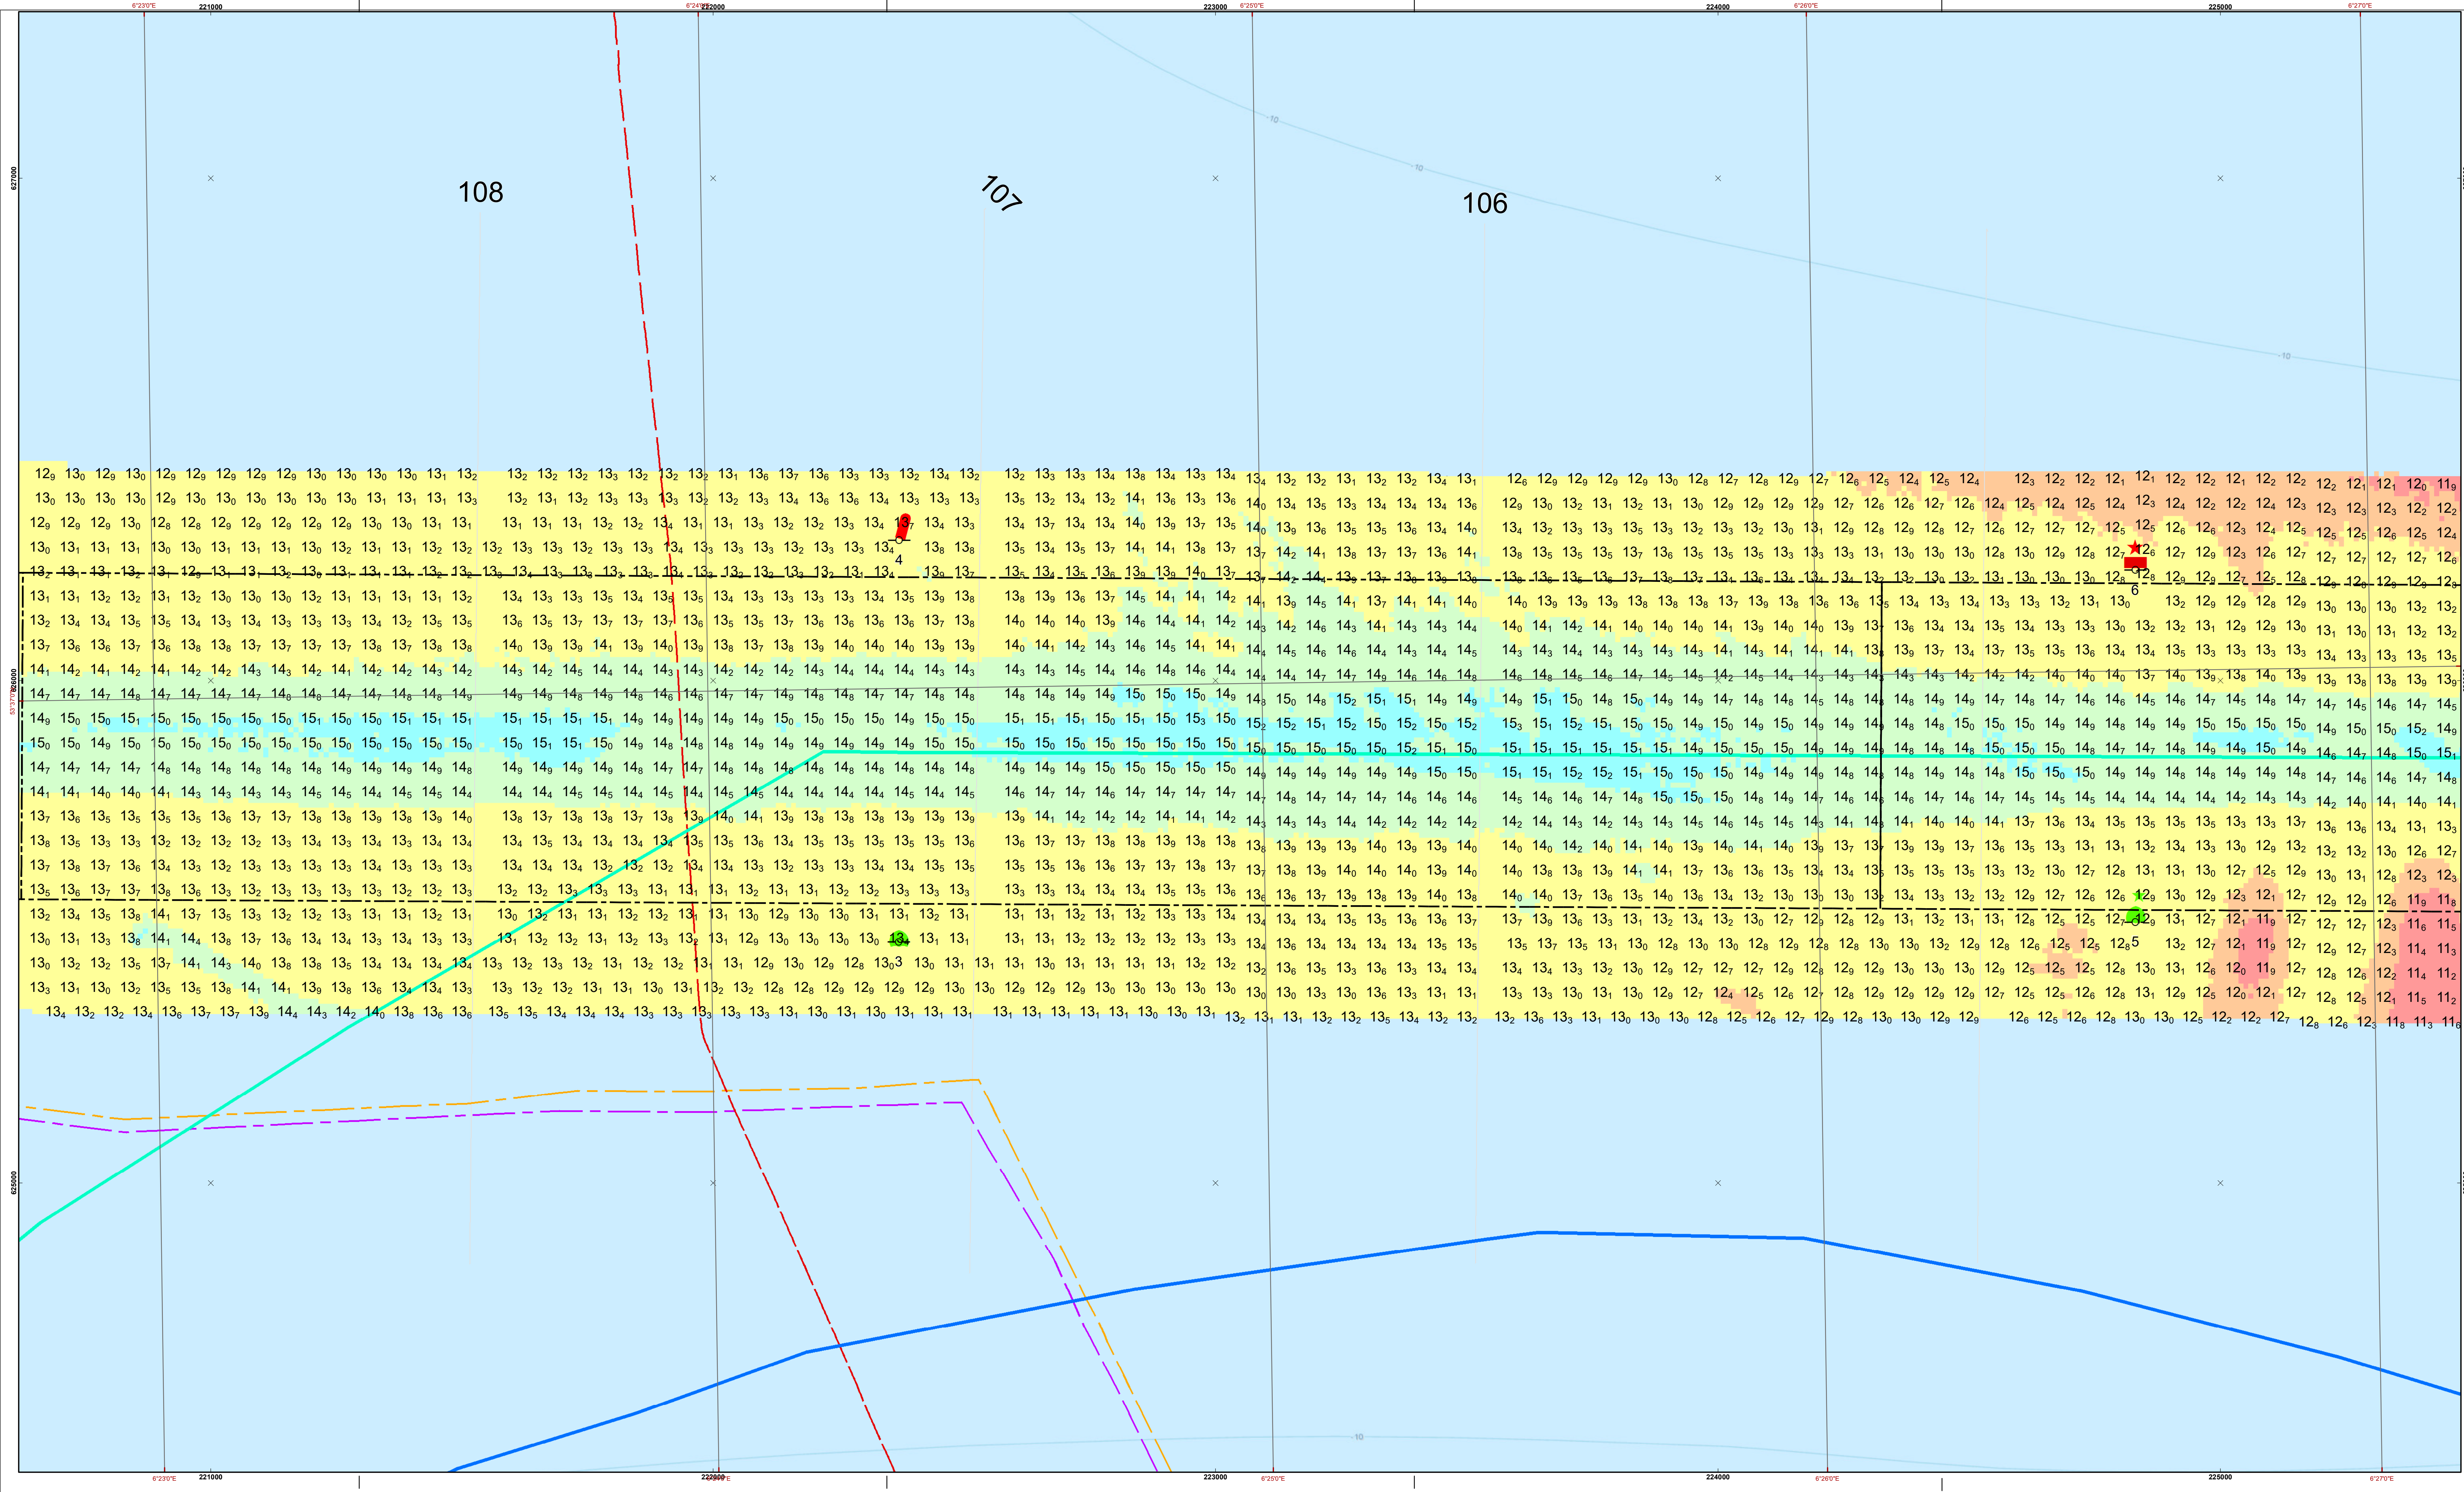

De hoofdpunten op de as bij de profiellijnen

vanaf Emden	punt	diepte NAP	diepte LAT	NAP	LAT	Passerstrook ZW	Passerstrook NO	thv
112.5	A	16.1	14.5	12	10.41	12	10.41	A
109.9	A1	16.0	14.4	12	10.39	12	10.40	A1
105.2	A2	15.9	14.3	12	10.37	12	10.37	A2
101.6	A3	15.8	14.2	12	10.35	12	10.36	A3
97.3	B	15.7	14.0	nvt	12	12		B
94.4	C	15.0	13.2	12	10.27	12	10.28	C
92.3	cd1	15.9	14.1	12	10.25	12	10.26	cd1
90.1	cd2	15.8	14.0	12	10.24	12	10.25	cd2
86.6	cd3	15.7	13.9	12	10.22	12	10.22	cd3
84.1	cd4	15.5	13.6	12	10.19	12	10.20	cd4
81.5	D	15.4	13.5	12	10.17	12	10.18	D
79.4	de1	15.3	13.4	nvt	12	12		de1
77.4	E	15.1	13.2	nvt	-	12	-	E
75.4	ef1	15.0	13.1	nvt	-	12	-	ef1
73.2	F	15.1	10.2	nvt	-	12	-	F
aanloop Eemshaven	G	15.0	13.1	12.5	10.57	12.5	10.56	(geen passerstrook)
Havenhoofden Eemshaven	H	15.0	13.1	nvt	-	nvt	-	

De lodinggegevens zijn bestemd voor het beheer, onderzoek- en advieswerk van RWS

Deze kaart is niet bestemd voor nautisch gebruik

Geodetische informatie

Kaart Projectie : Rijkdsriehoekstelsel / ETRS89

Geodetische Datum : Amersfoort

Ellipsoïde : Bessel

Verticale Datum : LAT

Methode : Conversiegrid NAP-LAT DHY

Plaatsbepaling : NETPOS

aanlooptijd van ETRS89 via : Omrekenend van ETRS89 via : RDNAPTRANS2008 naar RDNAIP

Algemene informatie

Metvaartuig : ms. Amasus / Scheurak

Ingevoerd met : Kongsberg EM2040c

Standopnemer : Octans IV

Softwarepakket : Qinsy 8.1 / ArcGIS 10

Datum vorige opname : juni 2019

Betonningsbestand : district

Vaarnummer : district

Status : ..

Legenda

- bodbeheersgrens
- betwistgebied
- Kilometring


leidings_waddenzee

Layer

- NORNED
- ZeeEnergie_kabel
- buitengaats_line
- Baggevak

Kleuren Legenda in LAT

- 30.03 - -14.7
- 14.69 - -14.2
- 14.19 - -13.7
- 13.69 - -13.1
- 13.09 - -12.7
- 12.69 - -12.2
- 12.19 - -11.7
- 11.69 - -11.2
- 11.19 - -10.7
- 10.69 - -10.1
- 10.09 - -9.6
- 9.59 - -9.1
- 9.09 - -8.6
- 8.59 - -8.1

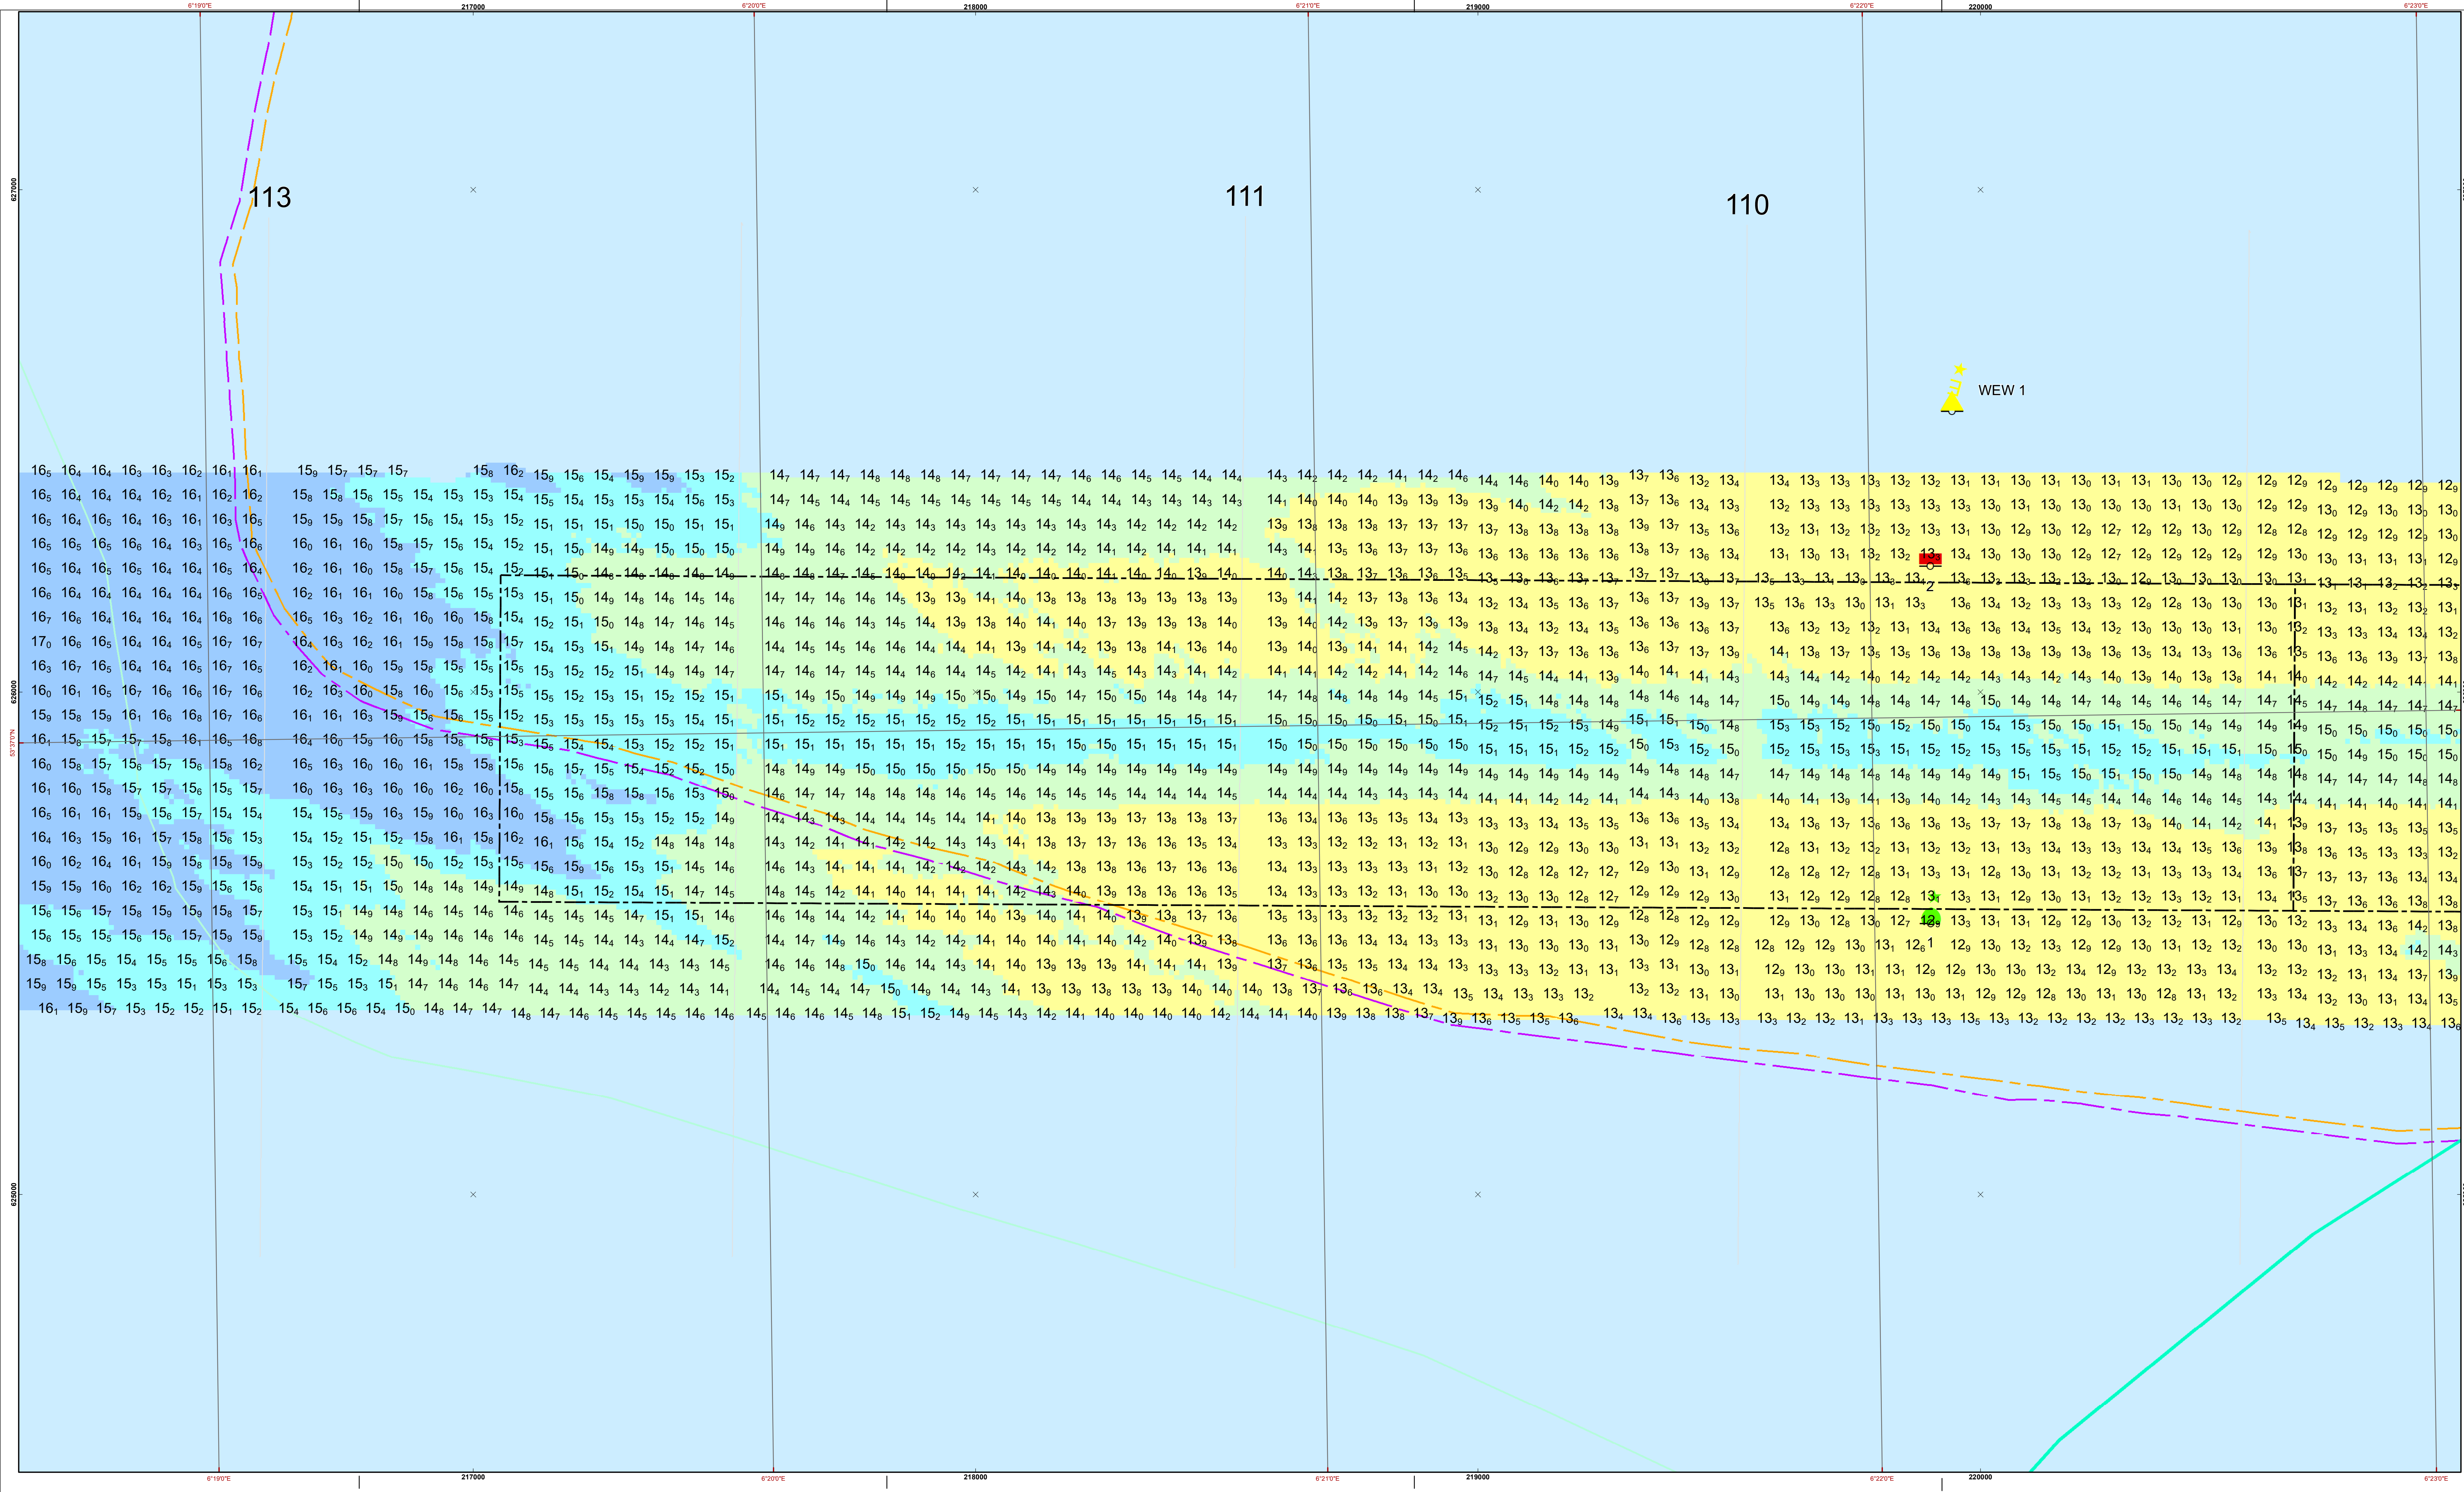

De hoofdpunten op de as bij de profiellijnen

vanaf Emden	punt	diepte NAP	diepte LAT	NAP	LAT	Passerstrook ZW	Passerstrook NO	thv
112.5	A	16.1	14.5	12	10.41	12	10.41	A
109.9	A1	16.0	14.4	12	10.39	12	10.40	A1
105.2	A2	15.9	14.3	12	10.37	12	10.37	A2
101.6	A3	15.8	14.2	12	10.35	12	10.36	A3
97.3	B	15.7	14.0	nvt	12	10.35	12	B
94.4	C	15.0	13.2	12	10.27	12	10.28	C
92.3	cd1	15.9	14.1	12	10.25	12	10.26	cd1
90.1	cd2	15.8	14.0	12	10.24	12	10.25	cd2
86.6	cd3	15.7	13.9	12	10.22	12	10.22	cd3
84.1	cd4	15.5	13.6	12	10.19	12	10.20	cd4
81.5	D	15.4	13.5	12	10.17	12	10.18	D
79.4	de1	15.3	13.4	nvt	12	12	12	de1
77.4	E	15.1	13.2	nvt	12	12	12	E
75.4	ef1	15.0	13.1	nvt	12	12	12	ef1
73.2	F	14.1	10.2	nvt	12	12	12	F
aanloop Eemshaven	G	15.0	13.1	12.5	10.57	12.5	10.56	(geen passerstrook)
Havenhoofden Eemshaven	H	15.0	13.1	nvt	12	12	12	H

De lodinggegevens zijn bestemd voor het beheer, onderzoek- en advieswerk van RWS

Deze kaart is niet bestemd voor nautisch gebruik

Geodetische informatie

Kaart Projectie : Rijkdsriehoekstelsel / ETRS89

Geodetische Datum : Amersfoort

Ellipsoïde : Bessel

Verticale Datum : LAT

Methode : Conversiegrid NAP-LAT DHY

Plaatsbepaling : NETPOS

Commercieel van ETRS89 via RDNAPTRANS2008 naar RDNAIP

Algemene informatie

Metvaartuig : ms. Amasus / Schuurak

Ingevoeren met : Kongsberg EM2040c

Standopnemer : Octans IV

Softwarepakket : Qinsy 8.1 / ArcGIS 10

Datum vorige opname : juni 2019

Betonningsbestand : district

Vaarnummer : district

Status : ..

Legenda

— bodbeheers

— Kilometring

leidings_waddenzee

Layer

— TYCOM

— ZeeEnergie_kabel

— buitengaats_line

— Baggevak

Kleuren Legenda in LAT

-30.03 - -14.7
-14.69 - -14.2
-14.19 - -13.7
-13.69 - -13.1
-13.09 - -12.7
-12.69 - -12.2
-12.19 - -11.7
-11.69 - -11.2
-11.19 - -10.7
-10.69 - -10.1
-10.09 - -9.6
-9.59 - -9.1
-9.09 - -8.6
-8.59 - -8.1
-8.09 - -7.6
-7.59 - -7.1
-7.09 - -6.6
-6.59 - -6.1
-6.09 - -5.6
-5.59 - -5.1
-5.09 - -4.6
-4.59 - -4.1
-4.09 - -3.6
-3.59 - -3.1
-3.09 - -2.6
-2.59 - -2.1
-2.09 - -1.6
-1.59 - -1.1
-1.09 - -0.6
-0.59 - -0.1
0.09 - 0.6
0.59 - 1.1
1.09 - 1.6
233.59 - 234.1
234.09

