


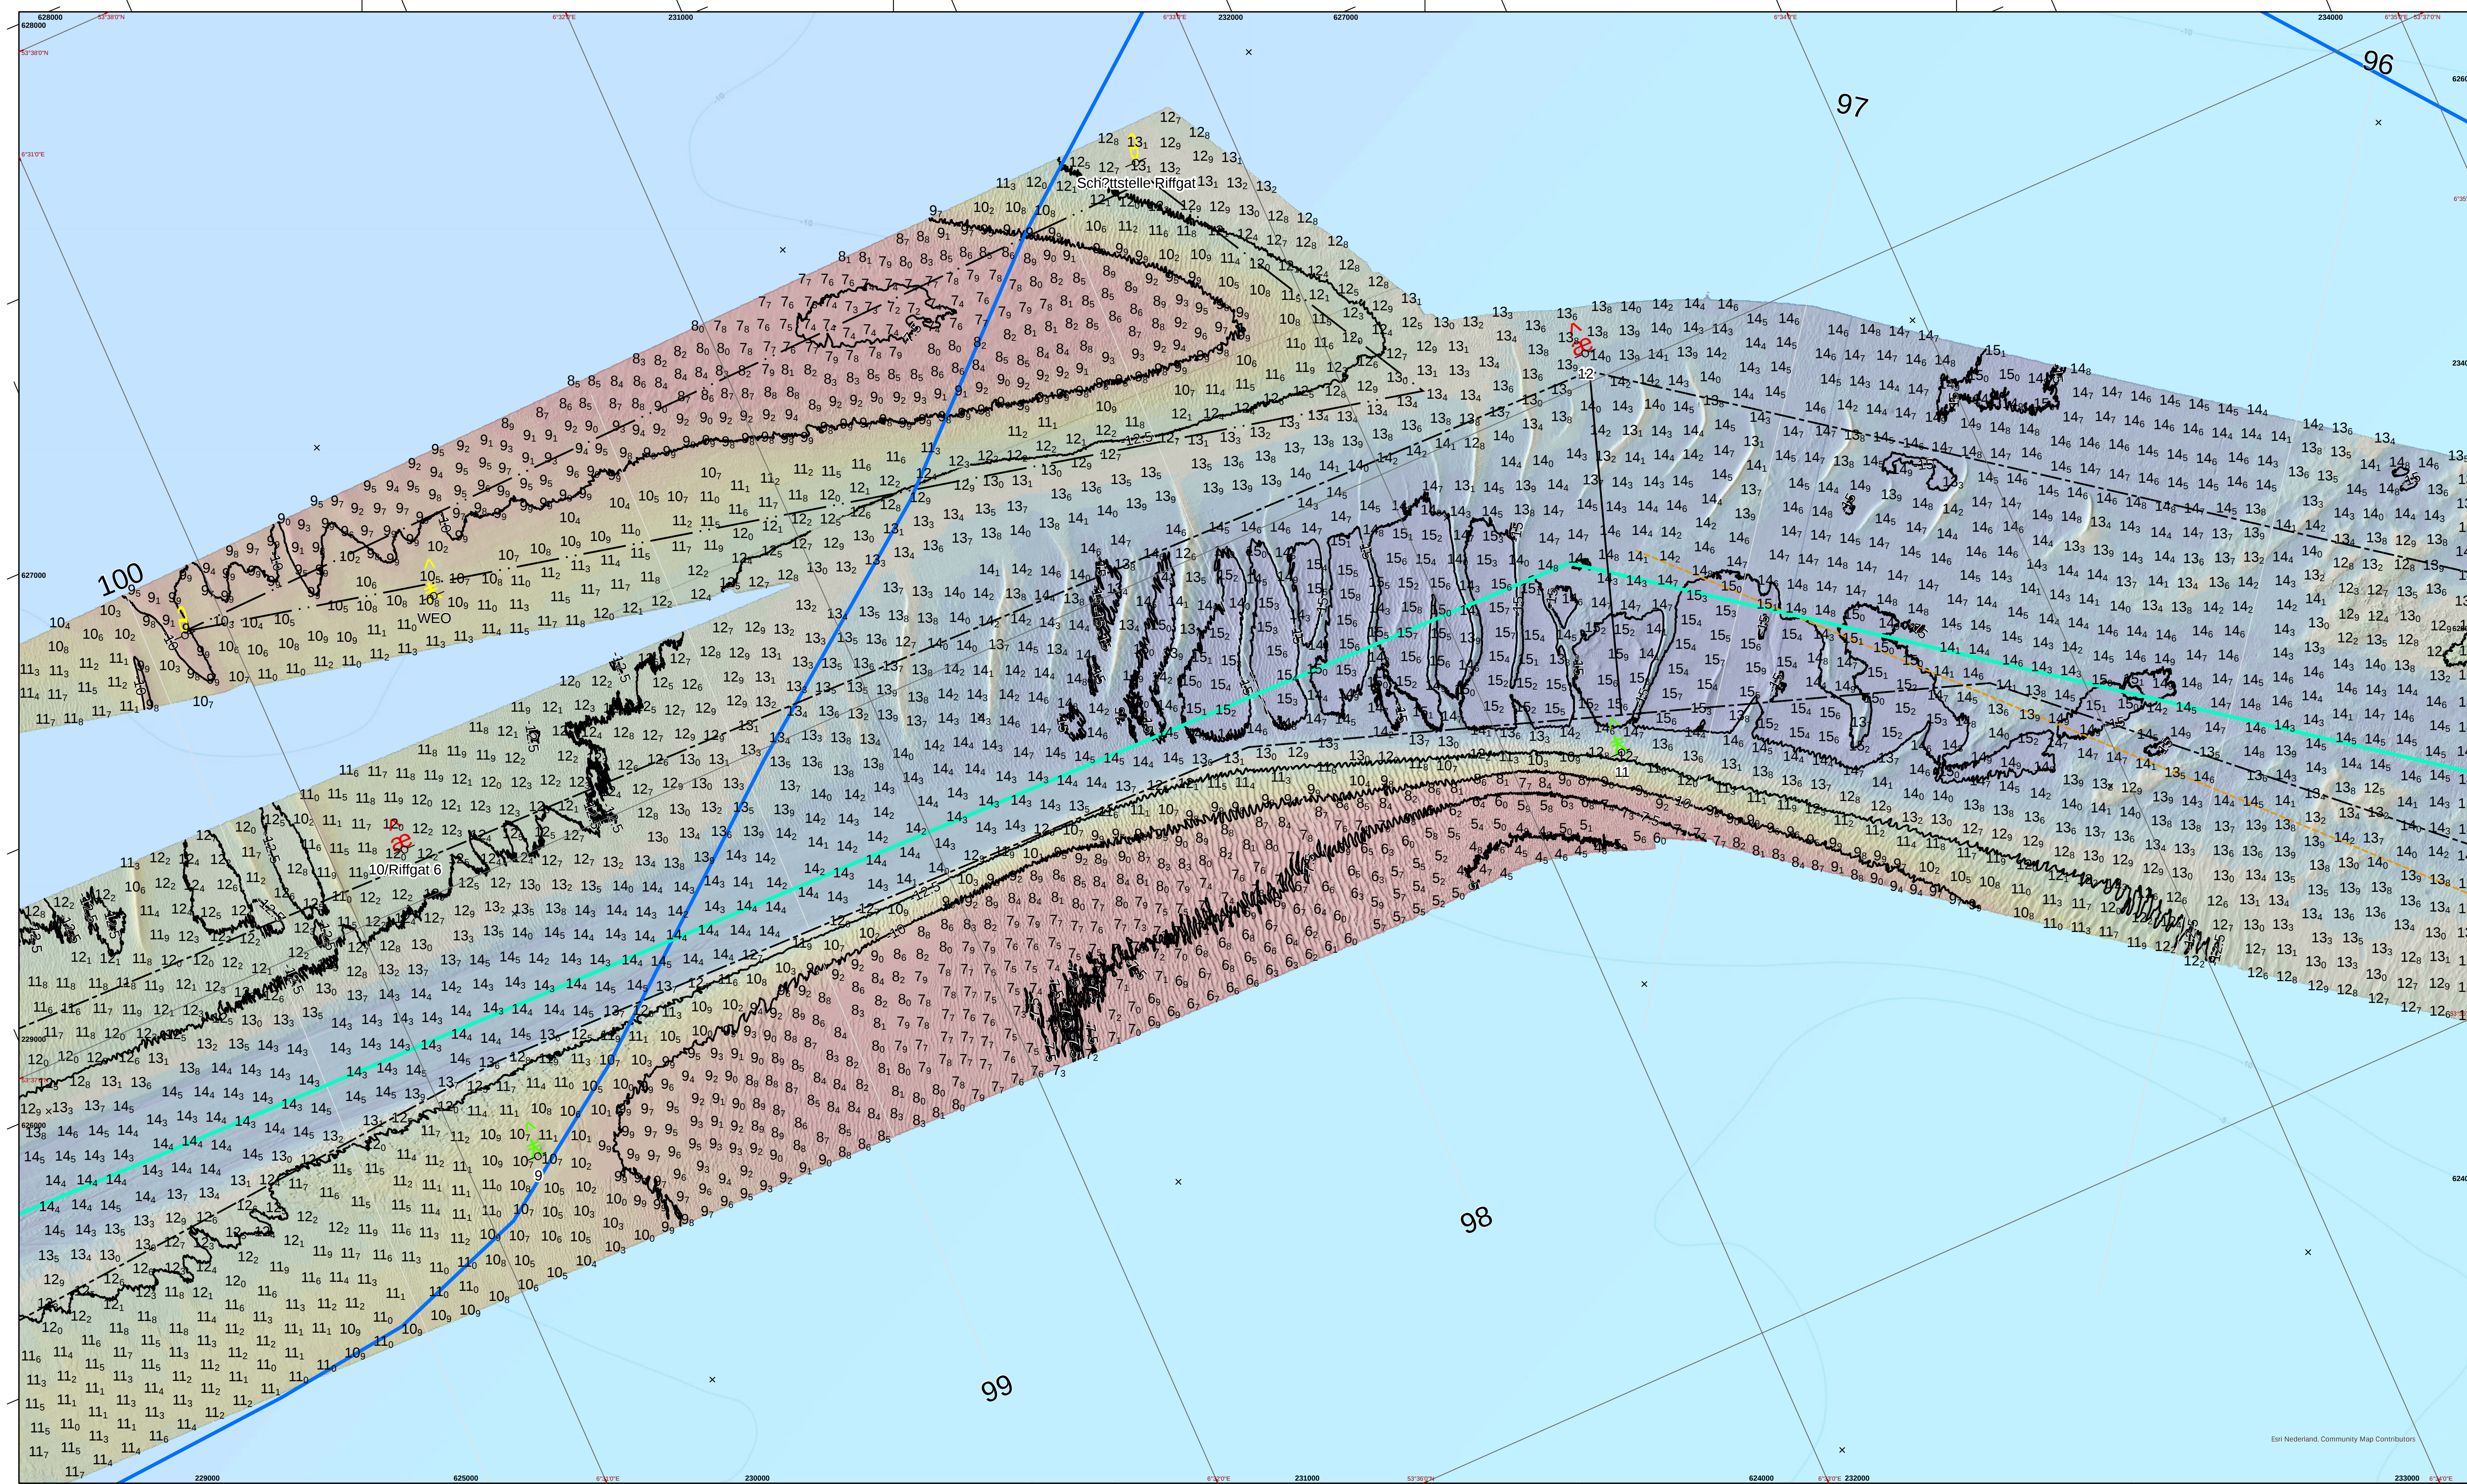

De hoofdpunten op de as bij de profiellijnen		Nautisch gegarandeerde dieptes tracebesluit							
vanaf Emden		punt	diepte NAP	diepte LAT	NAP	LAT	NAP	LAT	thv
112.5	A	16.1	14.5	12	10.41	12	10.41	A	10.41
108.9	A1	16.0	14.4	12	10.39	12	10.39	A1	10.40
105.2	A2	15.9	14.3	12	10.37	12	10.37	A2	10.37
101.6	A3	15.8	14.2	12	10.35	12	10.35	A3	10.36
97.3	B	15.7	14.0	nvt	-	12	-	B	-
94.4	C	15.0	13.2	12	10.27	12	10.27	C	10.28
92.3	cd1	15.9	14.1	12	10.25	12	10.25	cd1	10.26
90.1	cd2	15.8	14.0	12	10.24	12	10.24	cd2	10.25
86.6	cd3	15.7	13.9	12	10.22	12	10.22	cd3	10.23
84.1	cd4	15.5	13.6	12	10.19	12	10.19	cd4	10.20
81.5	D	15.4	13.5	12	10.17	12	10.17	D	10.18
79.4	de1	15.3	13.4	nvt	-	12	-	de1	-
77.4	E	15.1	13.2	nvt	-	12	-	E	-
75.4	ef1	15.0	13.1	nvt	-	12	-	ef1	-
73.2	F	12.1	10.2	nvt	-	12	-	F	-
aanloop Eemshaven	G	15.0	13.1	12.5	10.57	12.5	10.56	G	(geen passerstrook)
Hayvothoven Eemshaven	H	13.1	10.0	nvt	-	12	-	H	-

De lodinggegevens zijn bestemd voor het beheer-, onderzoek- en advieswerk van RWS

Deze kaart is niet bestemd voor nautisch gebruik


Geodetische informatie	Algemene informatie
Kaart Projectie	Rijkdriehoekstelsel / ETRS89
Geodetische Datum	Amerfoort
Ellipsoïde	Bessel
Verticale Datum	LAT
Methode	Conversiegids NAP-LAT DHP 2006
Plaatsbepaling	NETPOS
	Omrekenend van ETRS89 via RDNAPTRANS2008 naar RDNAP
	Meetaartuig
	Ingenomen met
	Standopnemer
	Softwarepakket
	Datum volgende opname
	Betonningsbestand
	Gridcelgrootte dieptelinten en raster
	dieptelijn (LAT) 10x10m (ondiepte raster weergegeven)

Legenda

- IJsbegroter
- Bovensteeg
- Klapnet, wadden
- wadden
- Ichtlijn
- Klammering
- Hartje
- Cat
- Passerstrook
- omschijf
- andert
- noordkant
- noordwaart
- baggenak

Kleuren Legenda in LAT

- 20.02 - -25
- 24.99 - -15
- 14.99 - -14.5
- 14.49 - -14
- 13.99 - -13.5
- 13.49 - -13
- 12.99 - -12.5
- 12.49 - -12
- 11.99 - -11.5
- 11.49 - -11
- 10.99 - -10.5
- 10.49 - -10.2
- 10.19 - -9.5
- 9.49 - -9
- 8.99 - -8.5

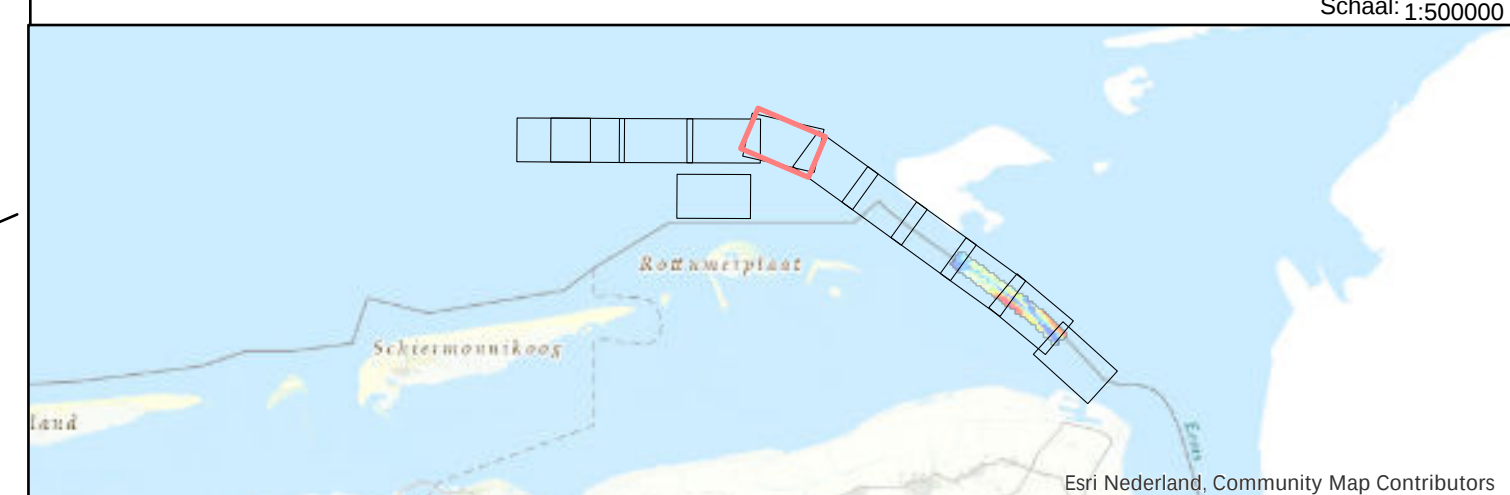

<

