



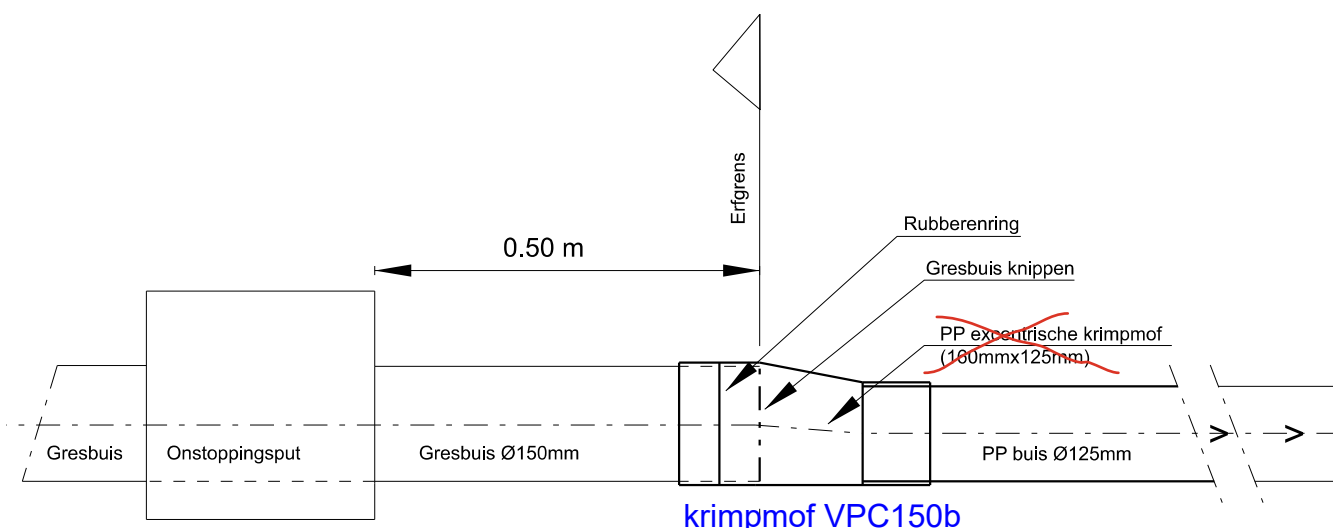

Oude bestaande situatie

Nieuw aansluiten

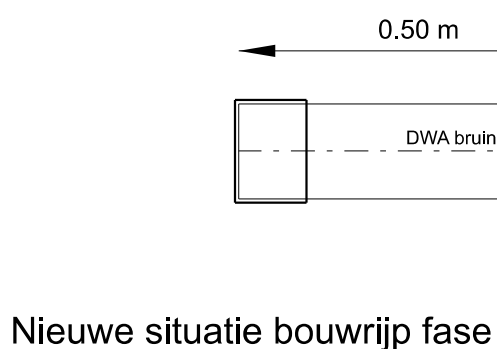

Nieuwe situatie bouwrijp fase

Aansluiting op hoofdriool >

- * Alle hulpstukken van PP
- * 1 huisaansluiting per standpijp
- * Standpijp, onderlinge afstand minimaal 0,50m

Maten in meters / millimeters

STANDAARDEDETAILS

Marktplaats 1, 7311 LG Apeldoorn Telefoon 14055 (Algemeen)

Huisaansluiting riool



Laatst gewijzigd d.d.	Getekend	Versie	Schaal	Formaat	Tek nr.
22-08-2024	Afdeling Ruimtelijk Ontwerp en Realisatie	2024-1	1: 10	A4	SD2- 02