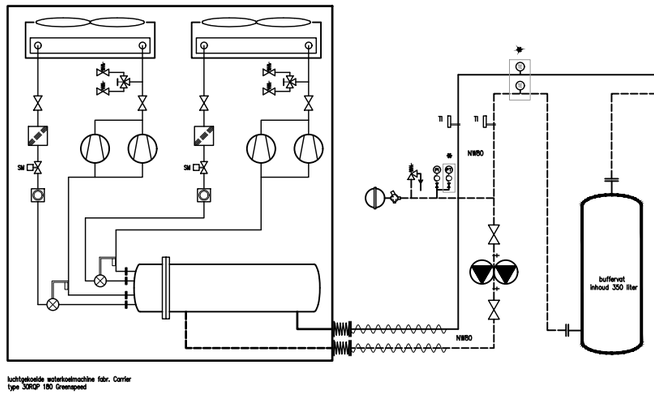

luchtgekoelde waterkoelmachine fabr. Carrier
type 30RQP 180 Greenspeed

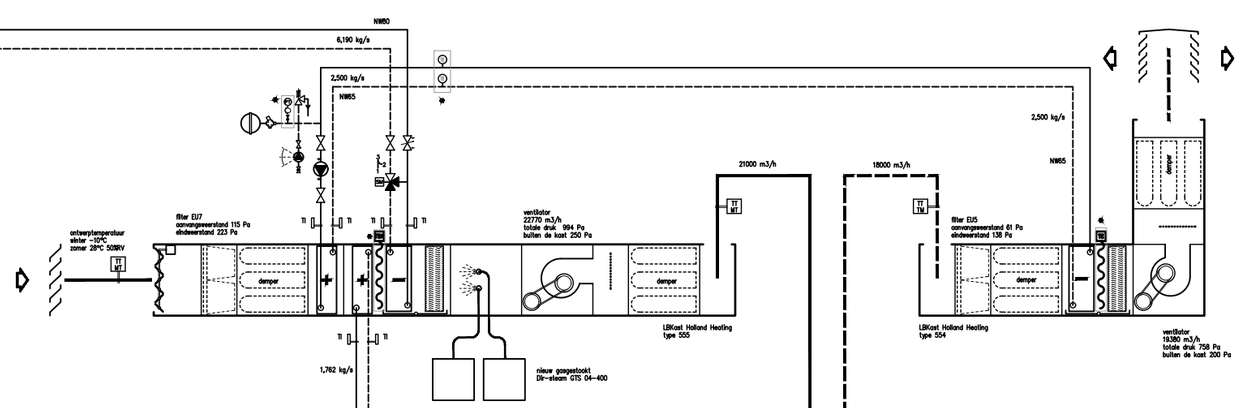

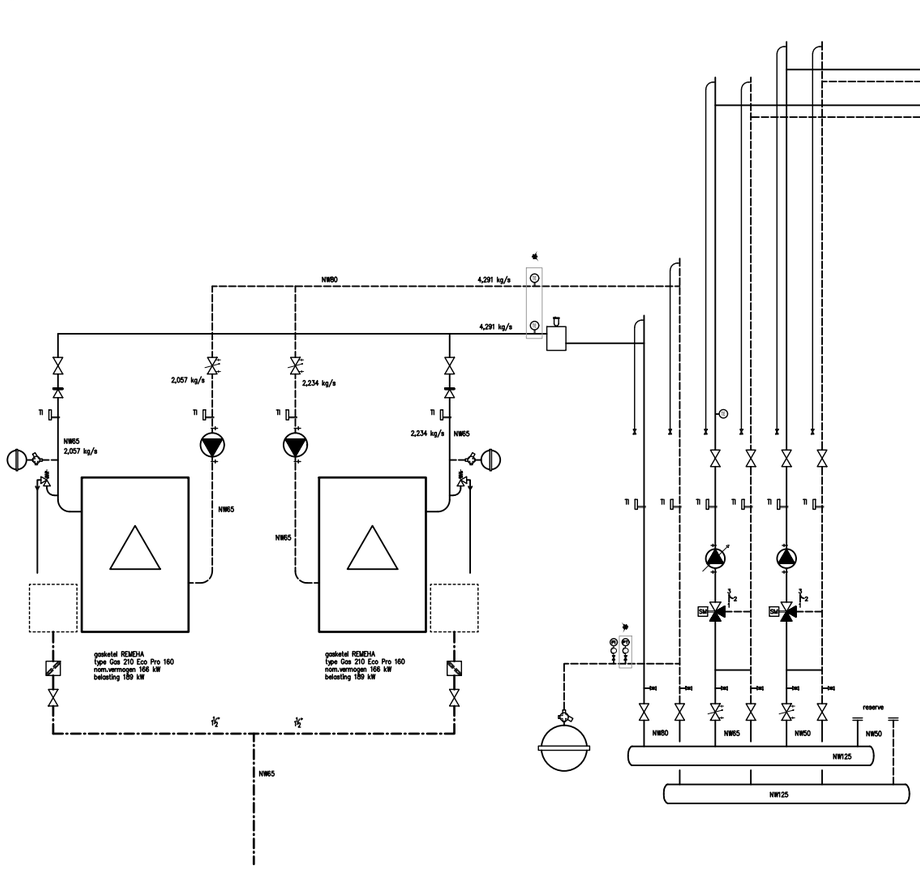

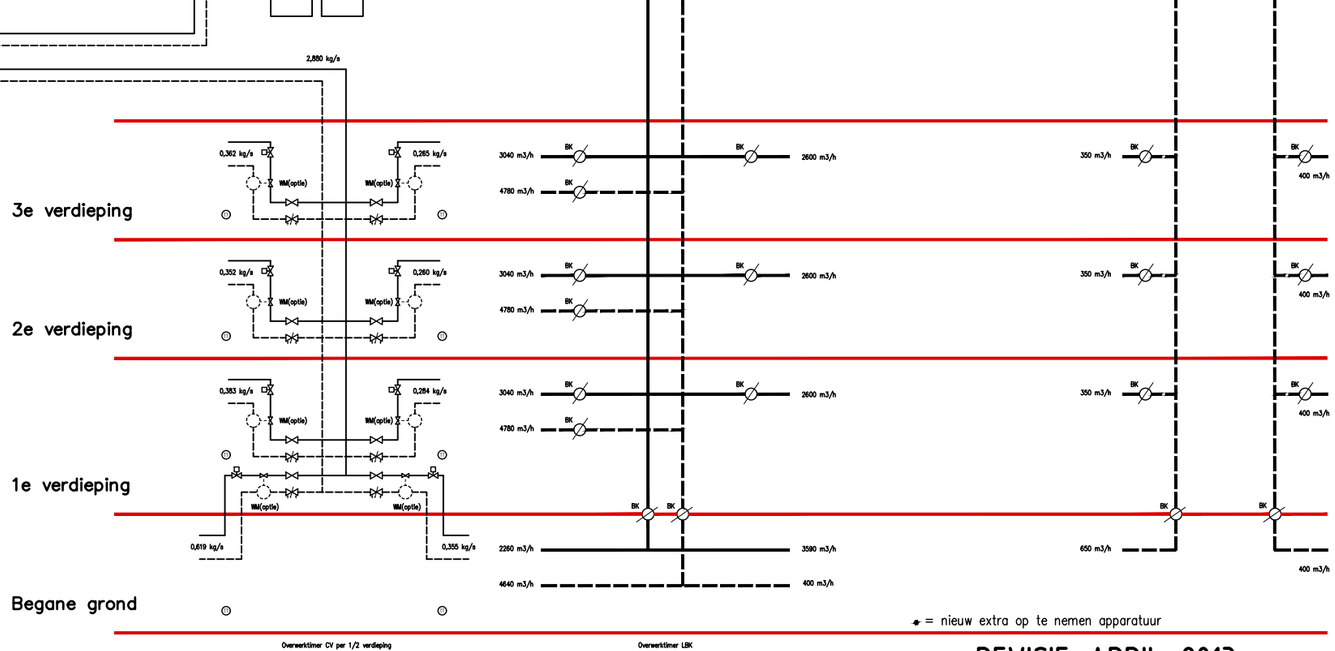

◆ = nieuw extra op te nemen apparatuur

REVISIE APRIL 2013

Opdrachtgever	Gemeente Gorinchem
Adviseur	Team Vastgoed
Omschrijving	Principe schema Werktuigbouwk.install. Verhuurkantoor 1 Gorinchem Deel C
Ordernummer	21051
Gewijzigd	: 09-01-'20
Gewijzigd	: 29-03-'13
Datum	: 26-10-'12
School	:
Tek.nr.	: 01
Getekend	:

STAAL GORKUM BV
Nijverheidsstraat 31
3371 XE Hardinxveld-Giessendam
Tel. 01846-13911 fax. 01846-14230
Postbus 118
3370 AC Hardinxveld-Giessendam

KLIMAAT GROEP NEDERLAND

Filenaam = C:\STAAL\1474\SCHEMA.DWG 02/03/1904 18:18:43 TTW

1050 x 600