



Td 127 - 97 5350

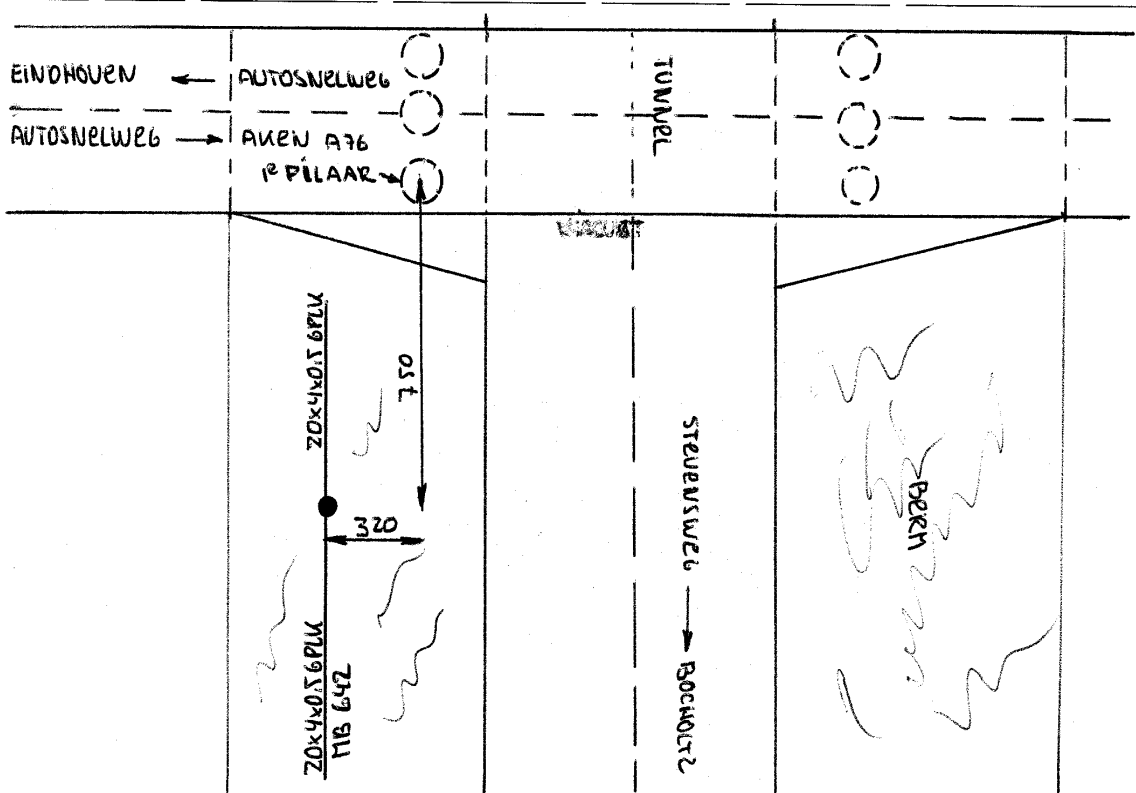


Td 127 - 97 5350

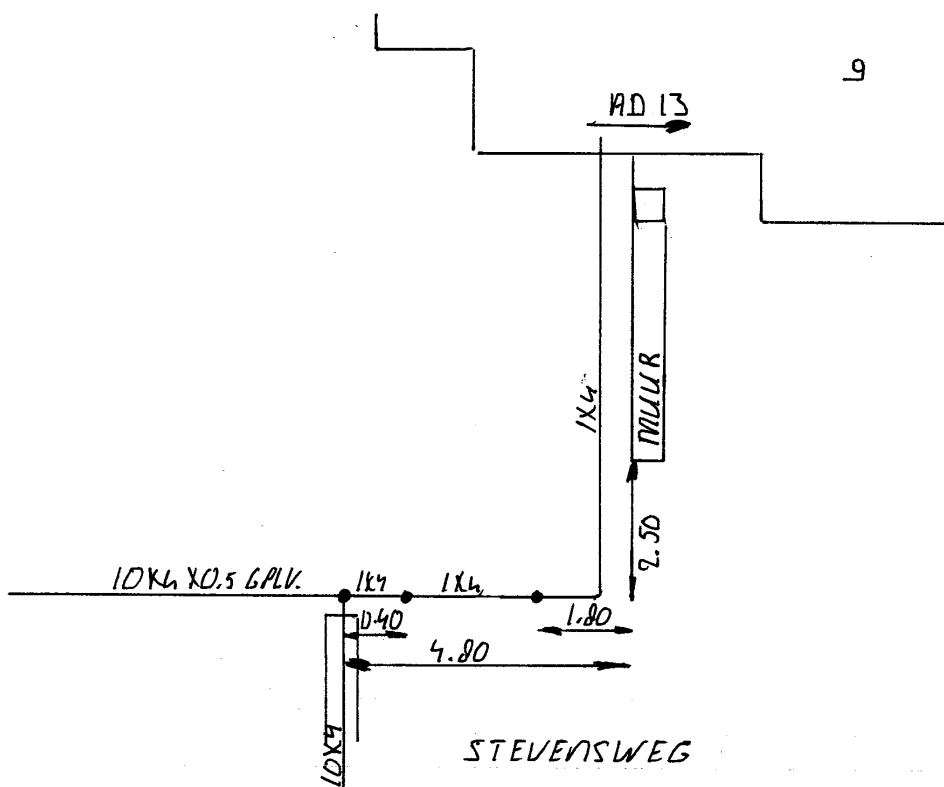


2300042049

Cgb-nummer 3PV Gemeente (Plaats) HEERLEN Postcode STEVENSWEG Huisnr Lasnr
 Lasnrof LD'ND' Lengte IK Plaats IS/RA Lasser M.ROMBALH Datum 24-11-99 Bestrating Opmerkingen

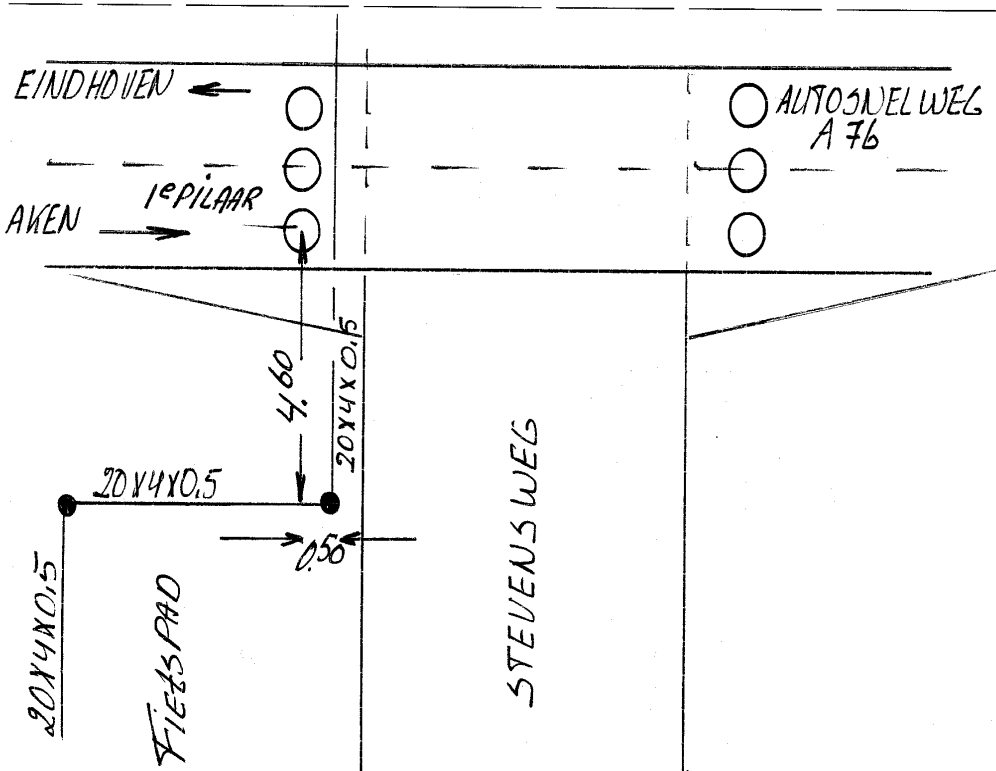

Td 127 - 97 5350

✓	Telefoonnet	Plaats	Nummer	Straatnaam	Perceelnr.			
	<u>SIMPELVELD</u>	<u>HEERLEN</u>	<u>6</u>	<u>AUTOWEG E 39</u>	<u>76</u>			
					<u>Y</u>			
Perceelnr.	Type lasmof	Lengte ik invoerkabel	Plaats leedop	Toestand invoerkabel	Naam lasser	Naam toezichtman	Datum	Soort bestrating
<u>76</u>	<u>KRI</u>	<u>SDM</u>	<u>MIK</u>	<u>12x4x0.5</u>	<u>HOUTERMAN W</u>		<u>14-11</u>	<u>B</u>
		<u>30/30</u>	<u>GRENE</u>	<u>MEYSEN</u>			<u>95</u>	

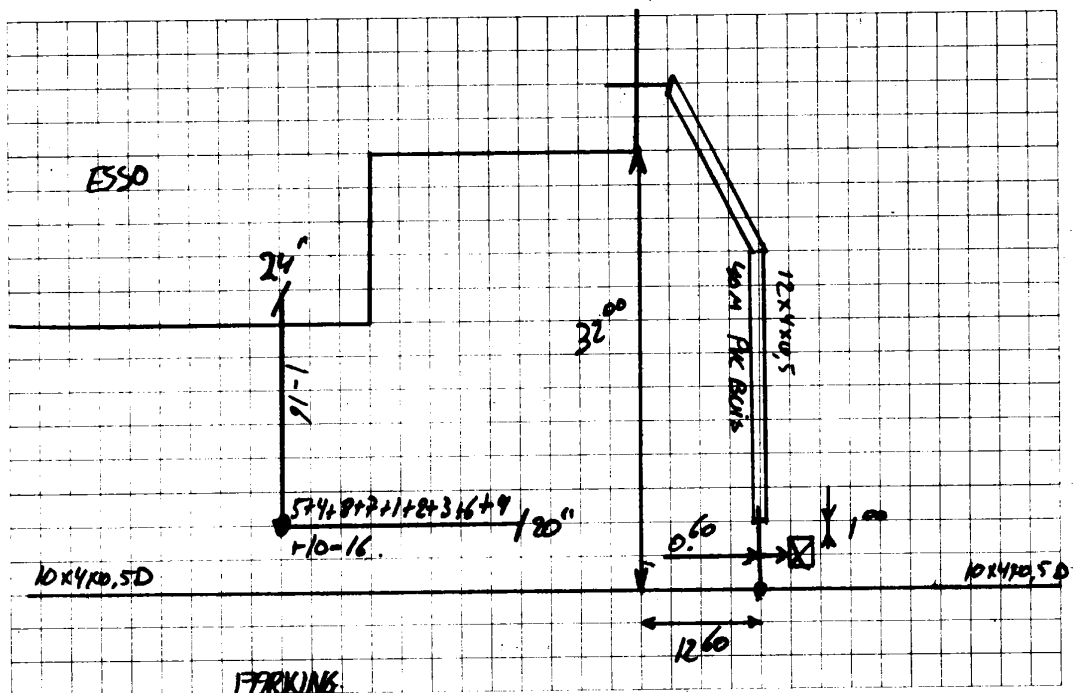


Td 127 - 97 5350

Letter A en volgnummer(s) uit de A-lasseries van aknr/sgnr en huisnummer als sprake is van een B-las.


2300042049

Cgb-nummer <u>SPV</u>	Gemeente (Plaats) <u>SPV</u>	Postcode	Straatnaam <u>STEVENS WEG</u>	Huisnr <u>9</u>	Lasnr <u>DIR. KEET 6/g^{dir}</u>
Lasmof <u>KAT</u>	Lengte IK	Plaats IS/RA <u>MK</u>	Lasser <u>S. LUCCHESI</u>	Datum <u>21-12-2000</u>	Bestrating <u>Opmerkingen</u>

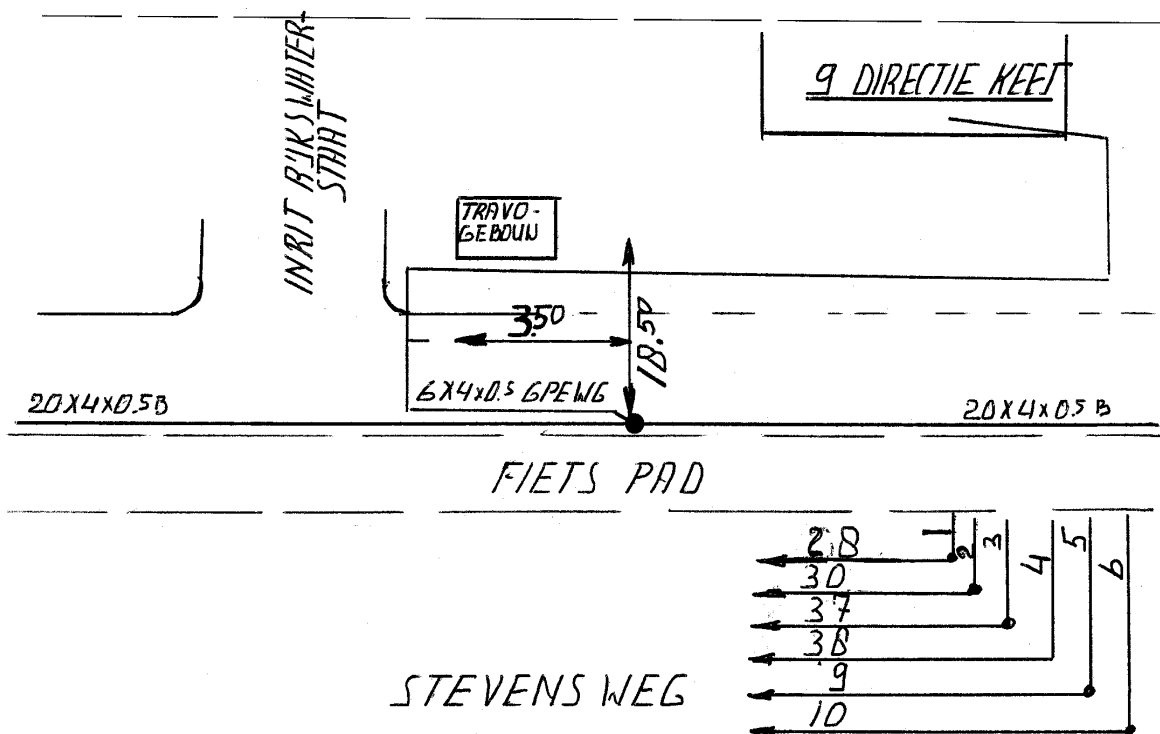

Td 127 - 97 5350

Cgb-nummer <u>SPV</u>	Gemeente (Plaats) <u>HEERLEN</u>	Postcode	Straatnaam <u>STEVENS WEG</u>	Huisnr	Lasnr
Lasmof <u>LD'WOL</u>	Lengte IK	Plaats IS/RA	Lasser <u>C MOHLEN</u>	Datum <u>24-11-1999</u>	Bestrating <u>Opmerkingen</u>

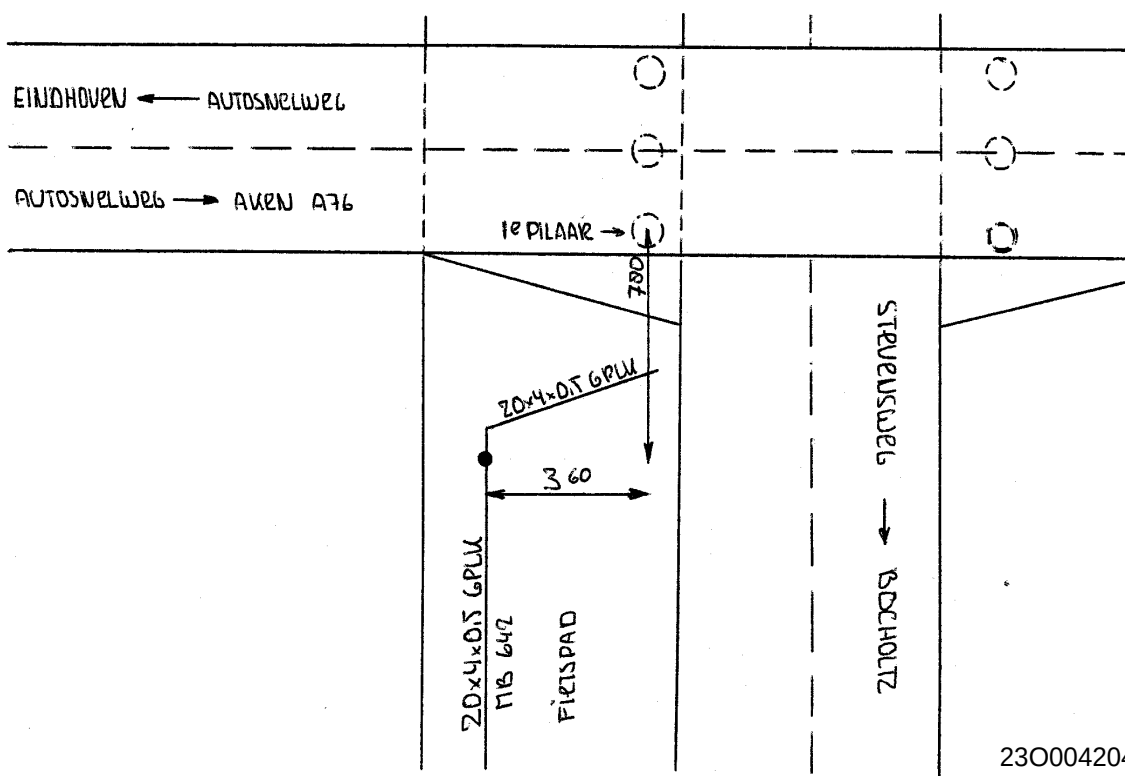


Td 127 - 97 5350

Kantoor | Rijkswaterstaat

9 НАВУ



Cgb-nummer 004508	Gemeente (Plaats) BOCHOLTZ	Postcode 6351 AV	Straatnaam TIENDBAAN 1		Huisnr NABY	Lasnr.
Lasmof KR1	Lengte IK B2 M	Plaats IS/RA MK.	Lasser MEYSEN	Datum 15.12.2000	Bestrating -	Opmerkingen 9 NABY
KNEVELMAN						

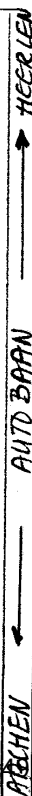


Td 127 - 97 5350

23000420

Cgb-nummer	Gemeente (Plaats)	Postcode	Straatnaam		Huisnr	Lasnr
045544	HEERLEN	6422	STEVENSWEEL		9	WADY
Lasmof	Lengte IK	Plaats IS/RA	Lasser	Datum	Bestrating	Opmerkingen
VRO			C MOHVEN	26-10-1999		LOODS

HEERLEN ← STEVENSWEEL → ROCHOLTZ

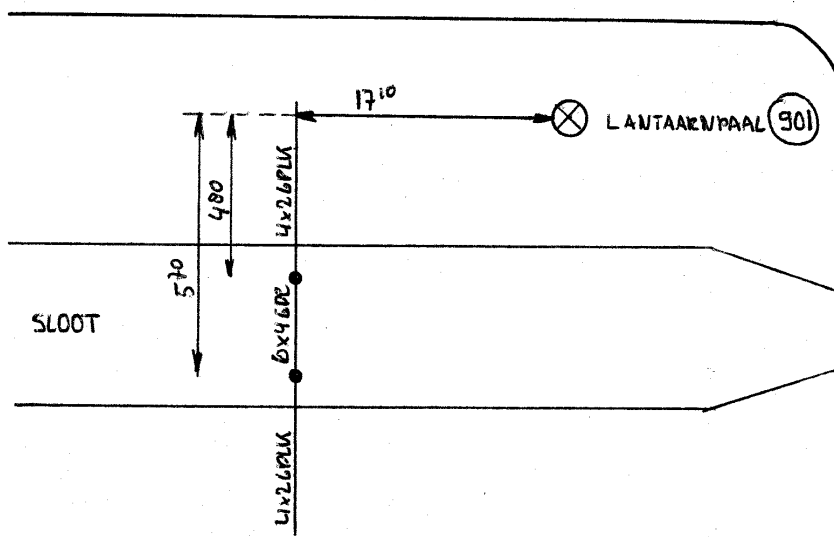

Td 127 - 97 5350