


Intredepunt: 196347.85, 316321.76
Locatie: Stampstraat

Naam boring: 4641
Peildatum: 25-02-2017
Hoogte Schaal:1:100
Lengte Schaal:1:100

Uittredepunt: 196369.13, 316330.01
Locatie: Stampstraat

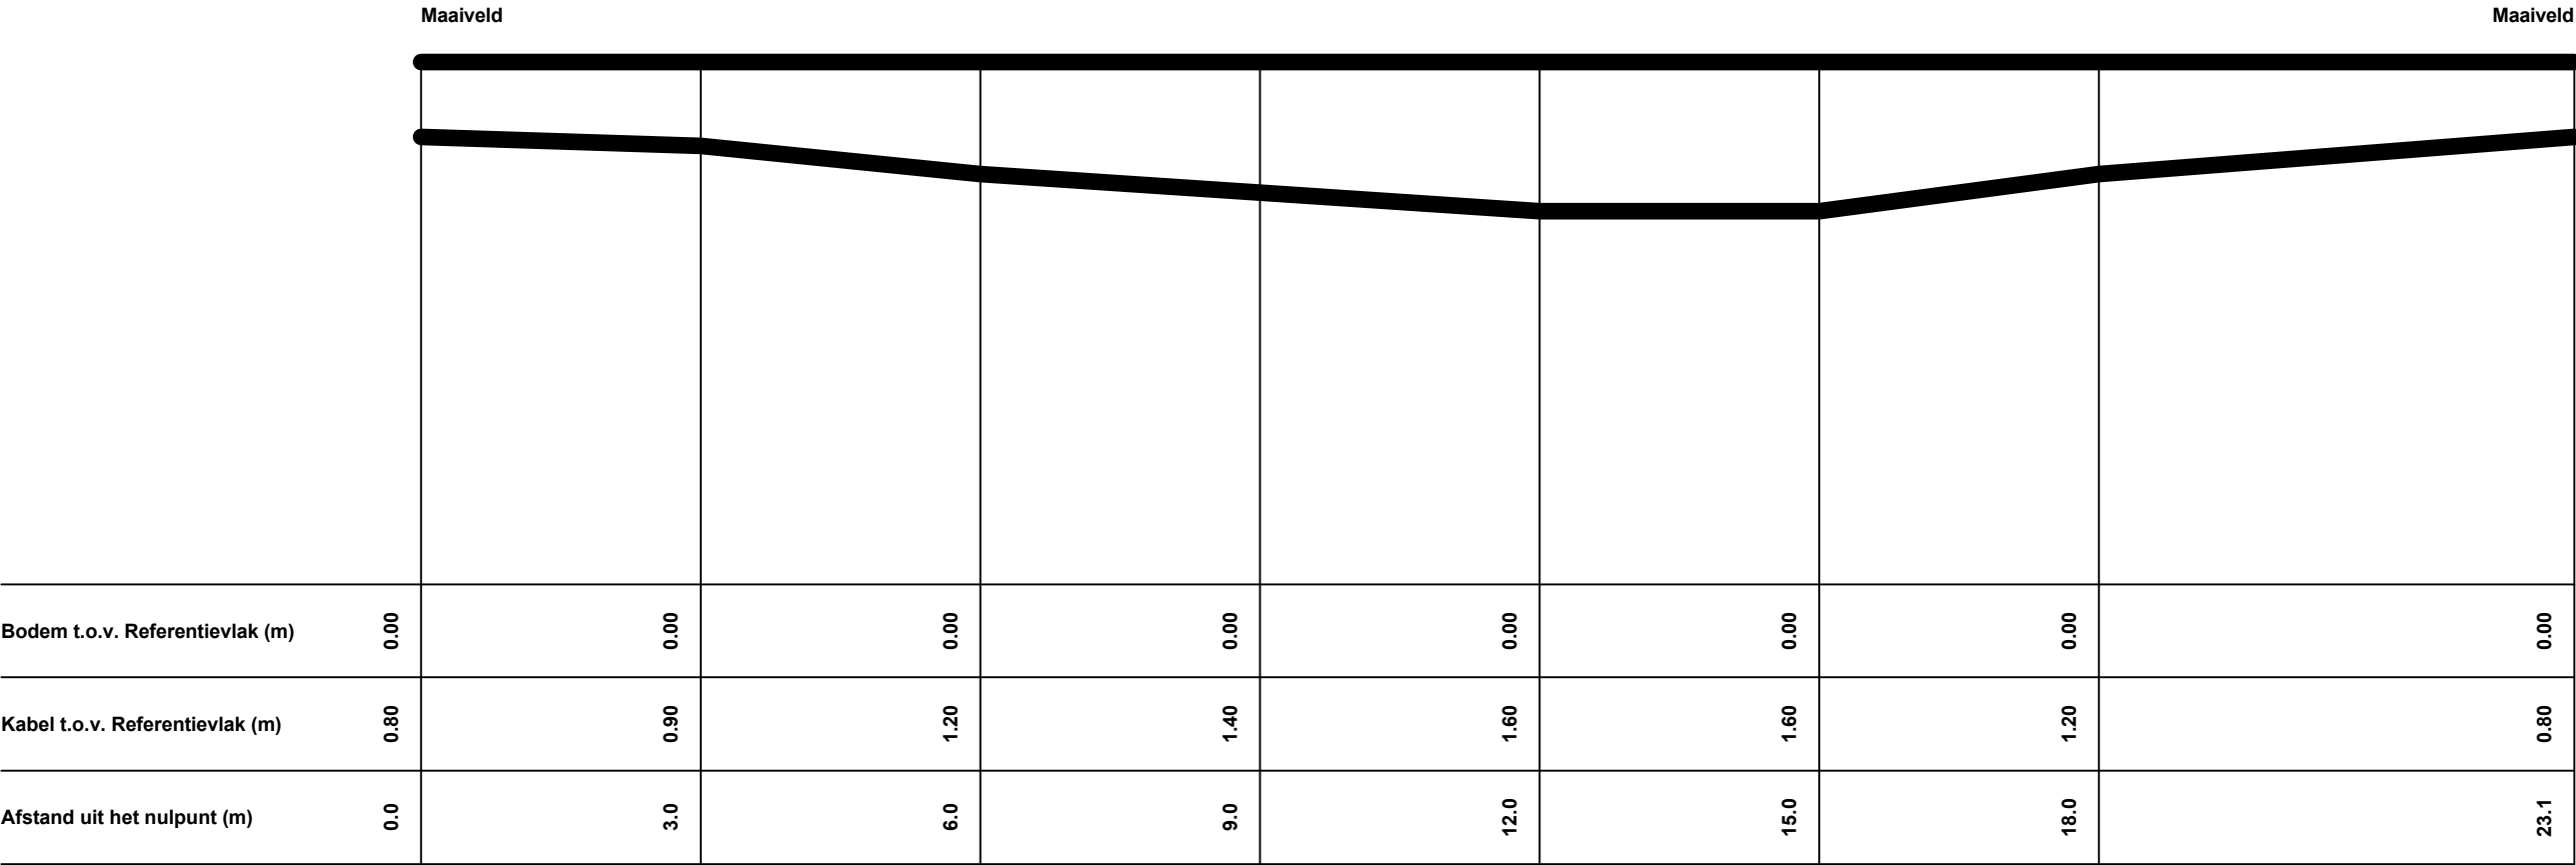

 Copyright © KPN B.V. All Rights Reserved.	Tekening Type	Waterkruising
	Formaat	A3
	Naam	4641
	Meldnummer	23O0042022
	Datum	27 mrt 2023
	Geprint door	KPN Klic-WION
	Detailnaam	4641
	Peildatum	25 feb 2017