


Telefoonnet	Plaats	Nummer	Straatnaam	Perceelnr
SPV	SPV	C 47	MOLT	2

Perceelnr.	Type lasmof	Lengte ik invoerkabel	Plaats lasdop	Toestand invoerkabel	Naam lasser	Naam toezichtman	Datum	Soort bestrating
2	LA'KH	26mR	M K		GAUDFUEG SPRK	CROMBACH	20.2'91	

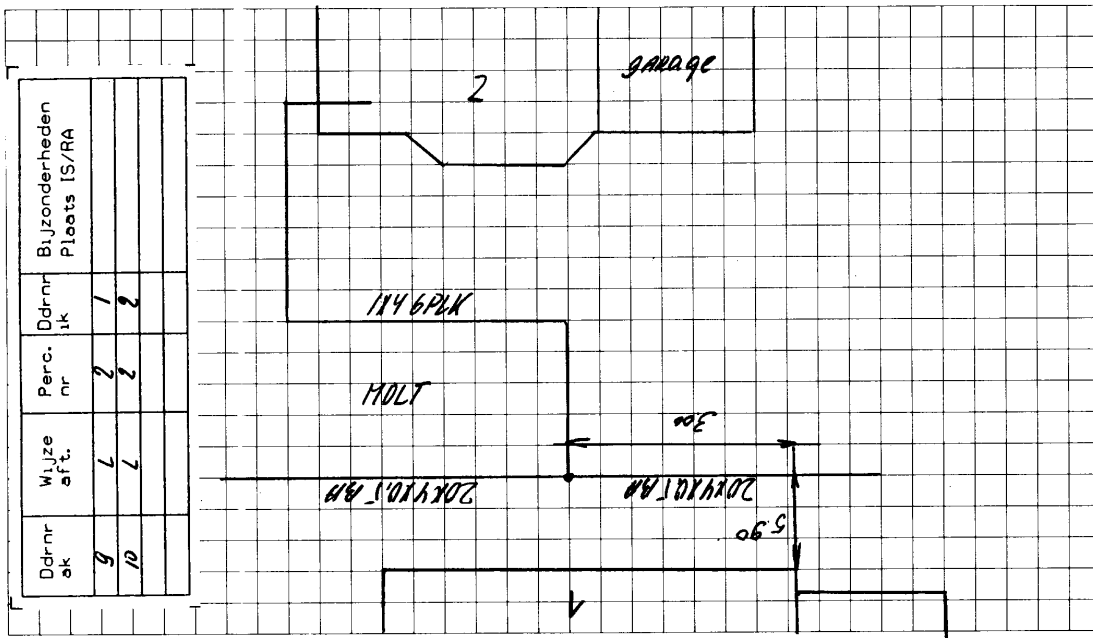

Td 127 - 97 5350

¹ Letter A en volgnummer(s) uit de A-lasreeks of aknr/sgnr en huisnummer als sprake is van een B-las.