


Perceelnr.	Type lasmof	Lengte ik invoerkabel	Plaats lasdop	Toestand invoerkabel	Naam aannemer	Naam toezichtman	Datum	Soort bestrating
	KD'-LD'				RAJIV MEYSEN	L. DONNERS	30-10-97	
					P. STIJTER			

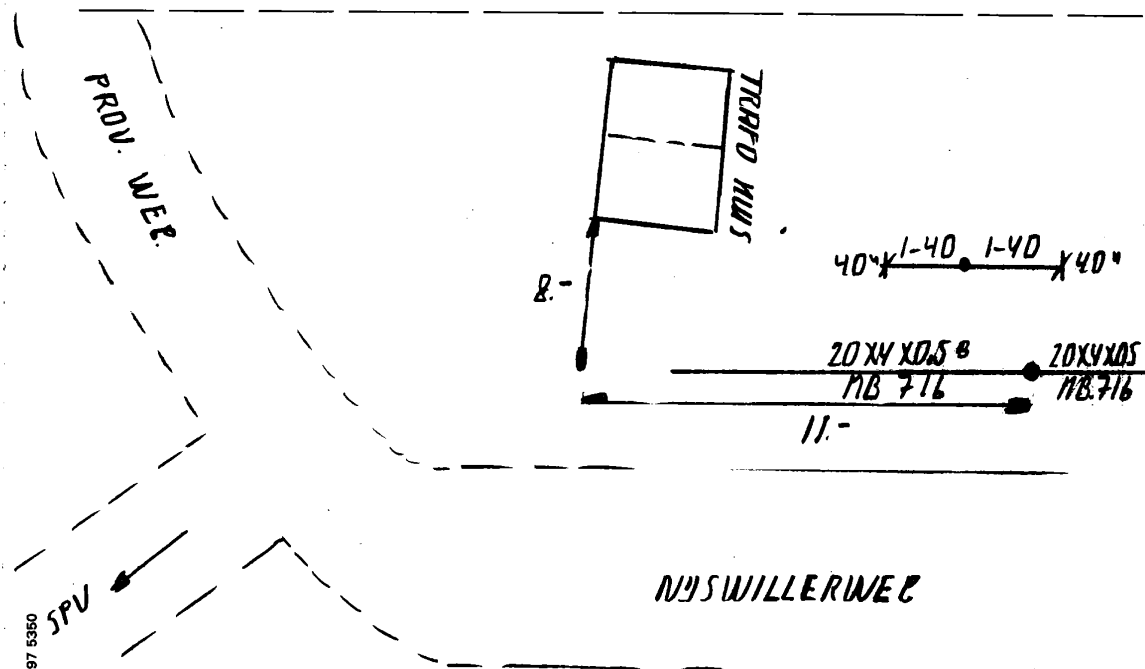

¹ Letter A en volgnummer(s) uit de A-lassenreeks of aknr/sqnr en huisnummer als sprake is van een B-las.

Cgb-nummer	Gemeente (Plaats)	Postcode	Straatnaam	Huisnr	Lasnr
004508	HRL-SPV-BOCHOLTZ	6369VC	NYSWILLERWEG	2KEET	415
Lasmof	Lengte IK	Plaats IS/RA	Lasser	Datum	Bestrating
KRO	8	WBP	MEYSEN	30-8-00	/
				Opmerkingen	
				AFLAS CIE L	

