



Doorsnede tekening
Schaal 1:500

Boring 1
Dwarsprofiel A-A

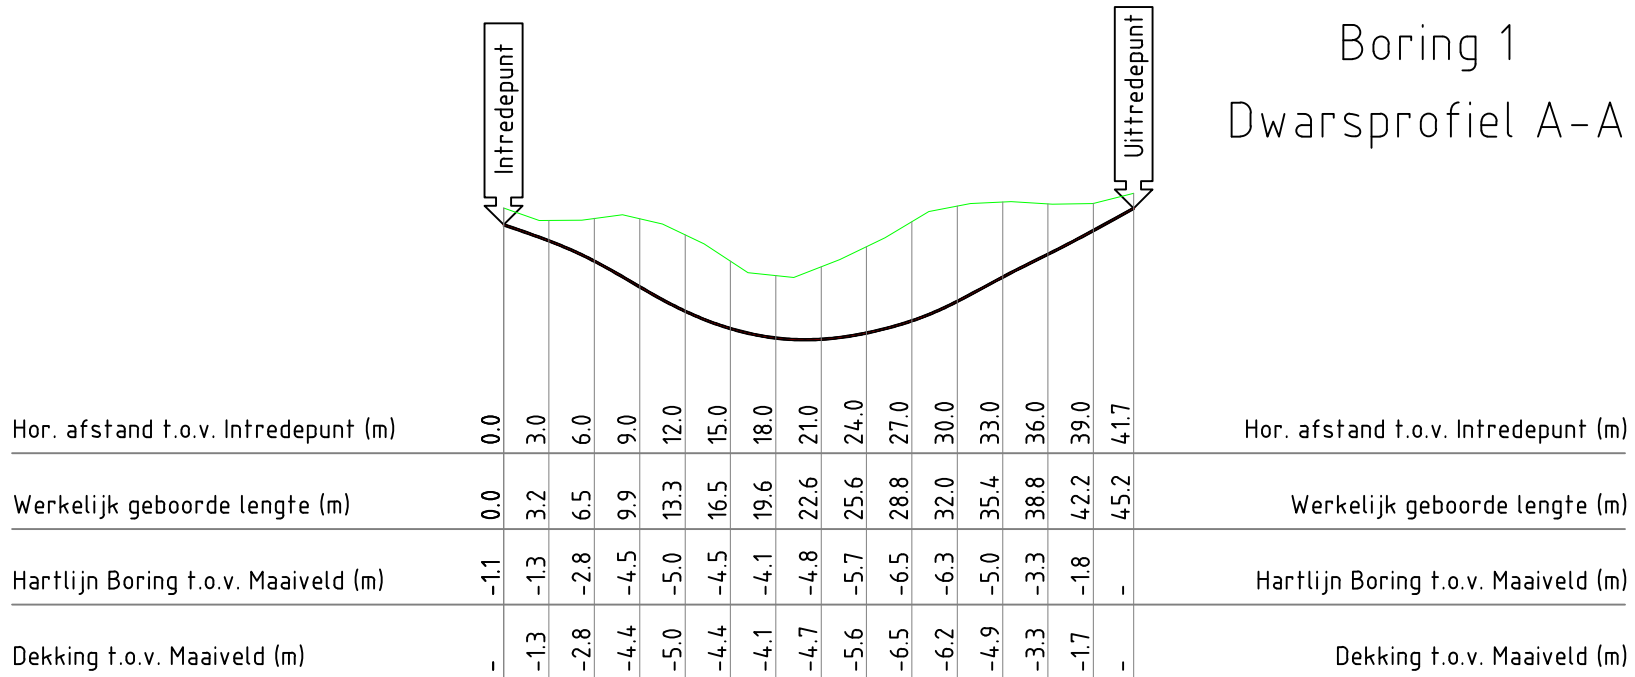

Situatie tekening
Schaal 1:1000

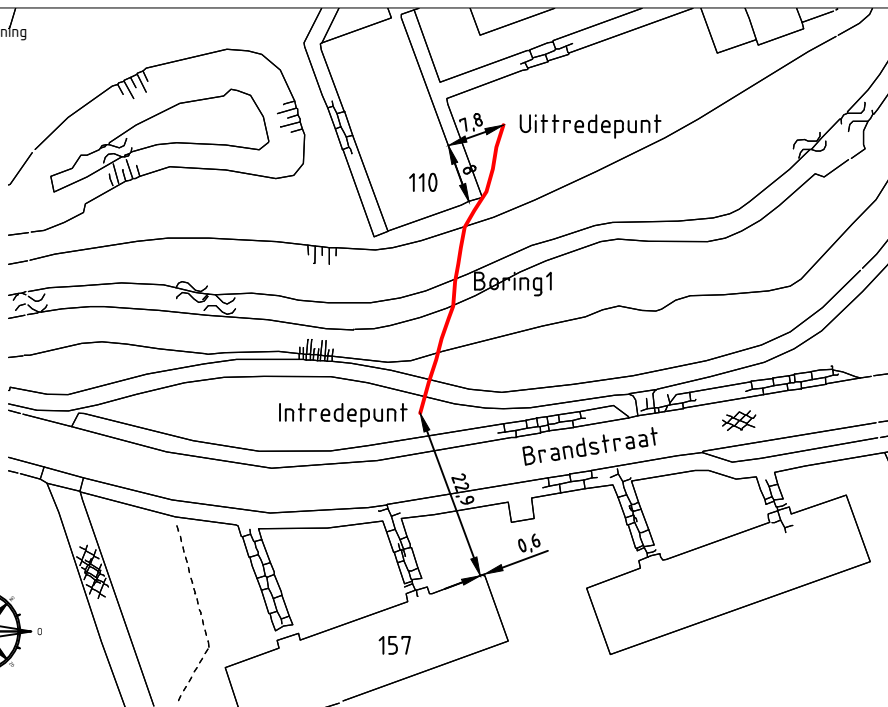

Ingetrokken buis
1 x Ø 110 mm sdr11

LET OP:

Bovenstaande meetgegevens zijn bepaald tijdens de pilotboring. Deze maten kunnen afwijken van de werkelijkheid. Mogelijke oorzaken van storende elementen kunnen zijn, damwanden, betonijzer, spoorrails, bodemgesteldheid en dergelijke.

BGM NEDERLAND B.V.
wegwijs onder de grond

B.G.M. NEDERLAND
Het Riet 13
5431 NL Cuijk
Tel: 0485 - 31 01 19
Fax: 0485 - 31 04 69
www.bgmbv.nl
info@bgmbv.nl

Getekend:
E. Oosterbaan

Gecontroleerd:

Goedgekeurd:
03-12-2016

Tekening nr.	16 20332-01-R
--------------	---------------

Datum:
25-11-2016

Schaal:
Div.

Boring Brandstraat 157 te Simpelveld

Projectnummer:
16/20332

Versie:
01

Blad:	1
-------	---

Formaat:
A4

