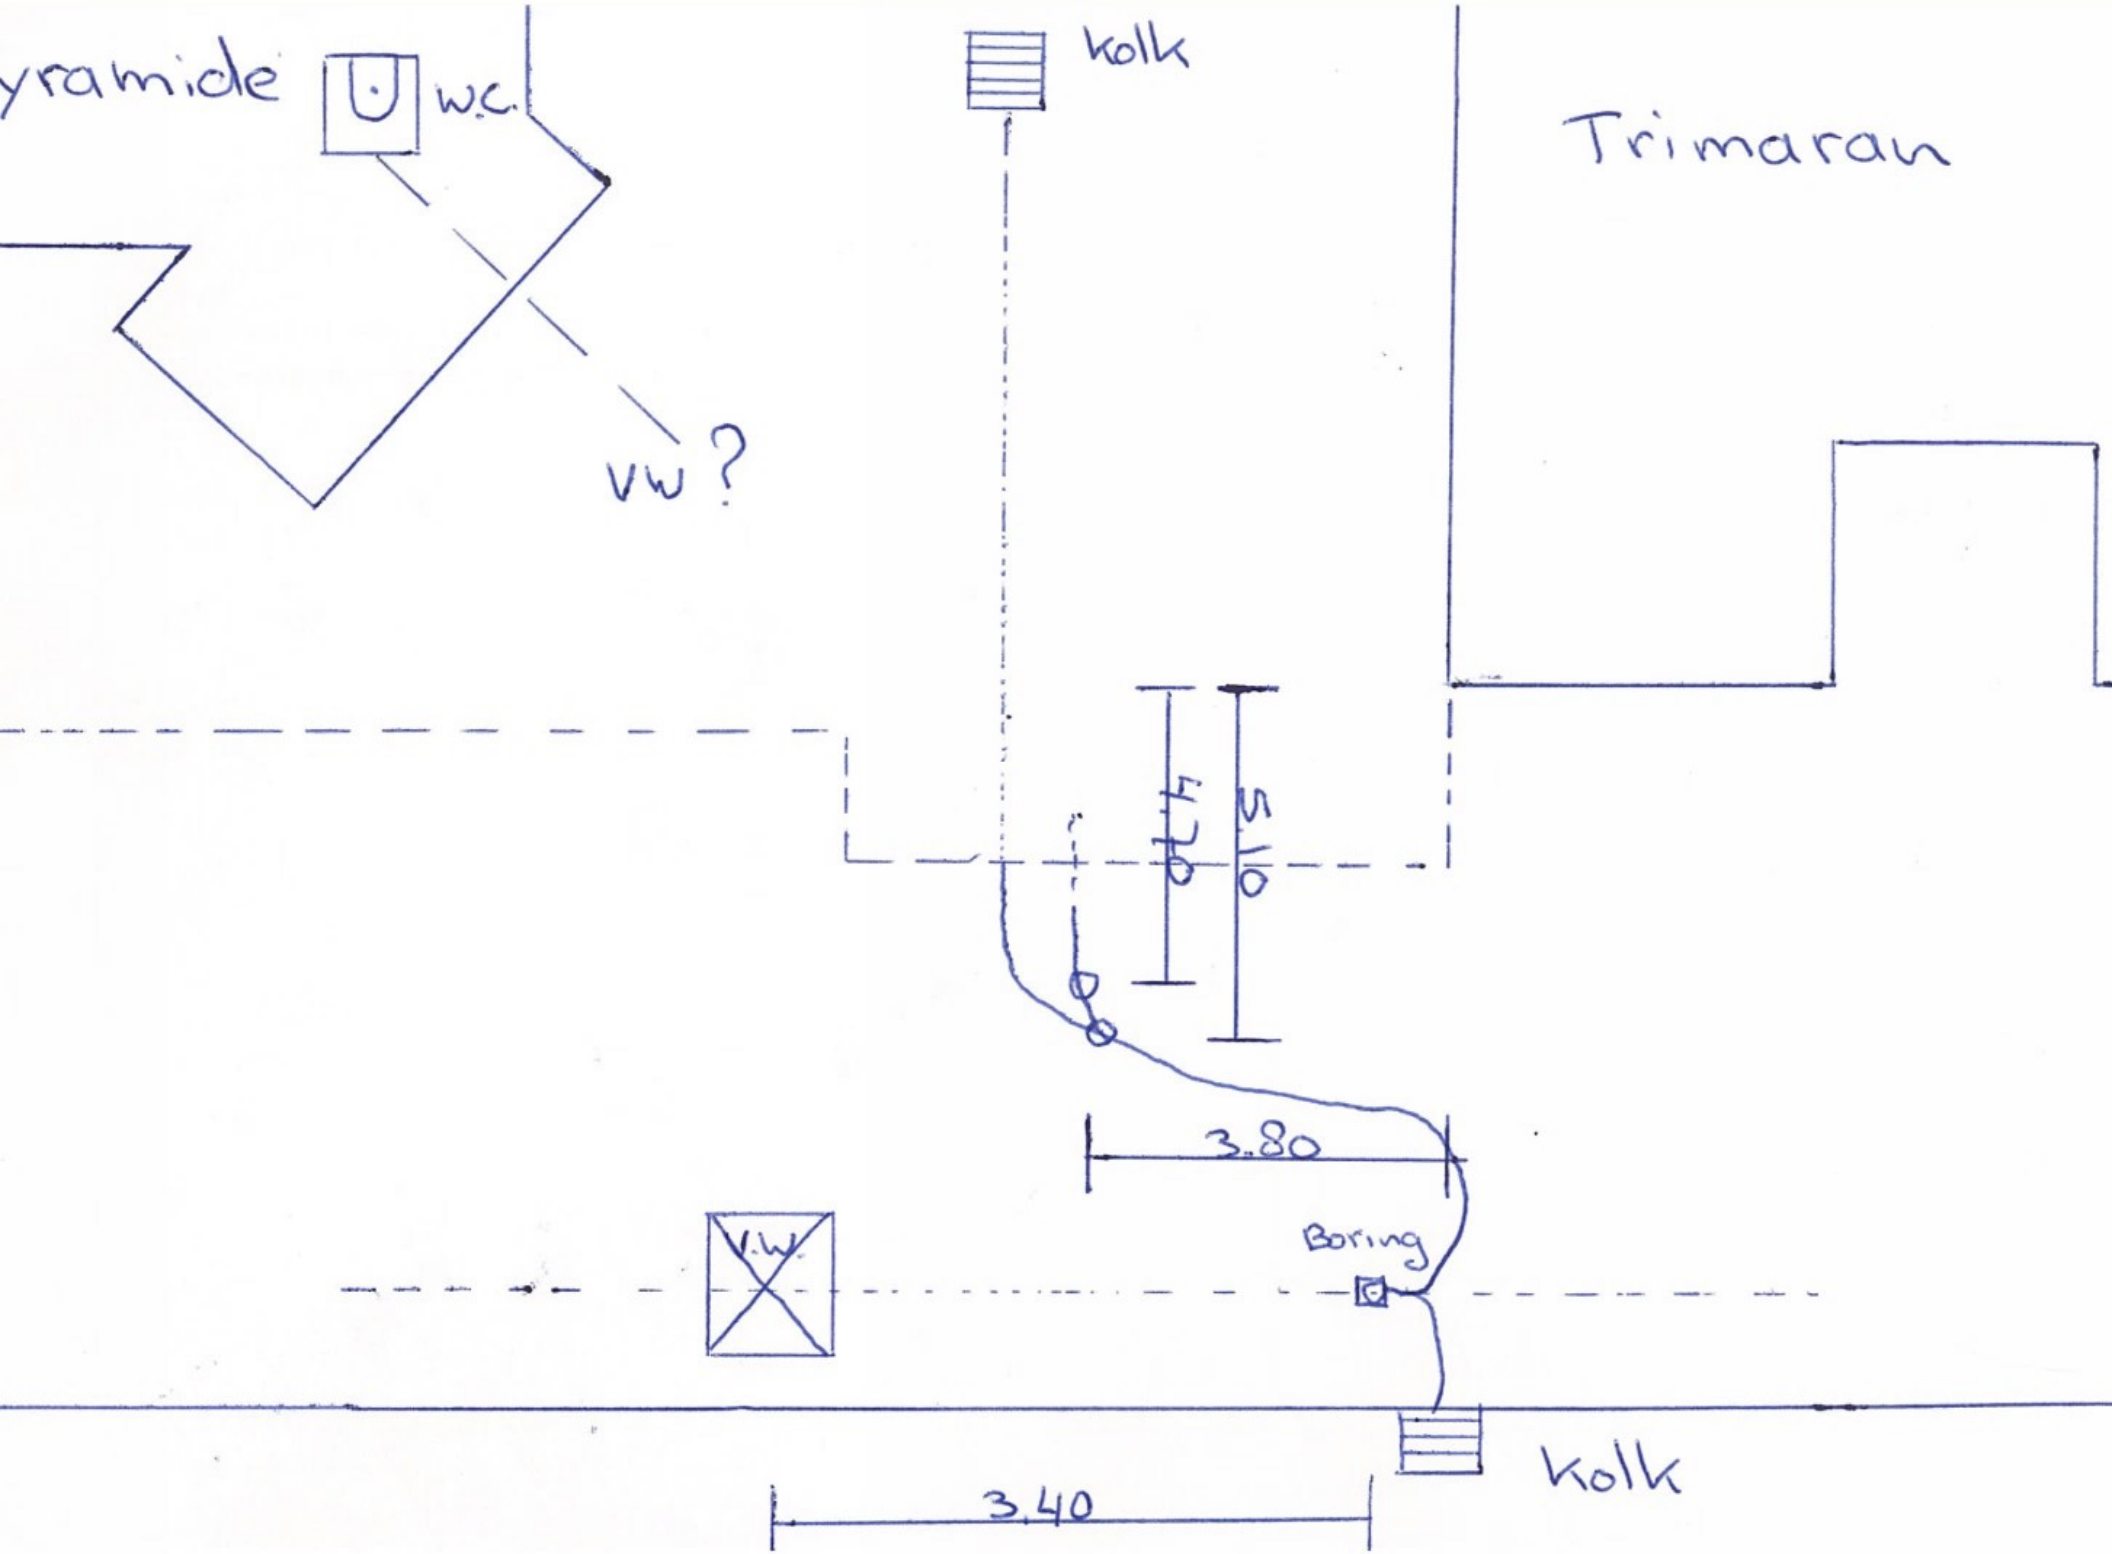

yramide
w.c.
VW ?
kolk
Trimaran
4.70
5.10
3.80
V.W.
Boring
kolk
3.40