
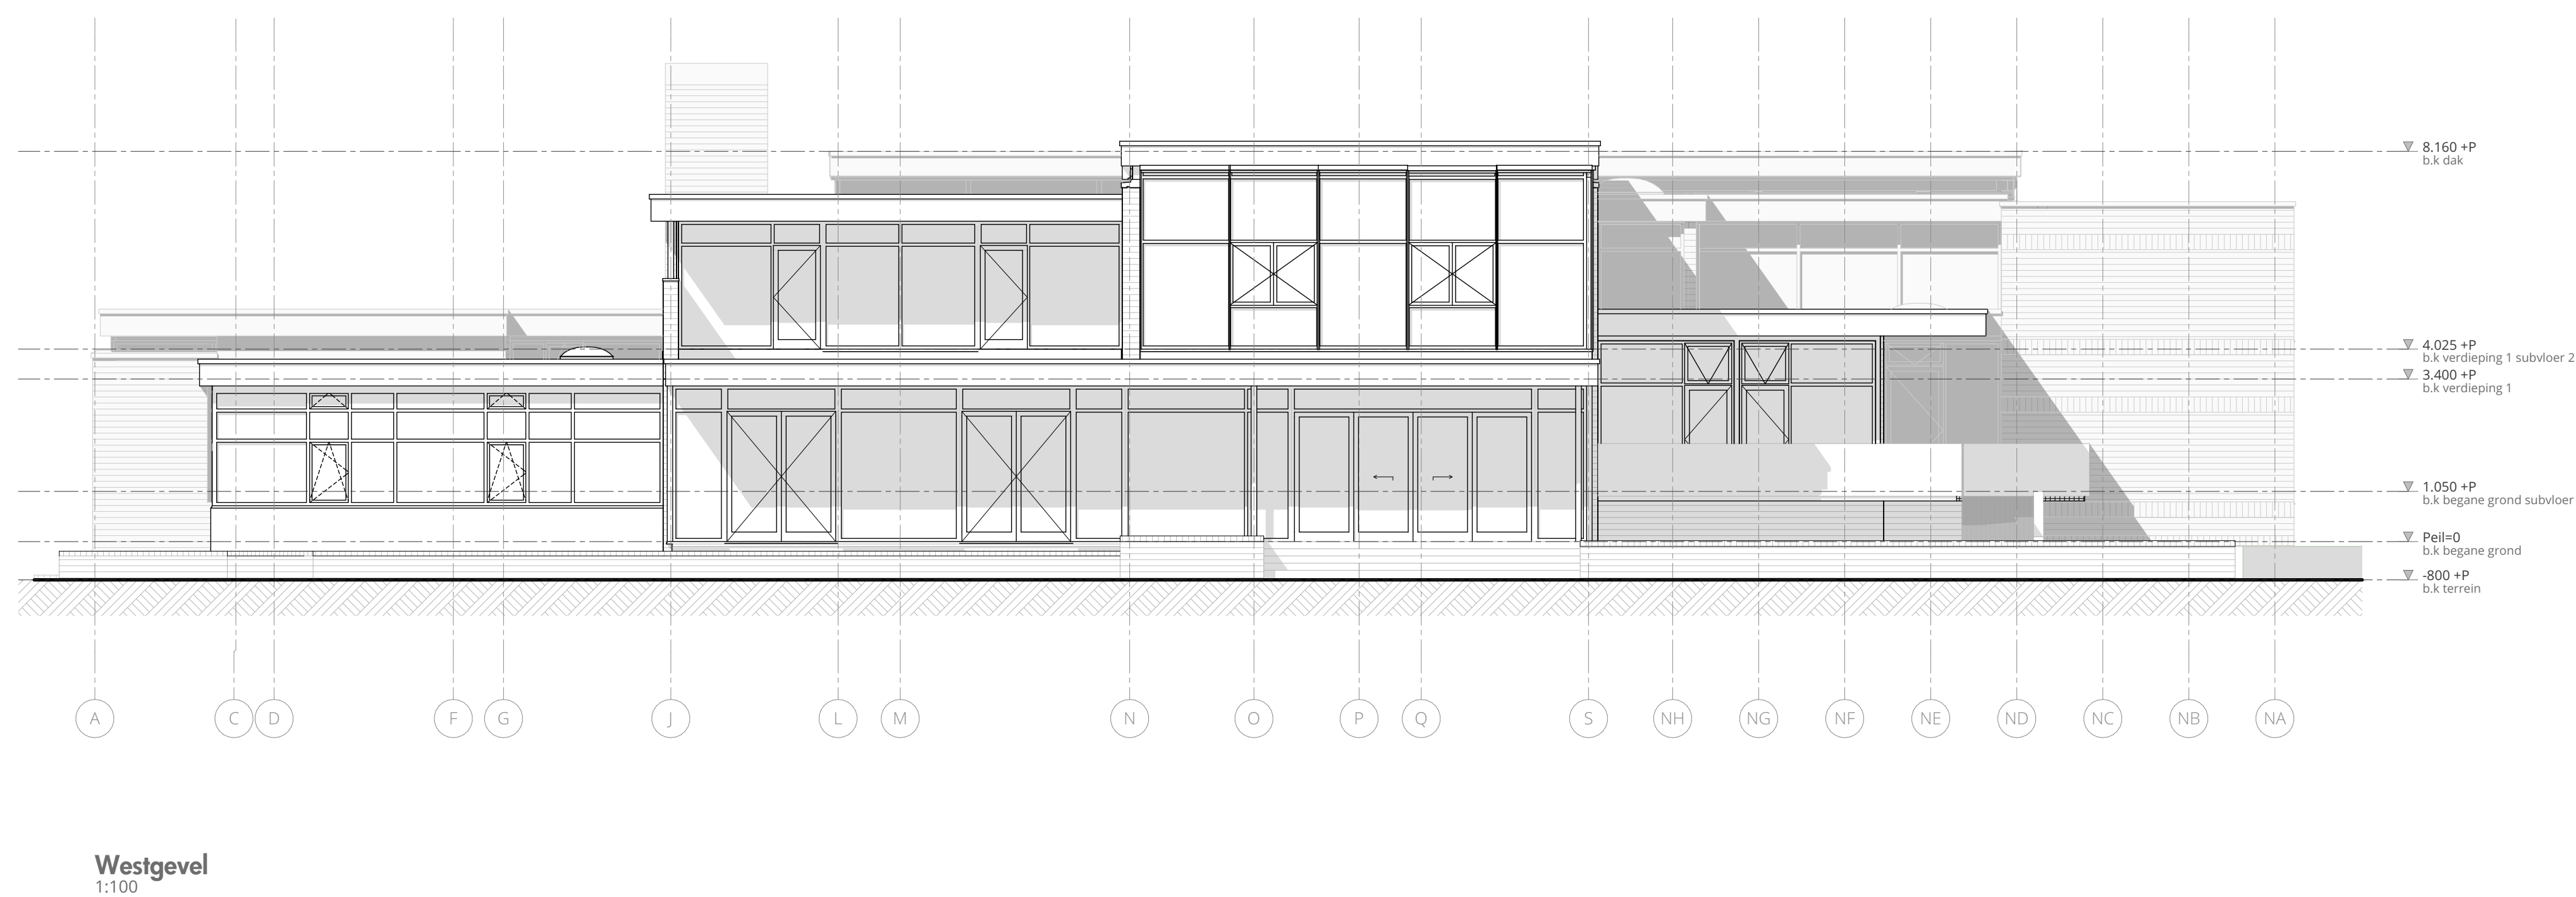
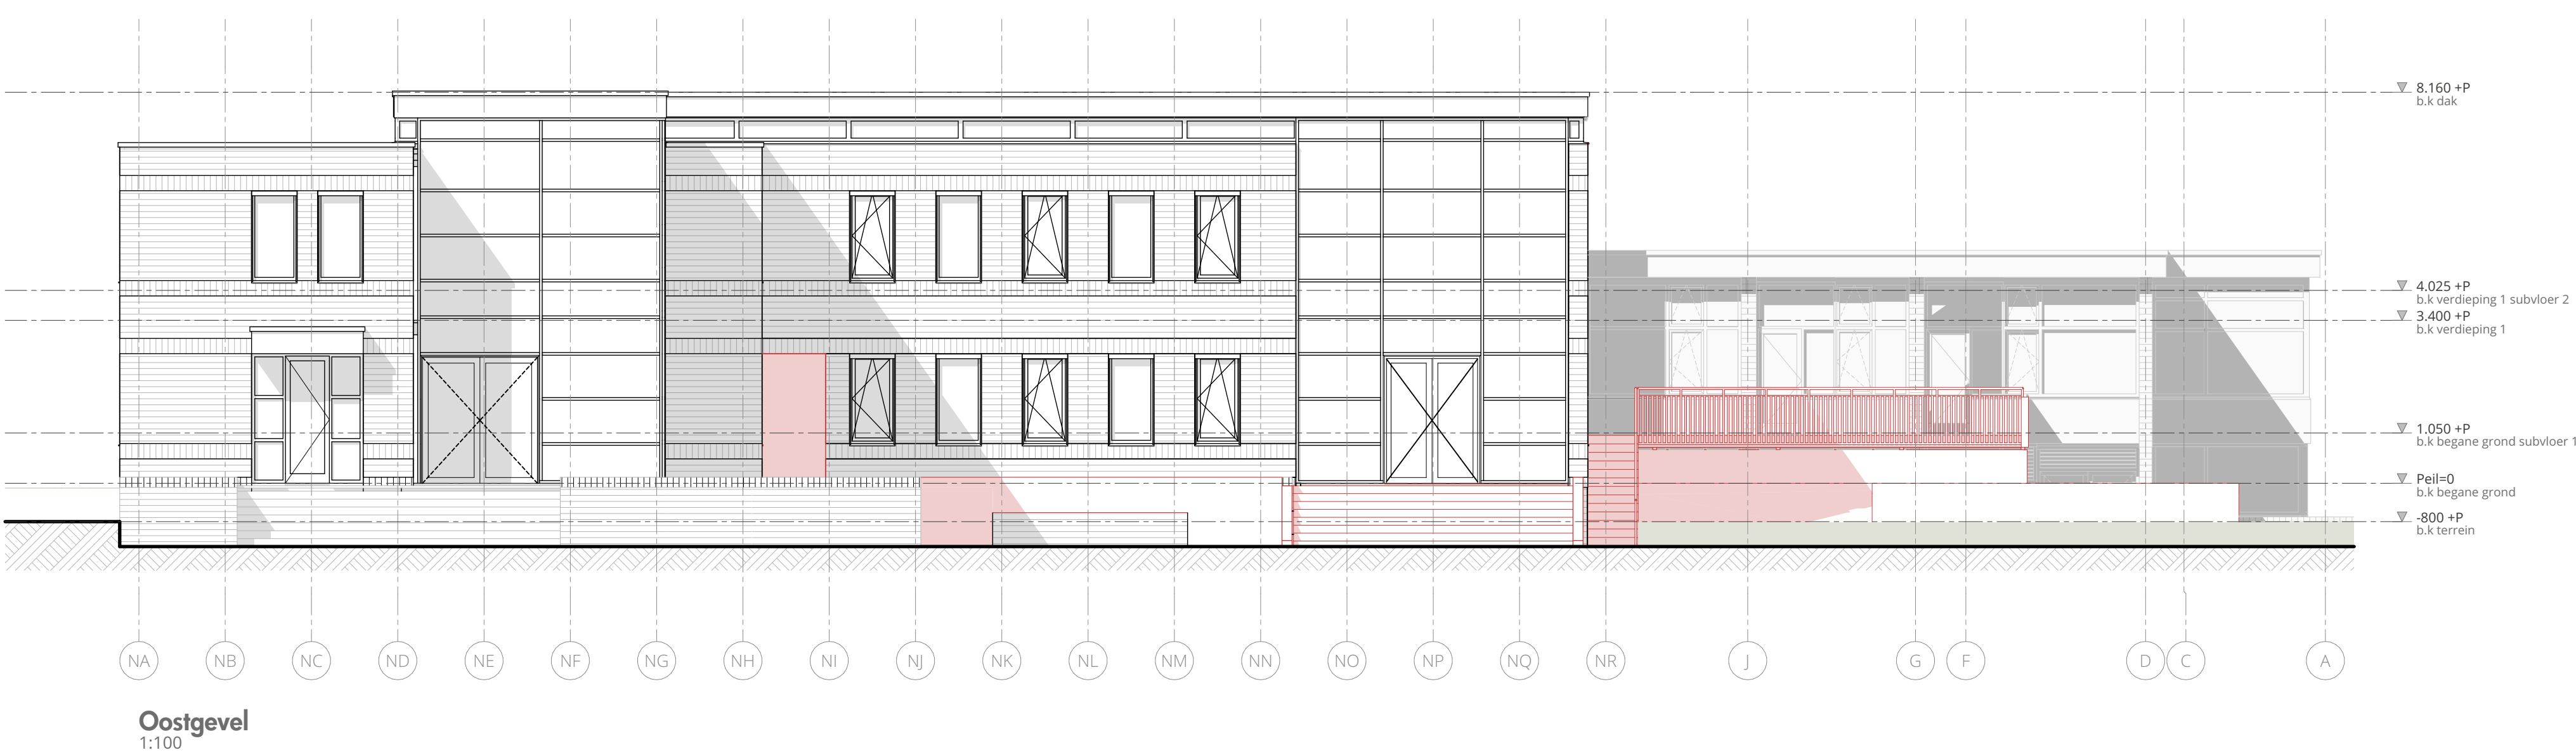
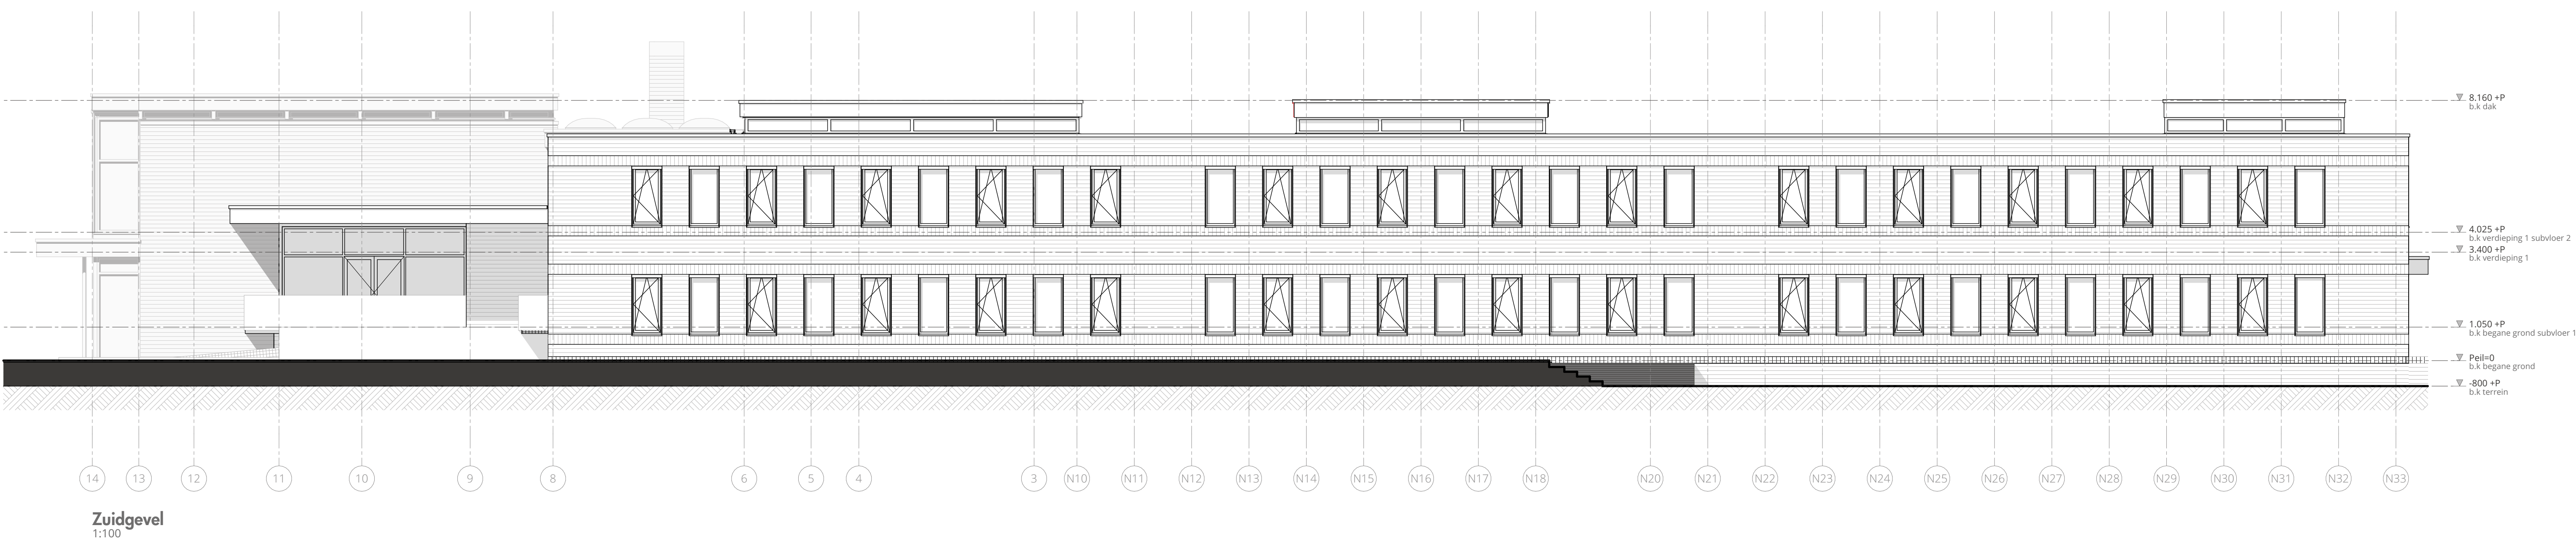


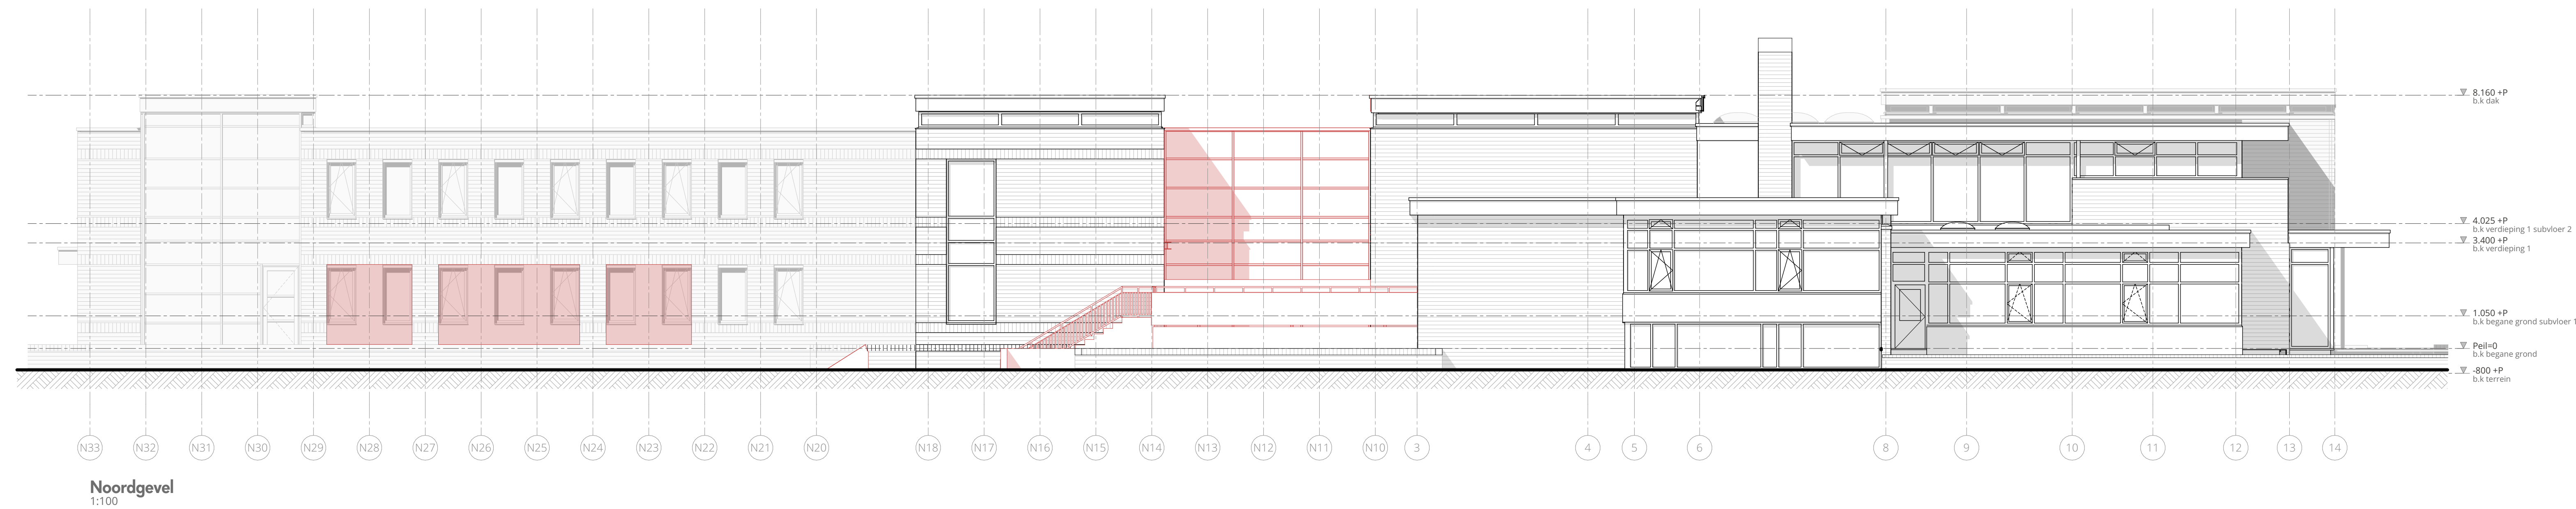


Deze tekening niet gebruiken voor uitvoering van enige werkzaamheden.
Maatvoering in het werk controleren. Staalconstructie- en funderingsberekeningen
volgens opgaaf constructeur. Gegevens m.b.t. brandveiligheid, EPG, daglicht, ventilatie
en installaties (indien van toepassing) volgens nader in te dienen berekeningen.

Legenda

Situatie



Cultuurhuis Planck - De Burgt

GEVELS - SLOOP

[illegible]

VS0238-03

VO.310