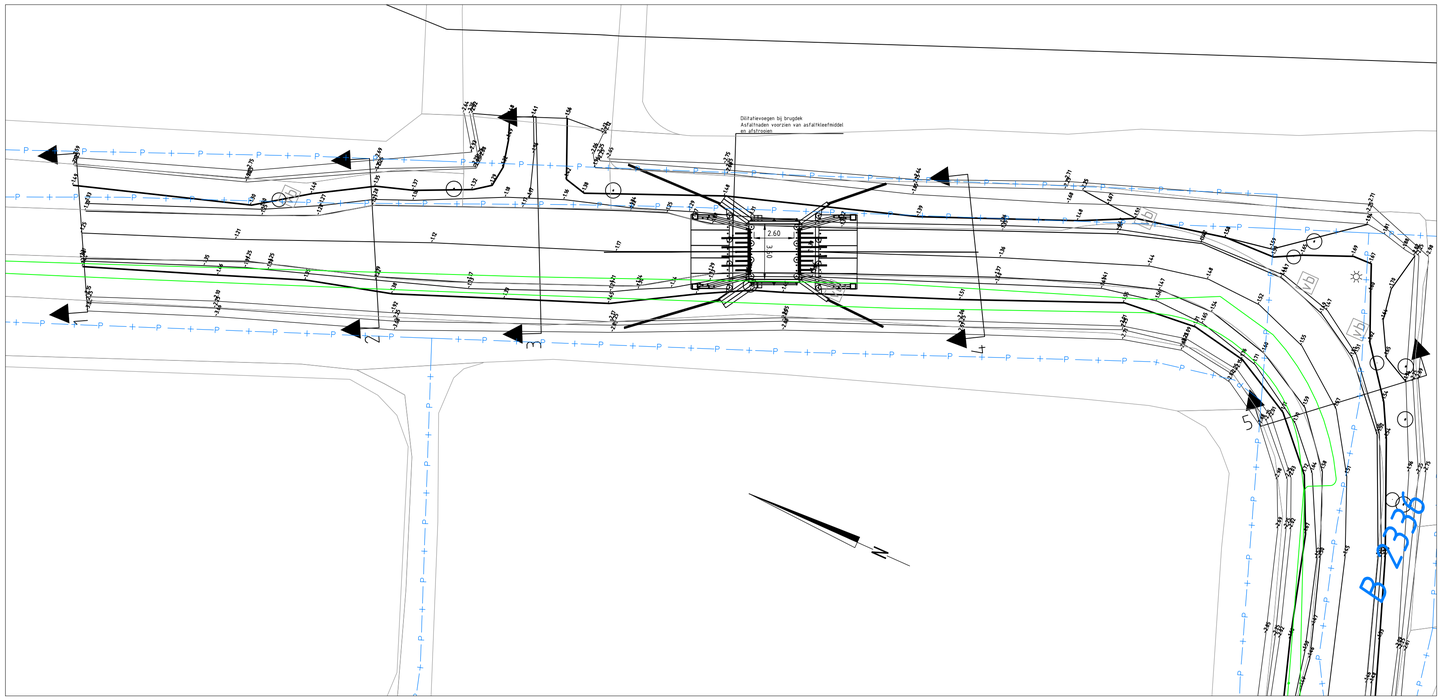

BOVENAANZICHT

Schaal 1:50

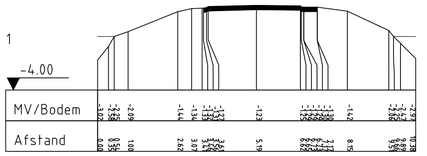

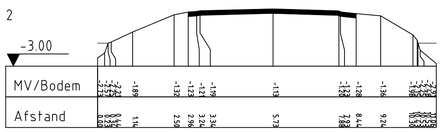

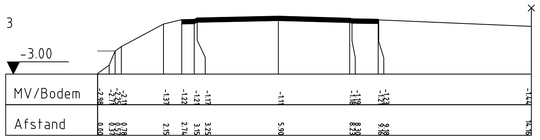

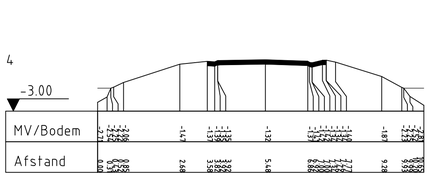

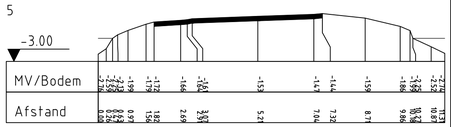

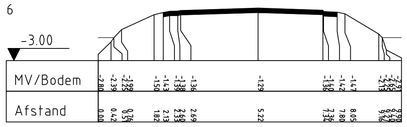

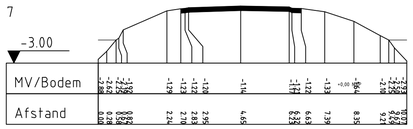

INMETINGEN

Schaal 1:100

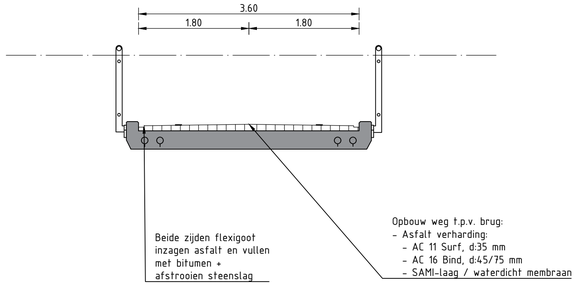

DOORSNEDE B-B

Schaal 1:50

INMETINGEN

Schaal 1:100

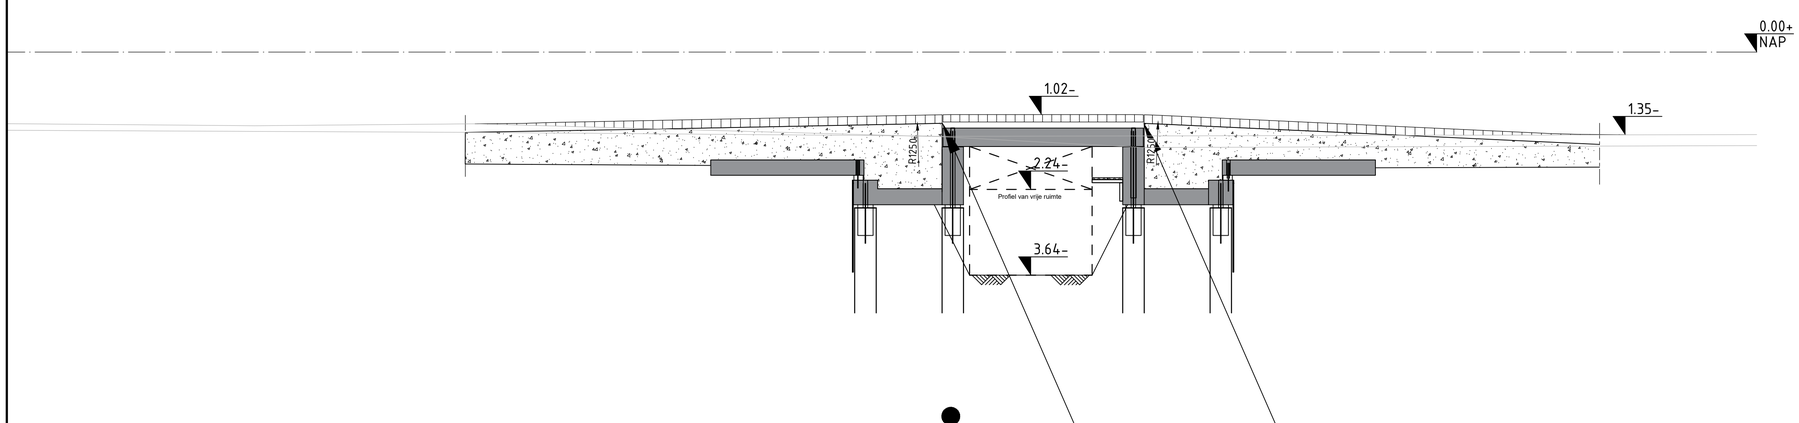

DOORSNEDE A-A

Schaal 1:50

Maten in meters, tenzij anders vermeld
Materiaalmaten in millimeters, tenzij anders vermeld
Diameters in millimeters, tenzij anders vermeld
Hoogtematen in meters t.o.v. N.A.P., tenzij anders vermeld
Ligging bestaande kabels en leidingen ter indicatie ingetekend

Wijz.	Datum	Get.	Omschrijving:

Project:
Maatregelen Watergebiedsplan Krimpenerwaard (WGPK) fase 3

Opdrachtgever:
Hoogheemraadschap Schieland en de Krimpenerwaard

Omschrijving:
Inmeting Bilwijkerweg
Met brug

Besteknummer: n.v.t.

Gecontroleerd: Vrijgegeven:

Datum: Datum:

rps MAKING COMPLEX EASY
A TETRA TECH COMPANY
Waterveiligheid en waterbouw
Elektronicaweg 2, 2628 XG Delft
Postbus 5094, 2600 GB Delft
T +31 15 750 16 00
W www.rps.nl

Projectnummer:	NL202046948
Projectleider:	M. van Leeuwen
Auteur:	T. Hendriks
Fase:	SO

Logo opdrachtgever: Hoogheemraadschap van Schieland en de Krimpenerwaard

Formaat:	A2
Schaal:	1:200
Status:	Concept
Datum:	03-09-2024
Blad:	1 van 1 bladen
Nummer:	NL202046948-040
Wijz:	

NL202046948-04 Brug.dwg