


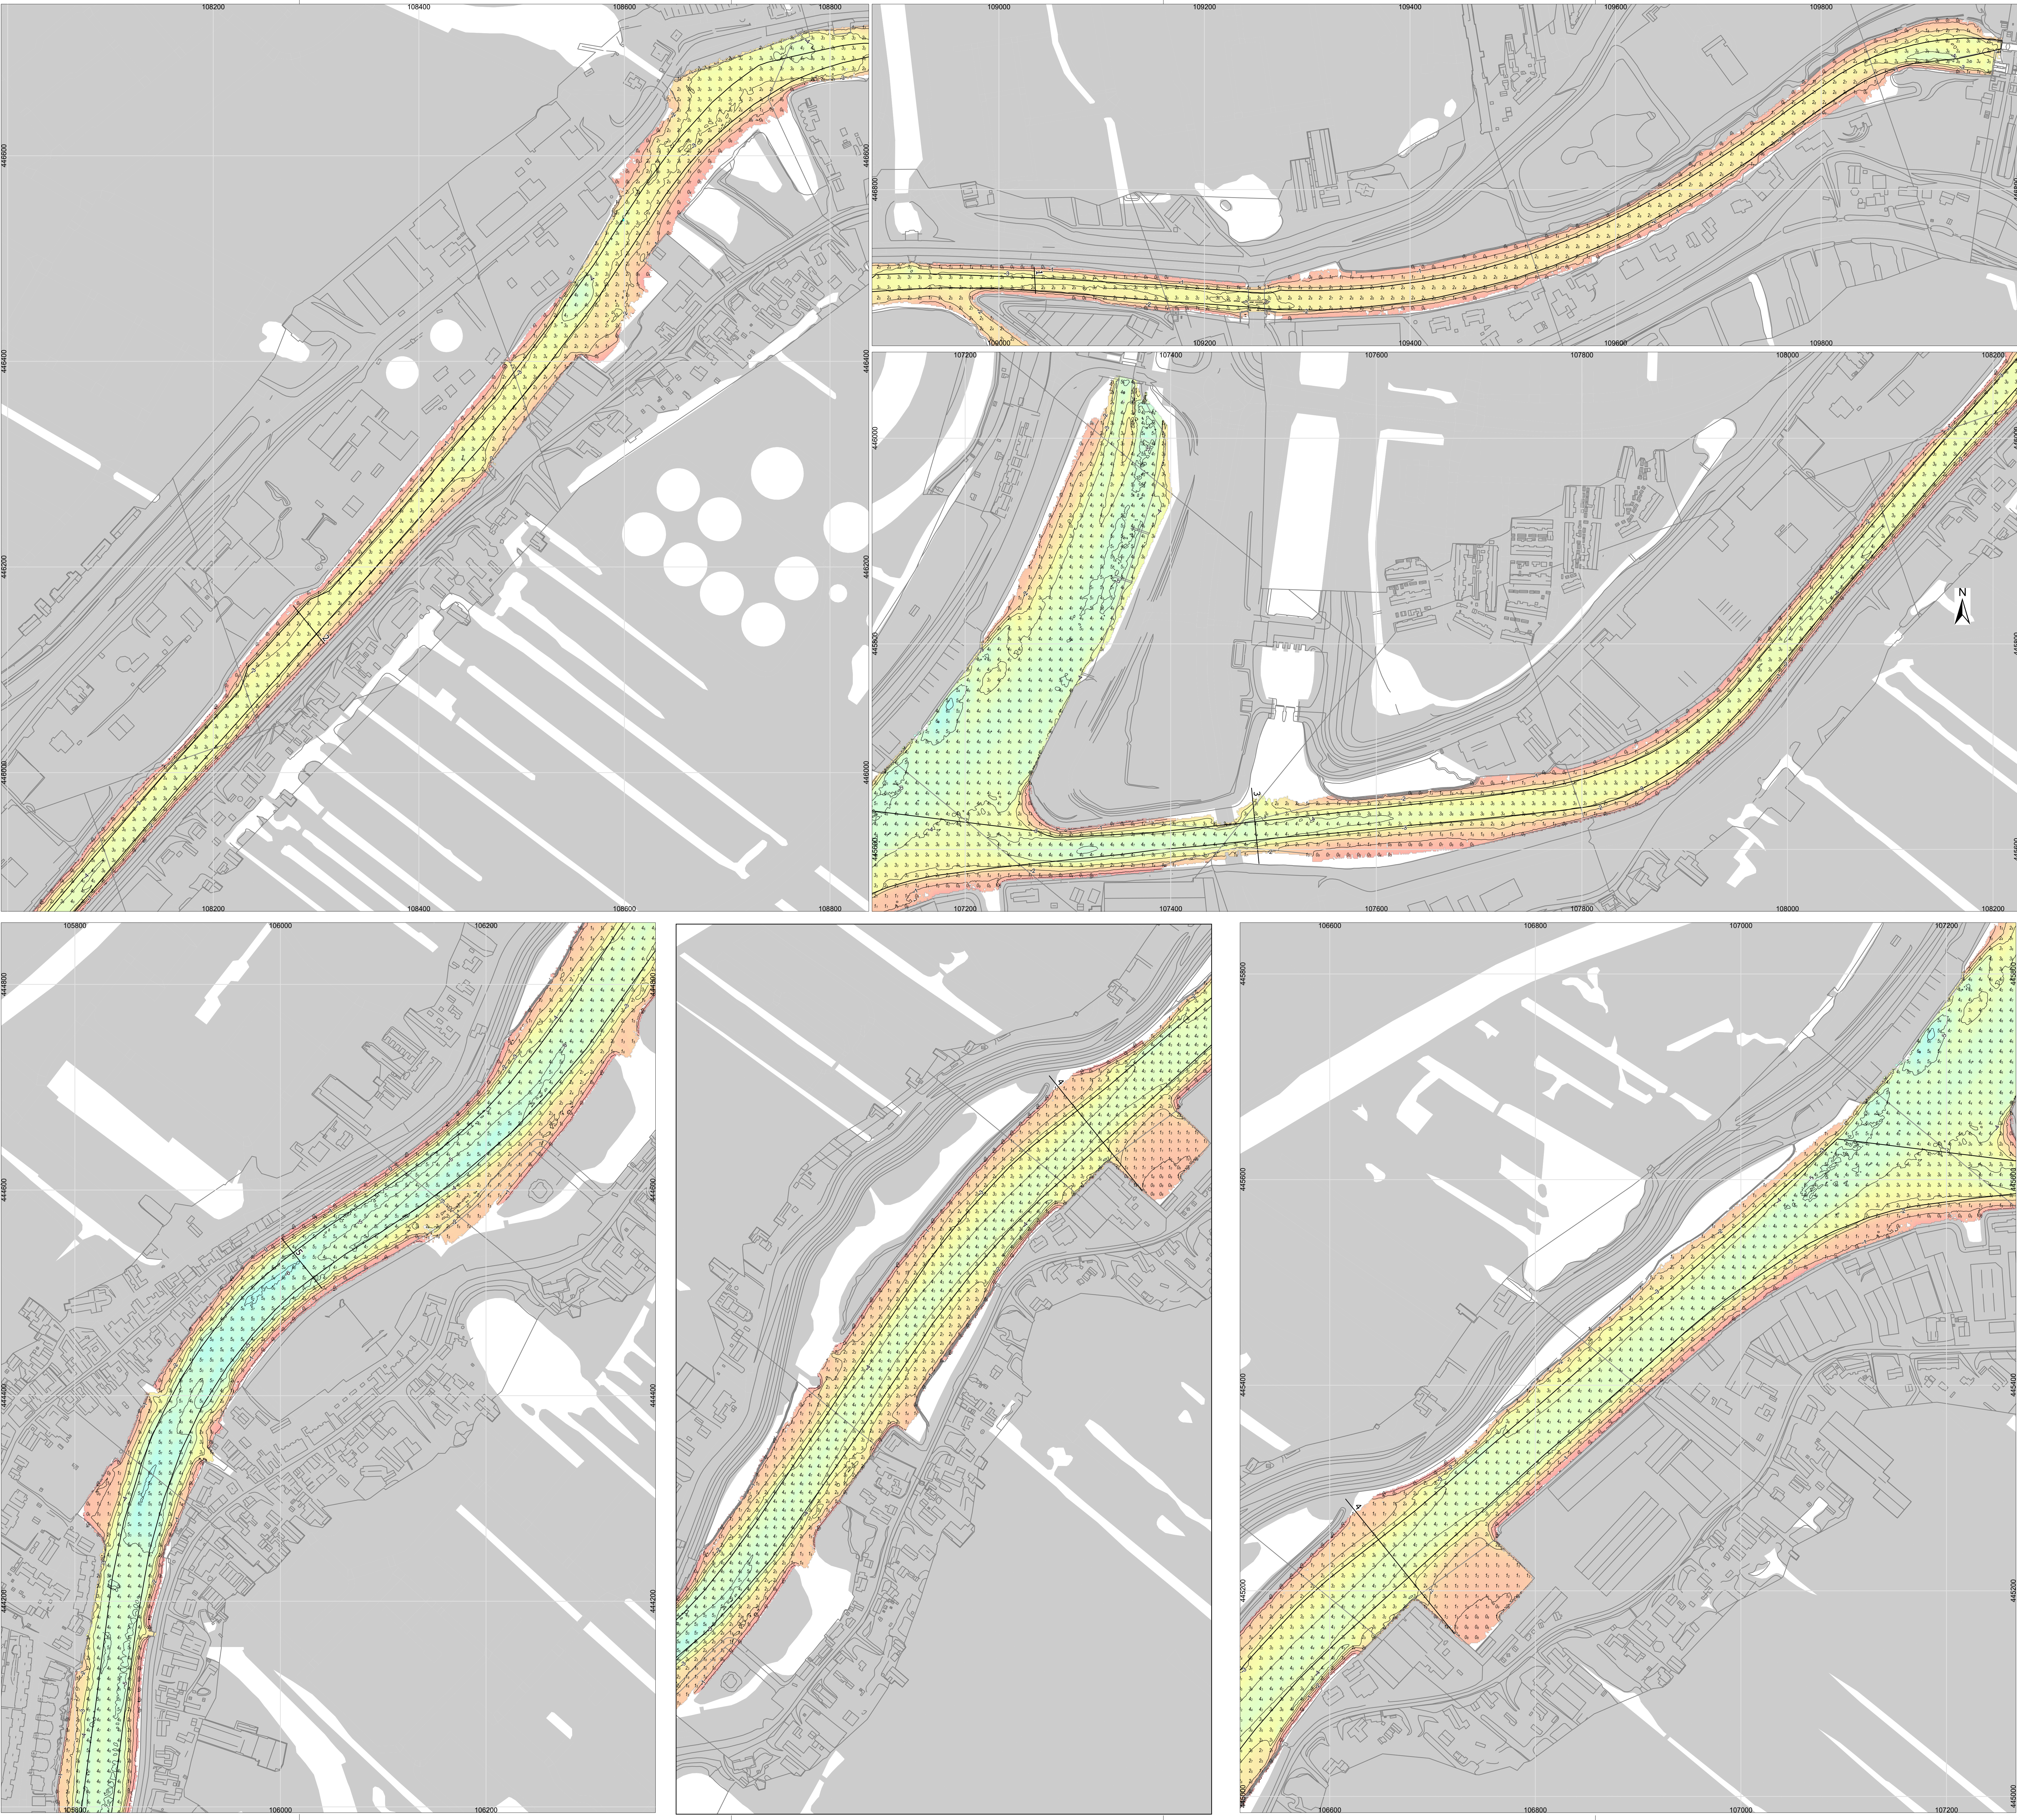


De lodinggegevens zijn bestemd voor het beheer, onderzoek- en advieswerk van RWS

Deze kaart is niet bestemd voor nautisch gebruik

Geodetische informatie		Algemene informatie	
Projectie	: Rijksdriehoekstelsel	Maatstaf	: Valis/Corvus
Geodetische Datum	: Amersfoort	Ingewonnen met	: Simrad EM240c
Ellipsoïde	: Beesl		
Verticale Datum	: NAP	Inwinsoftware	: Qinsy 9
Referentiestation	: NETPOS	Verwerkingssoftware	: Qimera
Plaatsbepaling	: GPS-RTK	Presentatiesoftware	: ArcGIS Pro
Coördinaten	: Origineel van ETRS89 via RD/NAPTRANS2016 naar RD/NAP	Datum vorige opname	: mei-augustus 2012

Diepte (m)	—10— dieptelijn	Griddelgrootte is 111 meter en is gebaseerd op de gemiddelde waarde van het aantal hits. Dieptecijfers (m) is gebaseerd op de ondiepste waarde van griddel van 10*10 meter
	— topografie	
	□ Vaargeul	
0m		1 _u dieptecijfer onder referentievlak
		1 _d dieptecijfer boven referentievlak
10m		

Service Layer Credits: Kadaster, Esri, TomTom, Garmin, FourSquare, METNAsa, USGS, Kadaster, Esri, TomTom, Garmin, FourSquare, FAO, METNAsa, USGS

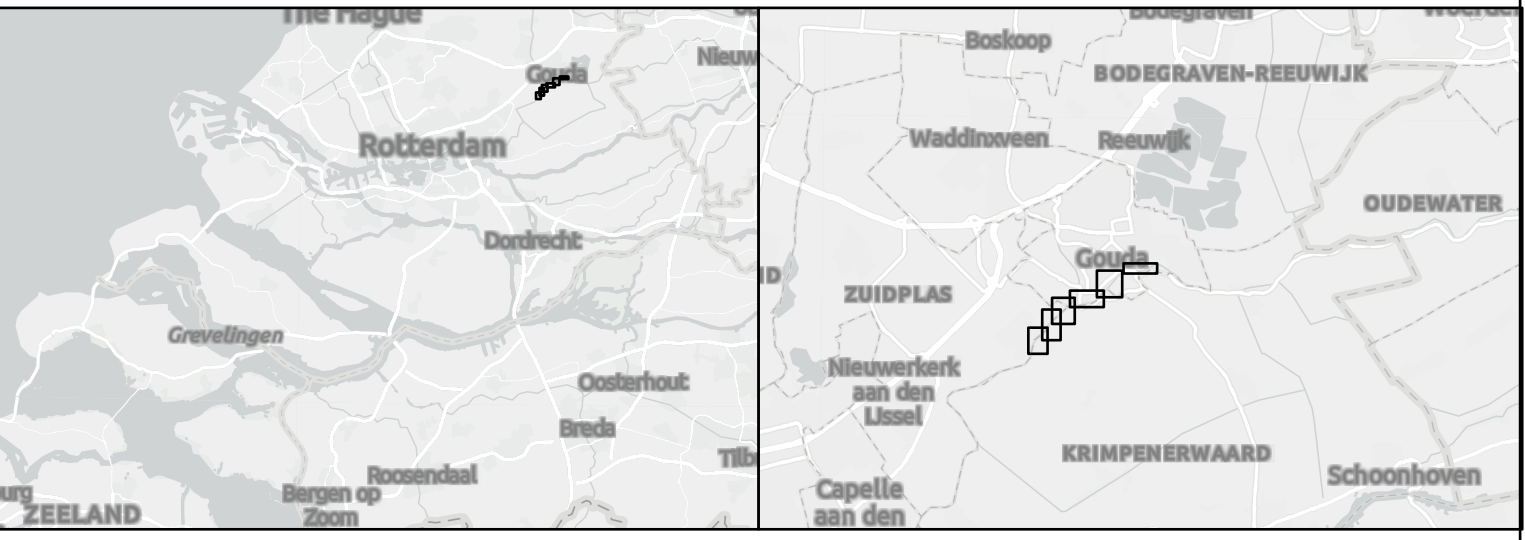

Hollandsche IJssel		
Rivier km 0.0 t/m 5.4		
Dieptecijfers en -lijnen / Multibeam / Opnamedatum februari-april 2024		
Opdrachtgever:	PRS projectcode	24HYS004m2_1_1
	Kaartnummer	24HYS004m2_1_1
	Kaartserie	blad 1 van 1
	Normering data	NL norm A
Opdrachtnummer:	Formaat	RC6
	Schaal	1:2.000
		
	Getekend	Gecontroleerd
LBA		JP
6-6-2024		6-6-2024

Aan deze uitgave kunnen geen rechten worden ontleend.