



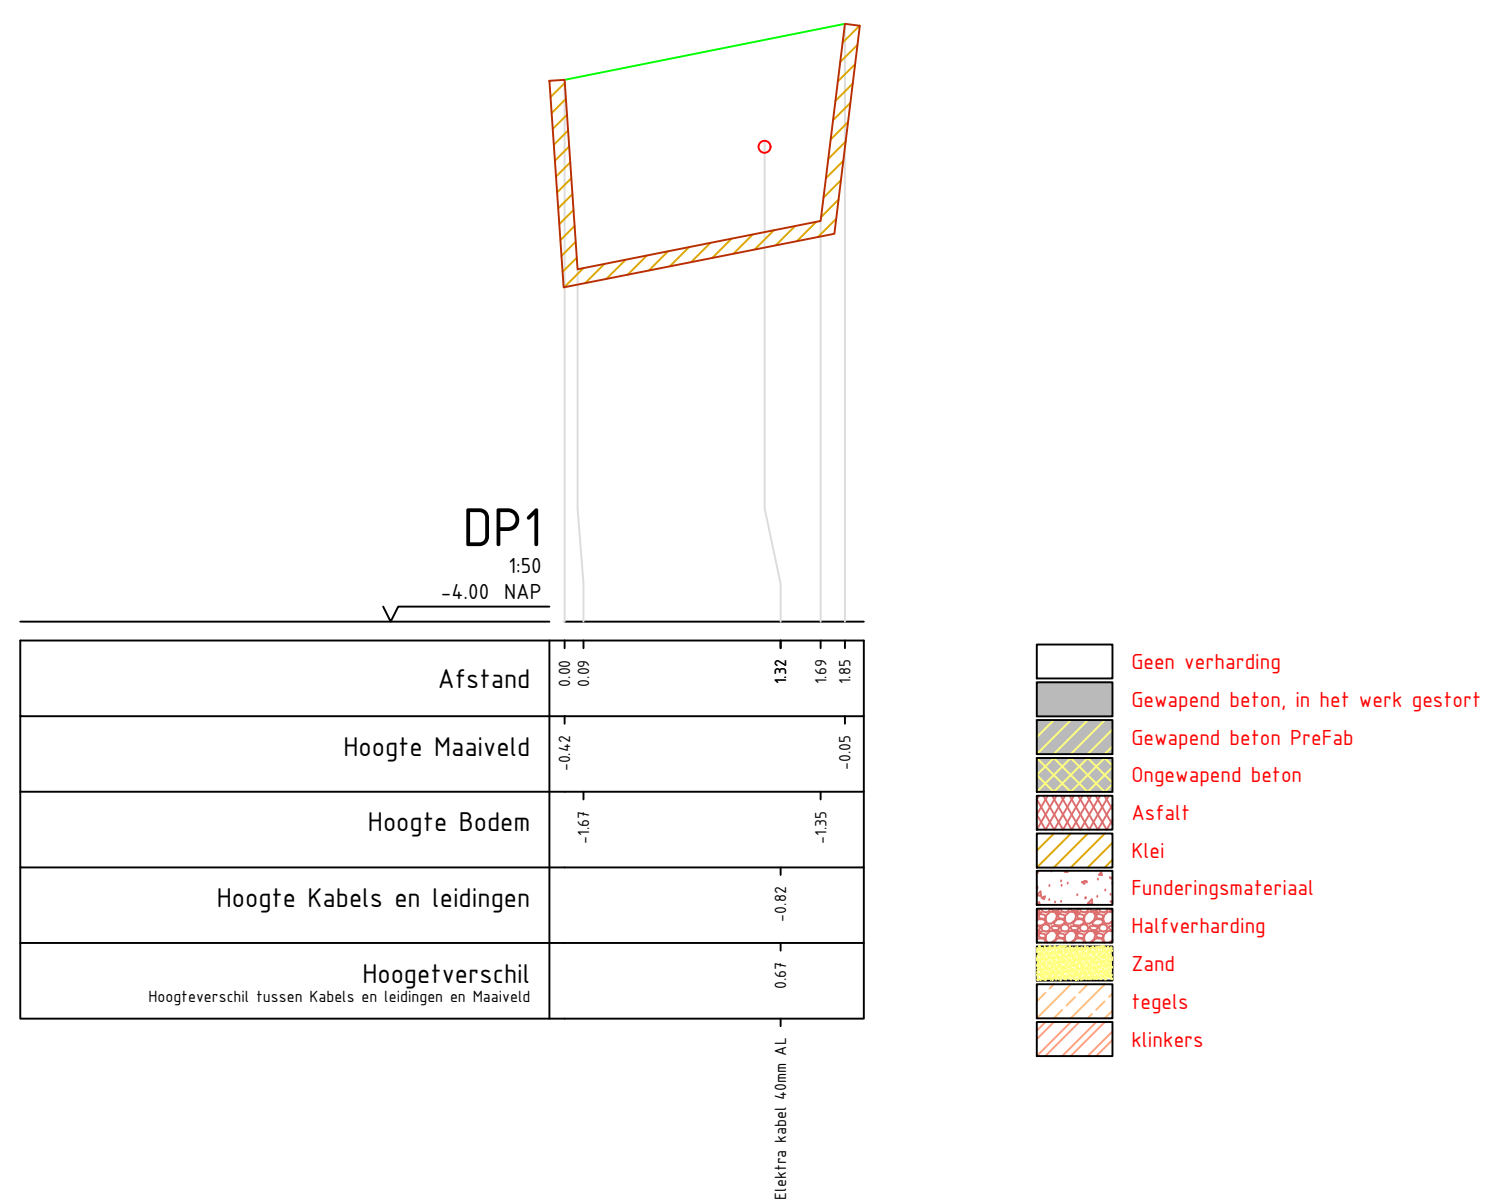


Puntnummer	X Coördinaat	Y Coördinaat	Z Coördinaat	Layer	Omschrijving
13	113963.189	444934.342	-0.076	137	PS1
14	113963.578	444934.370	-0.046	137	PS1
15	113963.426	444936.218	-0.416	137	PS1
16	113962.998	444936.189	-0.421	137	PS1
17	113963.124	444936.061	-1.665	137	Bodem sleuf
18	113963.369	444936.127	-1.669	137	Bodem sleuf
19	113963.511	444934.525	-1.350	137	Bodem sleuf
20	113963.250	444934.492	-1.379	137	Bodem sleuf
21	113963.409	444934.889	-0.820	313	40MM AL
22	113963.021	444934.876	-0.809	313	40MM AL

Dwarsprofiel schaal 1:50

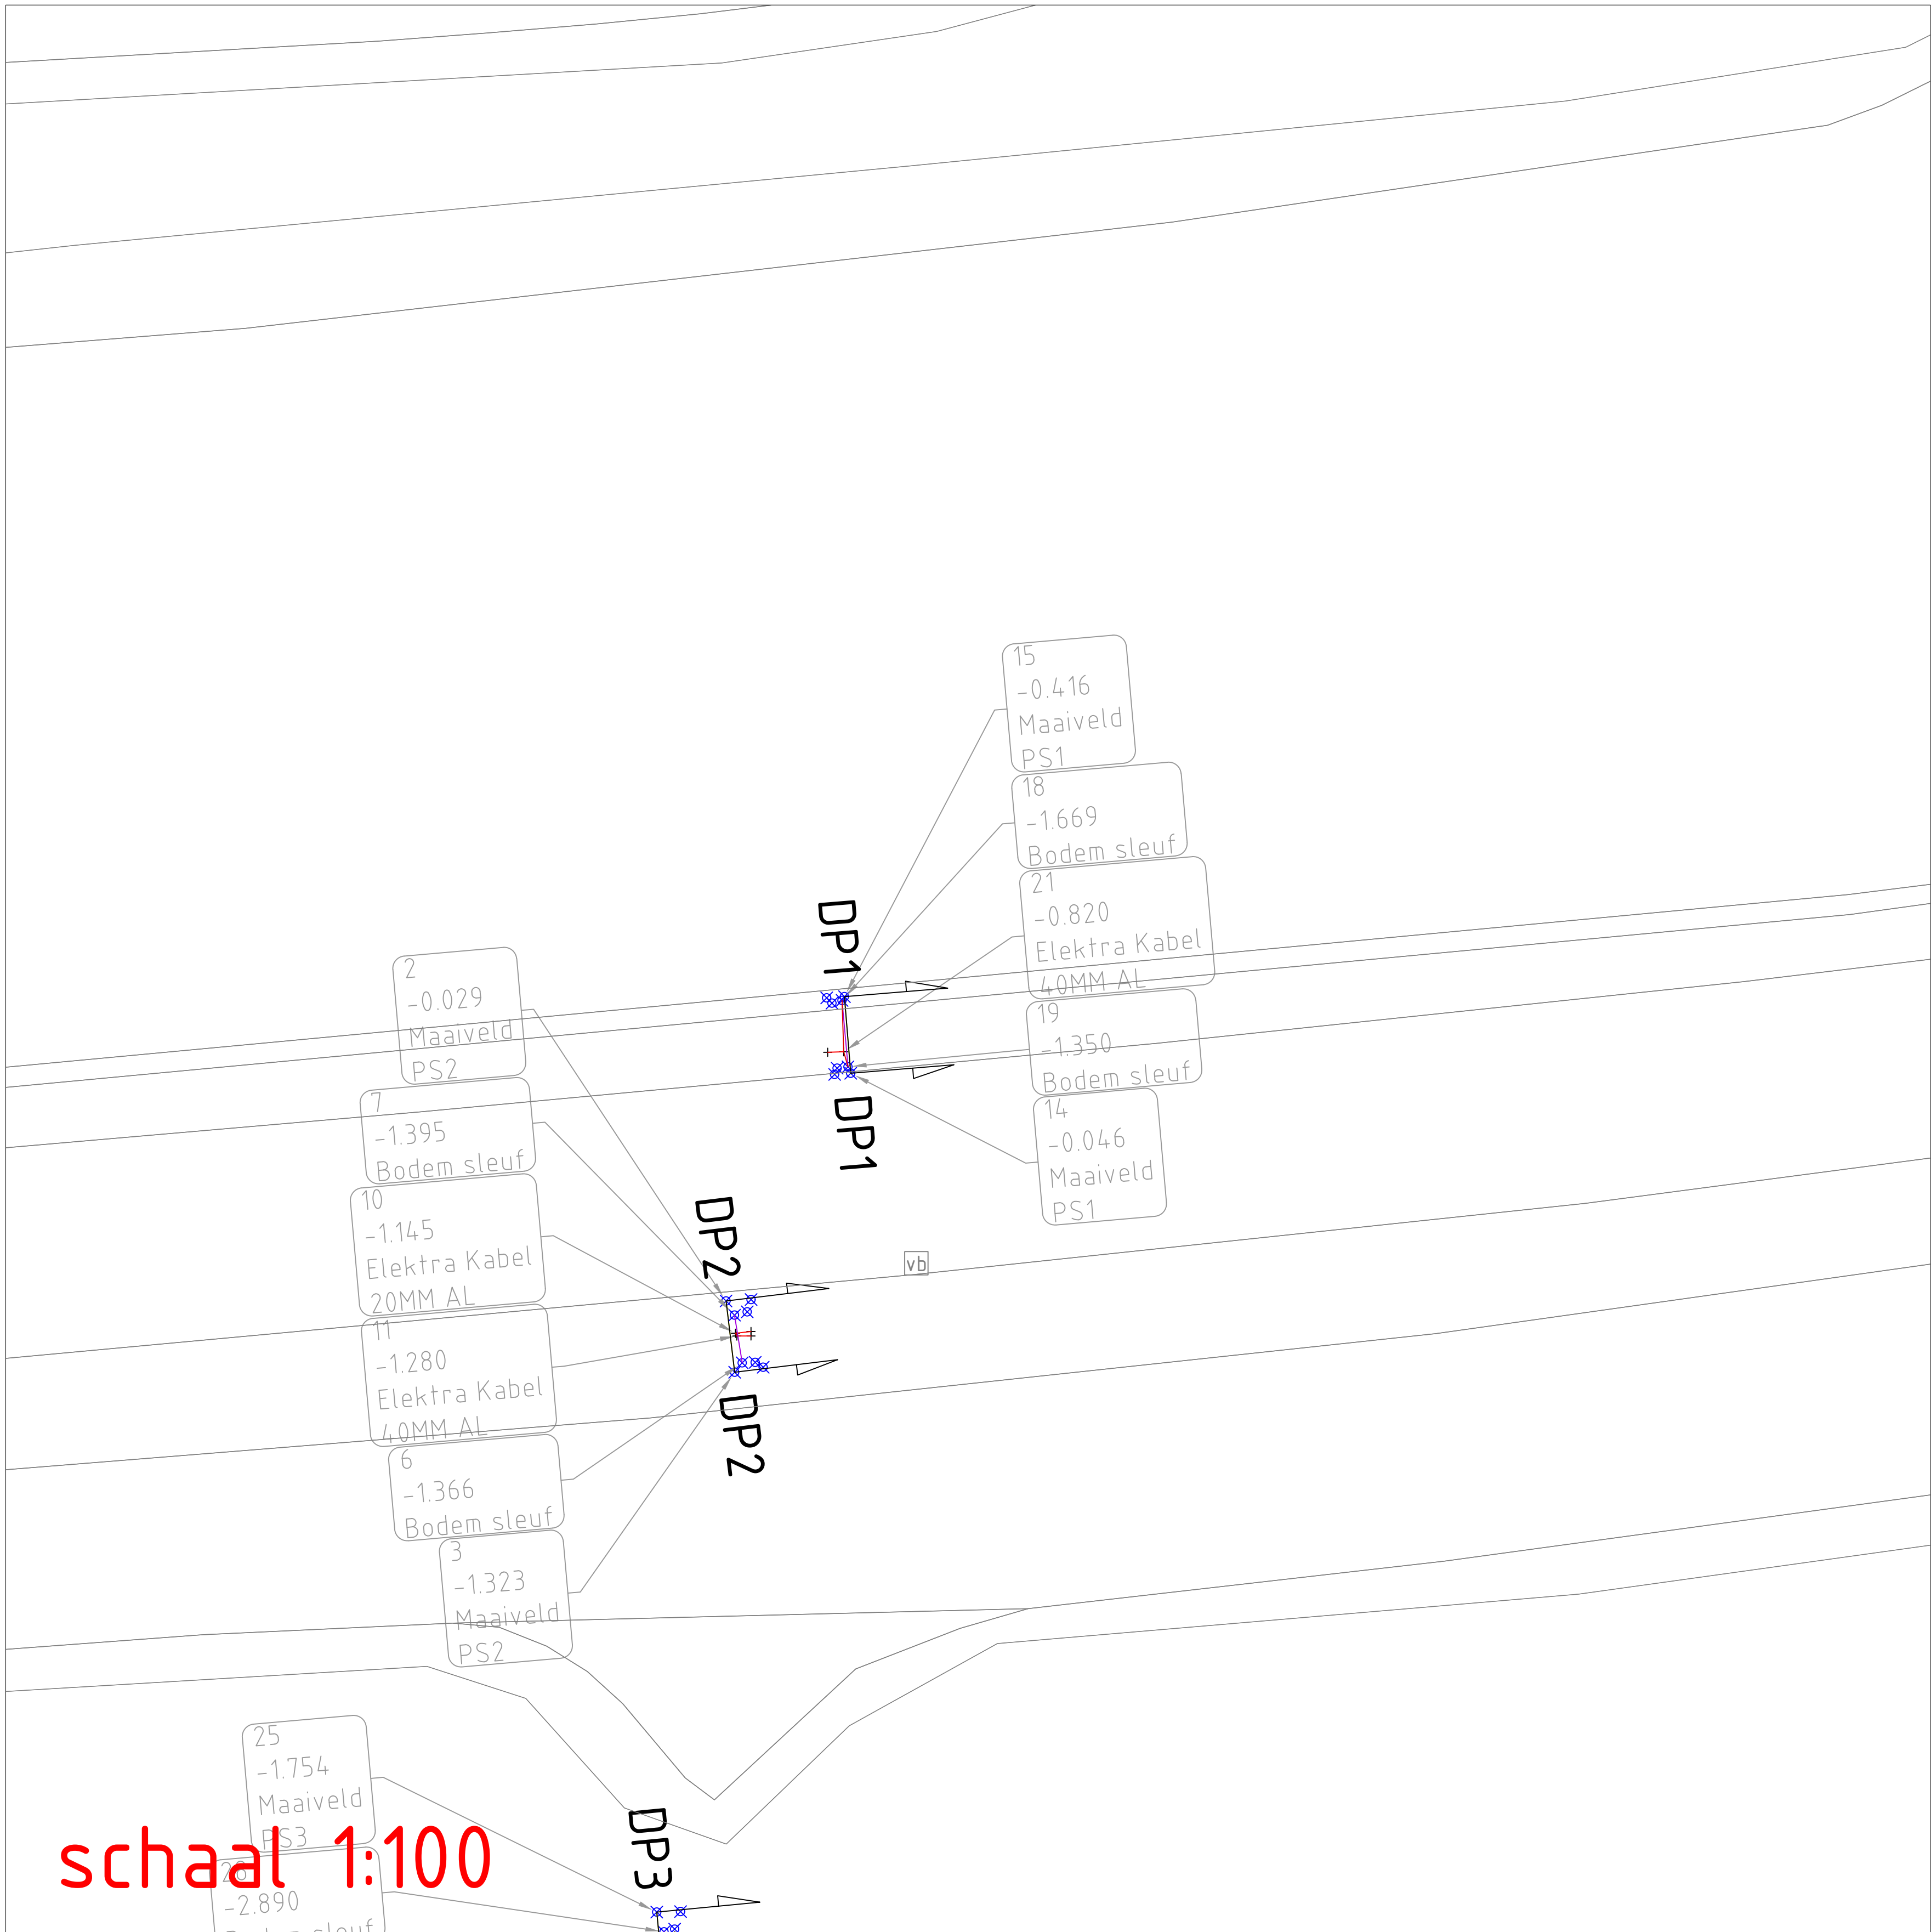

schaal 1:100

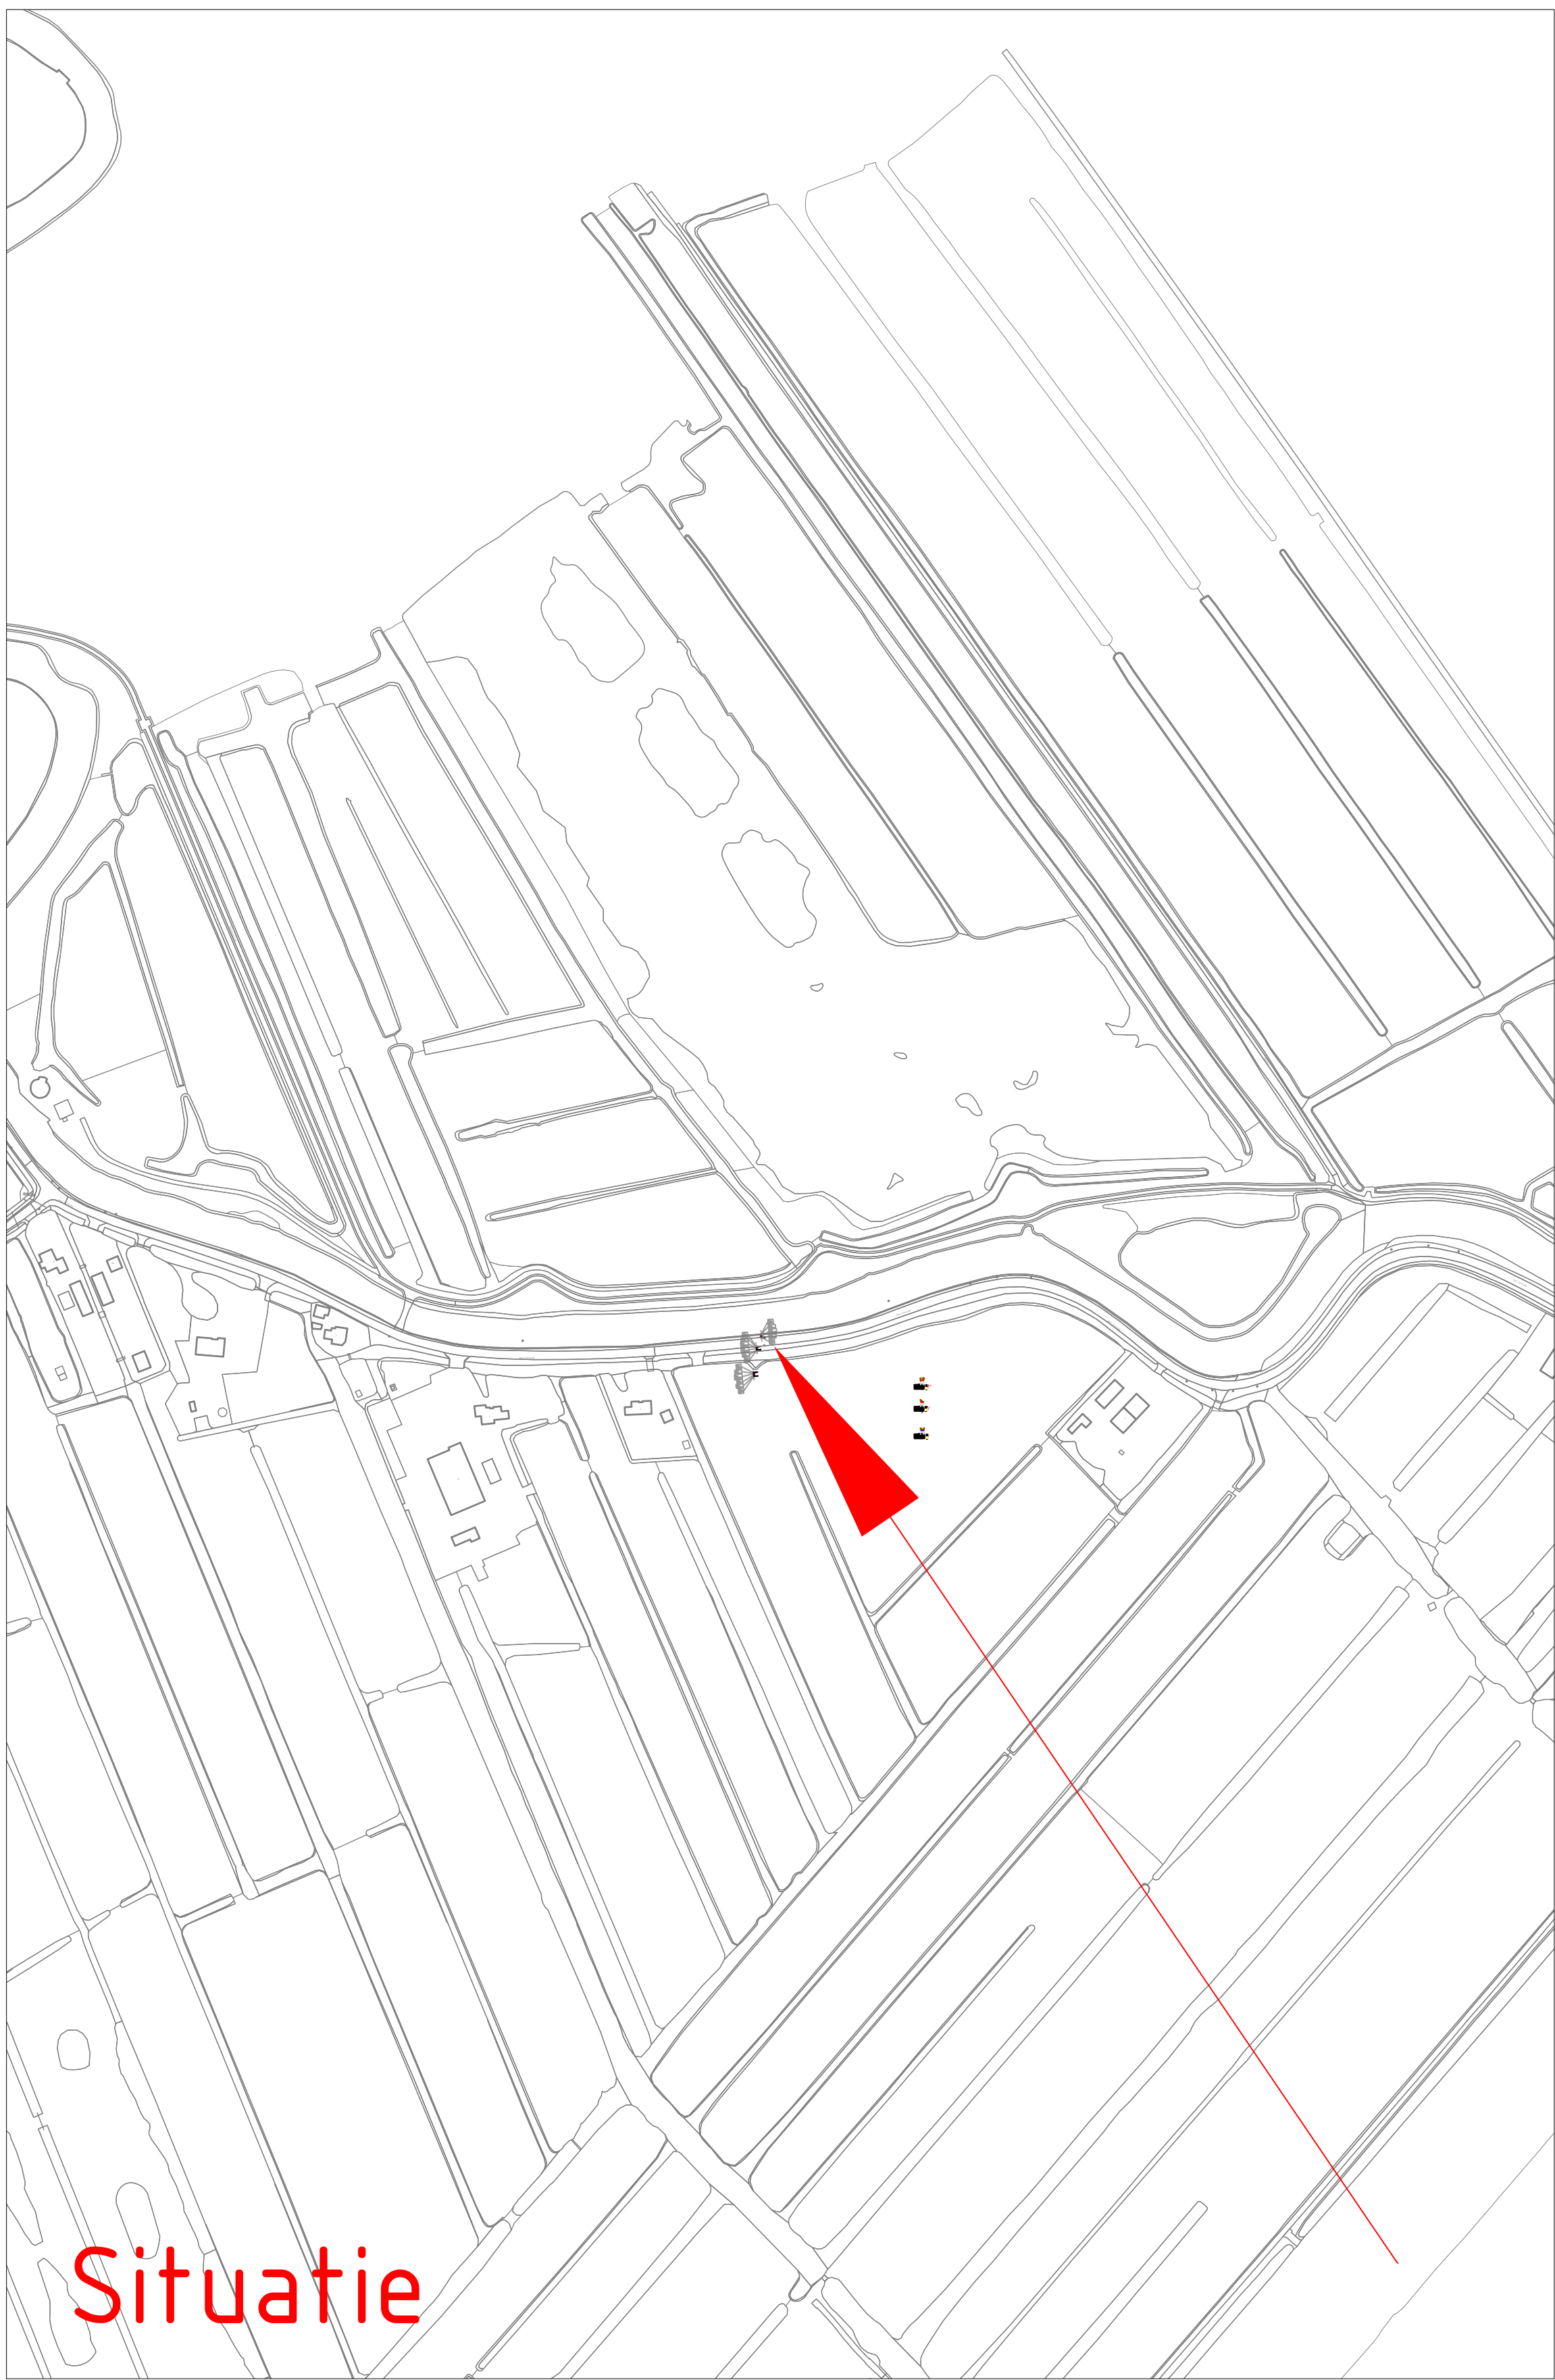

Foto's

Maten in meters, tenzij anders vermeld
Diameters in milimeters, tenzij anders vermeld
Hoogtematen op meters t.o.v. N.A.P., tenzij anders vermeld
De proefsleuf betreft een moment opname van de aangegeven locatie.
Buiten de locatie van de proefsleuf kunnen de ligging van de kabels en leidingen en de grondsamenstelling afwijken.

Project: Haastrecht West vlisterdijk proefsleuven			
Proefsleuf 1		Projectnummer:	
West Vlisterdijk		Status:	Formaat: A0
Haastrecht		Tek. nr.:	Versie: 1
Getekend L.Siddre	Gecontroleerd S. Harreveld	Projectleider:	Schaal: Div.
Datum: 25-9-2024	Datum:	Datum:	Blad: 1
Paraaf:	Paraaf:	Paraaf:	Totaal bladen: 3