





Puntnummer	X Coördinaat	Y Coördinaat	Z Coördinaat	Layer	Omschrijving
1	113961.173	444928.911	-0.050	137	PS2
2	113960.569	444928.877	-0.029	137	PS2
3	113960.778	444927.159	-1.323	137	PS2
4	113961.465	444927.279	-1.323	137	PS2
5	113961.272	444927.267	-1.378	137	Bodem sleuf
6	113960.959	444927.385	-1.365	137	Bodem sleuf
7	113960.774	444928.536	-1.395	137	Bodem sleuf
8	113961.081	444928.615	-1.421	137	Bodem sleuf
9	113961.170	444928.141	-1.126	313	20MM AL
10	113960.796	444928.099	-1.145	313	20MM AL
11	113960.831	444928.032	-1.280	313	40MM AL
12	113961.171	444928.033	-1.289	313	40MM AL


Dwarsprofiel schaal 1:50

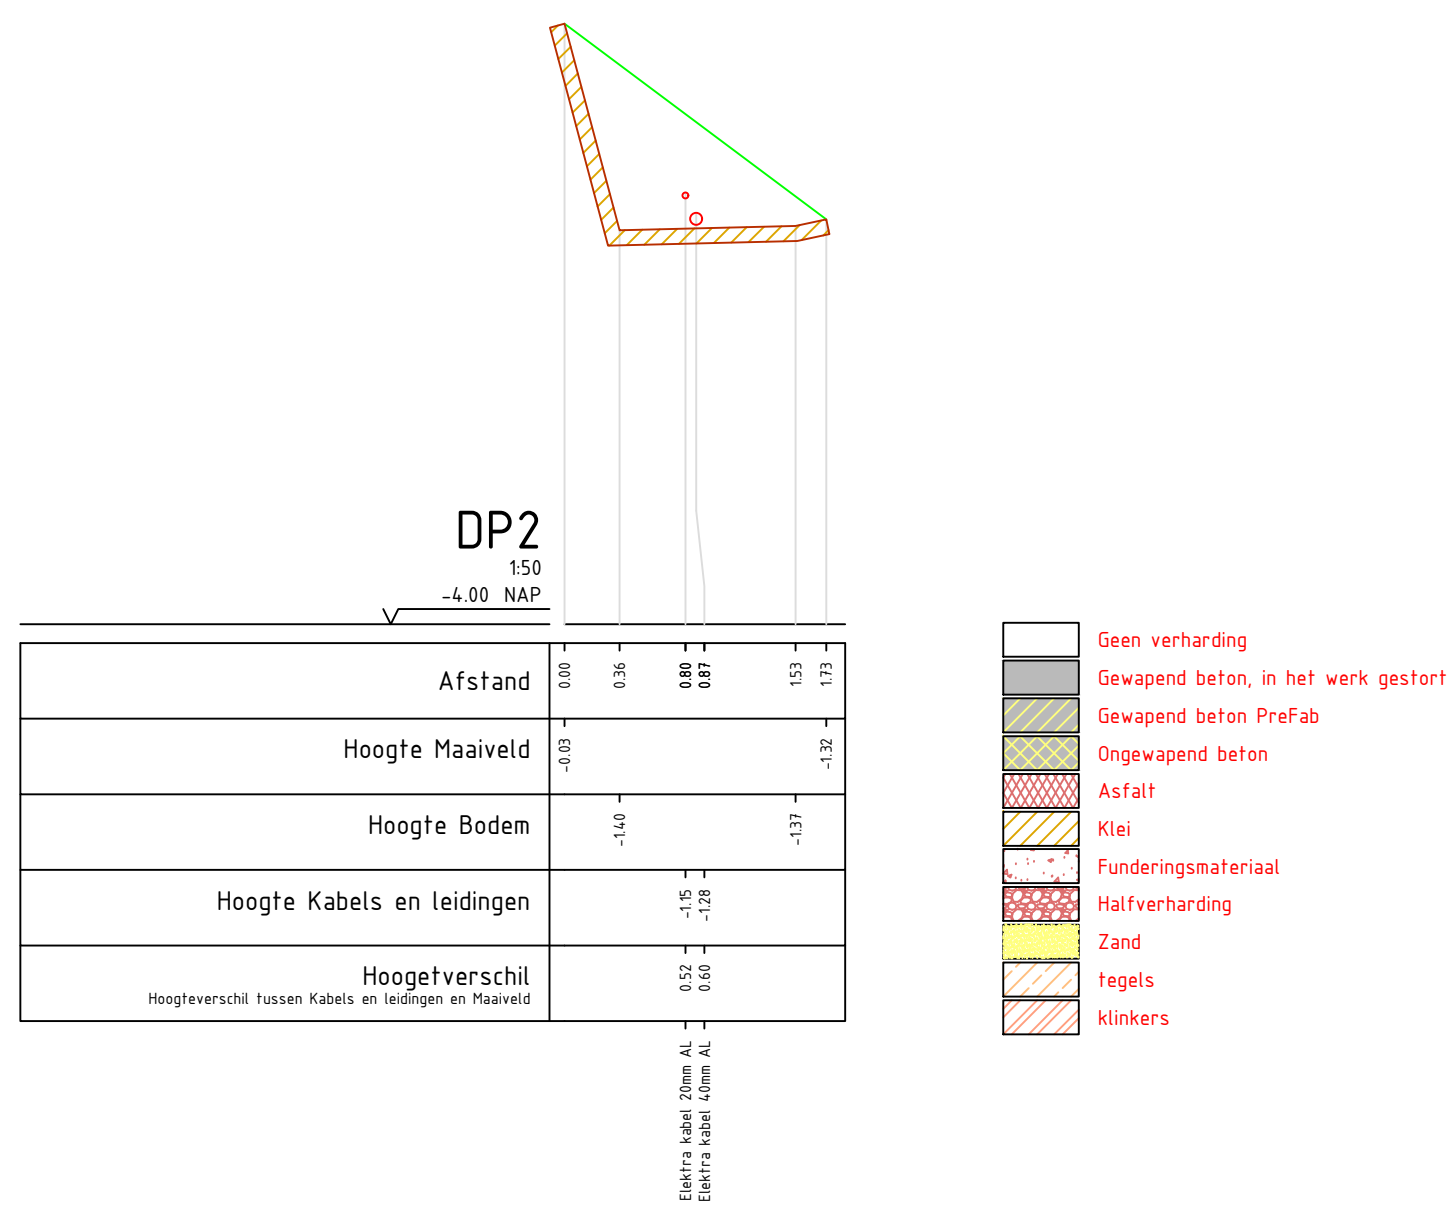

Foto's

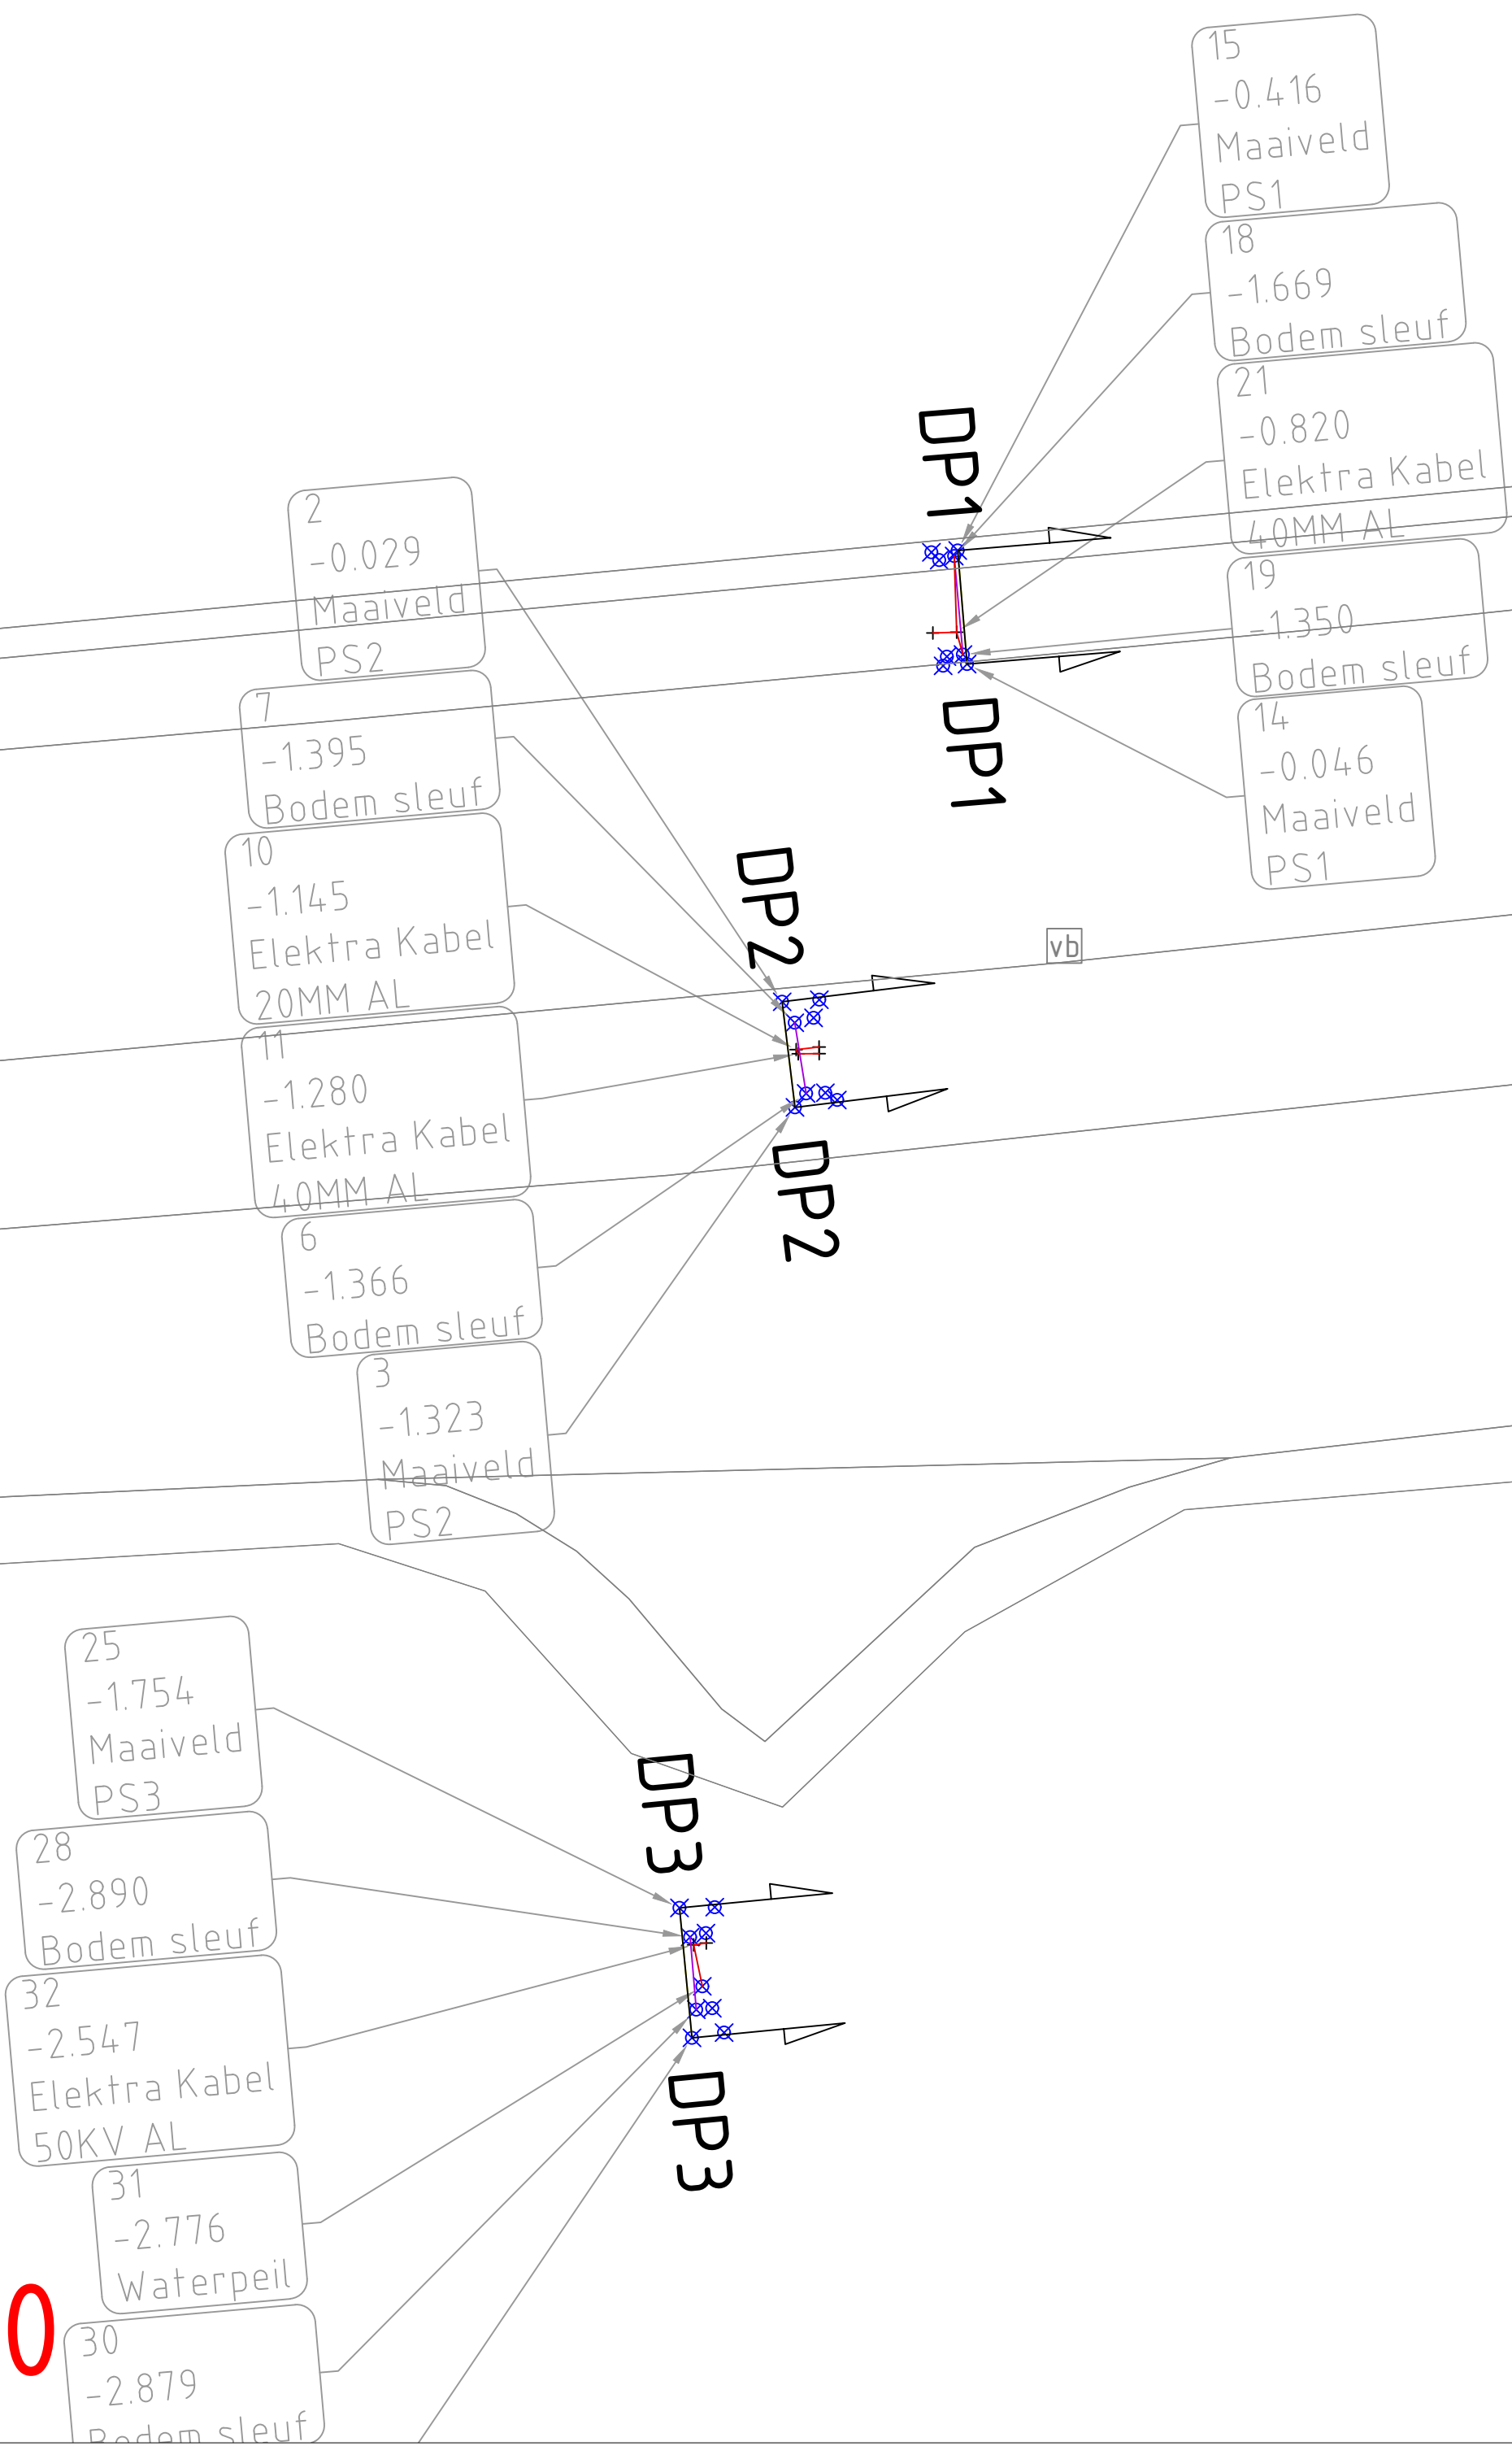

schaal 1:100

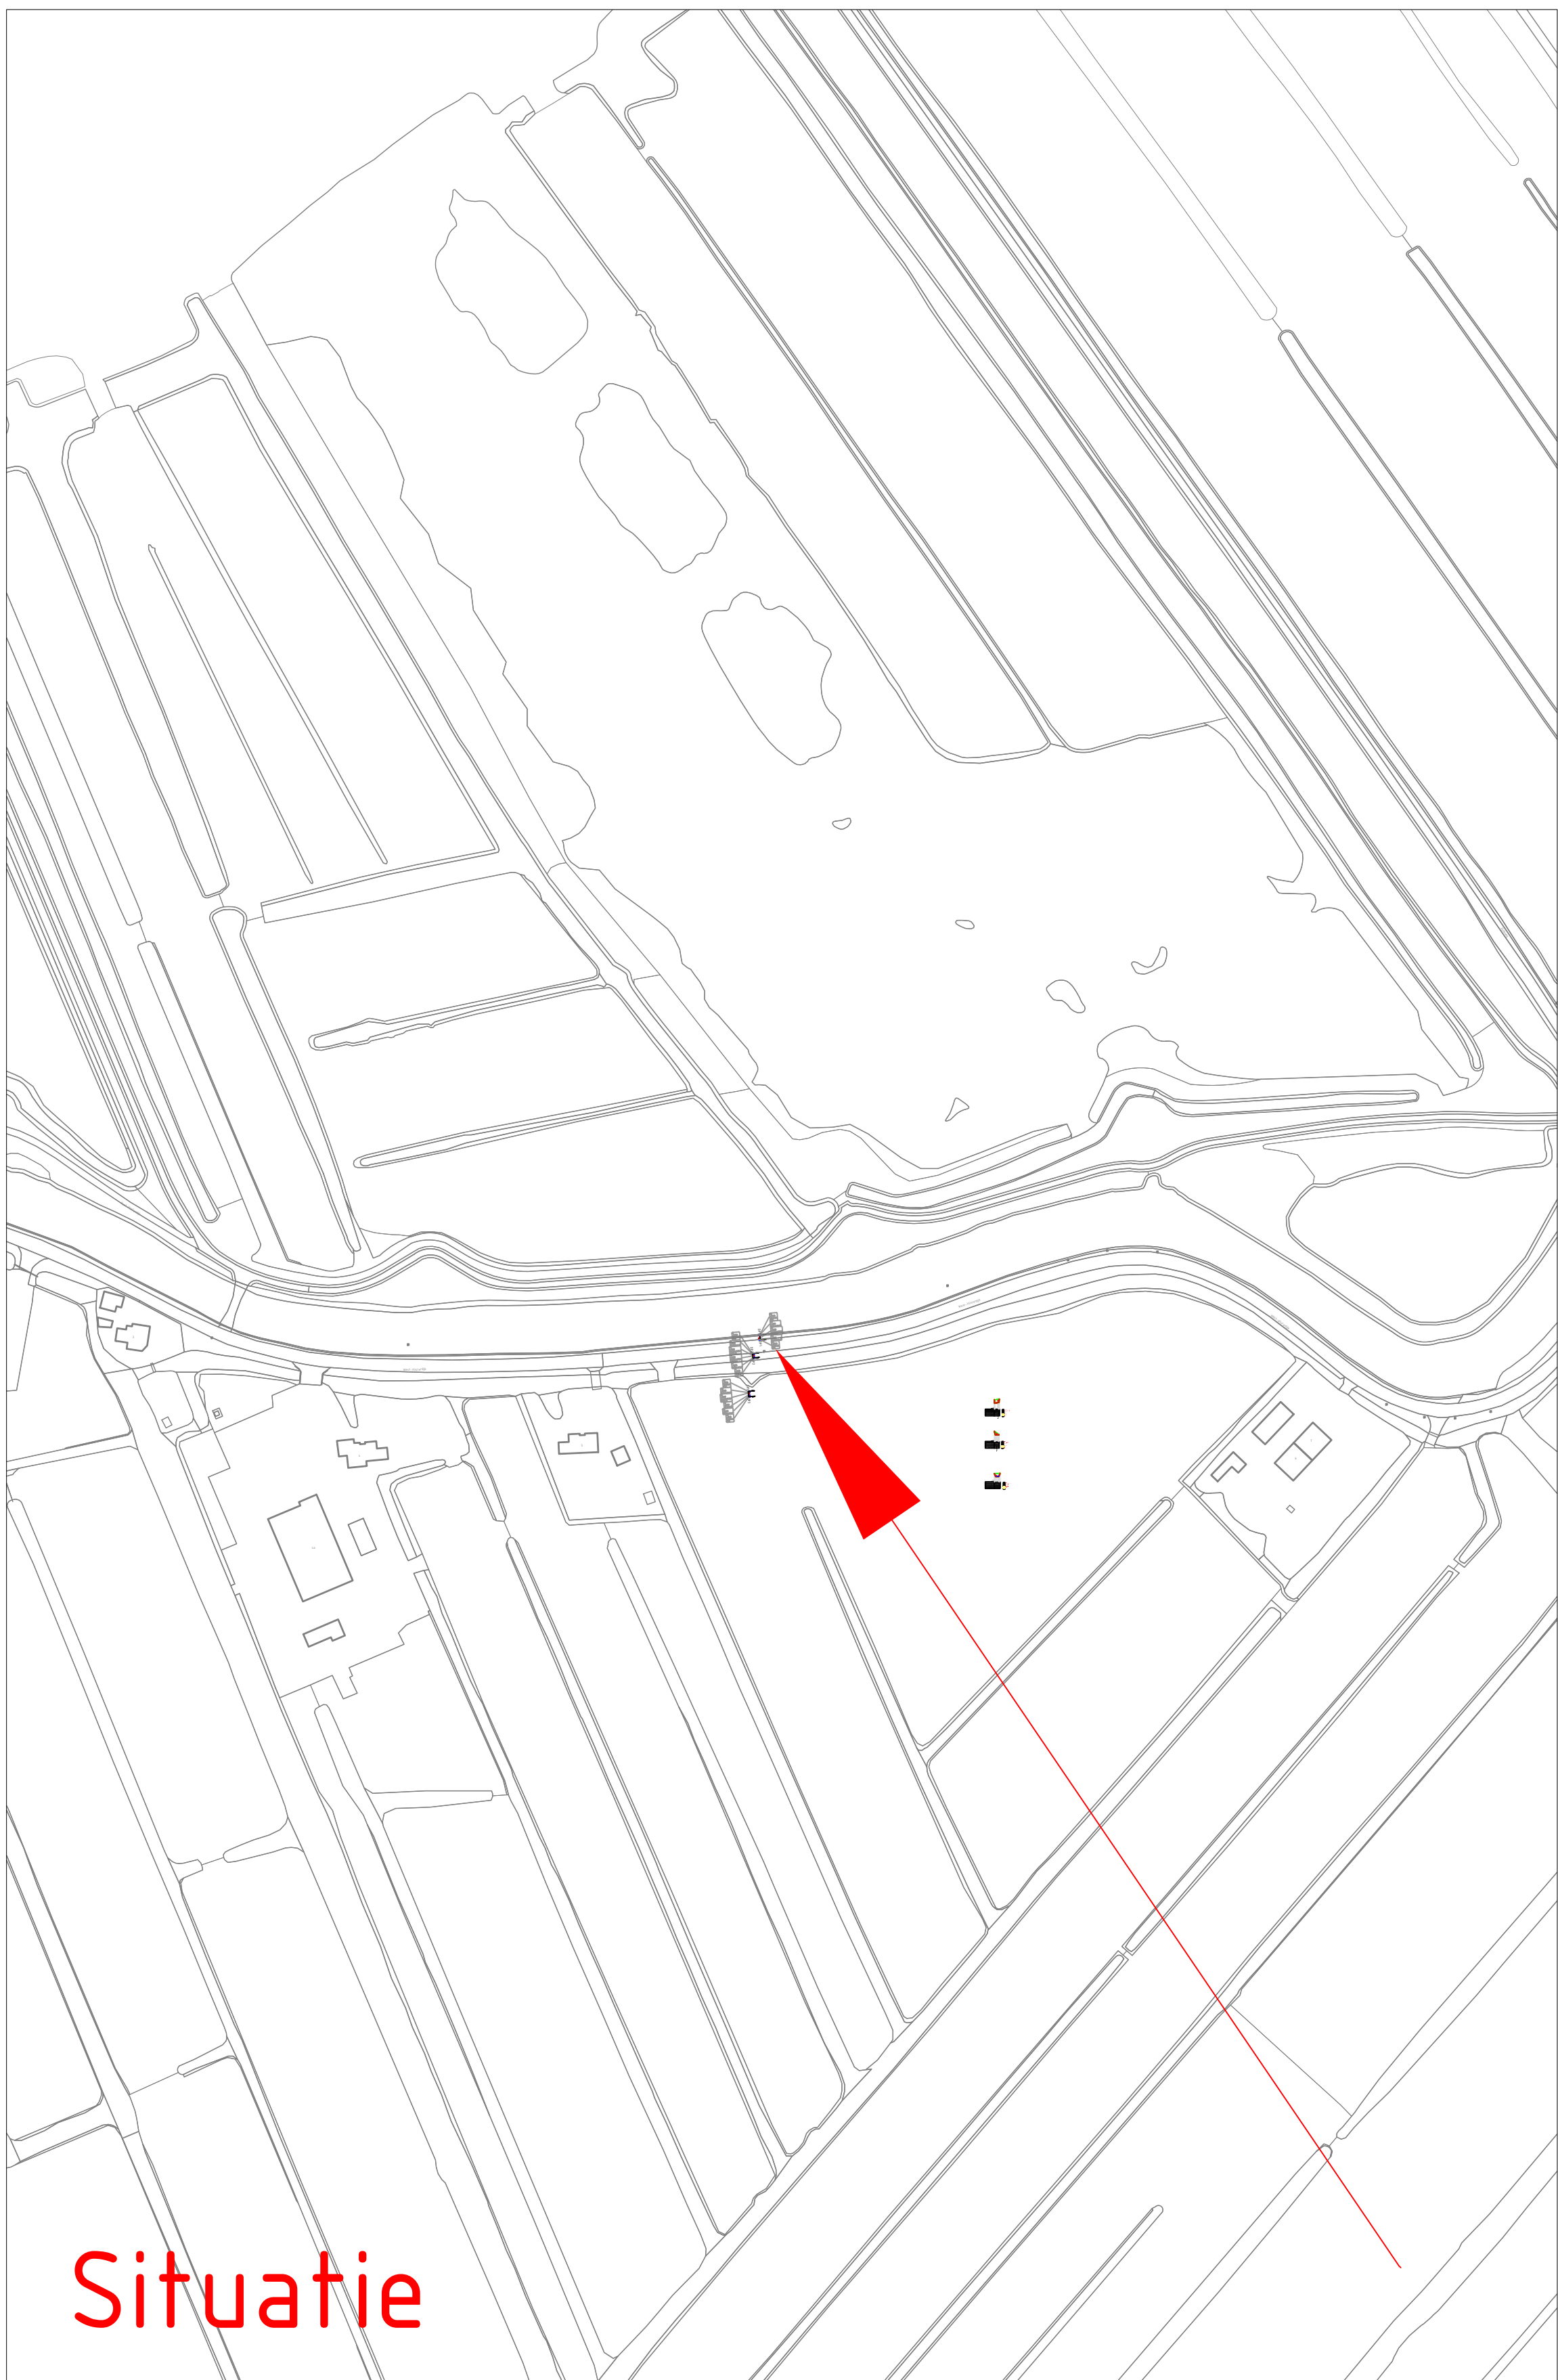

Situatie

Maten in meters, tenzij anders vermeld
Diameters in milimeters, tenzij anders vermeld
Hoogtematen op meters t.o.v. N.A.P., tenzij anders vermeld
De proefsleuf betreft een moment opname van de aangegeven locatie.
Buiten de locatie van de proefsleuf kunnen de ligging van de kabels en leidingen en de grondsamenstelling afwijken.

		Project: Haastrecht West vlisterdijk proefsleuven	
Projectnummer:		Formaat: A0	
Status:		Versie: 1	
Tek nr:		Schaal: Div	
Getekend: L.Siddre		Projectleider:	
Datum: 25-9-2024		Blad: 2	
Paraaf:		Totaal bladen: 3	