




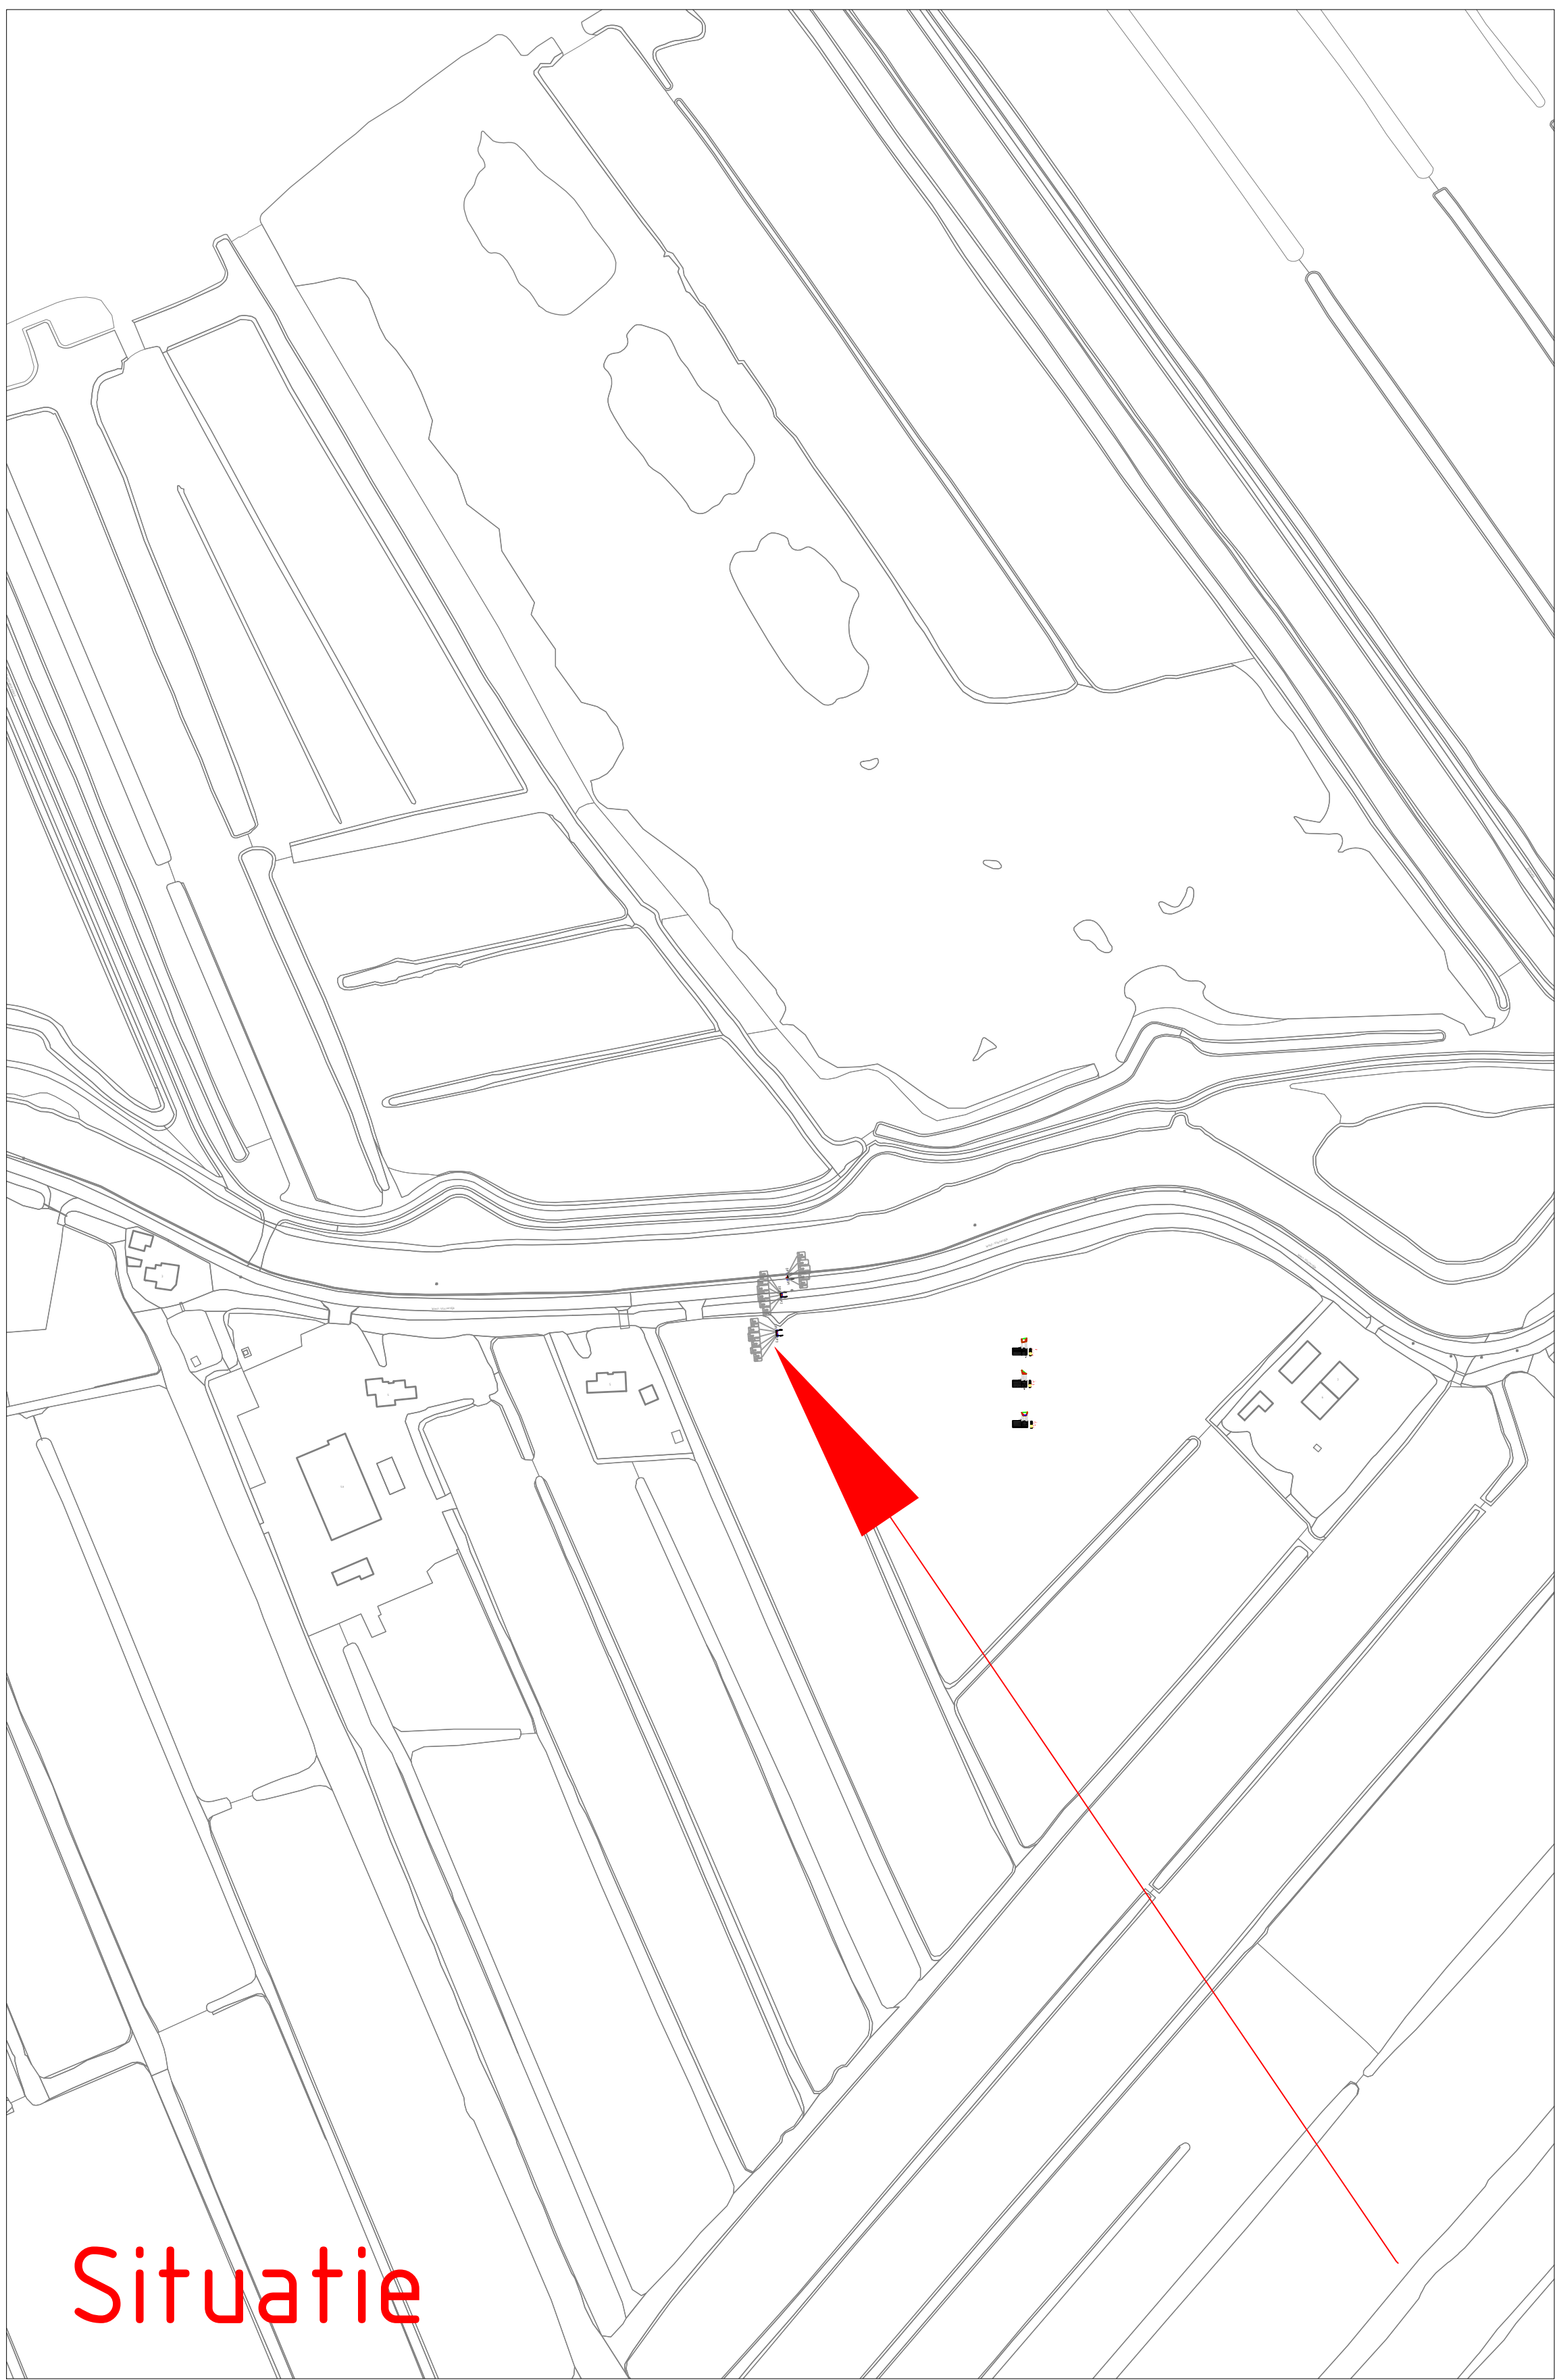

Foto's

Maten in meters, tenzij anders vermeld
 Diameters in millimeters, tenzij anders vermeld
 Hoogtematen op meters t.o.v. N.A.P., tenzij anders vermeld
 De proefsleuf betreft een moment opname van de aangegeven locatie.
 Buiten de locatie van de proefsleuf kunnen de ligging van de kabels en leidingen
 en de grondsamenstelling afwijken.

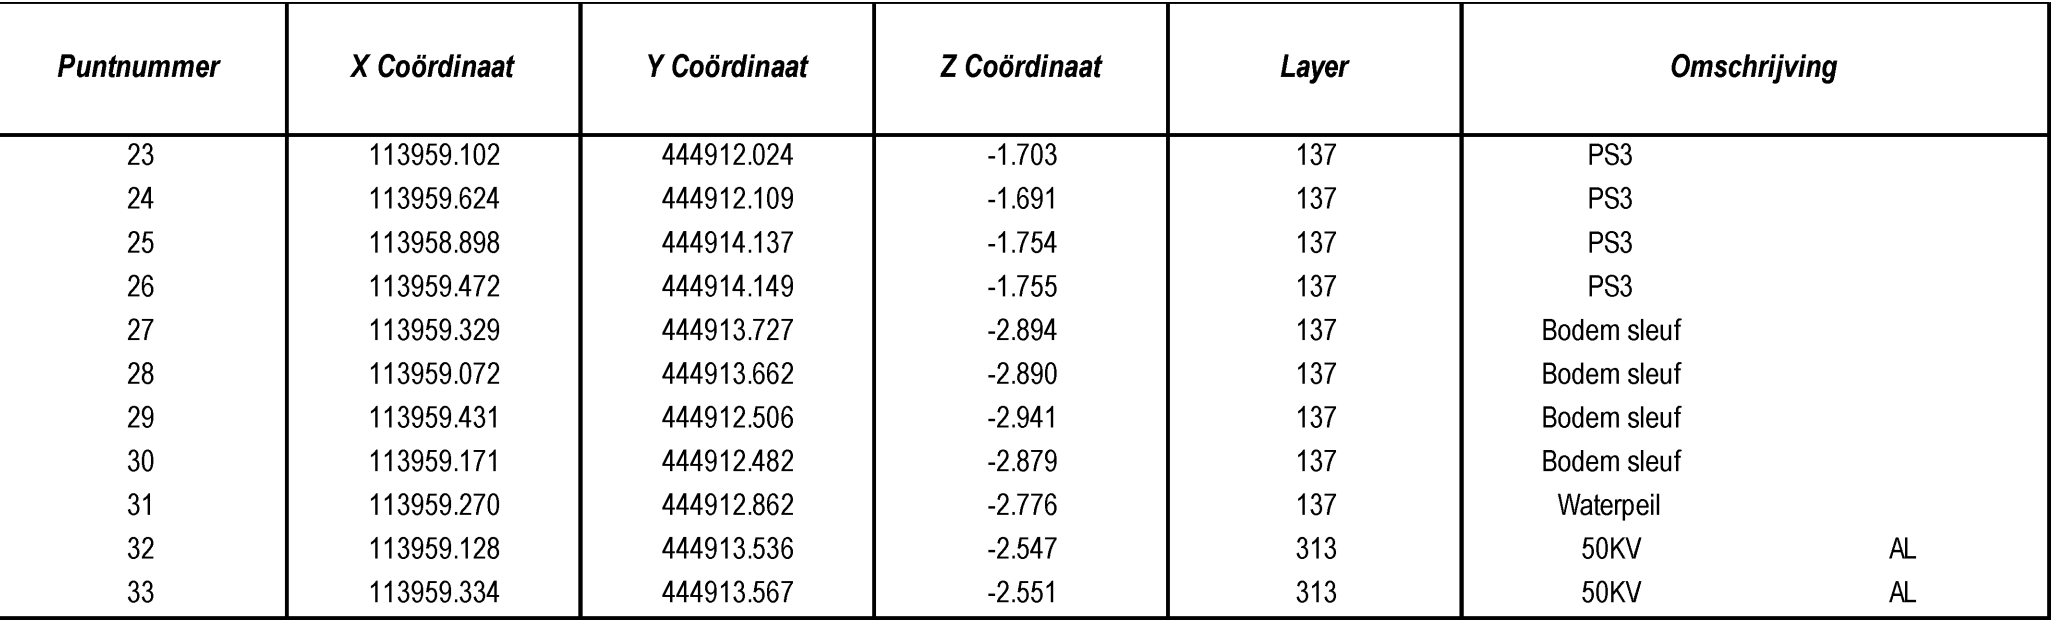

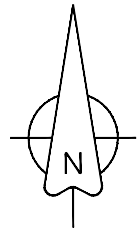




**Hoogheemraadschap
van Schieland en de
Krimpenerwaard**

Project: Haastrecht West vlietdijk proefsleuven

Proefsleuf 3 West Vlietdijk Haastrecht		Projectnummer:	
		Status:	
		Tekst:	
Getekend L.Siddre		Formaat: A0	
Datum: 25-9-2024		Versie: 1	
Paraaf:		Schaal: Div	
Datum:		Blad: 3	
Paraaf:		Totaal bladen: 3	